


OVERSIKTSKART

D1

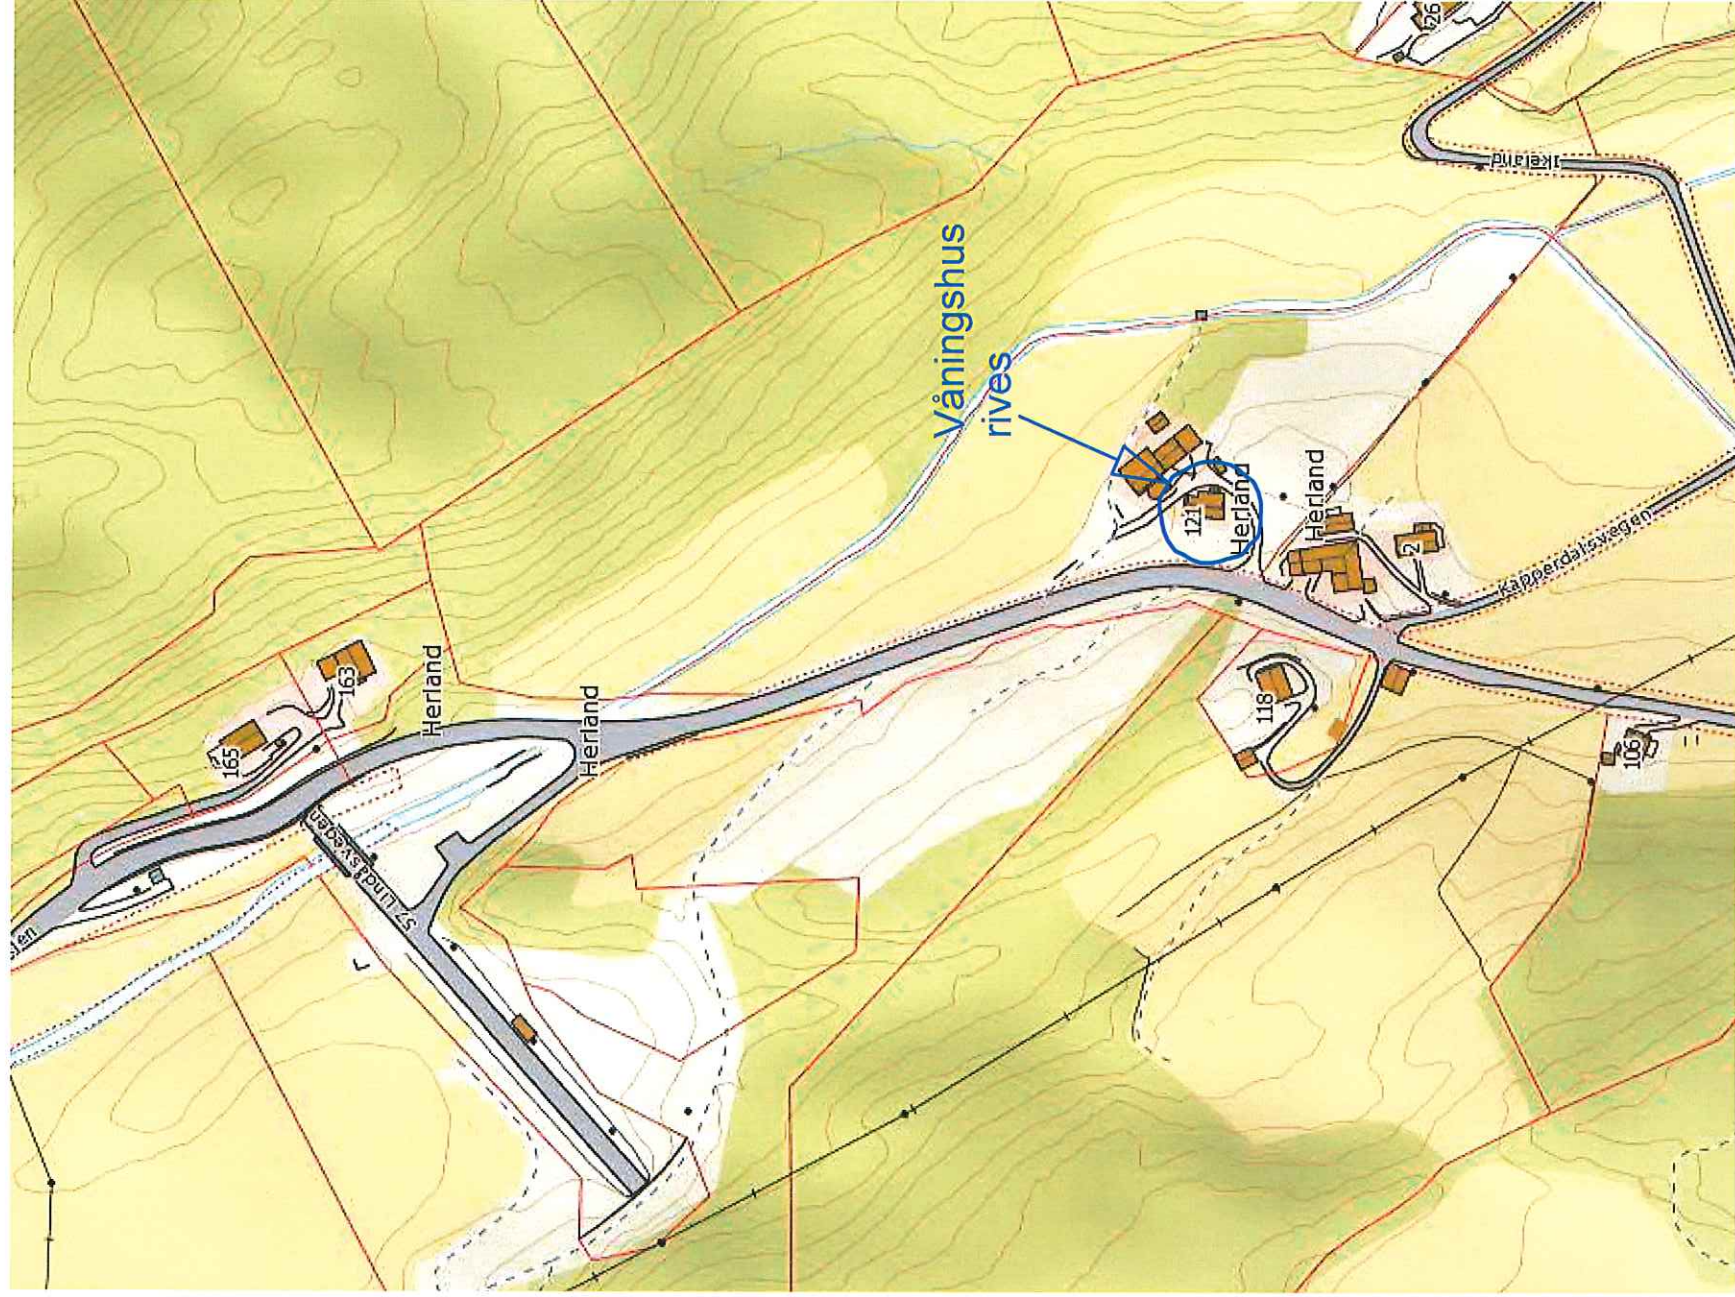

Bjarte Vatnøy
Gnr 162 bnr 1
Lindås kommune

Dato:160916