



Statens vegvesen

Særskilt vedtak og betingelser for arbeidet

Plan nr.: N6289-2016	Sak/Sveis nr.: 16/327	Vedtak nr.: N6289-2016
Veg nr.: E 39	fra Hp/km: 22 / 3,700	til Hp/km: 22 / 4,600
Strekning: Flatøy - Knarvik		Sted: Hagelsundbrua
Arbeid som skal utføres: Utskifting av fuger		
Arbeidet utføres i perioden		
Fra dato: 11 oktober 2016	Til dato: 15 desember 2016	
Annet: Arbeid i tida man - fred kl 22.00 - 05.30.		

Region: Vest	Region (2): Velg	
Avdeling: Hordaland	Avd. (2): Velg	Avd. (3): Velg
Seksjon: Vegseksjon Nord-, Midt- og Sunnhordland	Telefon: 95 845 124	Faks:
Adresse:	e-post: nordhordland.arbeidsvarsling@vegvesen.no	

Med hjemmel i skiltforskrift av 7. oktober 2005 nr 1219 §§ 26, 28, 30 og 32 og vegtrafikkloven §7 treffes vedtak om bruk av følgende trafikkregulerende skilt/lyssignaler/dirigering/oppmerking i samsvar med vedlagte skisse:

Fartsgrenseskilt (362.x).....	<input type="checkbox"/>	Andre trafikkregulerende tiltak	<input type="checkbox"/>	Trafikksignal (skytte).....	<input type="checkbox"/>				
<input type="checkbox"/>	<input type="checkbox"/>	<input type="checkbox"/>	<input type="checkbox"/>	Manuell dirigering.....	<input checked="" type="checkbox"/>				
30	40	50	60	70	80	90	<input type="checkbox"/>	Vegstengning.....	<input type="checkbox"/>

Betingelser for arbeidet:

- Arbeidet skal varsles som vist på vedlagte arbeidsvarslingsplan, datert: **10.10.2016**
- Bestemmelsene i skiltforskriften og håndbok N301 "Arbeid på og ved veg" gjelder for arbeidet
- Ansvarelig for gjennomføring og oppfølging (kryss av):

Statens vegvesen.....	<input checked="" type="checkbox"/>	⇒	Byggeleder: Håkon Matre - tlf 411 22 137
Annen offentlig etat.....	<input type="checkbox"/>	⇒	Angi hvilken: _____
Entreprenør.....	<input checked="" type="checkbox"/>	⇒	BMO Entreprenør AS
- Ansvarshavende: Geir A strøm Tlf./e-post: 951 44 453
Stedsansvarlig(e): Geir A Strøm Tlf./e-post: 951 44 453
- Loggbok skal alltid føres, og returneres fylkesavdeling: **Hordaland**
- Lede-/følgebil
- Følgende skal varsles/informeres om arbeidet (kryss av):

Politi.....	<input checked="" type="checkbox"/>	Brannvesen.....	<input checked="" type="checkbox"/>	Ambulans/lege.....	<input checked="" type="checkbox"/>
Vegtrafikkentralen.....	<input checked="" type="checkbox"/>				
Skole.....	<input type="checkbox"/>	⇒	Angi hvilke(n): _____		
Kollektivselskap.....	<input checked="" type="checkbox"/>	⇒	Angi hvilke(t): Nobina/Skyss/Tide Firda billag		
Radio, presse m.m.....	<input type="checkbox"/>	⇒	Angi hvem: _____		
Andre.....	<input type="checkbox"/>	⇒	Angi hvem: _____		
- Tillatelser:

Gravetillatelse.....	<input type="checkbox"/>	Arbeidstillatelse.....	<input checked="" type="checkbox"/>
----------------------	--------------------------	------------------------	-------------------------------------

 NB: Se vedlagte vilkår for gravetillatelsen
- Kopi av all dokumentasjon som inngår i arbeidsvarslingsplanen skal oppbevares på arbeidsstedet.
- Spesielle vilkår/betingelser:

Fartsgrense på Flatøy blir endret i anleggsperioden. Husk å tilpasse skilting til dette. Lage korte arbeidsområder om gangen. Ta hensyn til myke trafikanter. Kontroller all skilting før og etter hvert skift. Bruk 1098-lykter på alle 110-skilt.

NB: Politiet og ansvarshavende skal ha kopi av blanketten.

Bergen

10.10.2016

Sted

Dato

Statens vegvesen

A. Løvveit
Arve Løvveit

Sign. (etter fullmakt)



Statens vegvesen

Plan for varsling og sikring av vegarbeide

Plan nr.:	N6289-2016	Sak/Sveis nr.:	16/327	Vedtak nr.:	N6289-2016
Veg nr.:	E 39	fra Hp/km:	22 / 3,700	til Hp/km:	22 / 4,600
Strekning:	Flatøy - Knarvik			Sted:	Hagelsundbrua
Arbeid som skal utføres:	Utskifting av fuger				
Entreprenør:	BMO Entreprenør AS				
Adresse:	Industriveien 1, 3605 KGB			0	0
Ansvarshavende:	Geir A strøm			Tlf./e-post:	951 44 453
Stedsansvarlig(e):	Geir A strøm			Tlf./e-post:	951 44 453
Arbeidet utføres	fra dato:	11 oktober	2016	Til dato:	15 desember 2016

Underskrevet plan er vedtak med hjemmel i skiltforskriftens §29 og §30. Særskilt vedtak for trafikkregulerende tiltak skal vedlegges.

Varslingsmateriell:

	et behov
1098	et behov
	et behov
	2
	4
	2
906 V/H	et behov

Merknader:

Arbeidsvarsling natt.


Fartsgrensa på Flatøy blir endret i anleggsperioden. Bruke forvarsling og oppheving i forhold til den til enhver tid eksisterende fartsgrense.

Lage korte arbeidsområder. Kort avstand mellom trafikkdirigenter. Bruke 1098-lykter på 110-skilt.

Blankettfordeling:

<input checked="" type="checkbox"/>	Statens vegvesen
<input checked="" type="checkbox"/>	Entreprenør
<input checked="" type="checkbox"/>	Ansvarshavende
<input checked="" type="checkbox"/>	Politiet
<input type="checkbox"/>	Lindås og Meland komm.

Skisse:

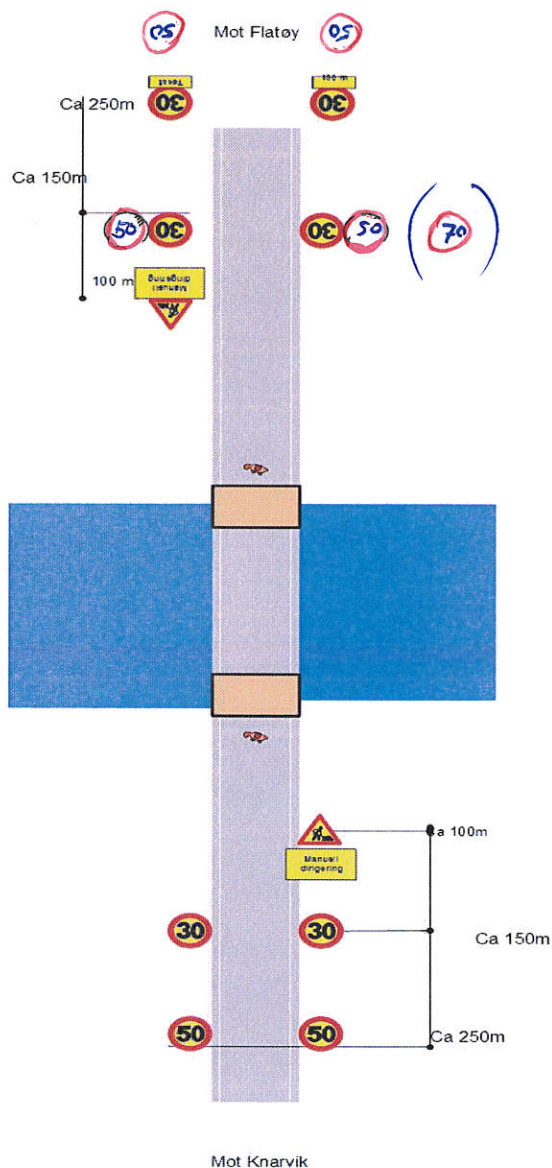

Fylles ut av skiltmyndigheten:

Bergen	10.10.2016
Sted	Dato

Statens vegvesen

A. Løtveit

Arve Løtveit

Sign. (etter fullmakt)



Statens vegvesen

Plan for varsling og sikring av vegarbeide

Plan nr.:	N6289-2016	Sak/Sveis nr:	16/327	Vedtak nr.:	N6289-2016
Veg nr.:	E 39	fra Hp/km:	22 / 3,700	til Hp/km:	22 / 4,600
Strekning:	Flatøy - Knarvik	Sted:	Hagelsundbrua		
Arbeid som skal utføres:	Utskifting av fuger				
Entreprenør:	BMO Entreprenør AS				
Adresse:	Industriveien 1, 3605 KGB	0	0		
Ansvarshavende:	Geir A strøm	Tlf./e-post:			951 44 453
Stedsansvarlig(e):	Geir A Strøm	Tlf./e-post:			951 44 453
Arbeidet utføres	fra dato:	11 oktober	2016	Til dato:	15 desember 2016

Underskrevet plan er vedtak med hjemmel i skiltforskriftens §29 og §30. Særskilt vedtak for trafikkregulerende tiltak skal vedlegges.

Varslingsmateriell:



802

1/2

Merknader:


Arbeidsvarsling dag

Fartsgrense dagtid skiltes 50 km/t. Husk evt oppheving mot Flatøy når ny fartsgrense taes i bruk.

Blankettfordeling:

- Statens vegvesen
- Entreprenør
- Ansvarshavende
- Politiet
- Lindås/Meland komm.

Skisse:

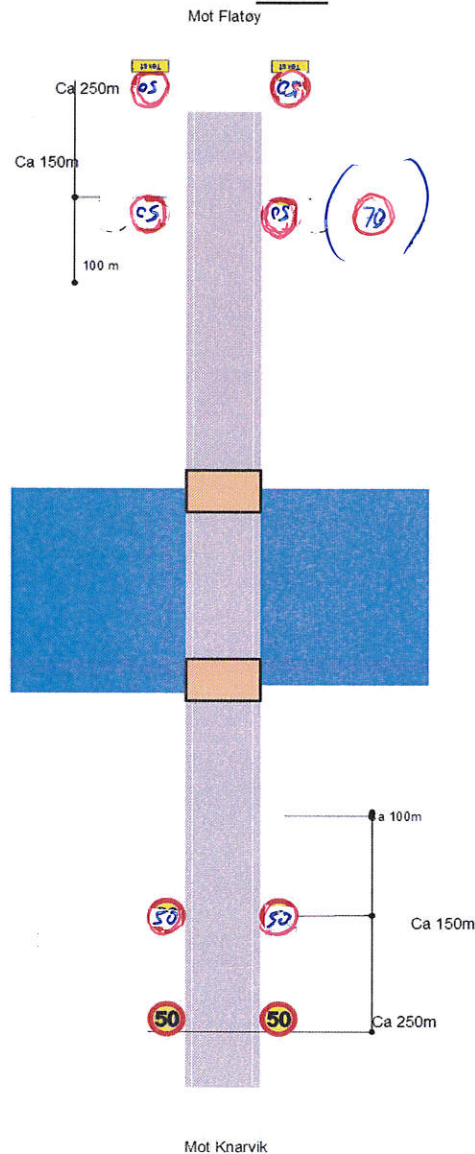

Fylles ut av skiltmyndigheten:

Bergen

10.10.2016

Sted

Dato

Statens vegvesen

A. Løtveit

Arve Løtveit

Sign. (etter fullmakt)



Statens vegvesen

Risikovurdering av arbeide på eller ved veg

Plan nr.:	N6289-2016	Sak/Sveis nr:	16/327	Vedtak nr.:	N6289-2016
Veg nr.:	E 39	fra Hp/km:	22 / 3,700	til Hp/km:	22 / 4,600
Strekning:	Flatøy - Knarvik			Sted:	Hagelsundbrua
Arbeid som skal utføres:	Utskifting av fuger				
Ansvarshavende:	Geir A strøm			Tlf./e-post:	951 44 453
Entreprenør:	BMO Entreprenør AS			Adresse:	Industriveien 1, 3605 KGB

Arbeidet utføres i perioden

Fra dato:	11 oktober 2016	Til dato:	15 desember 2016	E-post:	at@bmo.no
-----------	------------------------	-----------	-------------------------	---------	--

En risikovurdering er en vurdering av hva som kan gå galt, hva som kan gjøres for å hindre det og hvordan en kan redusere konsekvensene dersom noe skjer.

- Tre spørsmål er kjernen i risikovurderingen:
- Hva kan gå galt?
 - Hva kan vi gjøre for å hindre dette?
 - Hva kan vi gjøre for å redusere konsekvensene dersom det skjer?

Forhold som kan medføre risiko for ulykke:	Sannsynlighet:		Konsekvens:		Prioritet: (= produktet)	
	Stor:	Middels:	Liten:	Stor:		Middels:
Forhold nr.:	Sett inn verdi for :		Sett inn verdi for :			
↓ Beskrivelse:	1	2	3	1	2	3
Eks.: Byggegrop 1 m dyp umiddelbart inntil kjørebane	1	2	2	2	2	2
1: Påkjørsel av kjøretøy ved utsetting / Inntaking av varslingsmateriell	2	2	2	2	4	4
2: Trafikanter som ikke overholder skilting	2	2	2	2	4	4
3: Myke trafikanter	2	1	2	1	2	2
4: Villedende eksisterende skilting	3	2	3	2	6	6
5: Villedende eksisterende merking	1	2	1	2	2	2
6: Sikt forbi arbeidsted	3	3	3	3	9	9
7: Sikkring av arbeidsted, klem, påkjørsel, støy	3	1	3	1	3	3
8:					0	0
9:					0	0
10:					0	0
11:					0	0

Forhold nr.:	↓ Tiltak for å forhindre at ulykker skjer / reduserer konsekvensene av en ulykke:
1:	Kjøretøy med varsellys benyttes som sikring ved utsetting / Inntaking av varslingsmateriell. Riktig bekledning
2:	Sørge for at skilte er god synlig og er rengjort
3:	Myke trafikanter for en gangbru på gangbane
4:	Eksisterende merking fjernes eller tildekkes, men gjenopprettes når arbeidene er utført.
5:	Eksisterende skilte fjernes eller tildekkes, men gjenopprettes når arbeidene er utført.
6:	Bruk av dirigenter
7:	Kan uvedkommende komme seg inn på området, må det sperres med gjerder e.l
8:	
9:	
10:	
11:	

Merknader:

