

**For matrikelenhet:**

Kommune: 1263 - LINDÅS
Gårdsnummer: 176
Bruksnummer: 19

Utskriftsdato/klokkeslett: 10.10.2016 kl. 13:55

Produsert av: Einar Rydland

Attestert av: Lindås kommune

Matrikelført

10 SEPT 2016

Lindås kommune

Løpnr.:

Signatur:

Orientering om matrikelbrev

Matrikelbrevet er hjemlet i «Lov om eigedomsregistrering» (matrikellova) av 17. juni 2005. Etter definisjonen i matrikellovens § 3 d) er matrikelbrevet en attestert utskrift av matrikelen som viser alle registrerte opplysninger om en matrikelenhet ved oppgitt dato.

Om fullstendighet og nøyaktighet i matrikelbrevet

Matrikelen ble etablert ved konvertering av data fra tidligere registre. Det kan variere hvor gode disse dataene er med hensyn på fullstendighet og nøyaktighet. I enkelte tilfeller kan grensepunkt og grenselinjer mangle helt eller delvis eller være feil registrert. Det kan også være feil og mangler ved registrert bygnings- og adresseinformasjon. Fullstendighet og stedfestingsnøyaktighet er generelt bedre innenfor enn utenfor tettbygd strøk. Vær oppmerksom på at for mange matrikelenheter og bygg hefter usikkerhet ved arealet som oppgis.

For utfyllende informasjon: www.kartverket.no/matrikelbrev

Matrikkelenhet

Matrikkelenhetstype: Grunneiendom
Bruksnavn: "MIDTUN" AV SPURKELAND
Etableringsdato: 31.05.1979
Skyld: 0,01
Er tinglyst: Ja
Har festegrunner: Nei
Er seksjonert: Nei

Arealrapport

Tekst
Beregna areal for 176 / 19 Areal (m2) Kommentar
1 854,7

Eierforhold

Tinglyste eierforhold

Rolle	Status	Føds.d./org.nr	Navn	Bruksenhet	Adresse	Andel
Hjemmelshaver		140261	SPURKELAND ODA ERENE	SEIMSSSTRANDA 452	5912 SEIM	1 / 1

Forretninger

Forretningstype Arsak til feilretting Tinglysingsstatus Tinglysingsstatusdato Matrikkelføringsdato Signatur

Annen forretningstype				10.10.2016	10.10.2016	1263rye
Oppmålingsforretning/grensejustering				10.10.2016	10.10.2016	1263rye
		Rolle	Matrikkelenhet			Arealendring
		Avgiver	1263 - 176/19			-15,9
		Mottaker	1263 - 176/20			15,9
Oppmålingsforretning/grensejustering				10.10.2016	10.10.2016	1263rye
		Rolle	Matrikkelenhet			Arealendring
		Avgiver	1263 - 176/20			-5,5
		Mottaker	1263 - 176/19			5,5
Annen forretningstype				10.10.2016	10.10.2016	1263rye
Annen forretningstype				27.09.2016	27.09.2016	1263rye
		Rolle	Matrikkelenhet			Arealendring
		Avgiver	1263 - 176/19			0

Forretningstype	Arsak til feilretting	Tinglysingsstatus	Tinglysingsstatusdato	Forretningsdato	Matrikkelføringsdato	Signatur
Annen forretningstype			27.09.2016	27.09.2016	27.09.2016	1263rye
Oppmålingsforretning/grensejustering			26.09.2016	27.09.2016	27.09.2016	1263rye
	Rolle	Matrikkelenhet				Arealendring
	Avgiver	1263 - 176/18				-4,7
	Mottaker	1263 - 176/19				4,7
Oppmålingsforretning/grensejustering			26.09.2016	27.09.2016	27.09.2016	1263rye
	Rolle	Matrikkelenhet				Arealendring
	Avgiver	1263 - 176/18				-23,7
	Mottaker	1263 - 176/19				23,7
Annen forretningstype			26.09.2016	26.09.2016	26.09.2016	1263rye
Annen forretningstype			20.09.2016	20.09.2016	20.09.2016	1263rye
Annen forretningstype			04.09.2013	04.09.2013	04.09.2013	1263rye
Skylddeling			31.05.1979			
	Rolle	Matrikkelenhet				Arealendring
	Avgiver	1263 - 176/2				0
	Mottaker	1263 - 176/19				0

Adresser

Adressetype	Adressenavn	Adressekode	Adressenr	Kretser
Vegadresse	Adressetilleggsnavn Seimsstranda	1178	452	Grunnkrets Valgkrets: Kirkesogn: Postnr.område: Tettsted:
				0302 SPURKELAND 10 SEIM 07070102 Seim 5912 SEIM

Bygning og bygningssending

Bygningsnr: 9 867 821

Løpenr:

Bygningssendingstype: Garasje
Bygningstype: Garasje
Næringsgruppe: Annet som ikke er næring
Bygningssstatus: Tatt i bruk
Energikilder:

Bebyggelse areal:	0	Ant. boliger:	0	Datoer:
Bruksareal bolig:	0	Ant. etasjer:	1	Rammeattest:
BRA annet:	52	Vannforsyning:		Igangsettingsattest:
Bruksareal totalt:	52	Avløp:		Tatt i bruk:
Alternativt areal:	0	Har heis:	Nei	Midl. bruksattest:
Alternativt areal 2:	0			Ferdigattest:
Oppvarming:				

Etasje

Etasje	Antall boenheter	BRA bolig	BRA annet	BRA totalt
H01	0	0.0	52.0	52.0

Bruksenheter

Adresse	Bruksenhetsnummer	Bruksenhetsstype	Bruksareal	Ant. rom	Kjøkkentilgang	Bad	WC	Matrikkelenhetsnummer
		Unummerert bruksenhetsnummer	0	0	0	0	0	176/19
		Unummerert bruksenhetsnummer	0	0	0	0	0	176/18

Kontaktpersoner

Rolle	Fødselsdato/org.nr	Navn	Bruksenhetsnummer	Adresse
Tiltakshaver		ARNØY SVEIN VIDAR		5912 SEIM
Tiltakshaver		SPURKELAND RUNE		5912 SEIM

Bygningsnr: 176 267 399

Løpenr:

Bygningssendingstype: Enebolig
Bygningstype: Enebolig
Næringsgruppe: Annet som ikke er næring
Bygningssstatus: Tatt i bruk
Energikilder:

Bebyggelse areal:	0	Ant. boliger:	1	Datoer:
Bruksareal bolig:	0	Ant. etasjer:	1	Rammeattest:
BRA annet:	0	Vannforsyning:		Igangsettingsattest:
Bruksareal totalt:	0	Avløp:		Tatt i bruk:
Alternativt areal:	0	Har heis:	Nei	Midl. bruksattest:
Alternativt areal 2:	0			Ferdigattest:
Oppvarming:				

Etasje

Etasje	Antall boenheter	BRA bolig	BRA annet	BRA totalt
H01	1	0.0	0.0	0.0

Bruksenheter

Adresse	Bruksenhetsnummer	Bruksenhetsstype	Bruksareal	Ant. rom	Kjøkkentilgang	Bad	WC	Matrikkelenhetsnummer
1178 Seimsstranda 452	H0101	Bolig	0	0	0	0	0	176/19

Bygningsnr: 176 322 616

Løpenr:

Bygningsendringskode:

Bygningstype: Garasjeuthus anneks til bolig

Næringsgruppe: Annet som ikke er næring

Bygningsstatus: Tatt i bruk

Energikilder:

Bruksenheter

Adresse

Bebyggd areal: 0
Bruksareal bolig: 0
BRA annet: 0
Bruksareal totalt: 0
Alternativt areal: 0
Alternativt areal 2: 0
Oppvarming:

Datoer:

Rammeinstallatelse:

Igangsettingsinstallatelse:

Tatt i bruk:

Midl. brukstillatelse:

Ferdigattest:

Bruksenhetsnummer Bruksenhetstype Bruksareal Ant. rom Kjøkkentilgang Bad WC Matrikkelenhet
Unummerert bruksenhet 0 0 0 0 0 0 176/19

6728600


6728550


6728500

6728450

Oversiktskart for 176 / 19

Målestokk 1:1 000
EUREF89 UTM Sone 32

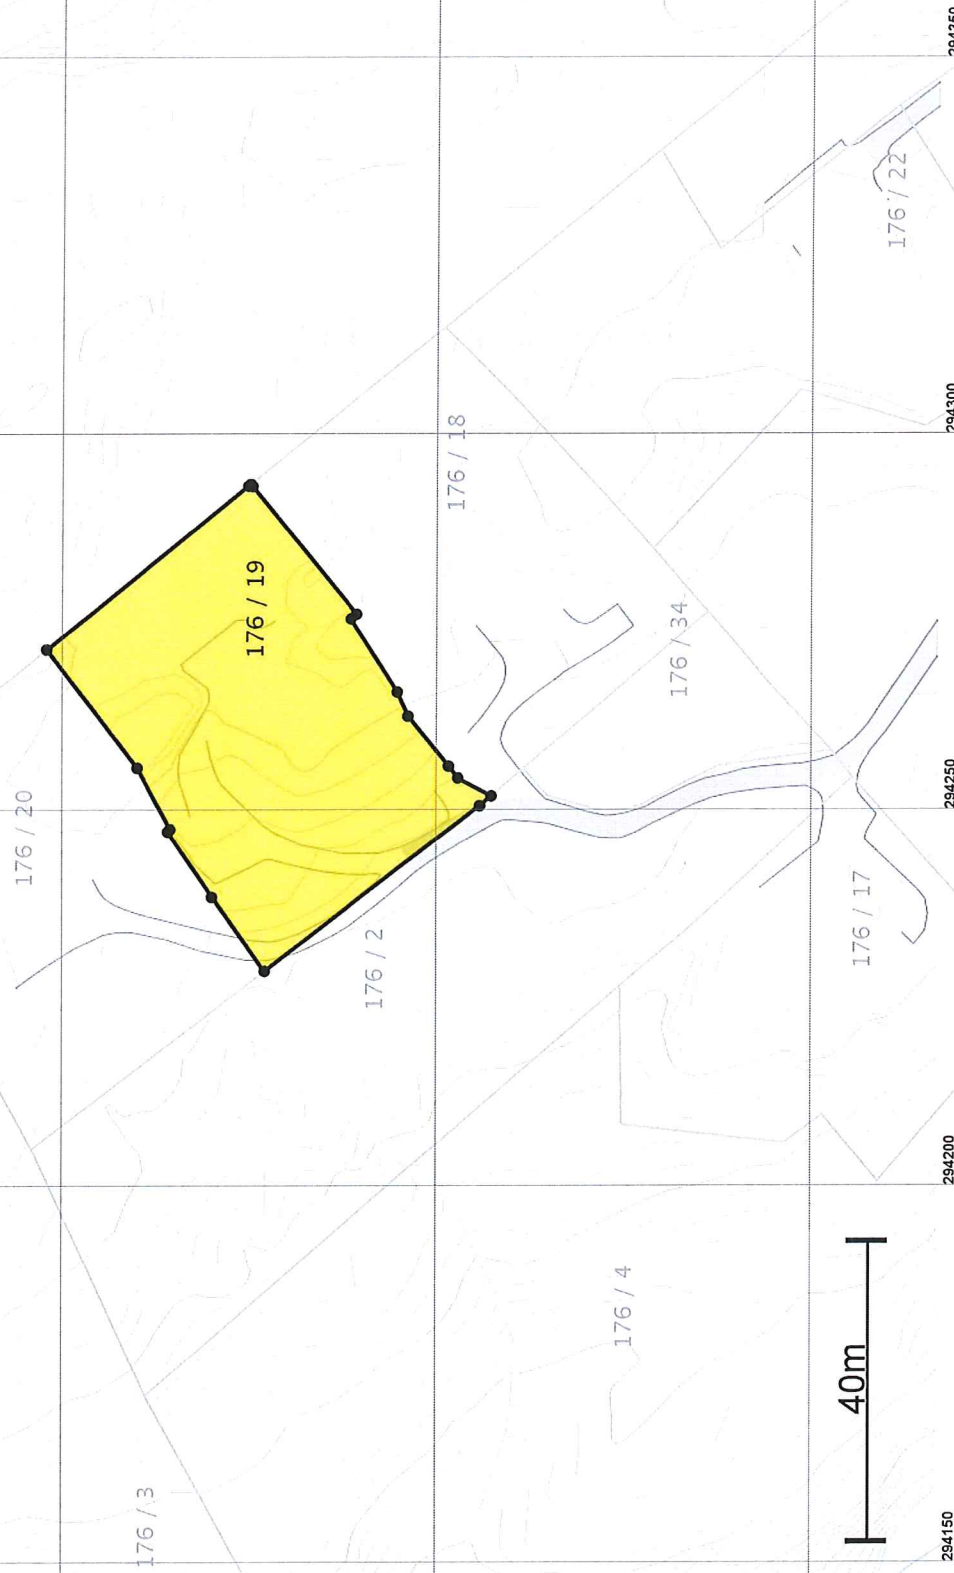

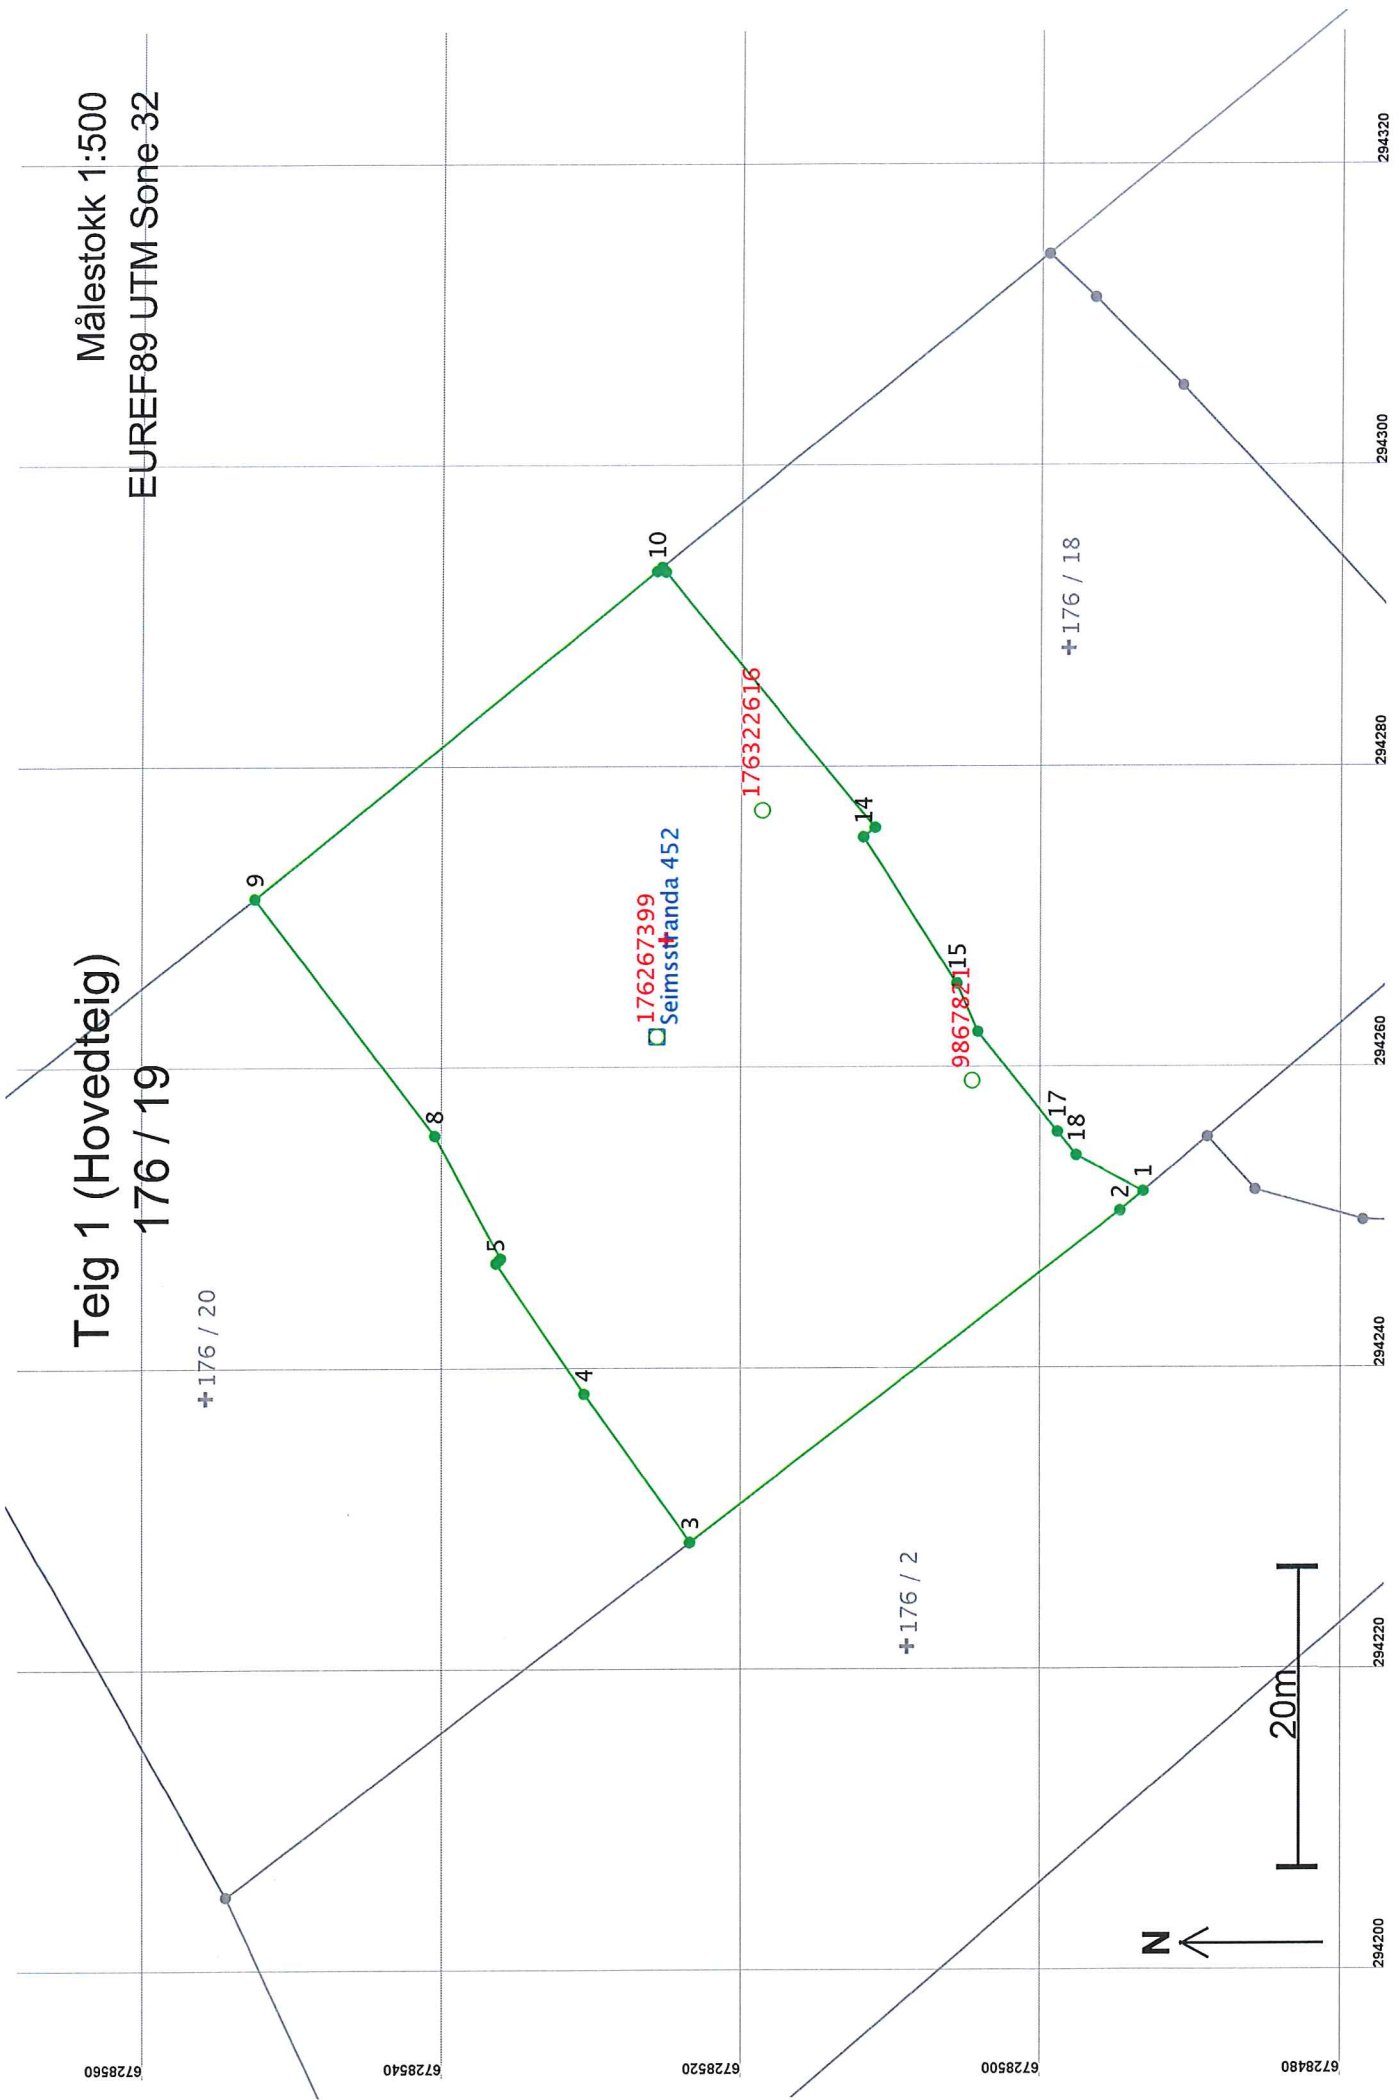

Areal og koordinater

Areal: 1 854,7

Arealmerknad:

Representasjonspunkt: Koordnatsystem: EUREF89 UTM Sone 32

Nord: 6728525

Øst: 294268

Grensepunkt / Grenselinje

Ytre avgrensing

Løpenr	Nord	Øst	Grensemerke nedsatt i / Lengde Hjelpelinjetype	Grensepunkttype / Hjelpelinjetype	Målemetode	Nøyaktighet	Radius
1	6728493,55	294251,67	Ikke spesifisert Umerket	Ikke spesifisert Umerket	69 Beregnet	13	
2	6728495,08	294250,38	2,00 Ikke hjelpelinje	Ikke spesifisert Umerket	69 Beregnet	14	
3	6728523,76	294228,42	36,12 Ikke hjelpelinje	Mur Umerket	96 GPS kinematisk (Real time kinematic)	13	
4	6728530,86	294238,25	12,13 Ikke hjelpelinje	Mur Umerket	96 GPS kinematisk (Real time kinematic)	14	
5	6728536,73	294246,94	10,49 Ikke hjelpelinje	Mur Umerket	96 GPS kinematisk (Real time kinematic)	13	
6	6728536,52	294247,17	0,31 Ikke hjelpelinje	Mur Umerket	96 GPS kinematisk (Real time kinematic)	14	
7	6728536,43	294247,26	0,12 Ikke hjelpelinje	Mur Umerket	96 GPS kinematisk (Real time kinematic)	13	
8	6728540,85	294255,42	9,28 Ikke hjelpelinje	Mur Umerket	96 GPS kinematisk (Real time kinematic)	14	
9	6728552,86	294271,18	19,81 Ikke hjelpelinje	Annen terrengdetalj Kamjern	96 GPS kinematisk (Real time kinematic)	13	
10	6728526,07	294292,87	34,46 Ikke hjelpelinje	Jord Stein med kors og vitner	96 GPS kinematisk (Real time kinematic)	14	
11	6728525,75	294293,13	0,42 Ikke hjelpelinje	Jord Stein med kors og vitner	96 GPS kinematisk (Real time kinematic)	13	
12	6728525,50	294292,83	Ikke spesifisert Umerket	Ikke spesifisert Umerket	69 Beregnet	14	
13	6728511,51	294275,86	0,39 Ikke hjelpelinje	Jord Offentlig godkjent grensemerke	96 GPS kinematisk (Real time kinematic)	13	
			21,99 Ikke hjelpelinje	Fjell Offentlig godkjent grensemerke	96 GPS kinematisk (Real time kinematic)	14	
			0,98 Ikke hjelpelinje	Ikke spesifisert Umerket	69 Beregnet	13	

Løpenr	Nord	Øst	Grensemerke nedsatt i / Grensepunkttype / Lengde Hjelpelinjetype	Målemetode	Nøyaktighet	Radius
14	6728512,28	294275,23	Fjell Offentlig godkjent grensemerke 11,56 Ikke hjelpelinje	96 GPS kinematisk (Real time kinematic)	13	
15	6728506,04	294265,50	Jordfast stein Offentlig godkjent grensemerke 3,51 Ikke hjelpelinje	96 GPS kinematisk (Real time kinematic)	13	
16	6728504,62	294262,29	Annen terrengdetalj Umerket 8,54 Ikke hjelpelinje	96 GPS kinematisk (Real time kinematic)	13	
17	6728499,27	294255,63	Annen terrengdetalj Umerket 2,00 Ikke hjelpelinje	96 GPS kinematisk (Real time kinematic)	13	
18	6728498,02	294254,07	Ikke spesifisert Umerket 5,07 Ikke hjelpelinje	69 Beregnet	13	
					14	