

Morten Tveit
Reikeråsvegen 69
5913 Eikangervåg


Landbrukssjef Nyhammer

Viser til telefon samtale den 10.10.16, der vi snakket om at jeg
trengte en bekreftelse på å kunne fortsette på eksisterende avkjørselen
for å komme til fremtidig byggeplass, selv om det innebærer at vi
måtte krysse noe av NLF området .

Se vedlagt kart 3 stk.

Med vennlig hilsen

Morten Tveit
tlf: 90940685
epost:mtveit116@gmail.com

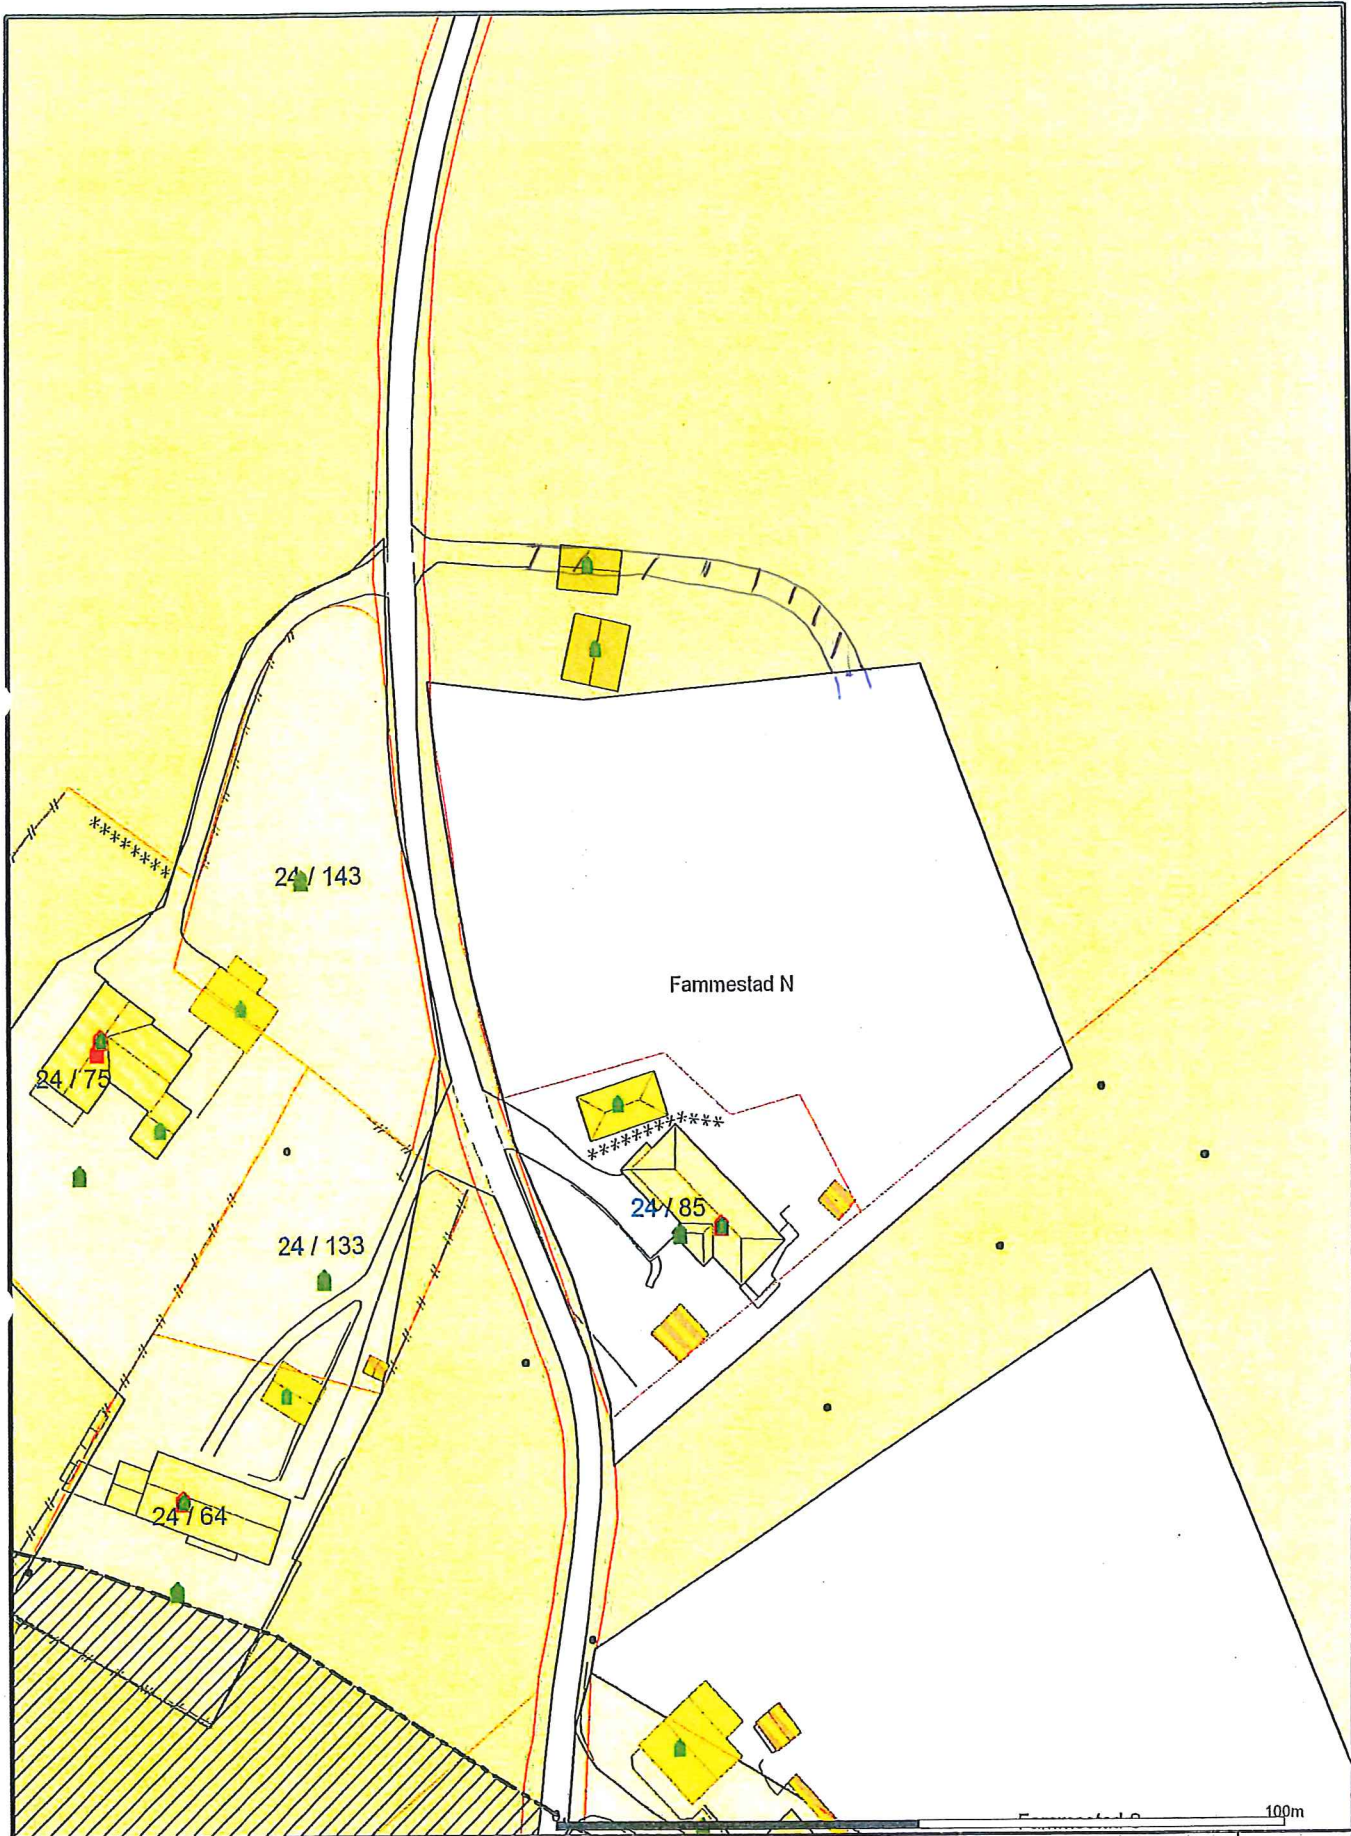

Bustadbygging	Andre typer nærmere angitt	g LØSER
Fritidsbustader	Grav og umelund	Spredt bustadbygging
Sentrumformål	Komb bebyggelse og Nærin	Spredt Fritidsbustader
Off. privat tenesteyting	Veg	Spredt Næringsbygging
Fritids- og turistformål	Hann	Bruk og vern av sjo og vassdr
Råstoffutnyting	Grønstruktur	Småbåthavn
Næringsbebyggelse	Friområde	Fiske
Idrettsanlegg	Parkområde	Akvakultur

Dato: 2016.09.01
Sign: lipe


Lindås kommune
Byggesak avdeling

kommuneplan

N

Målestokk
1:1000

Beliggenhet og høyder må oppfattes som orienterende.

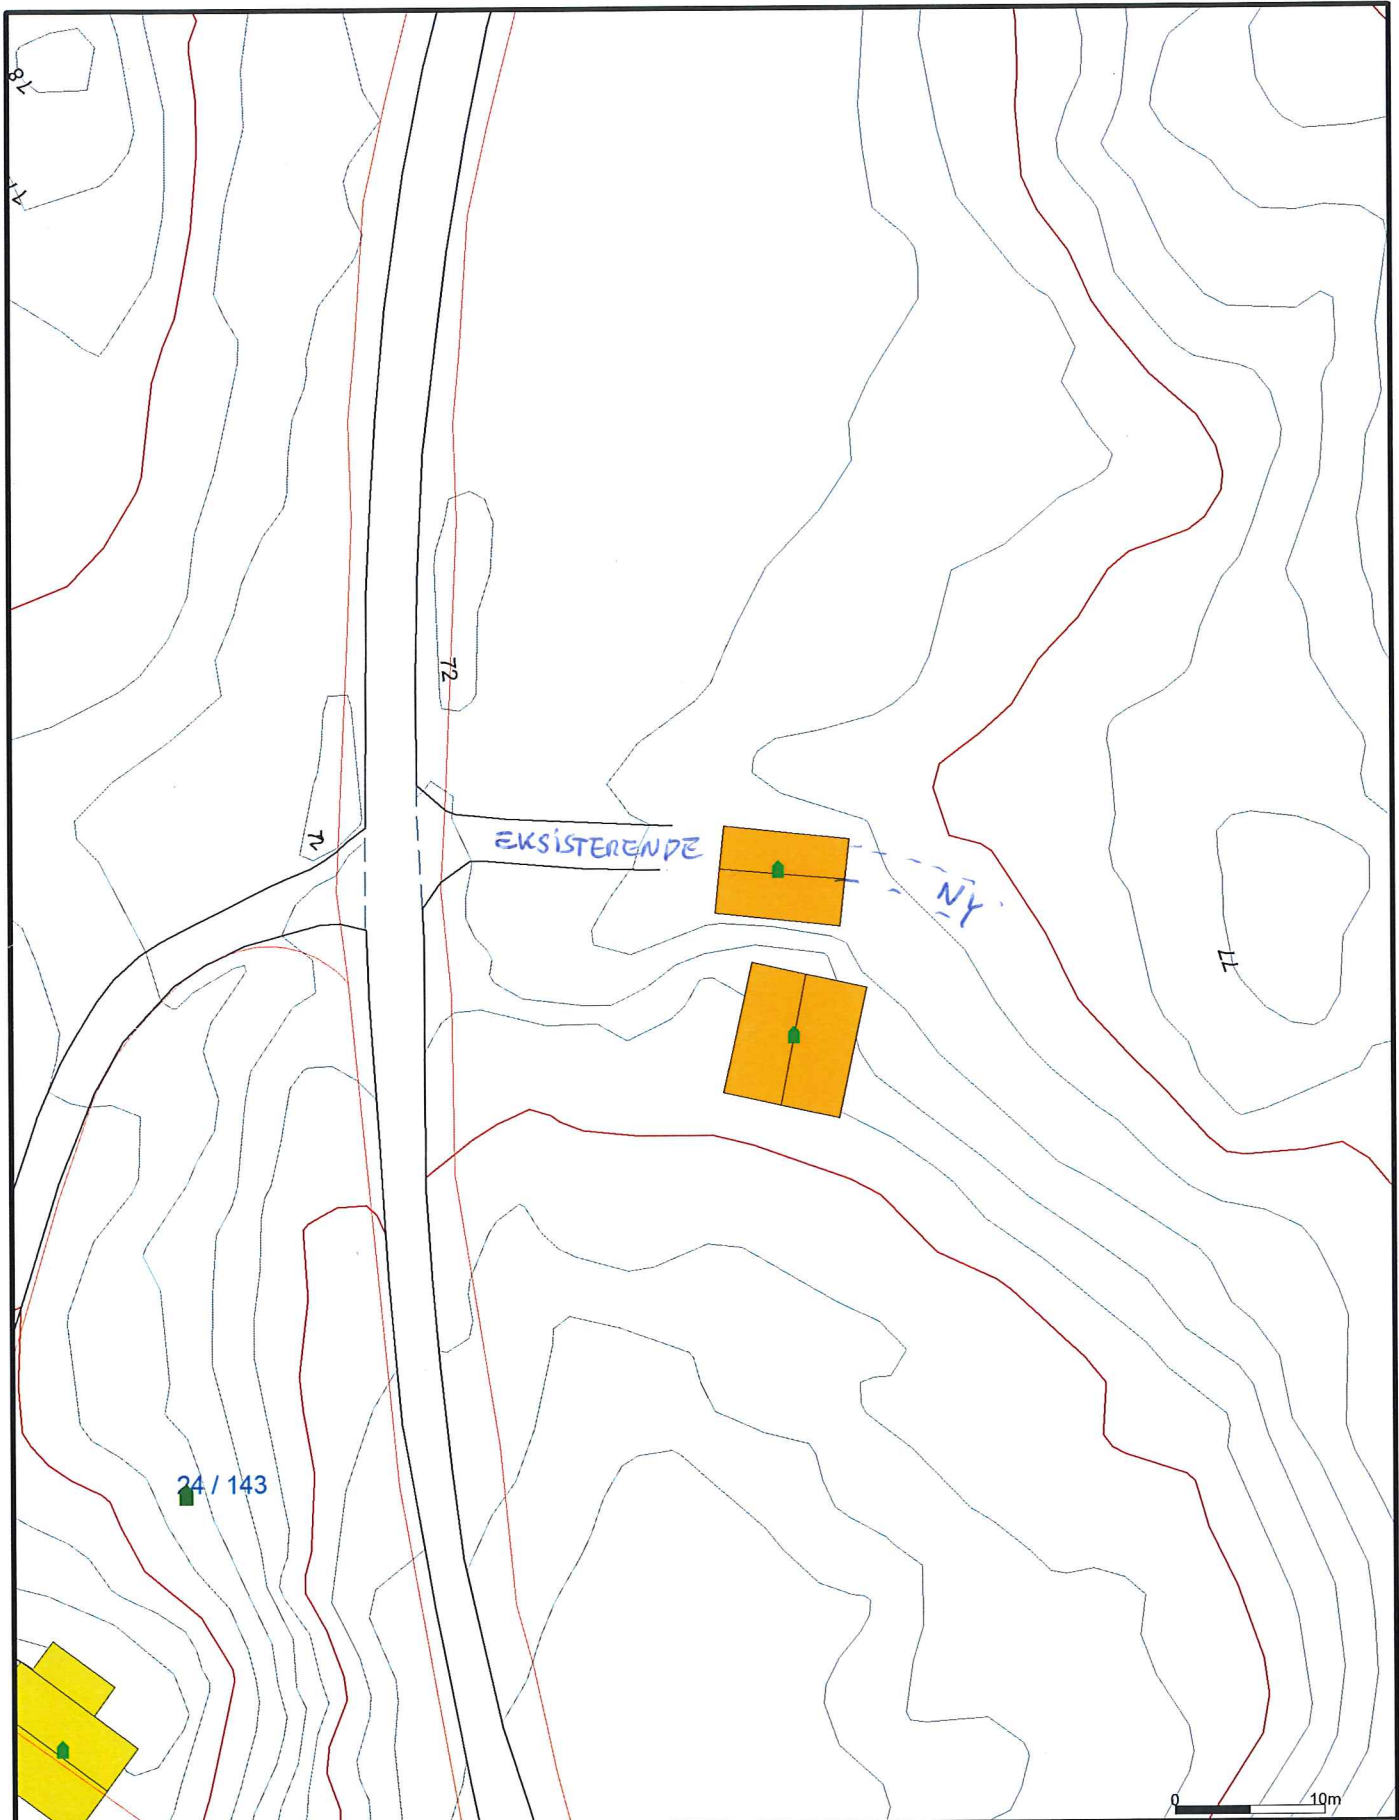

- | | | |
|------------------------|------------------------|----------------|
| Avlop felles | Terrengmålte grense | Industri/lager |
| Drensledning | Konstruert grensepunkt | Andre bygg |
| Overvann | Bolig | |
| Pumpeledning spillvann | Bustad m/leilighet | |
| Pumpeledning vann | Våningshus | |
| Spillvann | Storre bustader | |
| Vannledning | Hytte/feriehus | |
| Udefinert grenser | Garasje/uthus | |



Lindås kommune
Geodata avdeling





Dato: 2016.10.05
Sign: lili

Målestokk
1:500

Beliggenhet og høyder må oppfattes som orienterende.

0

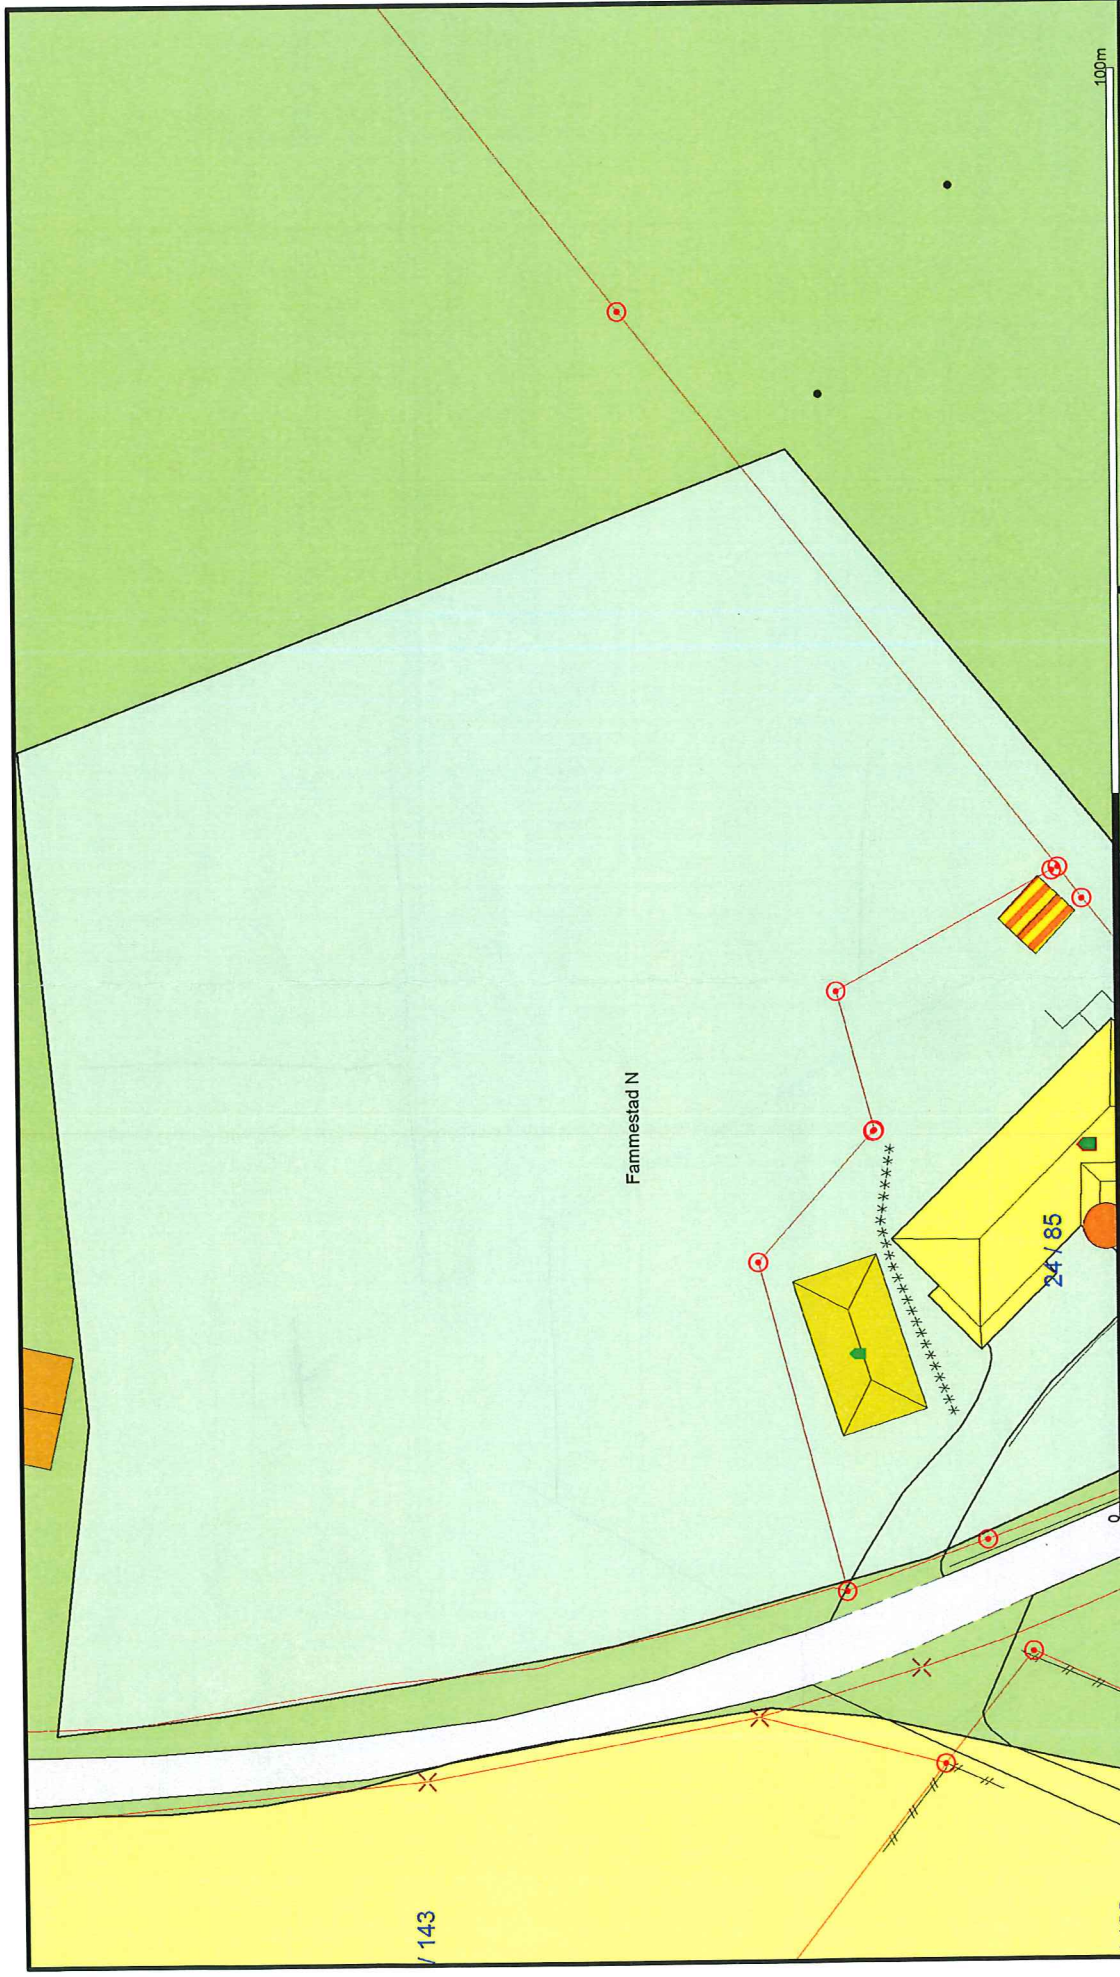

		Lindås kommune Geodata avdeling Kommuneplanen sin areal del 2011-2023	
Dato: 2016.10.05 Sign: liseho		Kartutsnitt Fammestad N	

Bustadbygging	Ideittsanlegg	Friomsråde	Snabbållavn
Fritidsbusader	Andre typer nærmer angitt be	Bankområde	Fiske
Semnumformål	Grav og urnelund	LNFR	Akvakultur
Off. privat tenesteying	Komb bebyggelse og Næring	Spredt bustadbygging	Drilkevann
Fritids- og turistformål	Veg	Spredt fritidsbusader	Fritidsområde
Råstoffnyting	Flann	Spredt næringsbygging	Kombinerde formål i sjo og vassdrag med eller utan tilhoyrand
Næringsbebyggelse	Grasskultur	Bank og vassdr	Ilbranderopne

Beliggenhet og høyer må oppfattes som orienterende.