

302800


302900

214/2

23/9-015
DA

Else-Karin og Ståm Olsen

Dette er den reviderte grenseoppgangen, markert i terrenget.

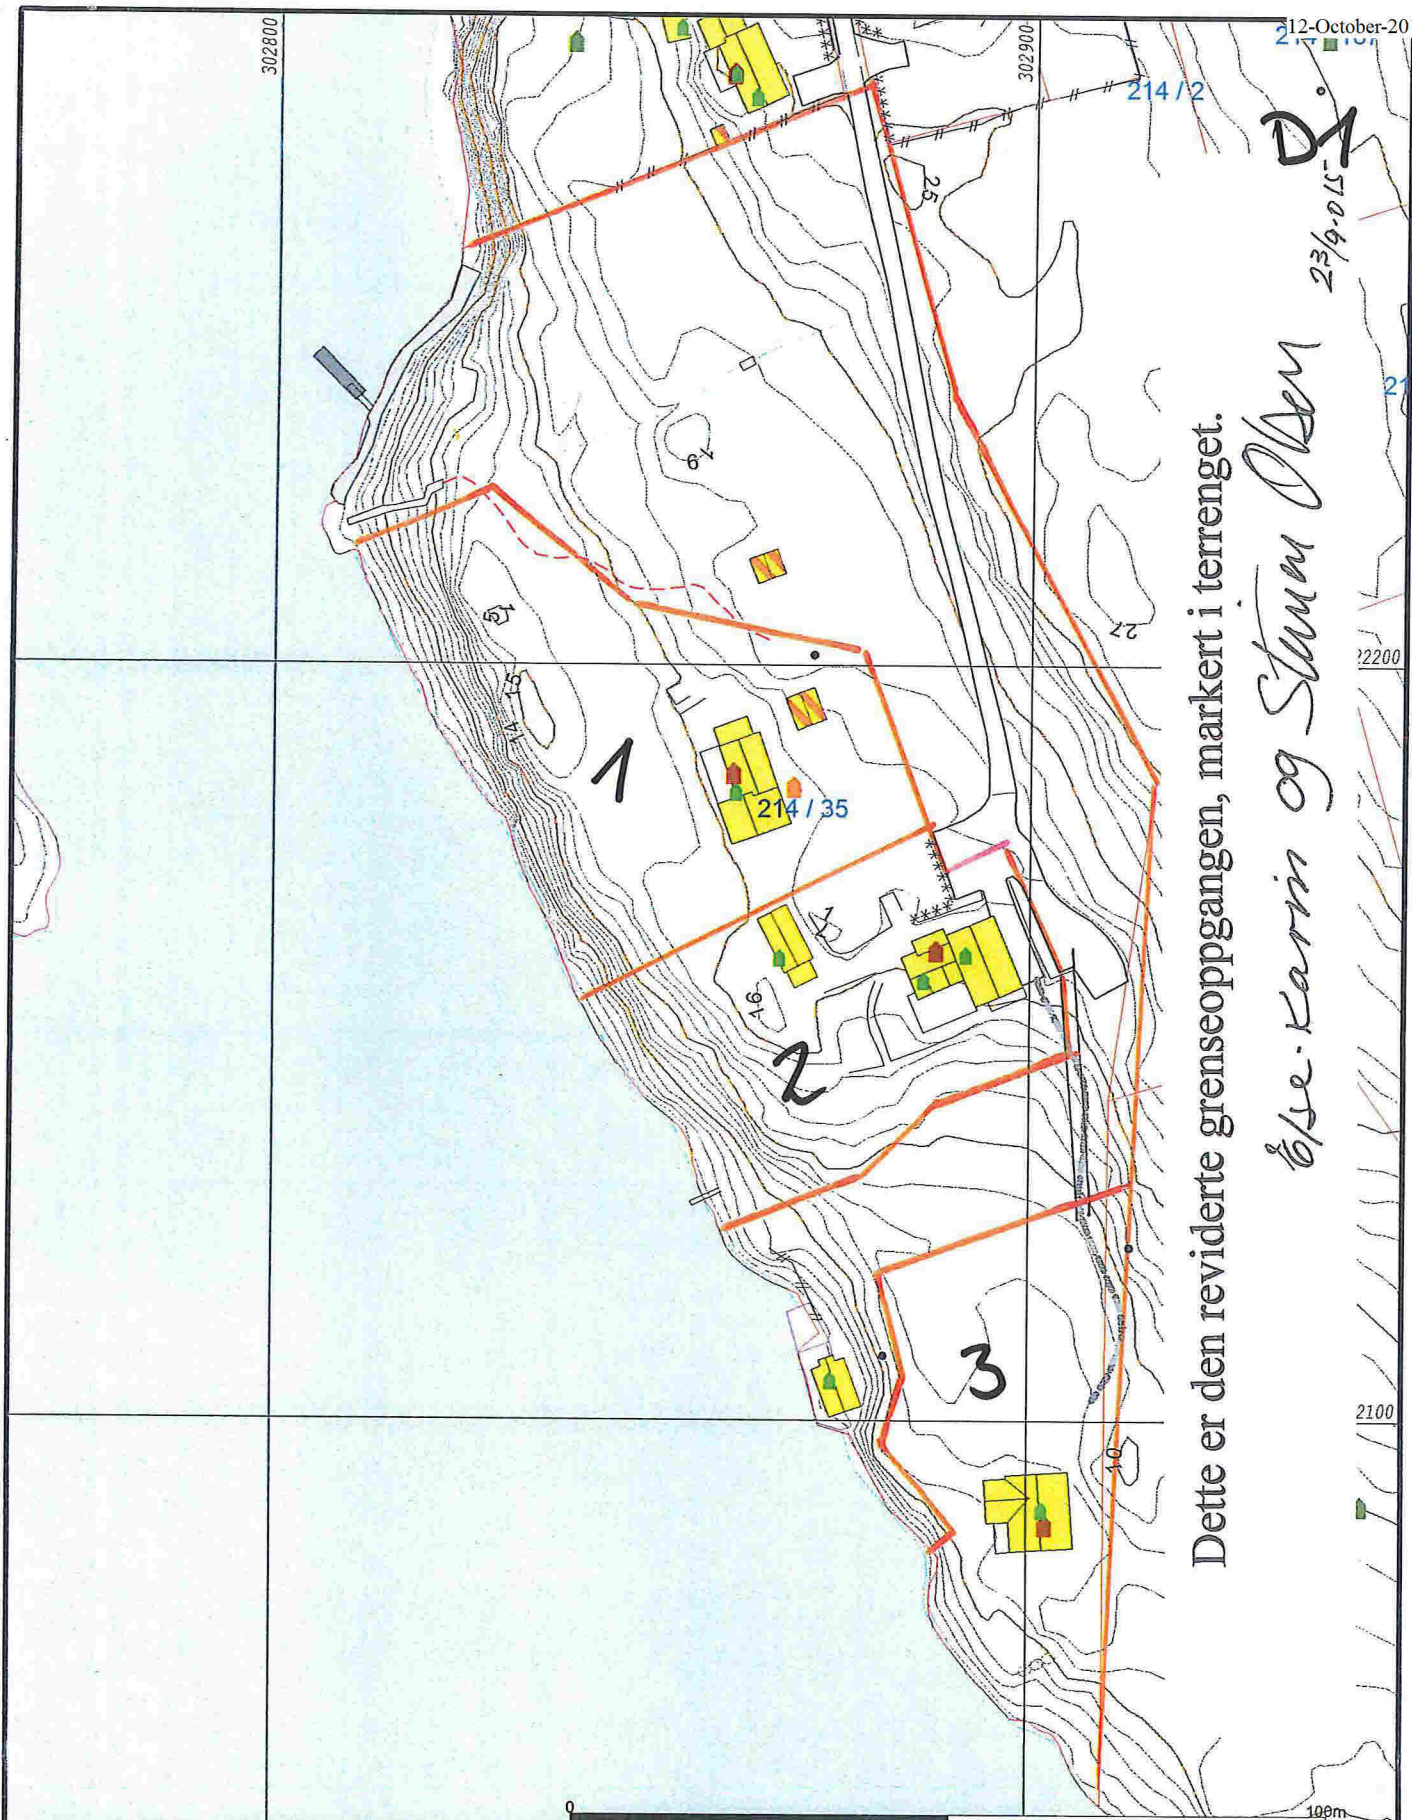

- Målte Grenser
- Registrerte Grenser
- Udefinert grenser
- Terrengmålte grense
- Konstruert grensepunkt
- Bolig
- Bustad n/leilighet
- Våningshus
- Storre bustader
- Hytte/feriehuis
- Garasje/uthus
- Industri/lager
- Andre bygg

Beliggenhet og høyder må oppfattes som orienterende.



Lindås kommune
Geodata avdeling

Dato: 2015.09.03
Sign: liei

Gnr214 bnr 35



Målestokk
1:1000

10

1

5

2