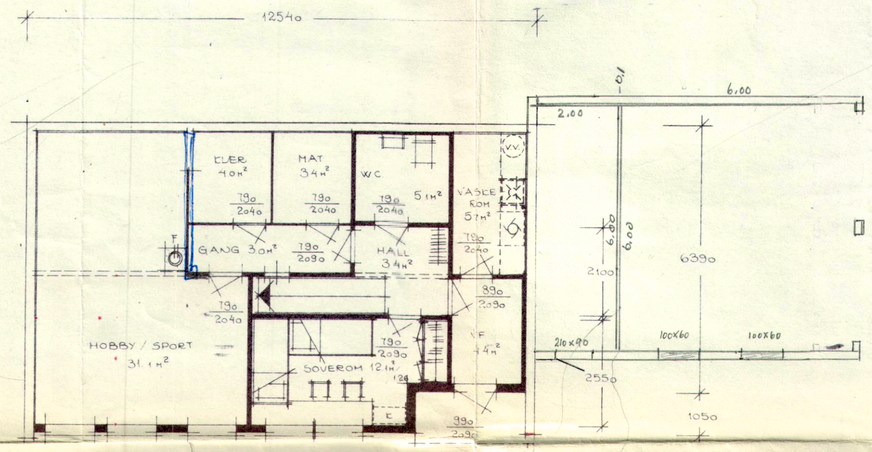

FOR RØROPPSTICK OG STØPING AV GRUNNMUR SE TEGN. 403236

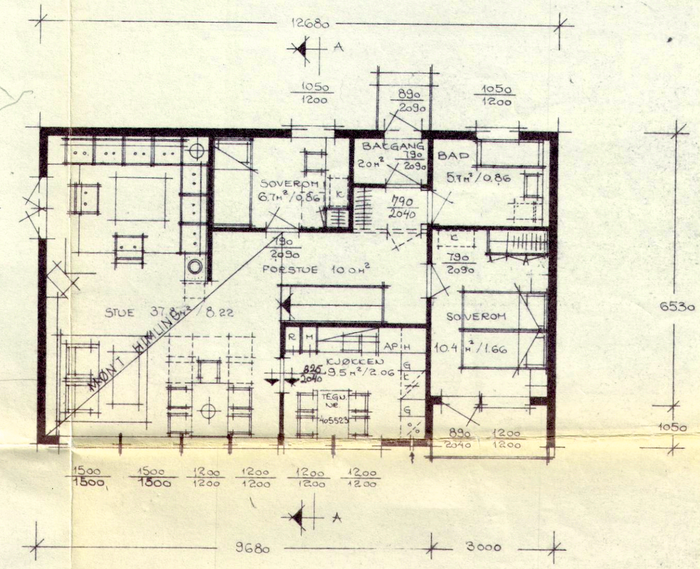

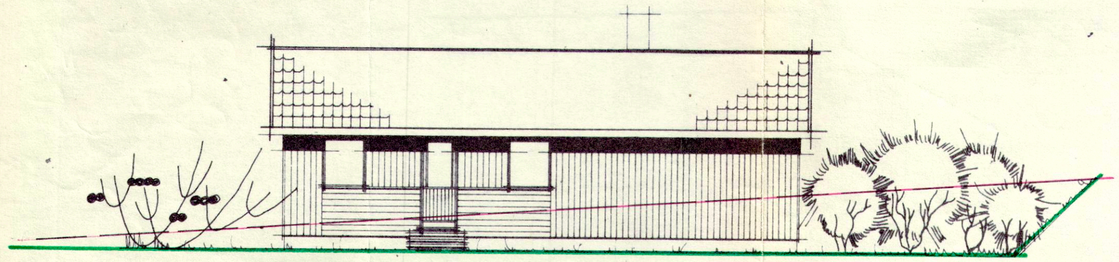

FASADE MOT NORD/ØST

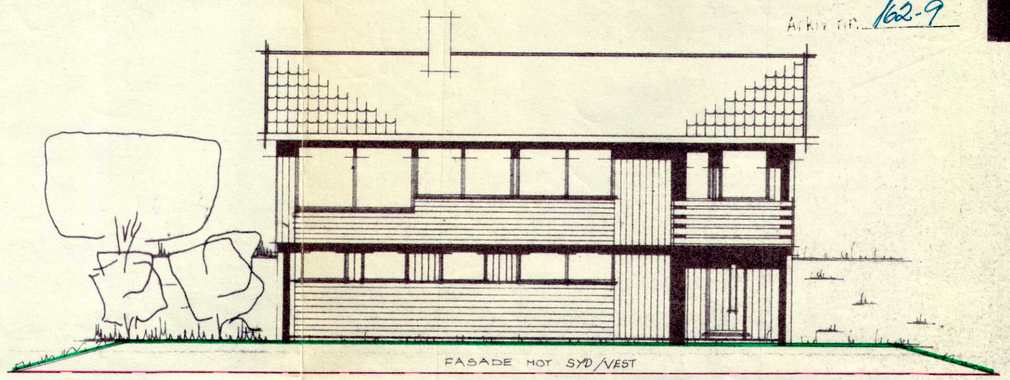

FASADE MOT SYD/VEST

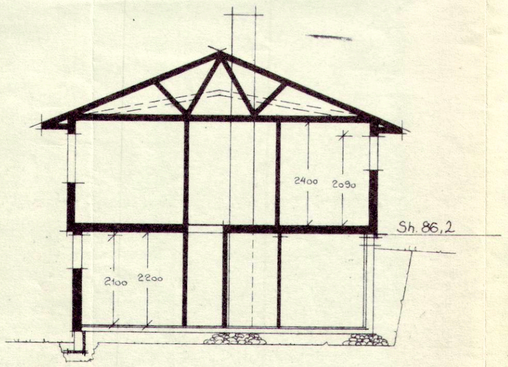

SNITT A-A

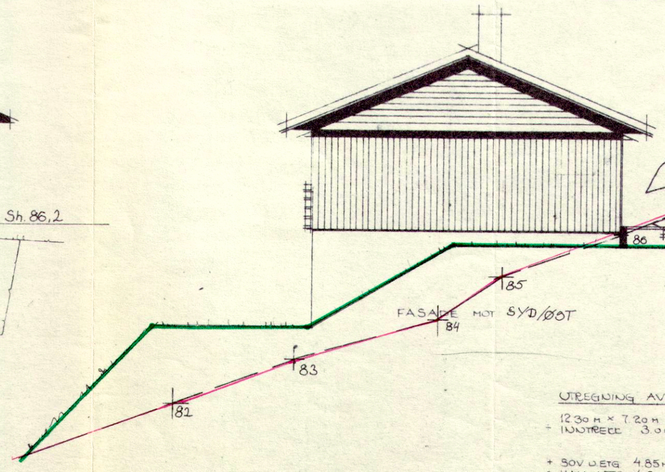

FASADE MOT SYD/ØST

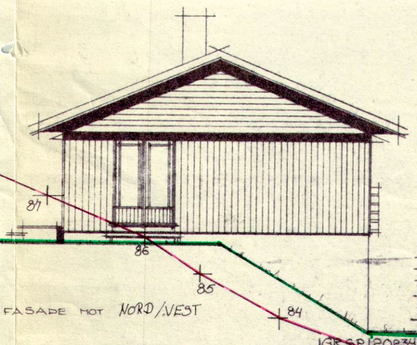

FASADE MOT NORD/VEST

NÅV TERR

END TERR

UTREGNING AV LEIEAREALET:

12.30 M × 7.20 M		= 88.56 M²	
+ INNTREKK 3.0 M × 1.05 M		= 3.15 M²	
		= 85.41 M²	
+ SOV. U.ETG. 4.85 M × 2.5 M	= 12.12 M²		
+ HALL U.ETG. 1.60 M × 2.1 M	= 3.36 M²		
	= 15.48 M²		
+ HUKK I SOV. 1.0 M × 1.15 M	= 1.15 M²	= 14.33 M²	
		TILSAMMEN	= 99.74 M²

REV.	ANT.	REVIDERINGEN GJELDER	SIGN.	DA
		Rev. dører, himling, terreng	PS	26.8.77
		Rev. etter beskrivelse	DE	29.9.76
		Rev. etter beskrivelse	DE	13.9.76

IGK SP 20236

BYGGHERRE: EINAR RYDLAND

BYGGEPLASS: HERLAND LINDÅS

BLOCK 10 M/INNGANG U.E.

HUSBANKENS REG. NR. 031-74

G. Block Watne as

TELEFON 044 22 500 KLEPP

		RST. FOR	ERST. AV
TEGN	Hette Rønning		
GODKJ.		JN. NR.	
MÅL	1:100	425305	
DATO	23.8.73	NR.	

Tegningen må hverken helt eller delvis kopieres eller benyttes ved utførelse av arbeider som G. Block Watne A/S ikke medvirker i.

ARKIV
Arkiv nr. 162-9

HANDSAMA DEN 7 DES. 1977
LINDÅS BYGNINGSRÅD