



For matrikkelenhet:

Kommune:	1263 - LINDÅS	Utskriftsdato/klokkeslett:	19.10.2016 kl. 10:22
Gårdsnummer:	38	Produsert av:	Einar Rydland
Bruksnummer:	87	Attestert av:	Lindås kommune

Orientering om matrikelbrev

Matrikelbrevet er hjemlet i «Lov om eighedsregistrering» (matrikellova) av 17. juni 2005. Etter definisjonen i matrikellovens § 3 d) er matrikelbrevet en attestert utskrift av matrikkelen som viser alle registrerte opplysninger om en matrikkelenhet ved oppgitt dato.

Om fullstendighet og nøyaktighet i matrikelbrevet

Matrikkelen ble etablert ved konvertering av data fra tidligere registre. Det kan variere hvor gode disse dataene er med hensyn på fullstendighet og nøyaktighet. I enkelte tilfeller kan grensepunkt og grenselinjer mangle helt eller delvis eller være feil registrert. Det kan også være feil og mangler ved registrert bygnings- og adresseinformasjon. Fullstendighet og stedfestingsnøyaktighet er generelt bedre innenfor enn utenfor tettbygd strøk. Vær oppmerksom på at for mange matrikkelenheter og bygg hefter usikkerhet ved arealet som oppgis.

For utfyllende informasjon: www.kartverket.no/matrikelbrev

Matrikkelenhet

Matrikkelenhetstype: Grunneiendom
Bruksnavn: "SOLHAUG" AV HODNE
Etableringsdato: 15.01.1976
Skyld: 0,01
Er tinglyst: Ja
Har festegrunner: Nei
Er seksjonert: Nei

Arealrapport

Tekst
Beregna areal for 38 / 87
Areal (m2) Kommentar
1 934,4

Eierforhold

Tinglyste eierforhold

Rolle	Status	Føds.d./org.nr	Navn	Bruksenhet	Adresse	Andel
Hjemmelshaver		040649	HODNEKVAM YNGVAR		HODNO 69 5957 MYKING	1 / 1

Forretninger

Forretningstype	Arsak til feilretting	Tinglysingsstatus	Tinglysingsstatusdato	Forretningsdato	Matrikkelføringsdato	Signatur
Oppmålingsforretning/grensejustering			13.10.2016	19.10.2016	1263nye	1263nye
			Rolle	Matrikkelenhet	Arealendring	
			Avgiver	1263 - 38/87	-45,3	
			Mottaker	1263 - 38/137	45,3	
Annen forretningstype			13.10.2016	19.10.2016	1263nye	1263nye
Oppmålingsforretning			06.10.2016	06.10.2016	1263nye	1263nye
			Rolle	Matrikkelenhet	Arealendring	
			Avgiver	1263 - 38/7	-0,1	
			Avgiver	1263 - 38/1	0	
			Avgiver	1263 - 38/2	0	
			Avgiver	1263 - 38/3	0	
			Avgiver	1263 - 38/5	0	
			Avgiver	1263 - 38/6	0	
			Avgiver	1263 - 38/9	0	

Forretningstype	Arsak til feilretting	Tinglysingsstatus	Tinglysingsstatusdato	Forretningsdato	Matrikkelføringsdato	Signatur
	Mottaker		1263 - 38/137			3 414,9
Annen forretningstype			28.02.2014	28.02.2014	28.02.2014	1263rve
Annen forretningstype			28.02.2014	28.02.2014	28.02.2014	1263rve
Skylddeling			15.01.1976			

Rolle	Matrikkelenhet	Arealendring
Avgiver	1263 - 38/3	-2 000
Mottaker	1263 - 38/87	2 000

Adresser

Adressetype Adressenavn Adressekode Adressenr

Vegadresse Hodno 1126 69

Kretser

Grunnkrets 0110 NATÅS
 Valgkrets: 3 MYKING
 Kirkesogn: 07070302 Myking
 Postnr.område: 5957 MYKING
 Tettsted:

Bygning og bygningsendring

Bygningsnr: 176 272 511

Løpenr:

Bygningsendringskode:

Bygningstype: Enebolig

Næringsgruppe:

Bygningsstatus: Tatt i bruk

Energikilder:

Bebygd areal:

Bruksareal bolig:

BRA annet:

Bruksareal totalt:

Alternativt areal:

Alternativt areal 2:

Oppvarming:

0 Ant. boliger:

0 Ant. etasjer:

0 Vannforsyning:

0 Avløp:

0 Har heis:

0

Datoer:

Rammeåttilatelse:

Igangsettningstillatelse:

Tatt i bruk:

Midl. brukstillatelse:

Ferdigattest:

Etasje

Etasje	Antall boenheter	BRA bolig	BRA annet	BRA totalt
H01	1	0.0	0.0	0.0

Bruksenheter

Adresse	Bruksenhetsnummer	Bruksenhetstype	Bruksareal	Ant. rom	Kjøkkentilgang	Bad	WC	Matrikkelenhet
1126 Hodno 69	H0101	Bolig	0	0	0	0	0	38/87

Bygningsnr: 176 324 996

Løpenr:

Bygningsendringskode:

Bygningstype: Garasjeuthus anneks til bolig

Næringsgruppe: Annet som ikke er næring

Bygningsstatus: Tatt i bruk

Energikilder:

Bebygd areal:

Bruksareal bolig:

BRA annet:

Bruksareal totalt:

Alternativt areal:

Alternativt areal 2:

Oppvarming:

0 Ant. boliger:

0 Ant. etasjer:

0 Vannforsyning:

0 Avløp:

0 Har heis:

0

Datoer:

Rammeåttilatelse:

Igangsettningstillatelse:

Tatt i bruk:

Midl. brukstillatelse:


Ferdigattest:


Bruksenheter

Adresse	Bruksenhetsnummer	Bruksenhetstype	Bruksareal	Ant. rom	Kjøkkentilgang	Bad	WC	Matrikkelenhet
		Unummerert bruksenhet	0	0	0	0	0	38/87

Oversiktskart for 38 / 87

Målestokk 1:1 000
EUREF89 UTM Sone 32

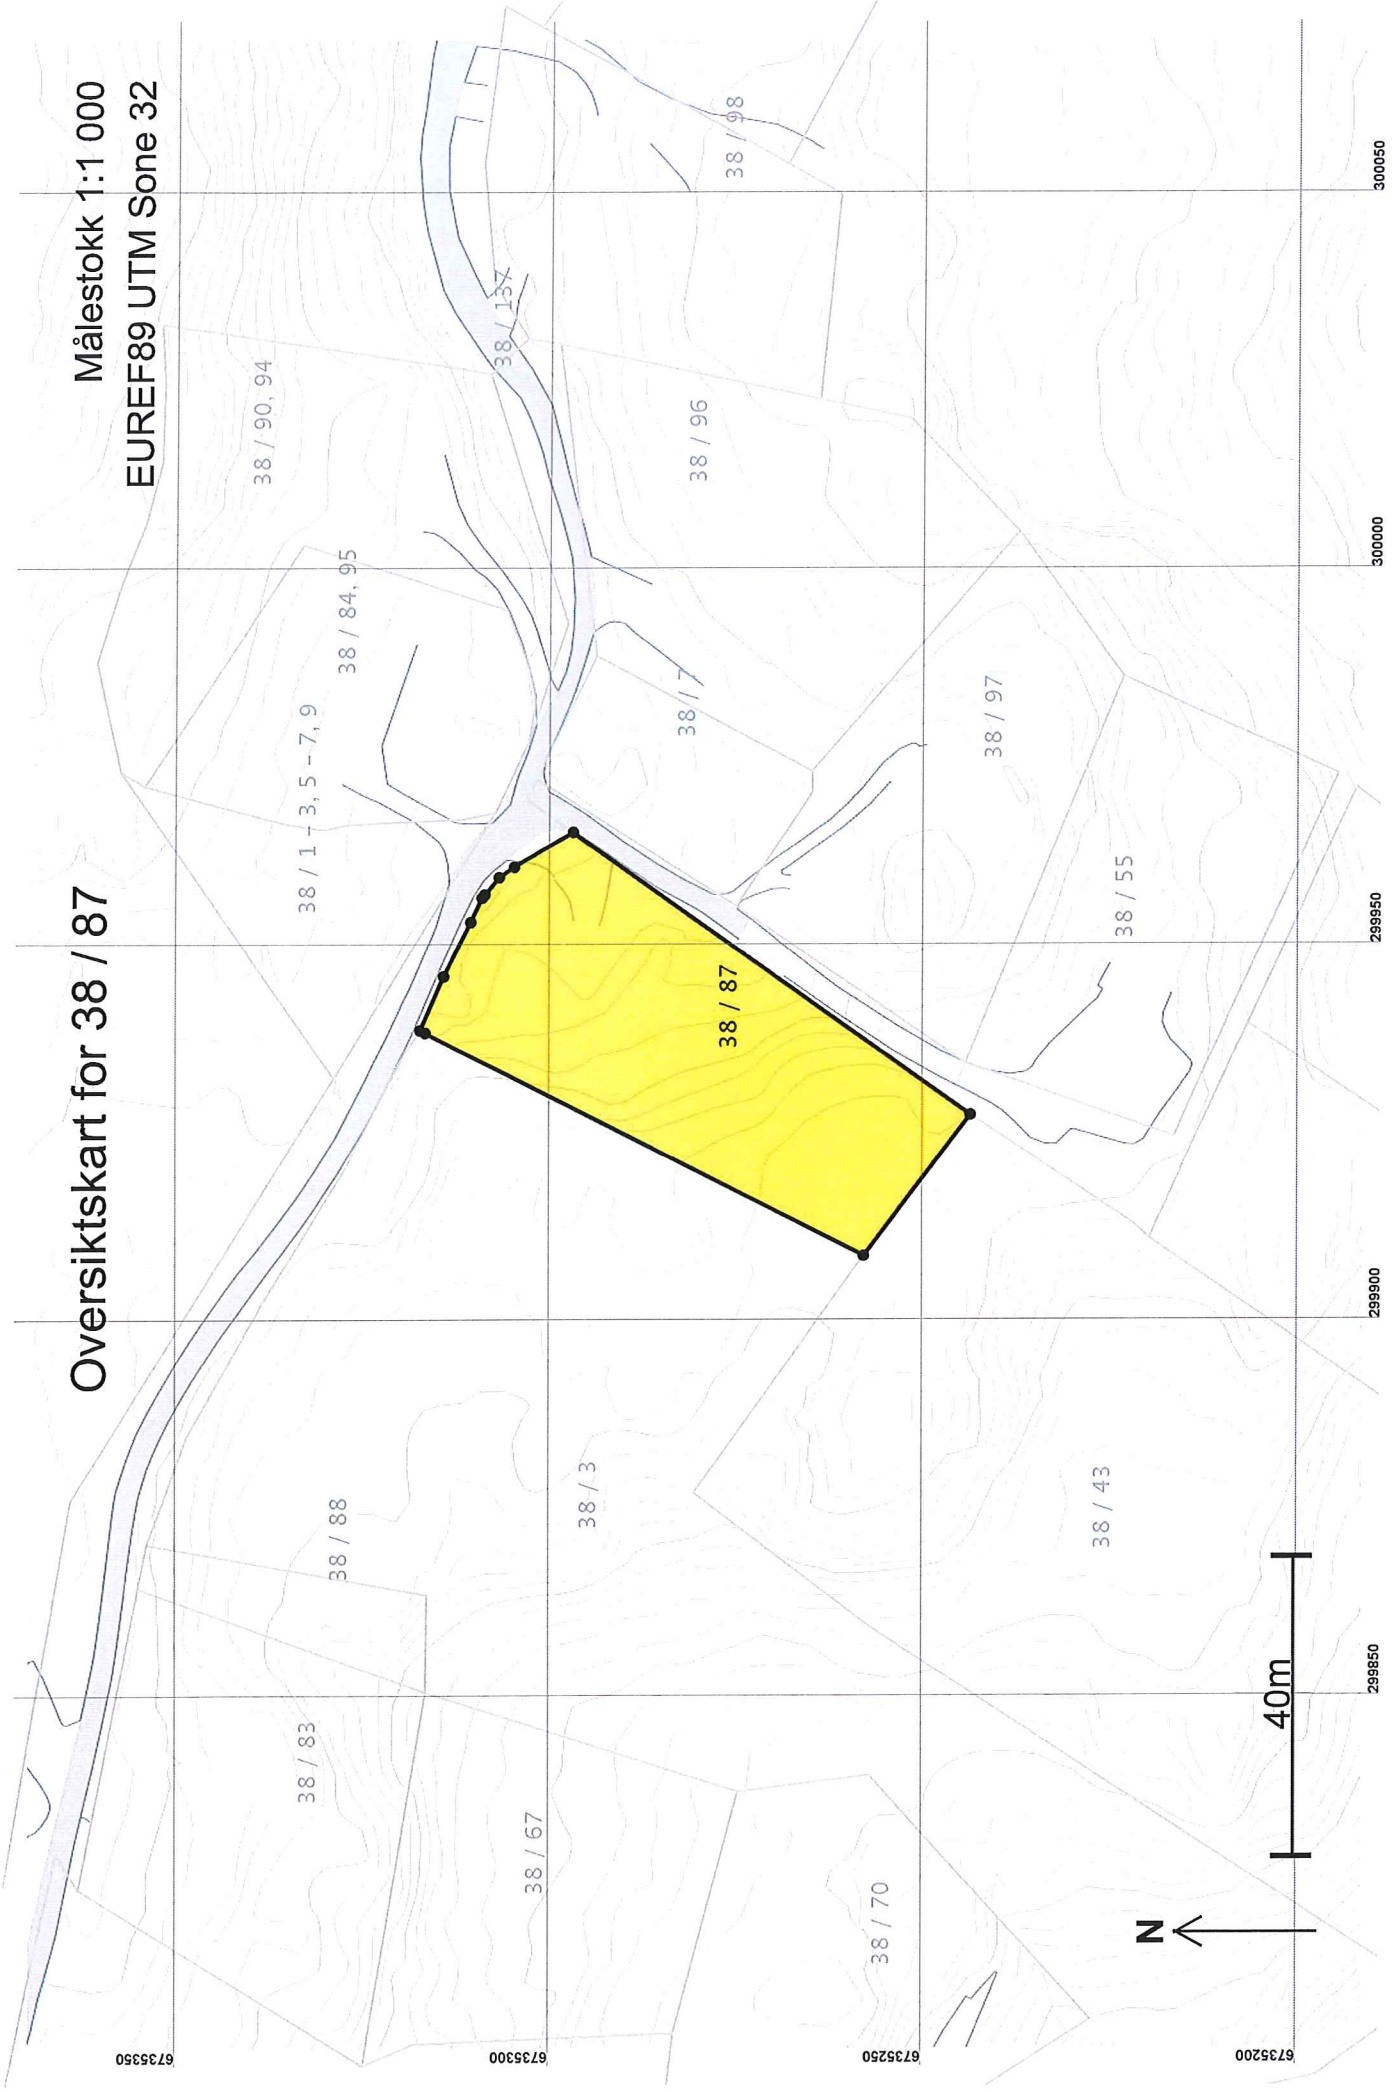

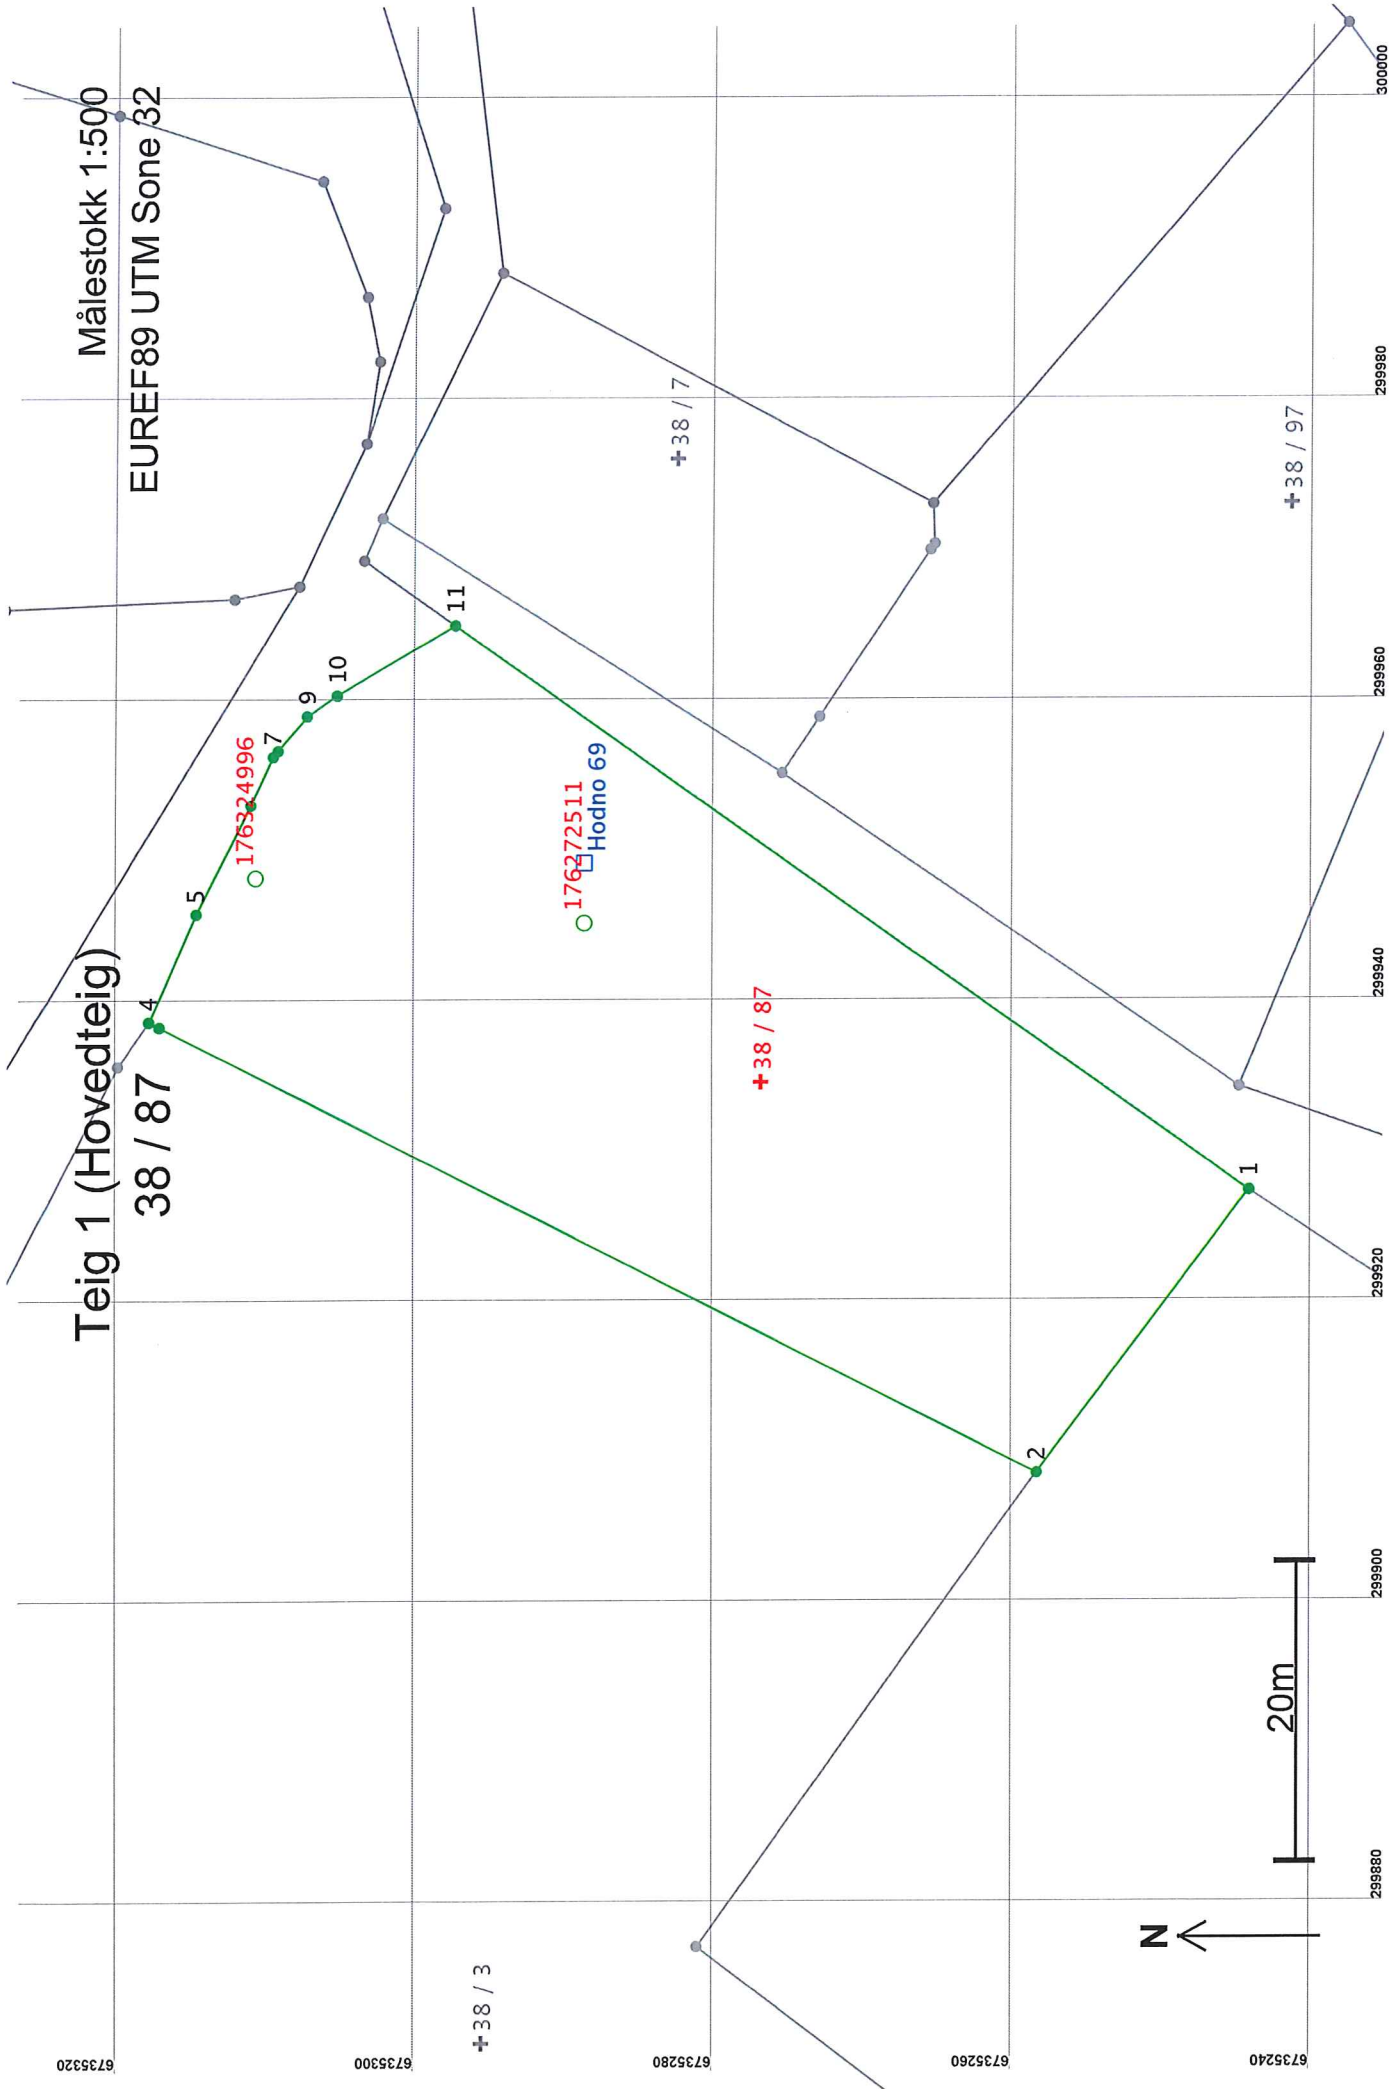

Teig 1 (Hovedteig)

Målestokk 1:500
EUREF89 UTM Sone 32

38 / 87

176324996

17632511
Hodno 69

+38 / 87

+38 / 7

20m

N

Areal og koordinater

Areal: 1 934,4

Arealmerknad:

Representasjonssystem: EUREF89 UTM Sone 32

Nord: 6735277 Øst: 299934

Grensepunkt / Grenselinje

Ytre avgrensing

Løpenr	Nord	Øst	Grensemerke nedsatt i / Lengde Hjelpepunkttype / Hjelpepunkttype	Målemetode	Nøyaktighet	Radius
1	6735244,50	299927,18	Jord Stein med kors og vitner 23,54 Ikke hjelpepunkttype	96 GPS kinematisk (Real time kinematic)	13	
2	6735258,72	299908,42	Jord Stein med kors og vitner 65,79 Ikke hjelpepunkttype	96 GPS kinematisk (Real time kinematic)	13	
3	6735317,42	299938,12	Mur Annen detalj 0,76 Ikke hjelpepunkttype	96 GPS kinematisk (Real time kinematic)	13	
4	6735318,10	299938,46	Mur Annen detalj 7,82 Ikke hjelpepunkttype	96 GPS kinematisk (Real time kinematic)	1001	
5	6735314,97	299945,62	Annen terrengdetalj Hushjørne 8,08 Ikke hjelpepunkttype	96 GPS kinematisk (Real time kinematic)	13	
6	6735311,35	299952,84	Annen terrengdetalj Hushjørne 3,57 Ikke hjelpepunkttype	96 GPS kinematisk (Real time kinematic)	14	
7	6735309,84	299956,08	Ikke spesifisert Umerket 0,51 Ikke hjelpepunkttype	96 GPS kinematisk (Real time kinematic)	13	
8	6735309,52	299956,47	Annen terrengdetalj Gjerdestolpe 2,99 Ikke hjelpepunkttype	96 GPS kinematisk (Real time kinematic)	14	
9	6735307,61	299958,78	Annen terrengdetalj Gjerdestolpe 2,45 Ikke hjelpepunkttype	96 GPS kinematisk (Real time kinematic)	13	
10	6735305,58	299960,14	Annen terrengdetalj Gjerdestolpe 9,15 Ikke hjelpepunkttype	96 GPS kinematisk (Real time kinematic)	14	
11	6735297,69	299964,78	Annen terrengdetalj Gjerdestolpe 65,14 Ikke hjelpepunkttype	96 GPS kinematisk (Real time kinematic)	13	