

# PROTOKOLL FOR OPPMÅLINGSFORRETNING

## ETTER LOV OM EIENDOMSREGISTRERING (MATRIKKELLOVEN)

 ArkivsakID  
 2016/2825

Matrikkelmyndighet			
Kommune	Lindås	Kommunenr	1263
Adresse	Felles Postmottak, Kvernhusmyrane	Postnr	5914
		Poststed	ISDALSTØ

Eiendom									
Eiendommens adresse	Mykingvegen 1315 5957 MYKING	Gnr.	38	Bnr.	5	Festenr.	0	Seksj. nr.	0
Registrert eier (grunneier)	Hodne Per Kåre								
Registrert fester									


Oppmålingsforetning				
Forretningen avholdt	Dato			
Tiltakstype ML § 33	Klarlegging av eksisterende grenser (herunder grensepåvisning)		Iværks. dato (søknad B/C)	09.09.2016
Rekvirent	Per Kåre Hodne		Rekv. dato	09.09.2016

Habilitet	
Landmålerens navn	Einar Rydland
	Tlf. nr.
<input type="checkbox"/> Landmåleren orienterte partene om det forelå forhold av personlig eller økonomisk art som kunne tilsi inhabilitet	
Har partene merknader/innsigelser til gjennomføring av forretningen? <input type="checkbox"/> Nei <input type="checkbox"/> Ja (jf. vedlegg)	

Varsling om oppmøte	
<input type="checkbox"/> Varselet om oppmålingsforetning inneholder en liste over personer som er varslet, deres partstilling (rolle), varslingsdato og varslingsmåte. Under forretningen ble alle oppfordret til å bekrefte sitt fremmøte ved underskrift på listen og fremvisning av legitimasjon (jf. vedlegg)	
Ev. merknader til varsling	

Saksdokumenter - bakgrunn for forretningen		
	Vedlegg nr. (ev. fra - til)	
<input type="radio"/> Rekvisisjon av oppmålingsforetning og søknad om tillatelse etter PBL		
<input type="radio"/> Varsel om oppmålingsforetning		
<input checked="" type="radio"/> Vedtak		
<input type="radio"/> Konesjonsdokumenter		
<input type="radio"/> Servitutter		
<input type="radio"/> Avtaler		
<input type="radio"/>		
<input type="radio"/>		

Situasjonskart/skisse

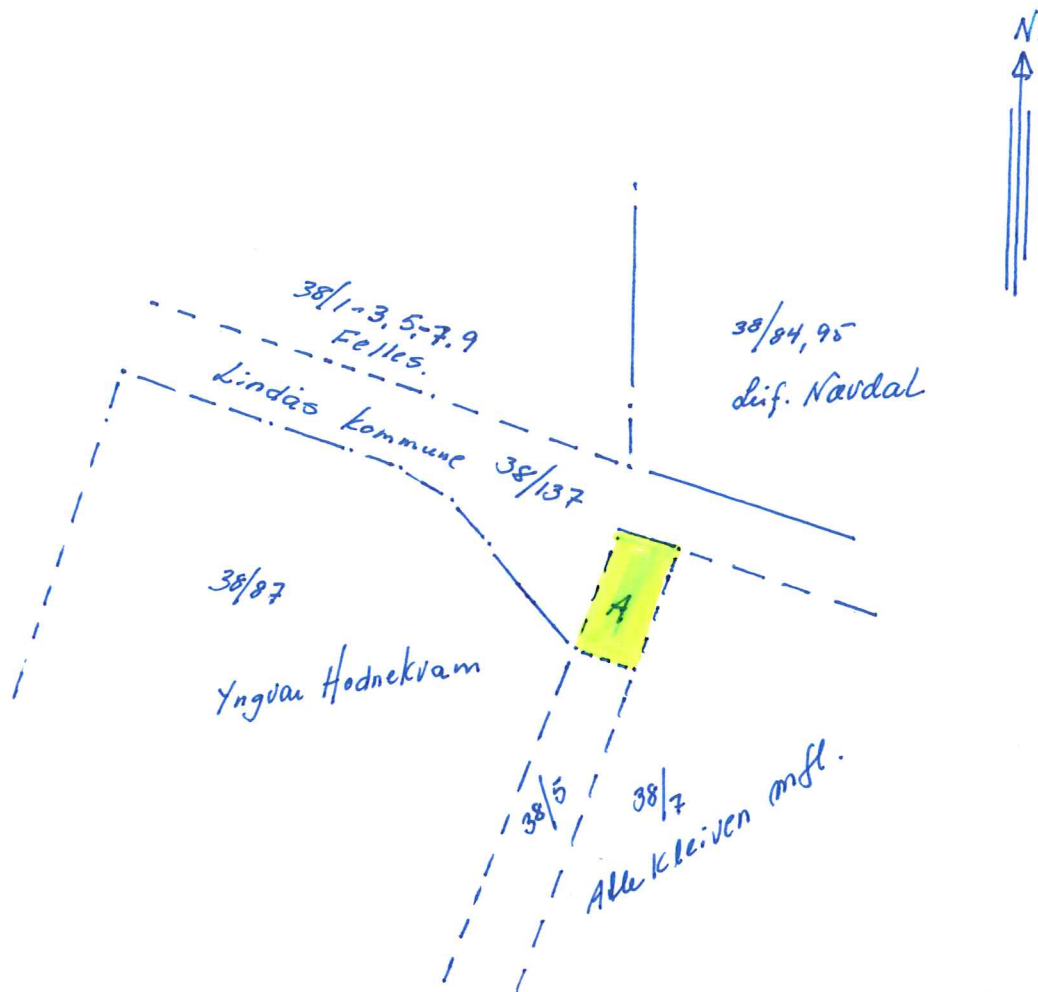

I samband med at Lindås kommune skal overta veg til Hodno må ein justera enkelte grenselinjer mot nabo eigedommar. Når det gjeld din eigedom Gu 38 bu. 5 må kommune vegar Gu. 38 bu. 137 ha ein liten del av Gu. 38 bu. 5. Areal som er merkt med A på denne skisse vert overført til Gu. 38 bu. 137 kommunal veg til Hodno. Arealet vil gjere ca. 25 m<sup>2</sup>.


Gu. 38 bu. 137. \_\_\_\_\_

Gu. 38 bu. 5 \_\_\_\_\_

Kravik, 19.10.16

Lina Rydland  
Lindås kommune



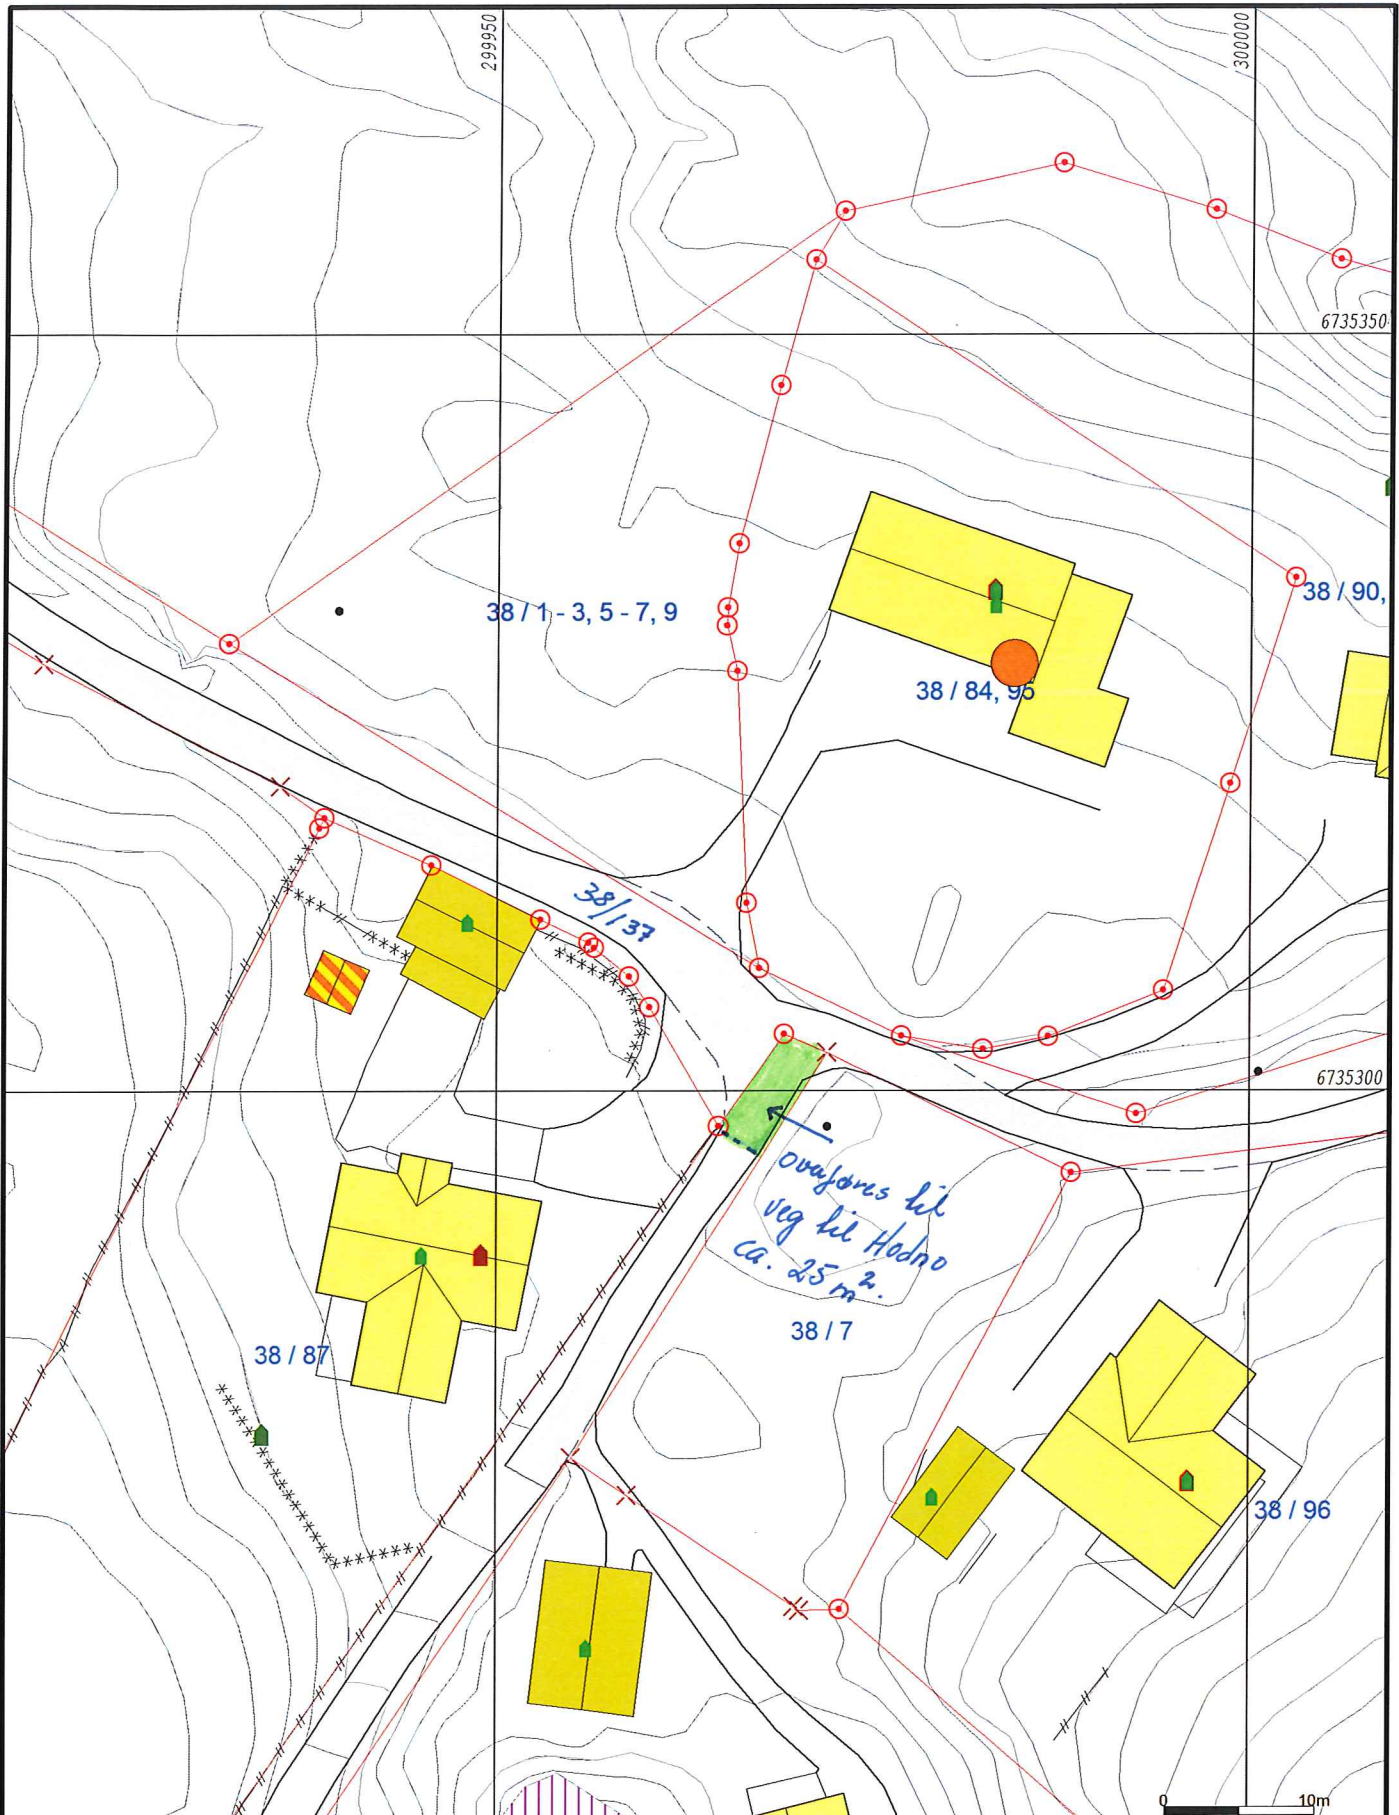

	Målte Grenser		Storre bustader
	Registerte Grenser		Hytte/feriehus
	Udefinert grenser		Garasje/uthus
	Terrengmålte grense		Industri/lager
	Konstruert grensepunkt		Andre bygg
	Bolig		
	Bustad m/leilighet		
	Våningshus		



Lindås kommune  
Geodata avdeling  
Del av denne eigedom

Dato: 2016.10.19  
Sign: liei

Gnr 38 bnr 5



Målestokk  
1:500

Beliggenhet og høyder må oppfattes som orienterende.