

Kommunens saksnr.



## Søknad om endring av gitt tillatelse

etter plan- og bygningsloven (pbl) § 20-2

Berører endringen av tiltaket eksisterende eller fremtidige arbeidsplasser slik at det må innhentes nytt samtykke fra Arbeidstilsynet?  Ja  Nei


Hvis "ja" må slikt vedtak innhentes før igangsettingstillatelse kan gis. Byggblankett 5177 med vedlegg.

Søknaden gjelder							
Eiendom/ byggsted	Gnr.	Bnr.	Festenr.	Seksjonsnr.	Bygningsnr.	Bolignr.	Kommune
	185	296					LINDÅS
	Adresse				Postnr.	Poststed	
	Orresteinen 16				5916	ISDALSTØ	

Beskrivelse av endring(er) av tiltak (dispensasjoner, areal, plassering, formål, bruk)
<p>Det søkes om endret plassering av garasje. Det er ønskelig å flytte garasjen 1,3 meter lenger mot øst, samt 0,3 meter nærmere felles eiendomsgrense (mot gbnr. 185/295), enn hva som tidligere er godkjent.</p> <p>Vi har unnlatt å nabovarsle endringen. Bakgrunnen for det er at endringen får liten eller ingen negativ effekt for naboer. Den eneste naboen som blir berørt er gbnr. 185/295. Denne naboen har underskrevet erklæring hvor han godkjenner tiltakets nye plassering, se vedlegg Q-1. Erklæringen er vedlagt denne søknaden.</p> <p>Vi legger også med oppdatert kart, se vedlegg D-1. Oppdatert situasjonsplan vil bli innsendt i forbindelse med søknad om ferdigattest.</p>

Vedlegg				
Nye vedlegg og tidligere vedlegg som endres	Gruppe	Nr. fra – til		Ikke relevant
Opplysninger om tiltakets ytre rammer og bygningsspesifikasjoner, byggblankett 5175	A	–		<input checked="" type="checkbox"/>
Dispensasjonssøknad (begrunnelse/vedtak) (pbl kap 19)	B	–		<input checked="" type="checkbox"/>
Nabovarsling (gjenpart/nabomerknader/kommentarer til nabomerknader)	C	–		<input checked="" type="checkbox"/>
Situasjonsplan, avkjøringsplan	D	1	– 1	<input type="checkbox"/>
Tegninger	E	–		<input checked="" type="checkbox"/>
Redegjørelser/kart	F	–		<input checked="" type="checkbox"/>
Erklæring om ansvarsrett	G	–		<input checked="" type="checkbox"/>
Gjennomføringsplan	G	–		<input checked="" type="checkbox"/>
Boligspesifikasjon i matrikkelen	H	–		<input checked="" type="checkbox"/>
Uttalelser fra annen offentlig myndighet	I	–		<input checked="" type="checkbox"/>
Rekvisisjon av oppmålingsforretning	J	–		<input checked="" type="checkbox"/>
Andre vedlegg	Q	1	– 1	<input type="checkbox"/>

Underskrifter					
Ansvarlig søker for tiltaket (for tiltak etter pbl § 20-1)			Tiltakshaver (bare for tiltak uten ansvarlig søker etter pbl § 20-4)		
Foretak			Navn		
			Frank Vedå		
Kontaktperson	Telefon	Mobiltelefon	Kontaktperson	Telefon	Mobiltelefon
			Frank Vedå		90472569
E-post			E-post		
Dato	Underskrift		Dato	Underskrift	
			19.10.2016		
Gjentas med blokkbokstaver			Gjentas med blokkbokstaver		
			FRANK VEDÅ		

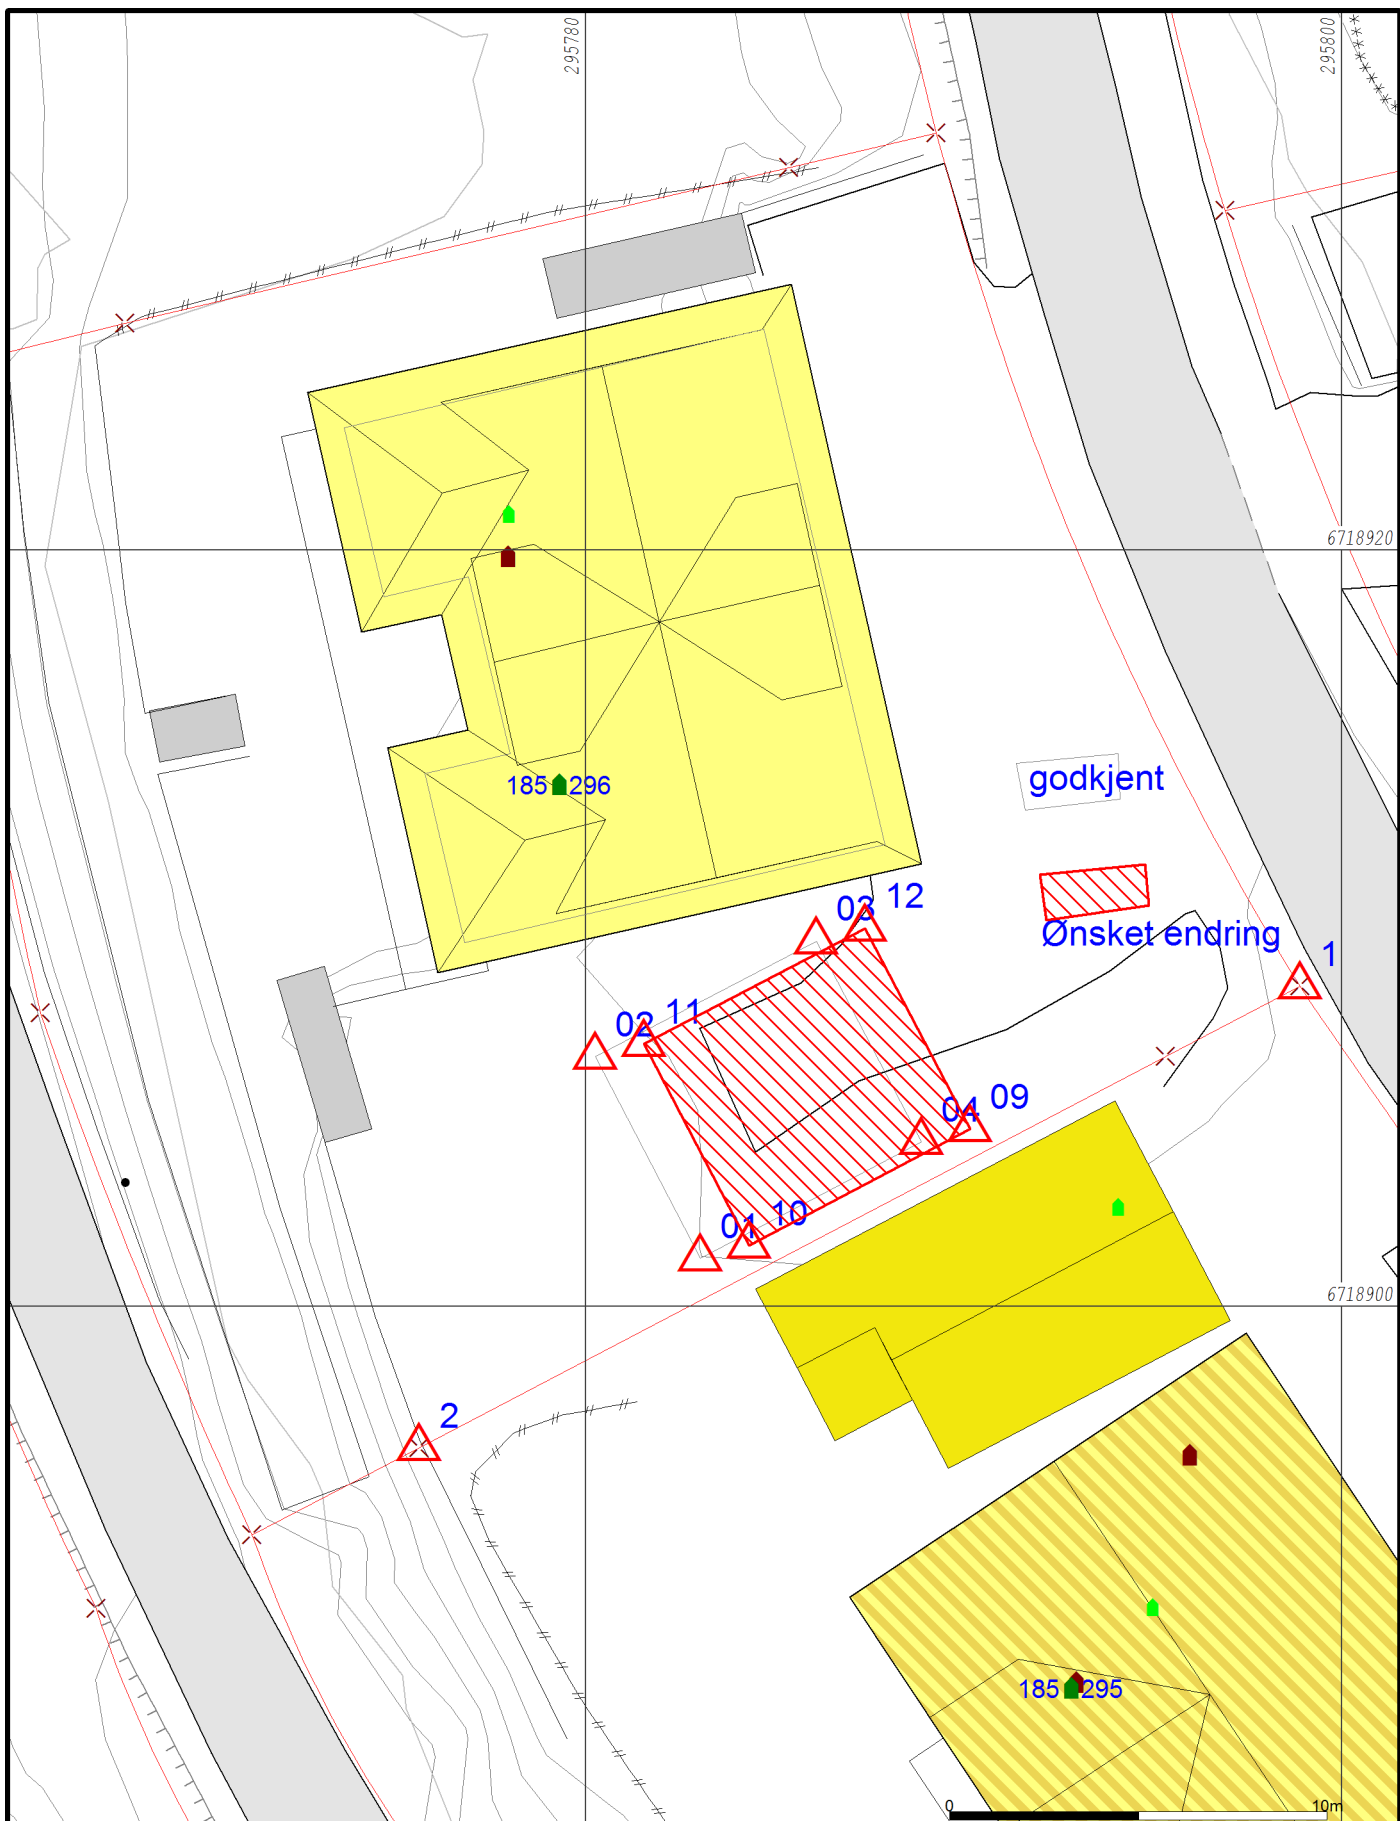

- Målte Grenser
- Registrerte Grenser
- Udefinert grenser
- Terrengmålte grense
- Konstruert grensepunkt
- Bolig
- Bustad m/leilighet
- Våningshus
- Større bustader
- Hytte/feriehus
- Garasje/uthus
- Industrilager
- Andre bygg

Beliggenhet og høyder må oppfattes som orienterende.  
 Koordinatsystem: EUREF89 - SONE 32 (EPSG:25832)  
 Høydesystem: NN 2000 høyder (EPSG:5941)



Lindås kommune  
 Geodata avdeling

Endringsmelding Garasje



Dato: 2016.10.17  
 Sign: liei

Gnr 185 bnr 296

Målestokk  
 1:200

## Avstandserklæring/ Nabosamtykke

Ved bygging av ny garasje, ønsker eier av

Gnr. 185 Bnr. 296 Jorun Hauge og Frank R. Vedå å endre på plasseringen av garasjen i henholde til tidligere gitt løyve.

Garasjen på nabotomten var ikke bygget da det ble utarbeidet «Situasjonsplan» for vår tomt. I samråd med eier av nabotom, ønsker vi å få plassert vår nye garasje lengdemessig riktig i forhold til den eksisterende garasjen på nabotomten.

Dette medfører at vi ønsker å flytte plasseringen av garasjen 1,3 meter mot øst, samt 0,3 meter nærmere vår felles eiendomsgrense for å unngå konflikt med husets takrenner(østre hushjørne) → Det vi si at avstanden da blir 0,7 meter fra felles eiendomsgrense. (Se tegning)

Undertegnede eier av nabotomt Gnr. 185 Bnr. 295 har ingen innvendiger til at tiltakshaver Jorun Hauge og Frank R. Vedå på eiendommen Gnr. 185 Bnr. 296, endrer på plasseringen av garasjen til en avstand på 0,7 meter fra vår felles eiendomsgrense.

Juvikstølen, dato:

15/10-16

For Gnr: 185, Bnr: 296

*Frank R. Vedå*

*Jorun Hauge*

For Gnr: 185, Bnr: 295

*Kjell H. Reigstad.*