


Beliggenhet og høyder må oppfattes som orienterende.

Dato: 2016.02.26  
Stign: 1ha


Målestokk  
1:500



Lindås kommune  
Geodata avdeling

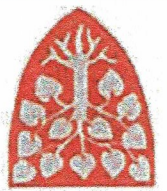

- Vanningshus
- Bustad m/teihet
- Bolig
- Konstruert grensepunkt
- Uregulerte grenser
- Udefinert grenser
- Registrerte Grenser
- Målte Grenser
- Andre bygg
- Industri/lager
- Garasje/uthus
- Hytte/feriehus
- Store bustader

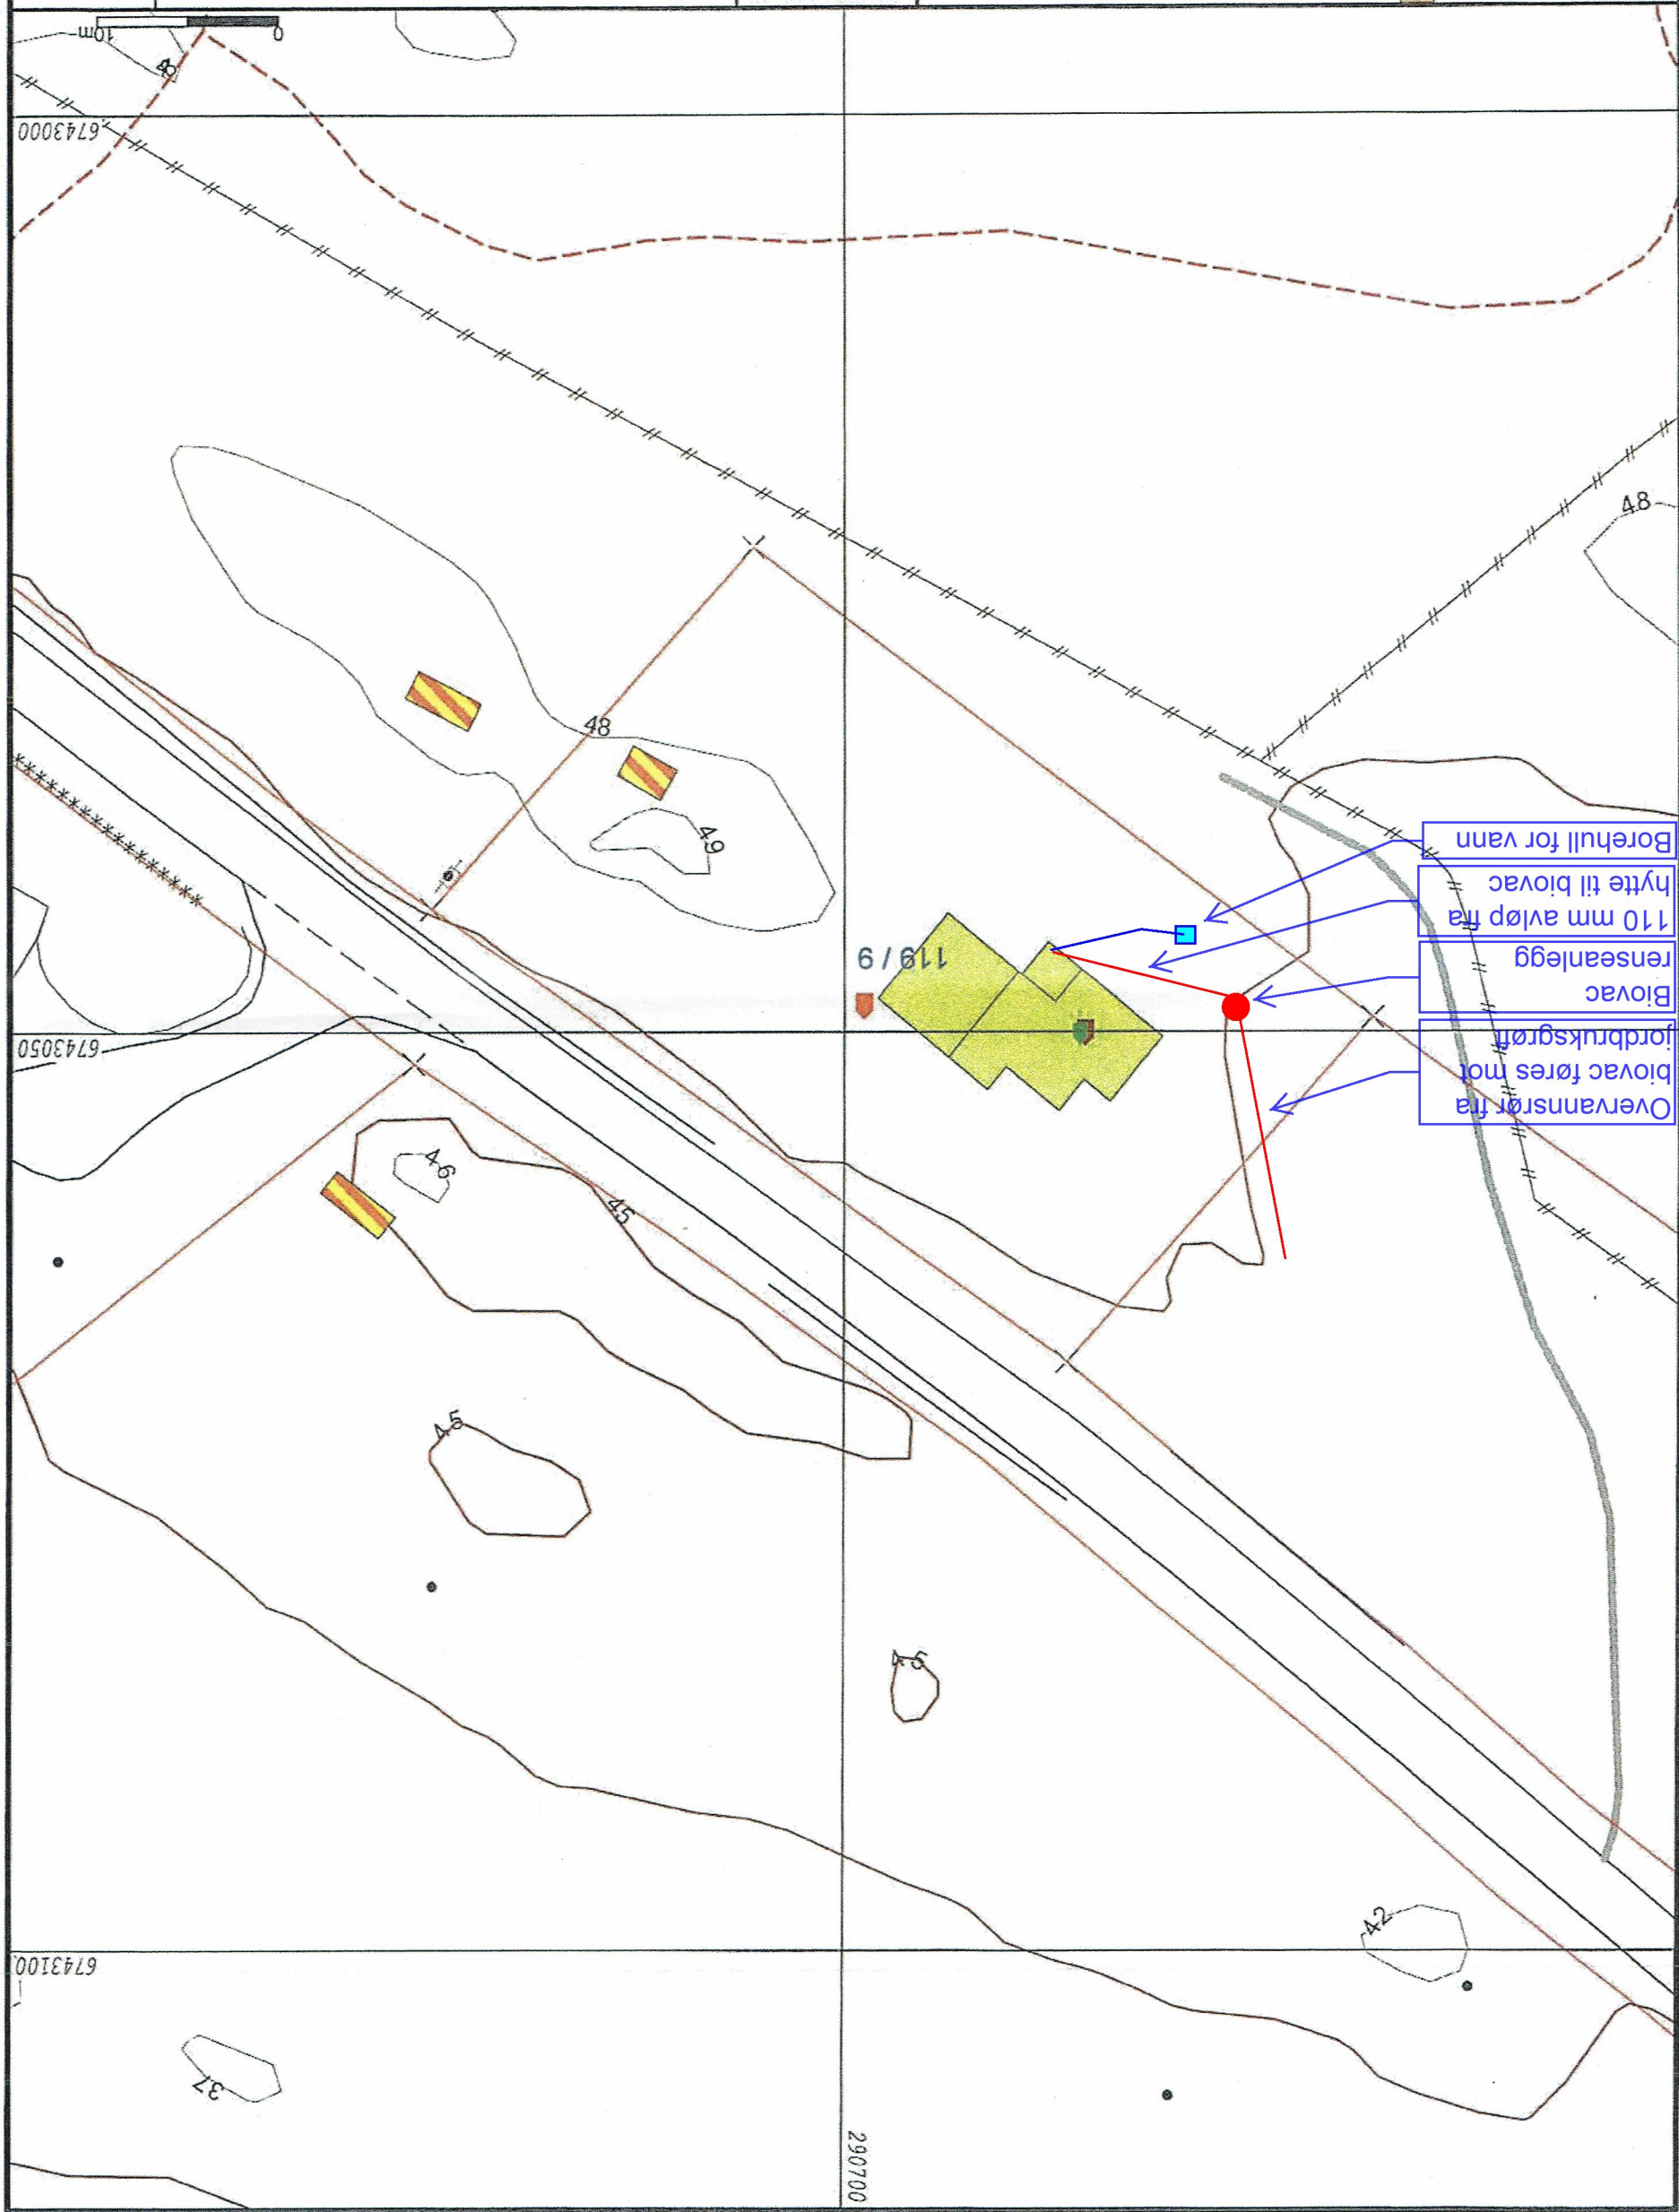

Overvannsrør fra  
biovac føres mot  
jordbruksgrøft  
Biovac  
rensaneanlegg  
110 mm avløp fra  
hytte til biovac  
Borehull for vann

290700

6743100

6743050

6743000