

**Rørleggjarmelding (KF-570)**

Lindås kommune

Kvittering**Opplysingane er send, ditt referansenummer er: YQGFEI**

Det er gjennomført ein maskinell kontroll under utfyllinga, men vi tar førehald om at det kan verte oppdaga feil under sakshandsaminga og at annan dokumentasjon kan vere naudsynt.
Ver venleg å opplyse om fødselsnummer/organisasjonsnummer og referansenummer ved eventuelle førespurnader.

Takk for samarbeidet.

Vi gjer oppmerksom på at før arbeidet settes i gang skal det foreligge ei godkjenning av denne rørleggermeldinga, samt pålagt tilkoblingsgebyr skal være innbetalt til kommunen. [Les meir om kvittering.](#)

PDF

Avslutt

For å sjå på PDF-fila treng du Adobe Reader. Dersom du ikkje har dette programmet installert, kan det lastast ned her:

**Samandrag****Søkjar/føretak****Utførande rørleggjar**

Spørsmål	Svaret ditt
Føretaksnamn	stendal vvs as
Adresse	Blombakken 1
Postnummer	5911
Poststad	ALVERSUND
E-postadresse	post@stendalvvs.no
Telefon	56354455

Kontaktperson

Spørsmål	Svaret ditt
Førenamn	Heidi
Etternamn	Meland
Mobil	40017963
E-postadresse	post@stendalvvs.no

Eigedom/tiltakshavar

Gjeld byggjearbeid på denne eigedommen

Spørsmål	Svaret ditt
----------	-------------

Gnr. 137
Bnr. 784

Om tiltakshavaren

Spørsmål	Svaret ditt
Førenamn	Anders og Camilla
Etternamn	Hersvik og Eltvik Lothe
Adresse	Orresteinene 5A
Postnummer	5916
Poststad	ISDALSTØ
E-postadresse	Ahersvik@hotmail.com
Mobilnummer	00000000

Saka gjeld

Arbeidet vil skje i perioden

Spørsmål	Svaret ditt
Frå og med dato:	04.07.2017
Til og med dato:	14.12.2017

Type tilkopling

Tilkobling til offentlig vatn	Avkryssa
Tilkobling til offentlig avløp	Avkryssa
Via privat / felles privat nett?	Nei
Saka gjeld	Ny tilkopling

Anlegget

Utvendig	Avkryssa
Innvendig	Avkryssa

Vedlagde teikningar

Situasjonsplan	Avkryssa
Kjellarplan	Avkryssa
Installasjonsteikning	Ikkje avkryssa
Etasjeplan	Avkryssa
Andre teikningar	Ikkje avkryssa
Kor mange vedlagde teikningar?	4
Merknader:	

Vedlegg:

Cammila og Anders.pdf




● = utfv 110 stakel/spyle gren

● = utfv. stoppekran vann

Stendal vvs AS
Blomibakken 1 - 5911 ALVERSUND
E-post: sten-vvs@online.no
Org.nr. 980 626 180

E-7

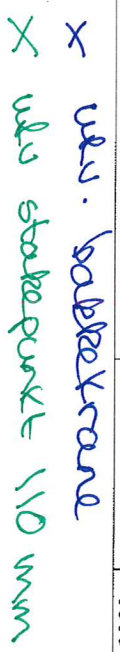

UNDERETASJEPLAN

Bolig Partner

Denne tegning tilhører BoligPartner AS og kan ikke benyttes uten skriftlig samtykke

Camilla Lothe Eltvik

Anders Hersvik

Byggeplass :

Nedre Mangerbua 43, 5911 Alversund

Pr.:

2380073

Gnr: 137

Bnr: 784

Dato 23.08.16 Sign. GA

Tegnings Nr.


6865 — 504 A



Stendal VVS AS
Blombakken 1 - 5911 ALVERSUND
E-post: sten-wv@online.no
Org.nr. 980 626 180

E-6

- B = Bærevegg
- L = Åpningsbart vindu
- F = Fast vindu
- L/F = Fast med åpningsbart felt iht. fasade
- Sk. = Skjult drager

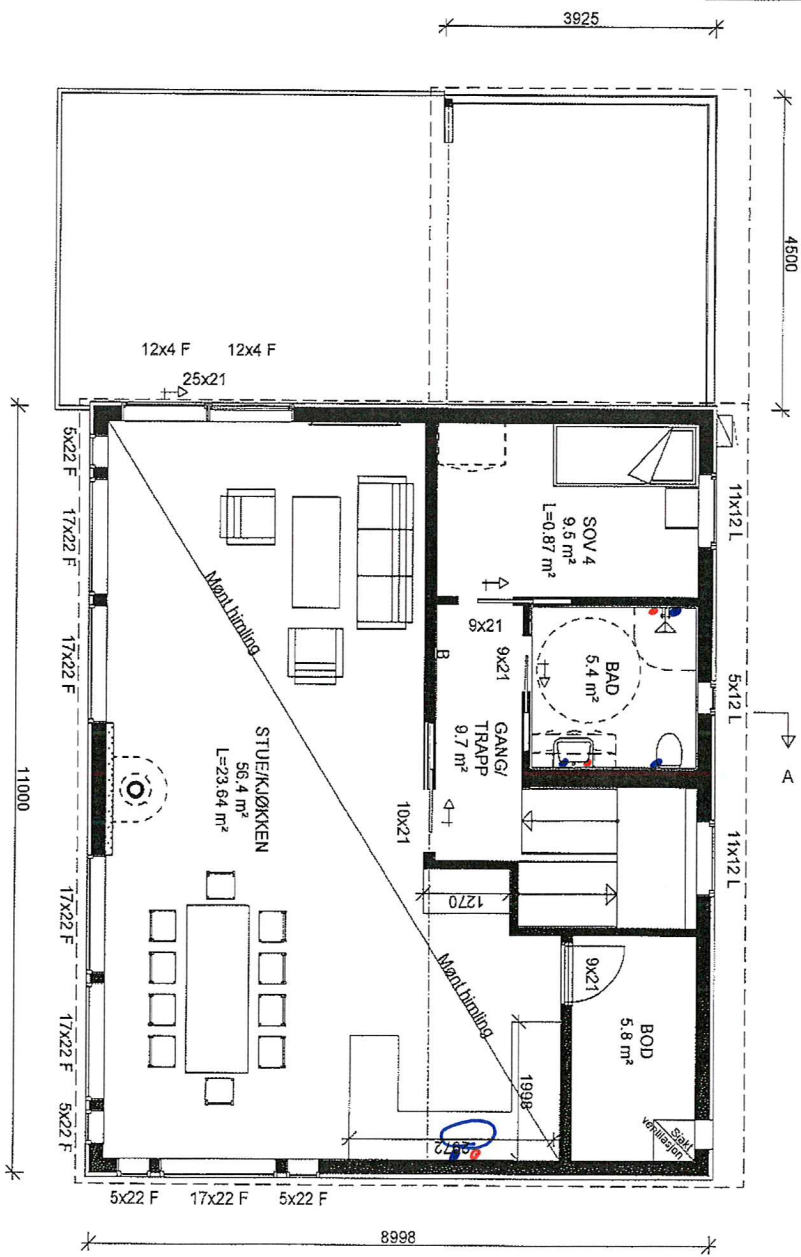

"Moderne"
Spesial

HOVEDPLAN 1. etg.

BoligPartner

Denne tegning tilhører BoligPartner AS og kan ikke benyttes uten skriftlig samtykke

Tiltakshaver:

Camilla Lotte Eltvik

Anders Hersvik

Byggeplass:

Nedre Mangerbua 43, 5911 Alversund

Pnr.:

2380073

Gnr: 137
Bnr: 784

Fnr:

Lukkevinde bad. 23.09.16 GA A

MÅL 1: 100


Dato 23.08.16 Sign. GA

Tegnings Nr. 6865 — 502 A


N	Ø
P1 6 720 078,42	293 703,28
P2 6 720 088,70	293 691,66
P3 6 720 095,24	293 697,02
P4 6 720 085,42	293 709,01
Planeringshøyde underetasje + 34,8	
planeringshøyde hovedetasje + 37,7	
Tomteareal:	408,4m ²

Parkeringsvei	
Uteopphold	>100m2
Bolig	BYA 144m2
Avløp	
Vannledning	
Byggegrense	


-1.	Sitplan	1:500
-----	---------	-------

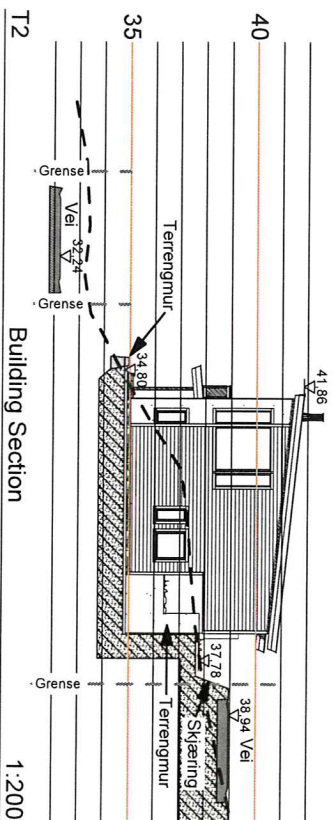

T2	Building Section	1:200
----	------------------	-------

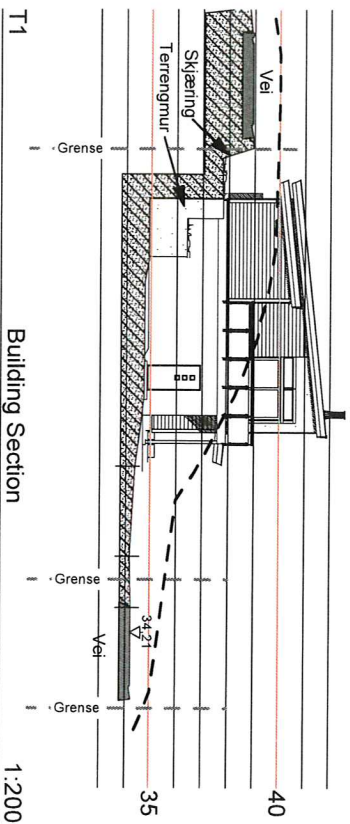

T1	Building Section	1:200
----	------------------	-------

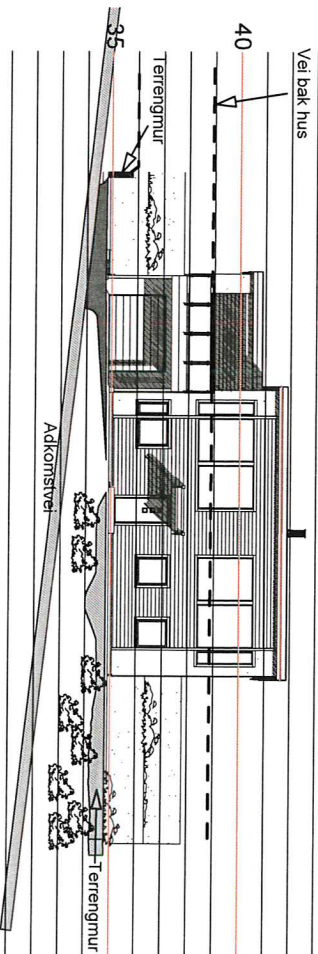

Building Section	1-200
T3	