


Skilje mellom
gbnr. 141/3
og 141/55.

Saka gjeld oppretting av egen
matrikkeleining for veggrunn på
gbnr. 141/3. Veg 6, parkeringareal
P4 og P5 samt snuhammar og Gveg 6
fram til eigedom 141/55 startar.


VEG 6
P4 og P5 samt snuhammar
6 VEG 6 (Kjørbar)

I henhold til reguleringsplanen.

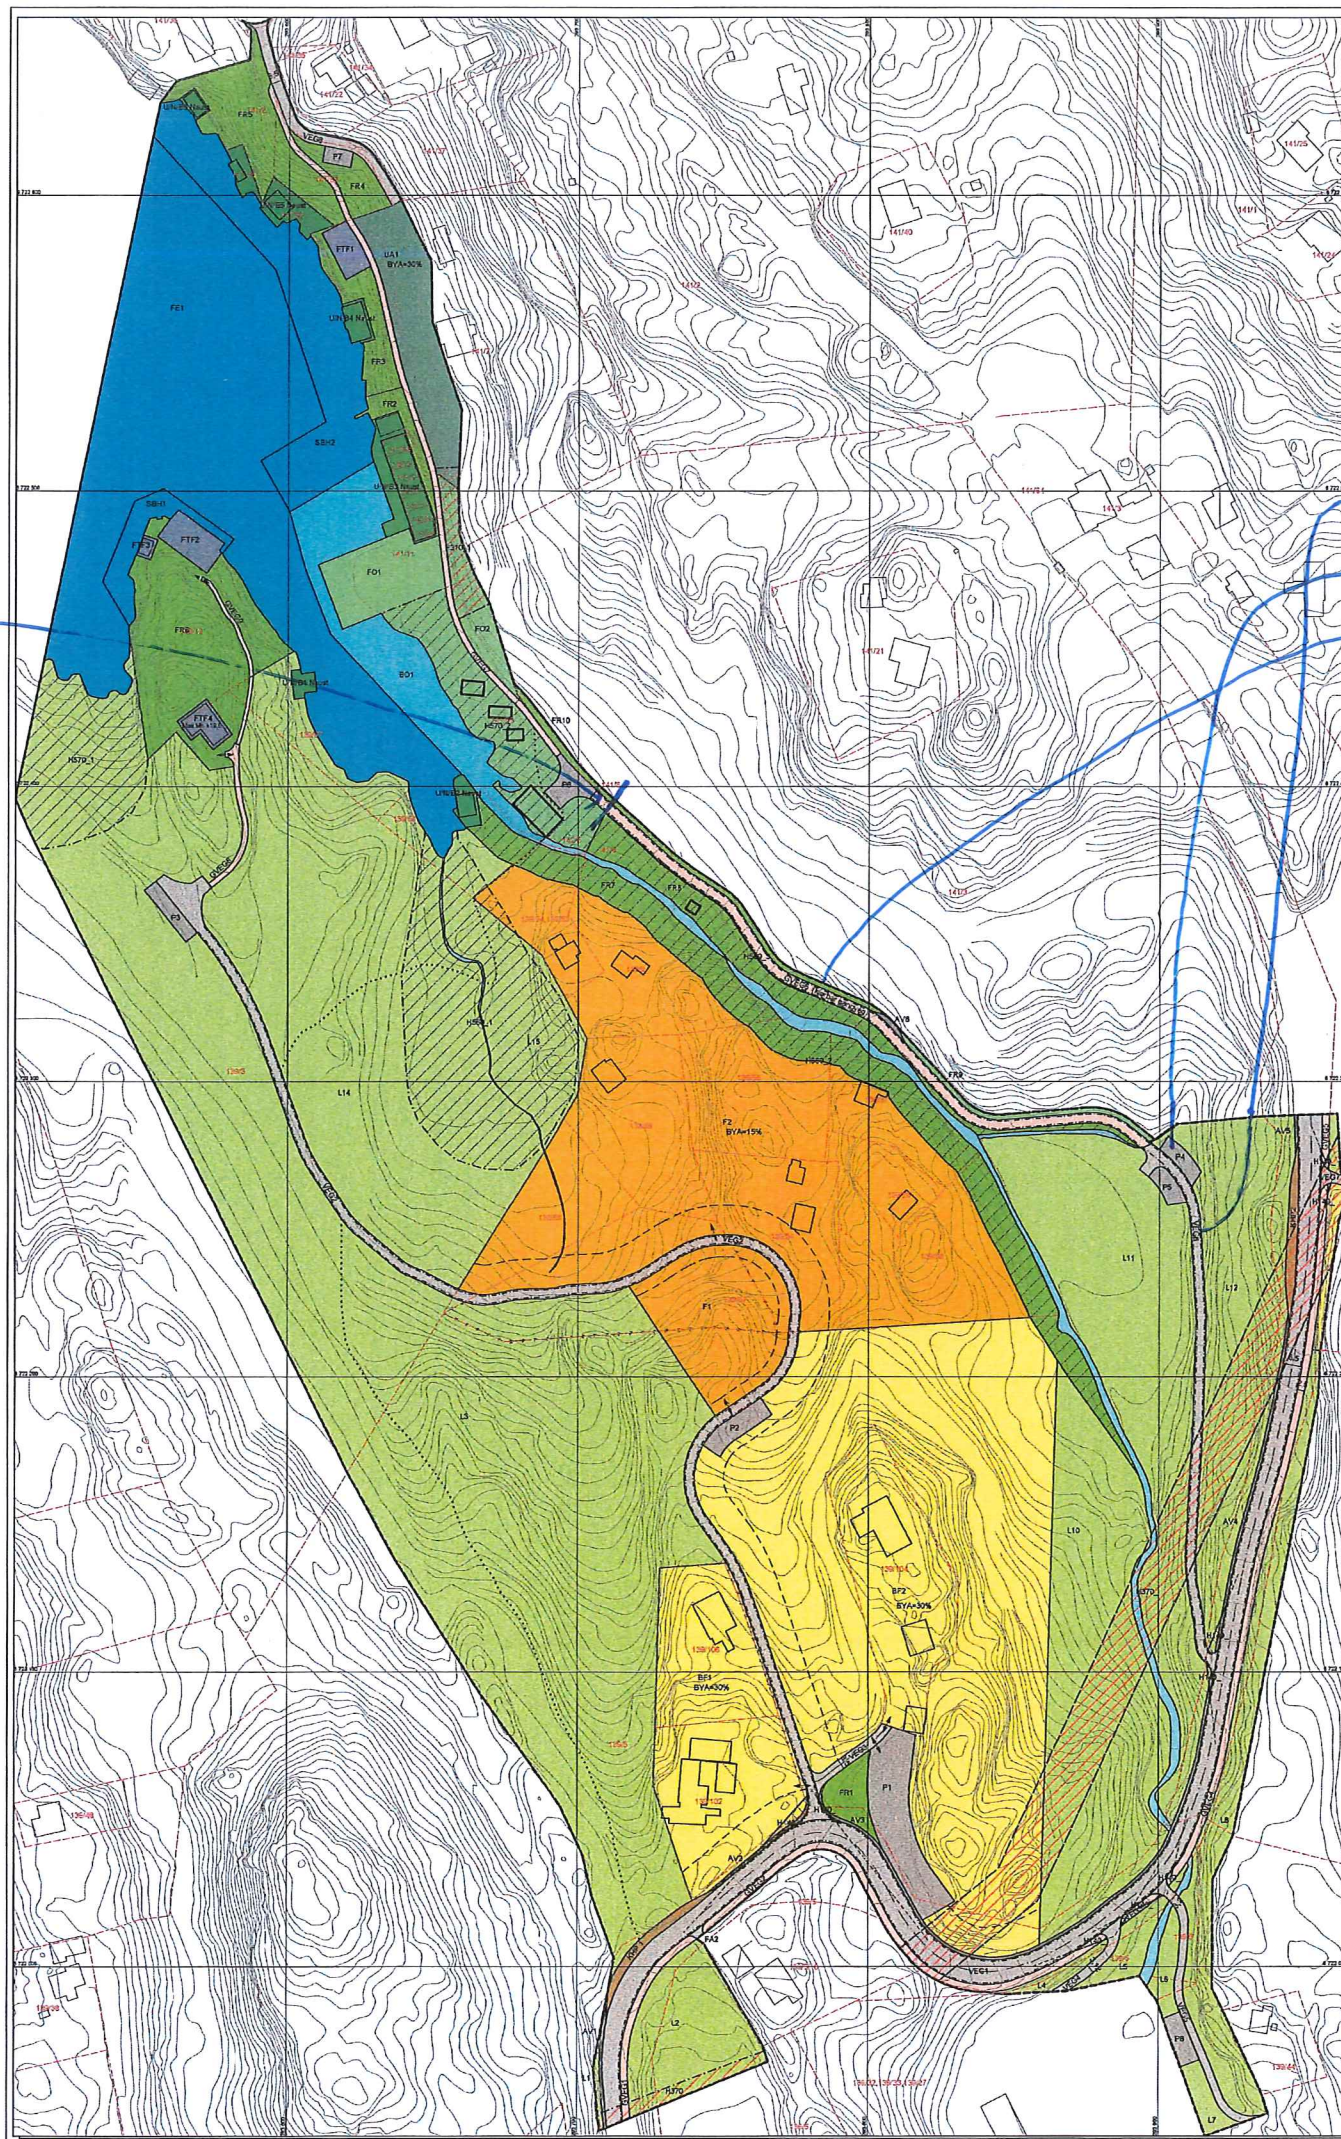

TEGNFORKLARING
PBL § 12 REGULERINGSPLAN

<p>BYGNINGAR OG ANLEGG (PBL § 12-5, nr 1) (1000)</p> <ul style="list-style-type: none"> BF Budsjetter - fyllings- smilhus (1111) F Fritidsbeholdning (1120) FTF Fritids- og turistareal (1170) UUA Utvoppholdsareal (1600) 	<p>BRUK OG VERN AV SJØ OG VASSDRAG (PBL § 12-5, nr 6)</p> <ul style="list-style-type: none"> FV Ferskvann (6100) SBE Småbåttar (6200) FVA Fritidsareal i sjø og vassdrag (6720) UVA Utvoppholdsareal i sjø og vassdrag (6750) BV Båttar (6770)
<p>SAMFERDSLESANLEGG OG TEKNISK INFRASTRUKTUR (PBL § 12-5, nr 2) (2000)</p> <ul style="list-style-type: none"> VEG Veg (2010) KV Kjørveg (2011) GV Gangveg (2019) AV Annet vegnett (2019) KP Kollektivholdeplass (2073) PP Parkeringsplass (2082) 	<p>OMSYNSONE (PBL § 12-6) SONE MED SPESIFISKE OMSYN</p> <ul style="list-style-type: none"> SK Særskilt omsyn (1050) SKK Særskilt omsyn (1050) SKK Særskilt omsyn (1050) <p>FARESONE</p> <ul style="list-style-type: none"> RA Ras- og skredfare (0101) HG Høgspenningsanlegg (inkl. Høgspenningskabin) (0107) <p>SIKRINGSONE</p> <ul style="list-style-type: none"> SI Sikring (0140)
<p>GRØNNSTRUKTUR (PBL § 12-5, nr 3)</p> <ul style="list-style-type: none"> FR Frøme (0340) <p>LNFR OMRÅDER (PBL § 12-5, nr 5)</p> <ul style="list-style-type: none"> LR Landbruksareal (0110) FR Frømeareal (0130) 	<p>PUNKTSYMBOLER</p> <ul style="list-style-type: none"> ↔ Avkjørsel (1242) <p>Andre symbol</p> <ul style="list-style-type: none"> Sti --- Eigedomsgrense
<p>LINJESYMBOLER</p> <ul style="list-style-type: none"> --- Planegrense (1201) --- Eigedomsgrense som skal oppheves (1204) --- Bygg som skal bevarast (kun bevaringsområde) (1210) --- Bygggrense (1211) --- Planlagt busnødd (1213) --- Busnødd som framgår i planen (1214) --- Regulert vassdragslinje (1221) --- Frikilning (1222) --- Regulert kjørveg (1224) --- Regulert stasjon (1228) --- Måle- og avstandslinje (1250) --- Føremålingsgrense (1260) --- Grense for områdesoner --- Grense for faresoner --- Grense for sikringsoner 	

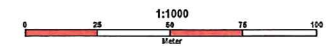

Ekvidistanse 1m
Målestokk 1:1000

REGULERINGSPLAN MED TILHØYRANDE FØRESEGNAR FOR:
FRILUFTSOMRÅDE - KVAMSVÅGEN, delar av 139,141,142.
Planid: 1263-25082004

REVISJONAR	Dato	Signatur
	05.01.2011	TVI

SAKSHANDSAMING ETTER PLAN- OG BYGNINGSLOVA	DATO	SAKNR.	Dato plankart	Dato føresegnar	Signatur
KUNNGJERING AV OPPSTART AV PLANARBEIDET	14.01.2005				
1. GONGS HANDSAMING I PLAN- OG MILJØUTVALET	20.01.2010	7/10	05.01.2010	05.01.2010	DAJU / TVI
UTLEGGING TIL OFFENTLEG ETTERSYN	03.02-17.03.2010		02.02.2010	02.02.2010	DAJU / TVI
2. GONGS HANDSAMING I PLAN- OG MILJØUTVALET	16.06.2010	140/10	02.02.2010	02.02.2010	DAJU / TVI
EVENT. NYTT OFFENTLEG ETTERSYN					
EVENT. 3. GONGS HANDSAMING I PLAN- OG MILJØUTVALET	01.06.2011	131/11	05.01.2011	05.01.2011	DAJU / TVI
VEDTAK I KOMMUNESTYRET	16.06.2011	70/11	05.01.2011	05.01.2011	DAJU / TVI

 LINDÅS KOMMUNE	Planen er utarbeid av Lindås kommune, Areal- og miljøavd.	DATO 1/7 2011	SIGNATUR S. Toth
---	--	------------------	---------------------