

Erlend Vakt skjold
Fagervollen 37
5956 HUNDVIN

29.10.2016

Lindås kommune
v/ Linda Folkestad
Vatn og Avløp
Kvernhusmyrane 20
5914 ISDALSTØ

Søknad om dispensasjon frå byggjegrænse til VA nett

Eg viser til telefonsamtale med Linda Folkestad om å søkje skriftleg om dispensasjon før søknad går til byggjesak om oppføring av garasje på Gnr 56 Bnr 138.


Eg vil med derfor med dette søkje dispensasjon til oppføring av garasje i høve til vedlagde kartutsnitt med innteikna garasje som syner at ytterkant søylepunkt ligg 0.6m frå leidning for spillvatn.

Legg merke til at det er søylepunkt som ligg nær leidningen, som med lette midlar kan avlastast og evt. byggjast under på nytt dersom det syner seg at leidningen ligg djupt, unøyaktig eller det av andre grunnar er vanskeleg å komme til ved framtidig vedlikehald eller oppgradering av leidningen.

Legg og merke til at grunnarbeid for det aktuelle arealet for søylepunkt var utført i samband med grunnarbeid for tomta, slik at det oppføring av garasje ikkje medfører noko risiko for spillvassleidningen.

Venleg helsing


Erlend Vakt skjold

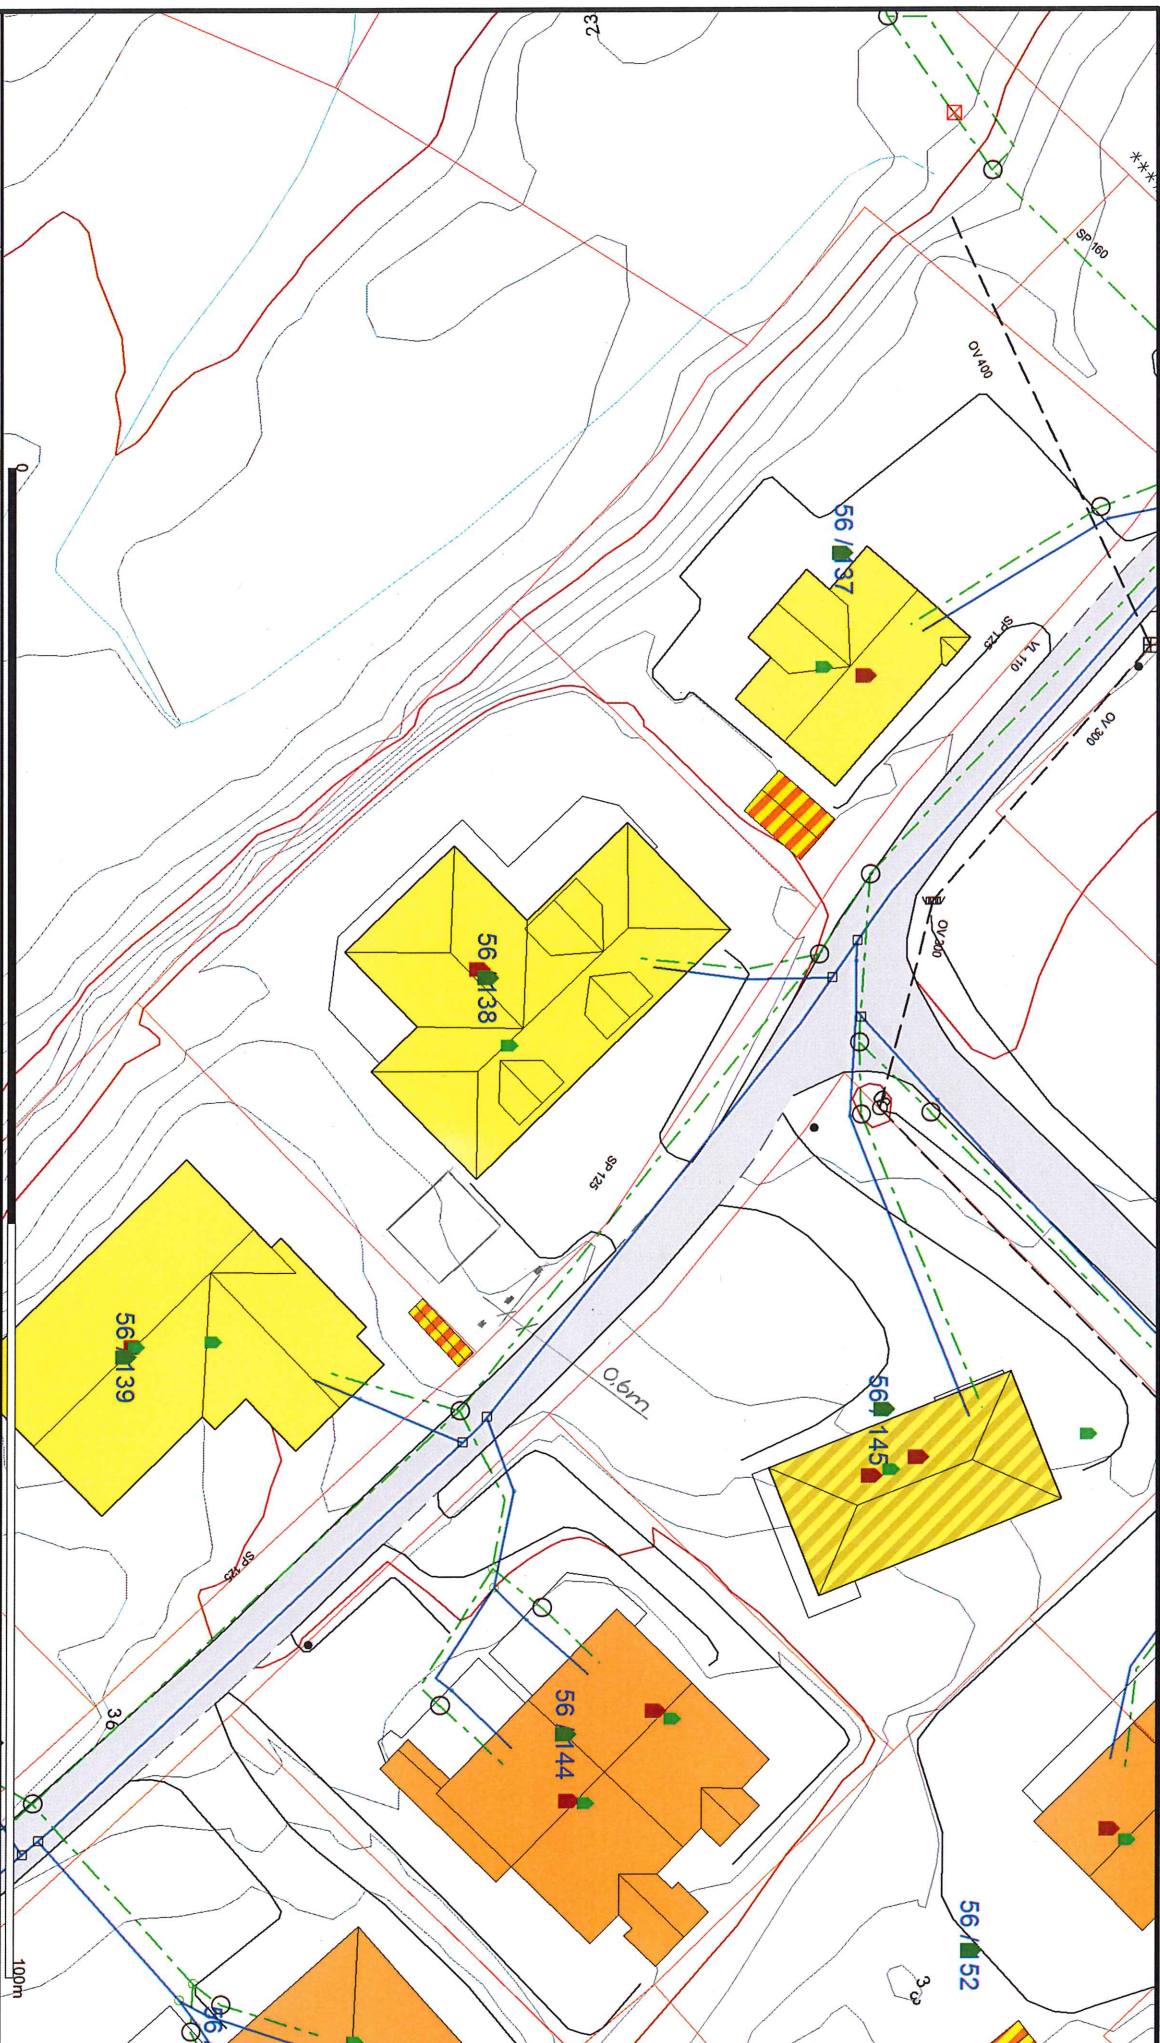

- Avløp felles
- - - Drenseledning
- - - Overvann
- Pumpeledning spillvann
- Pumpeledning vann
- Spillvann
- Vannledning
- Utefærdig grense
- - - Terrengfærdig grense
- + Konstruert grensepunkt
- Bolig
- Bustad mulleliglet
- Våningshus
- Store bustader
- Hytte/feriehuis
- Garasje/uthus
- Industrielager
- Andre bygg

Beliggenhet og høyder må oppfattes som orienterende.



Lindås kommune
Geodata avdeling

Dato: 2016.09.22
slgm: liseho

Kartutsnitt VA-data gbnr 56/138



Målestokk
1:500