




MOT ØST

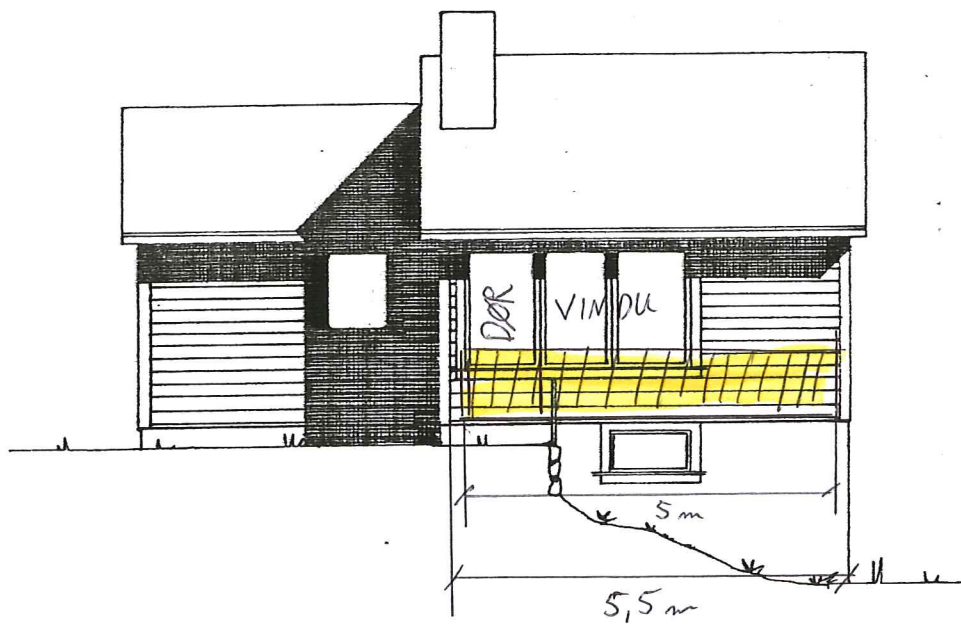


MOT VEST

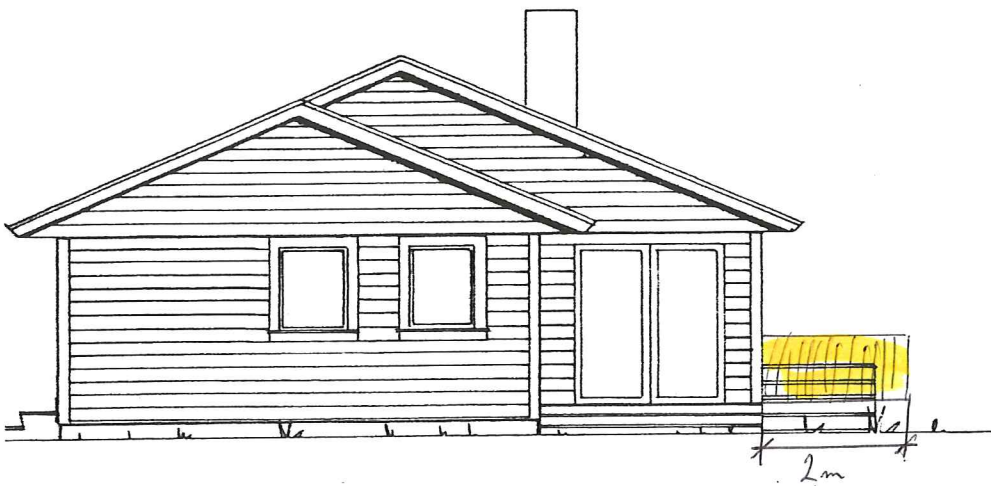

MOT NORD

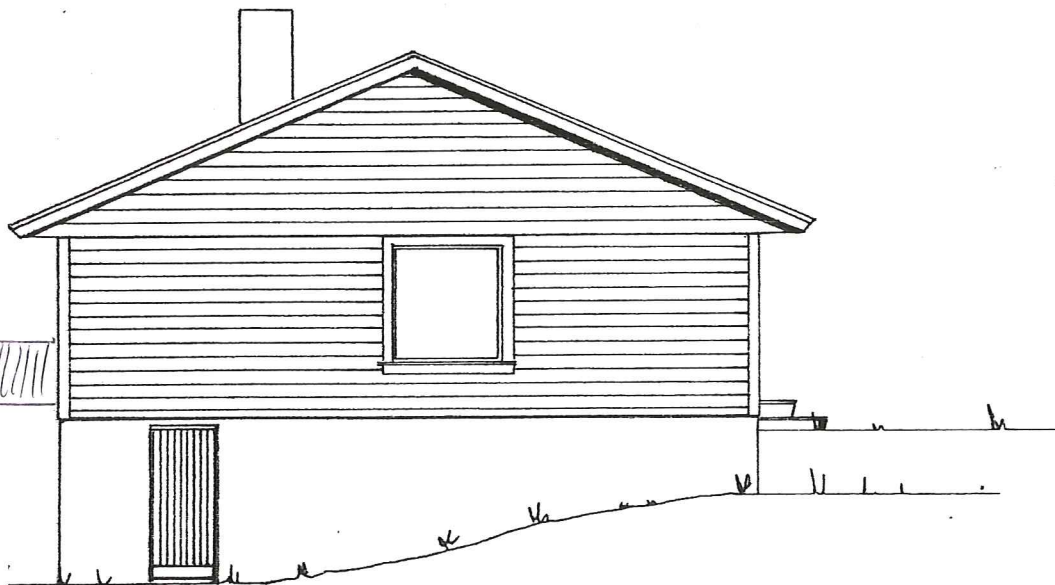

MOT SYD

 SMÅHUS EGEN TYPE A.S. FLORVAAG BRUK - 5001 BERGEN POSTB. 171 - VALCKEND GT. 4 - TELF. 23 16 20	TEGN. NR. 2
	DATO 23.8.78 MÅL 1:100 BR.GR.FL. 77,3m² NT. LEIEAR. 70,2m² SIGN. R.F. RETTET 5.10.78 Rf
BYGGHERRE KAREN MARIE TVEDT	
FASADER	
Den som bygger etter denne tegning forplikter seg til å kjøpe byggevarene hos A.S. Florvaag Bruk, Bergen. Tegningene må ikke kopieres eller brukes uten tillatelse.	

