

— Målte Grenser	Storre bustader
— Registrerte Grenser	Hytte/feriehus
⋮ Udefinert grenser	Garasje/uthus
⋮ Terrengmålte grense	Industri/lager
⋮ Konstruert grensepunkt	Andre bygg
■ Bolig	
■ Bustad m/leilighet	
■ Våningsbus	



Lindås kommune  
Geodata avdeling



Dato: 2016.11.15  
Sign: lini

Målestokk  
1:50000

Beliggenhet og høyder må oppfattes som orienterende.





— Målte Grenser	Større bustader
— Registrerte Grenser	Hytte/feriehus
⋮ Udefinert grenser	Garasje/uthus
⋮ Terrengmålte greuse	Industri/lager
⋮ Konstruert greusepunkt	Andre bygg
⬜ Bolig	
⬜ Bustad m/leilighet	
⬜ Våningshus	



Lindås kommune  
Geodata avdeling




Dato: 2016.11.15  
Sign: lini

Målestokk  
1:50000

Beliggenhet og høyder må oppfattes som orienterende.



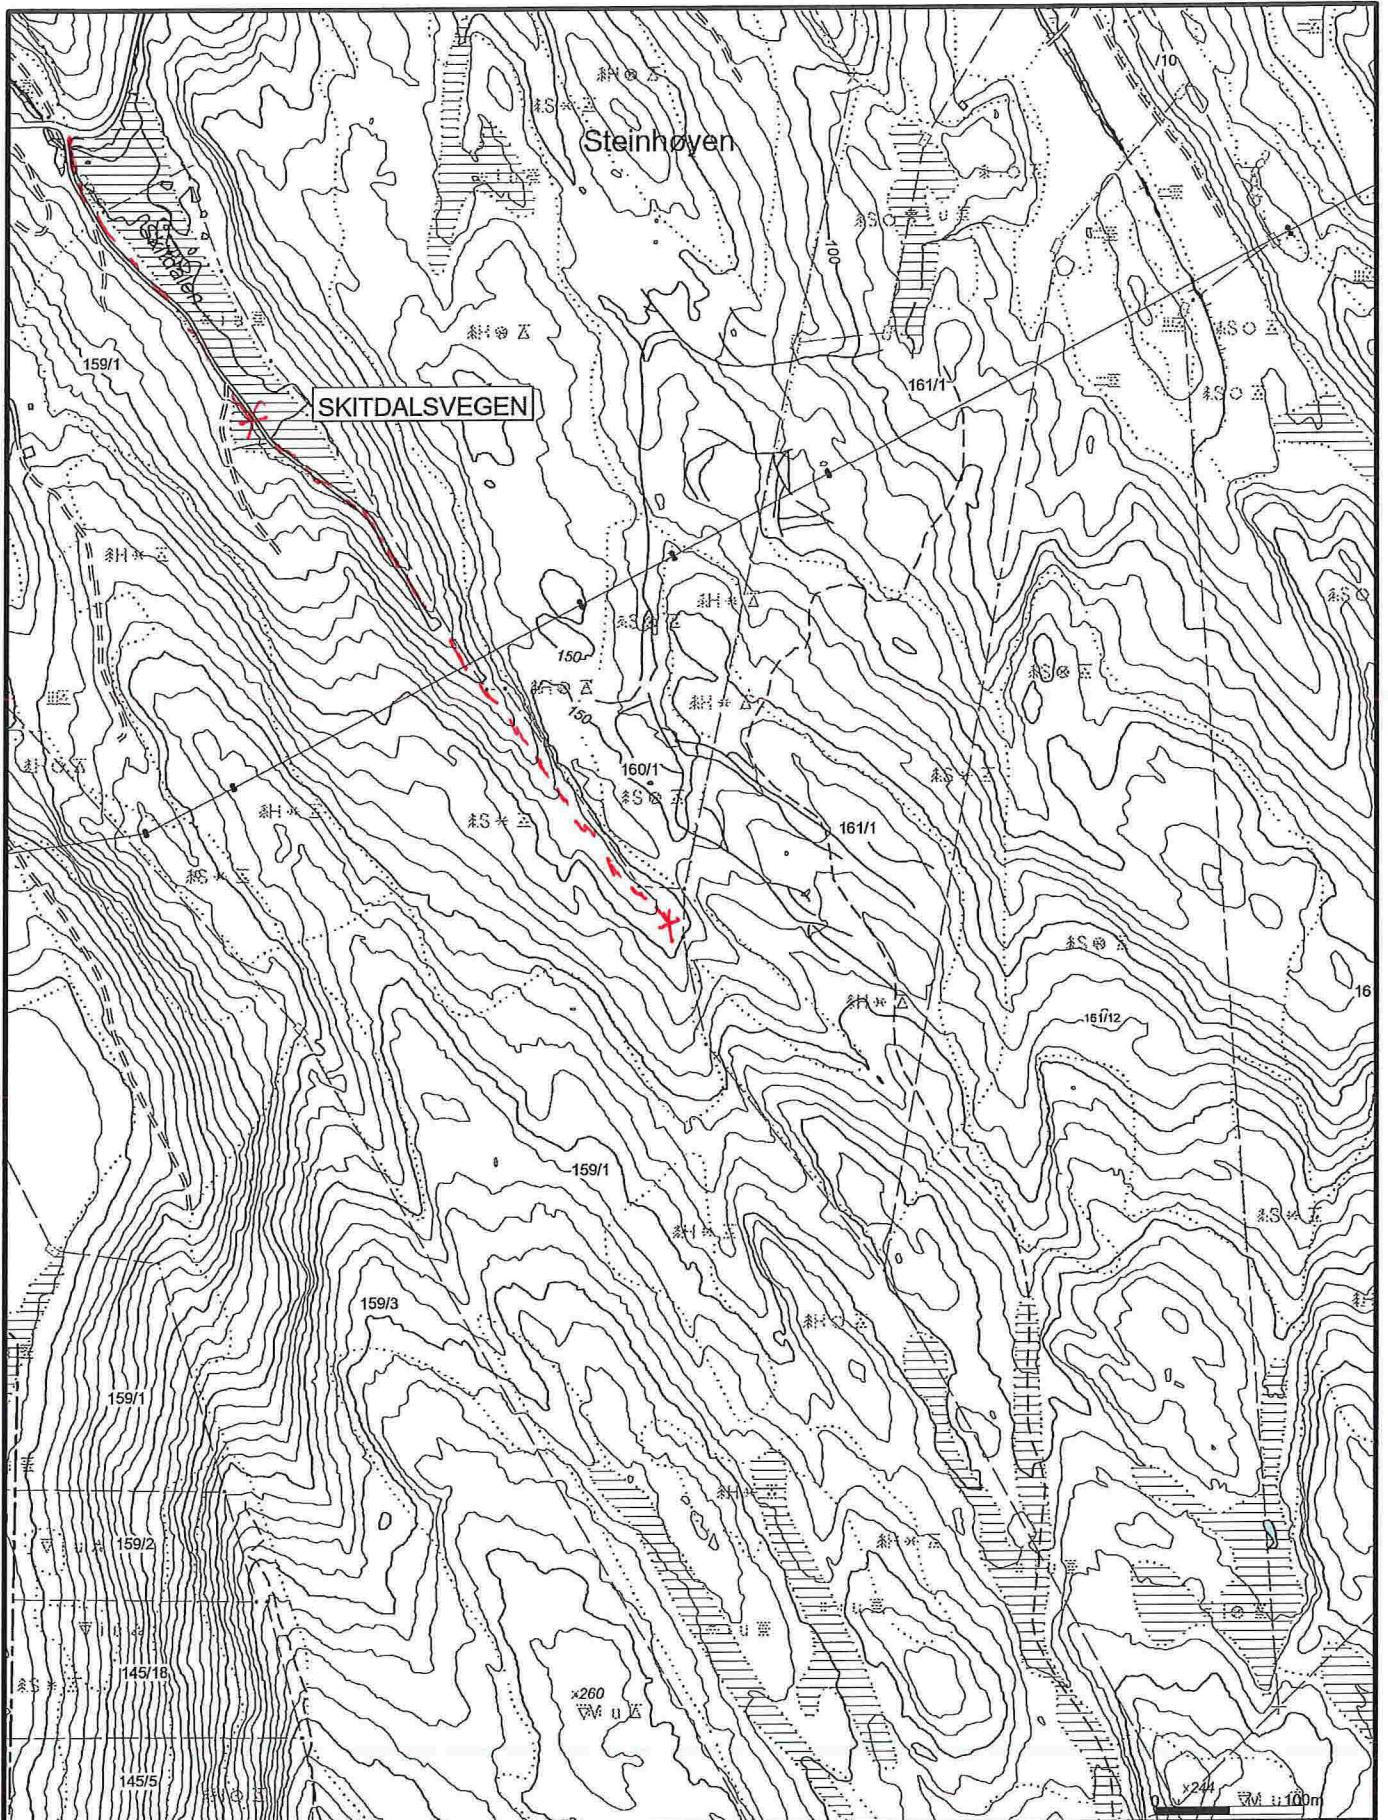

	Målte Grenser		Storre bustader
	Registrerte Grenser		Hytte/feriehuis
	Udefinert grense		Garasje/uthus
	Terengmålte grense		Industri/lager
	Konstruert grensepunkt		Andre bygg
	Bolig		
	Bustad m/leilighet		
	Våningshus		



Lindås kommune  
Geodata avdeling


Dato: 2016.11.15  
Sign: lini

N

Målestokk  
1:5000

Beliggenhet og høyder må oppfattes som orienterende.



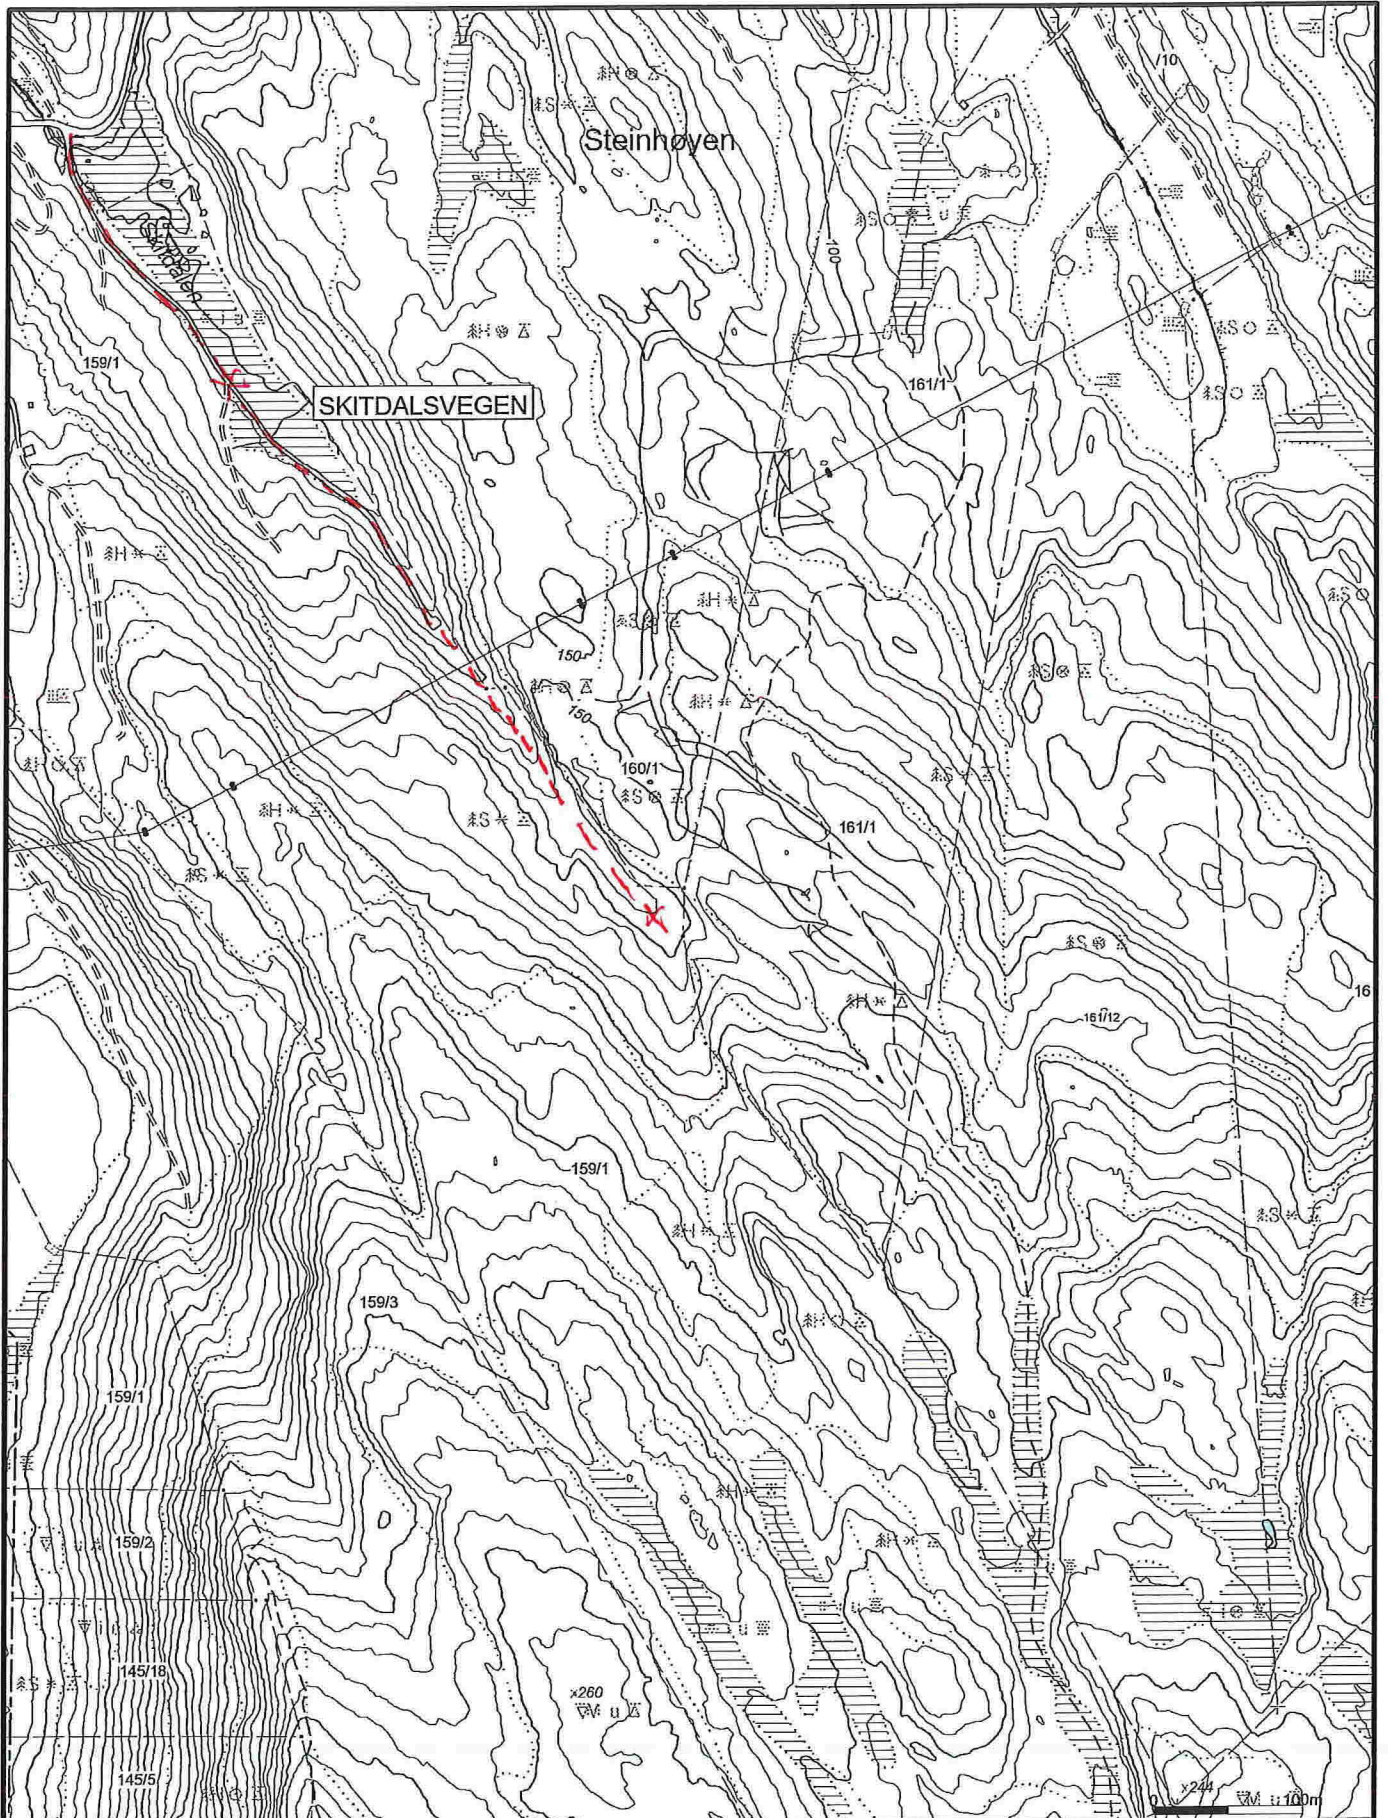

- Målte Grenser
  - Registrerte Grenser
  - ⌞ Udefinert grenser
  - ⌞ Terengmålte grense
  - ⌞ Konstruert grensepunkt
  - Bolig
  - Bustad m/teilighet
  - Våningshus
  - Storre bustader
  - Hytte/feriehus
  - Garasje/uthus
  - Industri/lager
  - Andre bygg
- Beliggenhet og høyder må oppfattes som orienterende.




Lindås kommune  
Geodata avdeling



Dato: 2016.11.15  
Sign: lini

Målestokk  
1:5000



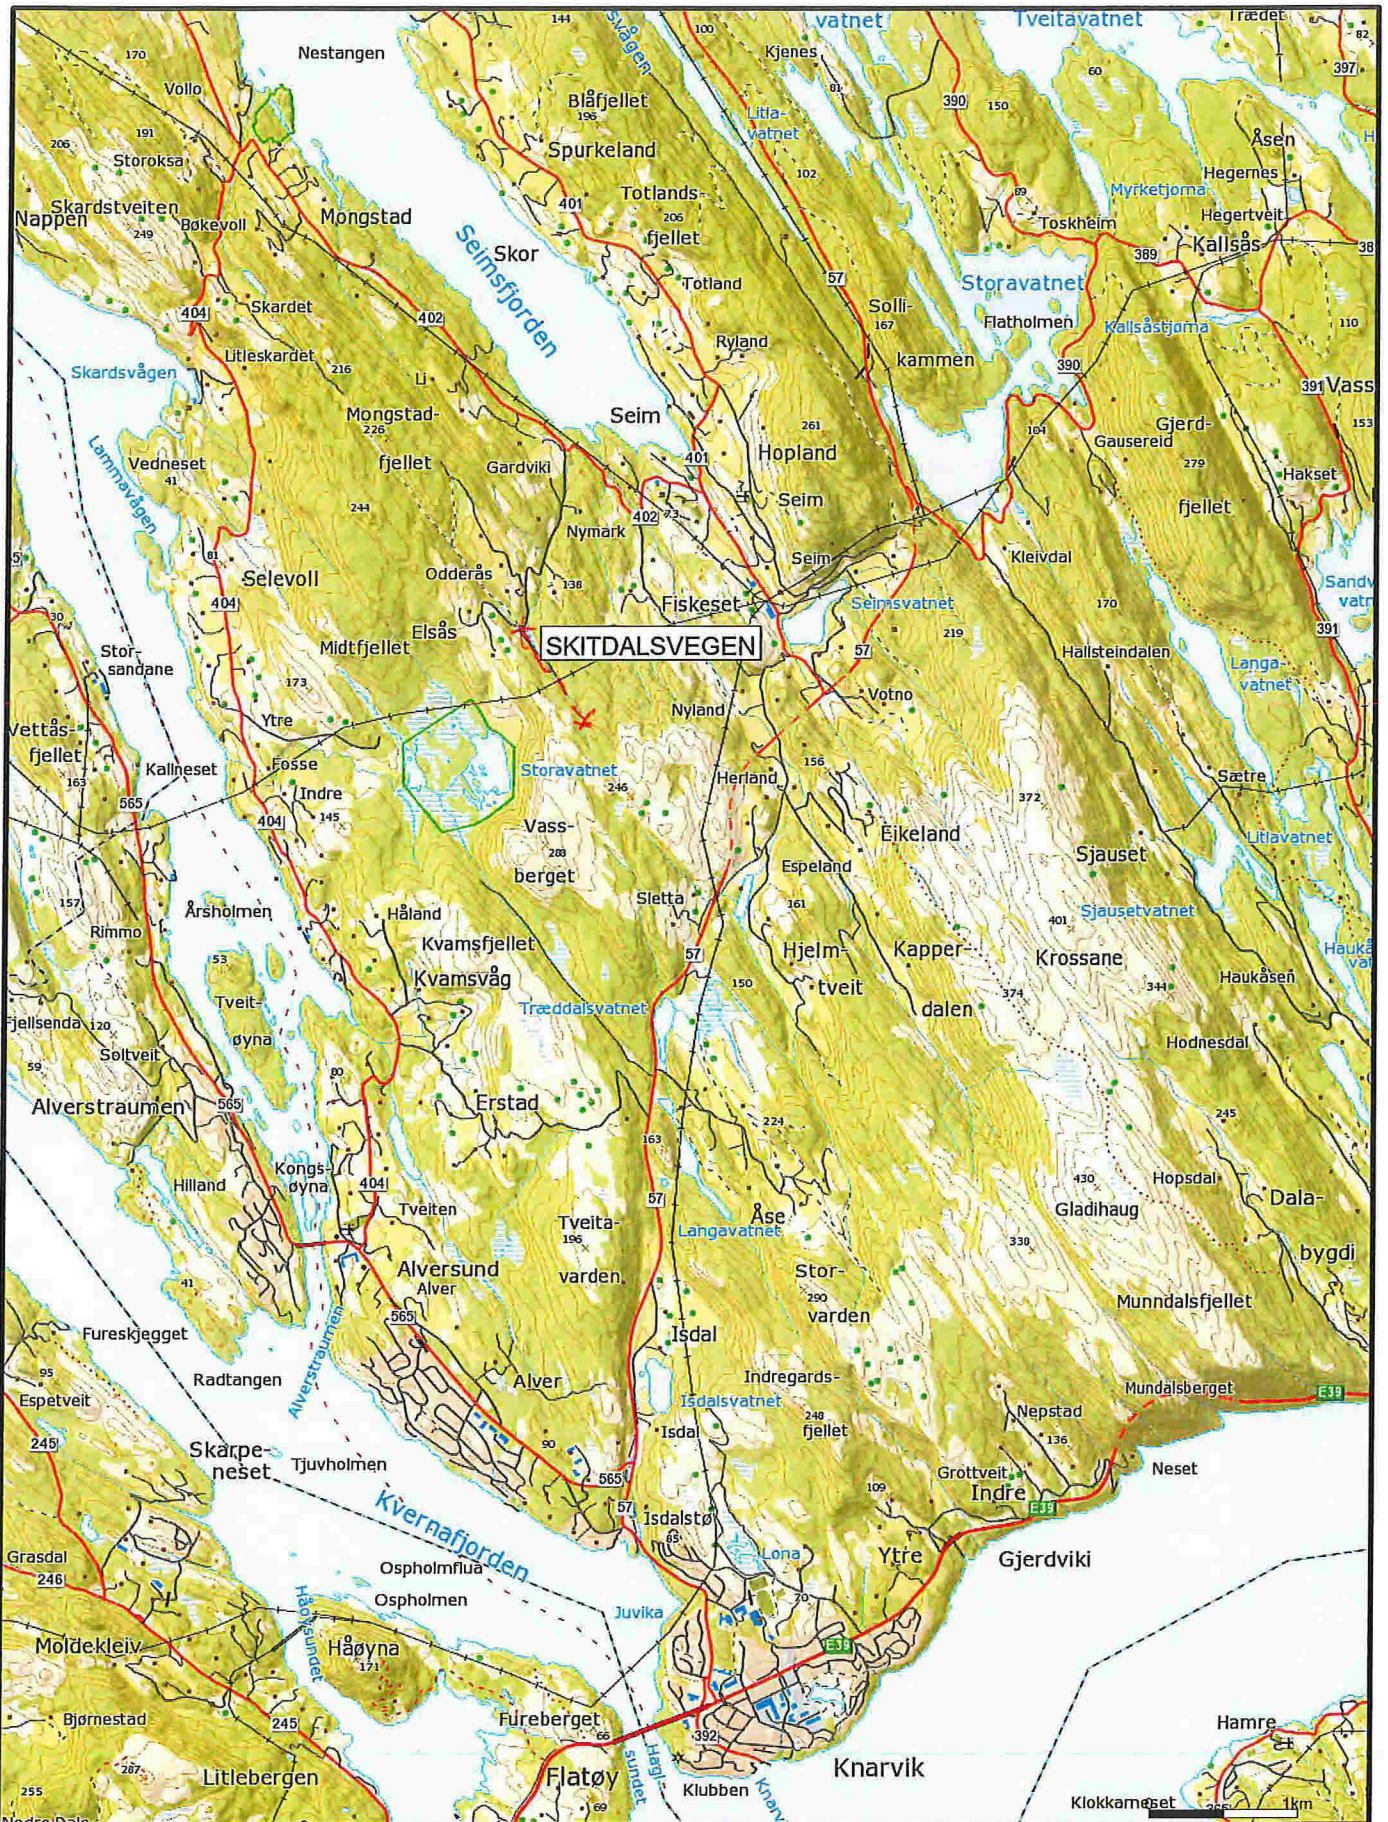

	Målte Grenser		Storre buslader
	Registrerte Grenser		Hytte/feriebus
	Udefinert grenser		Garasje/uthus
	Terrengmålte grense		Industri/lager
	Konstruert grensepunkt		Andre bygg
	Bolig		
	Bustad m/leilighet		
	Våningsbus		



Lindås kommune  
Geodata avdeling




Dato: 2016.11.15  
Sign: lini

Målestokk  
1:50000

Beliggenhet og høyder må oppfattes som orienterende.



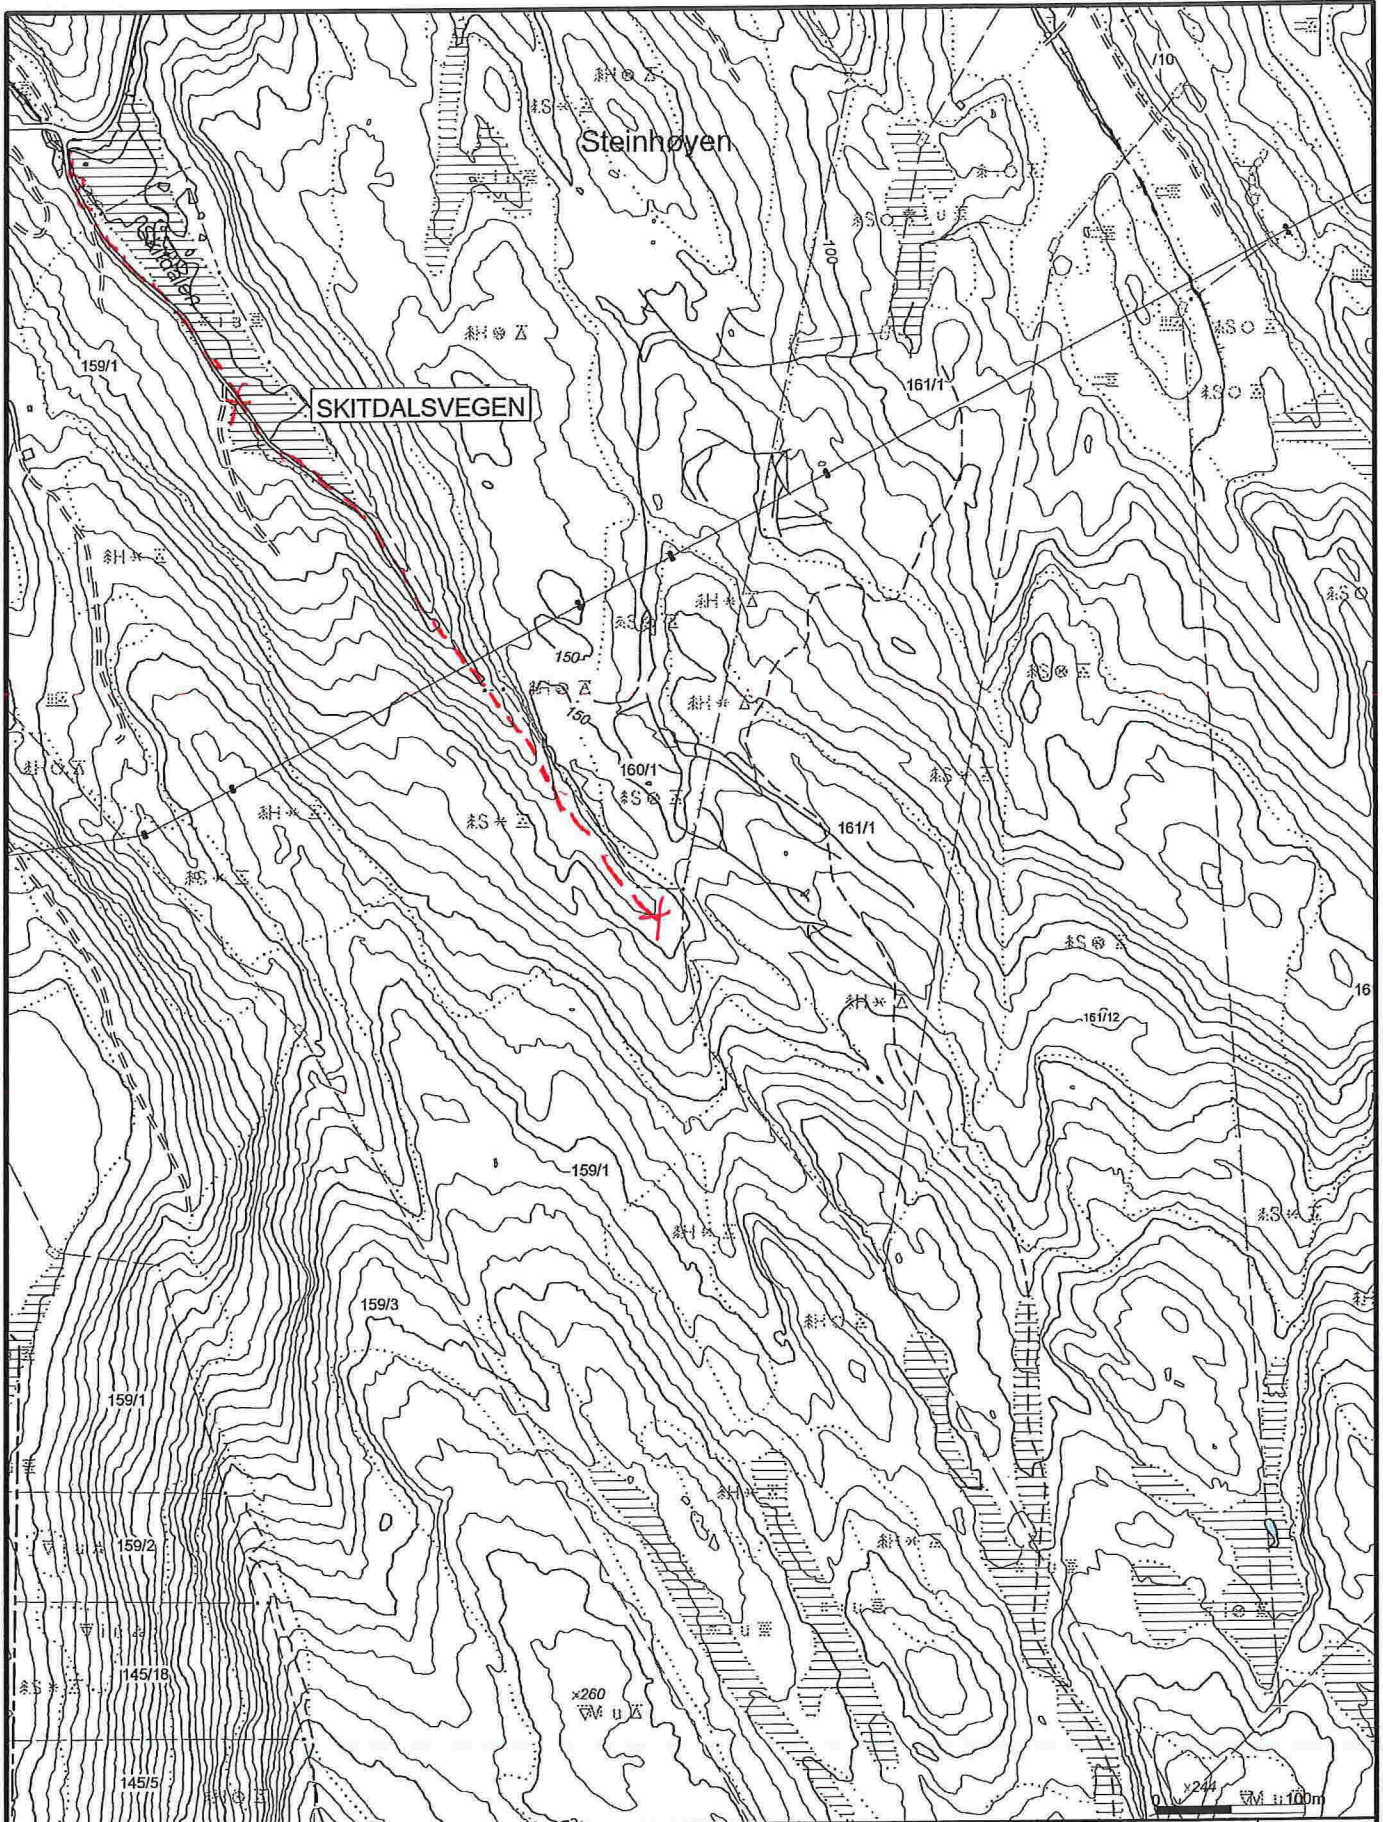

- Målte Grenser
- Registrerte Grenser
- ⊙ Udefinert grenser
- ↑ Terrengmålte grense
- ⊙ Konstruert grensepunkt
- Bolig
- Bustad m/leilighet
- Våningshus
- Storre bustader
- Hytte/ferielus
- Garasjølhus
- Industri/lager
- Andre bygg



Lindås kommune  
Geodata avdeling



Dato: 2016.11.15  
Sign: lini

Målestokk  
1:5000

Beliggenhet og høyder må oppfattes som orienterende.