

**SØKNAD OM OM TILKOPLING OG
UTFØRING AV SANITÆRANLEGG**

Eg / vi søker med dette om løyve til tilkopling og utføring av sanitæranlegg i medhald av gjeldande avgiftsføresegner og reglement for sanitæranlegg.

Til Teknisk etat | **Lindås kommune**

Byggeplass/eigedom, adresse | **Ikkenbøget, 5911 Alversund** | Matr. nr. | Gnr. **137** | Bnr. **361** | Parsell nr.:

Eigar/festar av eigedom og sanitæranlegg | Adresse

Ansvarshavande rørleggjar | **AS Haugland VVS** | **Lyngveien 2, 5914 Isdalstø**

Type bygg (sett x) Boligbygg Forretnings-/kontorbygg Industribygg
 Skole/forsamlingshus Annan bygning

Type arbeid (sett x) Nyanlegg Omlegging Anna arbeid
 Vanninstallasjonar Utvendig installasjon -avløp
 Vanninstallasjonar innvendig Innvendig installasjon -avløp

LINDÅS KOMMUNE
Klassering **137/361**
20.04.2012
2009/979
Saksf. **KEI**

Installasjonsarbeida vil bli utført i medhald av gjeldande lover, føresegner og reglement, eventuelt med dei endringar som måtte bli gitt ved installasjon.

Som eigar av anlegg/eigedom vil eg rette meg etter dei til ein kvar tid gjeldande sanitær- og avgiftsføresegner.



COMFORT KNARVIK
AS Haugland VVS
Lyngveien 2,
5914 ISDALSTØ
56 35 77 90
knarvik@comfort.as
www.comfort.no

Stad **Alversund** | Dato **04.04.2012**
Underskrift av eigar

Stad **Knarvik** | Dato **03.04.2012**
Underskrift av ansvarshavande rørleggjar


FOR KOMMUNEN SI HANDSAMING AV SØKNADEN - IKKJE SKRIV HER!

Vedtak Søknaden er godkjend på følgjande vilkår: Søknaden er ikkje godkjend fordi:

Stad | Dato
Underskrift

Anlegget er godkjend
Stad | Dato
Underskrift

Vatnforsyning			
Stikkledning –	Dim. i mm 32 mm	Materiale Pe 80	Trykkklasse PN 10
Reduksjonsventil	<input type="checkbox"/> Ja <input checked="" type="checkbox"/> Nei	Trykkforsterking	<input type="checkbox"/> Ja <input checked="" type="checkbox"/> Nei
Sil/filteranlegg	<input type="checkbox"/> Ja <input checked="" type="checkbox"/> Nei	Vatnmålar	<input type="checkbox"/> Ja <input checked="" type="checkbox"/> Nei
Anna utstyr	<input type="checkbox"/> Ja <input checked="" type="checkbox"/> Nei		
Avløp	<input type="checkbox"/> Felssystem	<input type="checkbox"/> Dobbeltsystem	
Fellesledning	Dim. i mm 110 mm	Materiale PP	Trykkklasse PN 6
Ledning for spillvatn	Dim. i mm	Materiale	Trykkklasse
Ledning for overvatn	Dim. i mm	Materiale	Trykkklasse
Slamavskiljar	<input type="checkbox"/> Ja <input checked="" type="checkbox"/> Nei	Våtvolum i m ³	Antall kummar
Anna rensetiltak/-utstyr	<input type="checkbox"/> Ja <input checked="" type="checkbox"/> Nei	Kva slag	
Areal m.m.			
Areal på bygget/tilbygget	Brutto golvflate i m ²	Leigeeareal (boligbygg) i m ²	Avgiftspliktig tilleggsareal i m ²
Opparbeidd hageareal	Areal i m ²	Symjebaseng	Volum i m ³
Vaasklosett	<input checked="" type="checkbox"/> Ja <input type="checkbox"/> Nei		
Teikningar vedlagt			
<input checked="" type="checkbox"/> Situasjonsplan	<input type="checkbox"/> Kjellarplan		
<input type="checkbox"/> Installasjonsteikning	<input type="checkbox"/> Etasjeplan		Oppgi antall 1544
<input type="checkbox"/> Andre teikningar	Oppgi kva slag		
Tinglyste erklæringar vedlagt			
<input type="checkbox"/> Løyve til å leggje og vedlikehalde ledningar, kummar m.v. på andre sin eigedom			
<input type="checkbox"/> Solidarisk ansvar for eigarar av felles ledningar			
<input type="checkbox"/> Rett og plikt til nødvendig service av pumpeanlegg, maskinelt utstyr m.m.			
<input type="checkbox"/> Rett for kommunen til å krevje provisorisk anlegg sett ut av funksjonen ved tilknytting til offentleg ledningsnett			
<input type="checkbox"/> Andre forhold	Kva slag		
Søknad om delspensasjon (oppgi grunn)			
Andre opplysningar (bruk om nødvendig baksida av blanketten)			

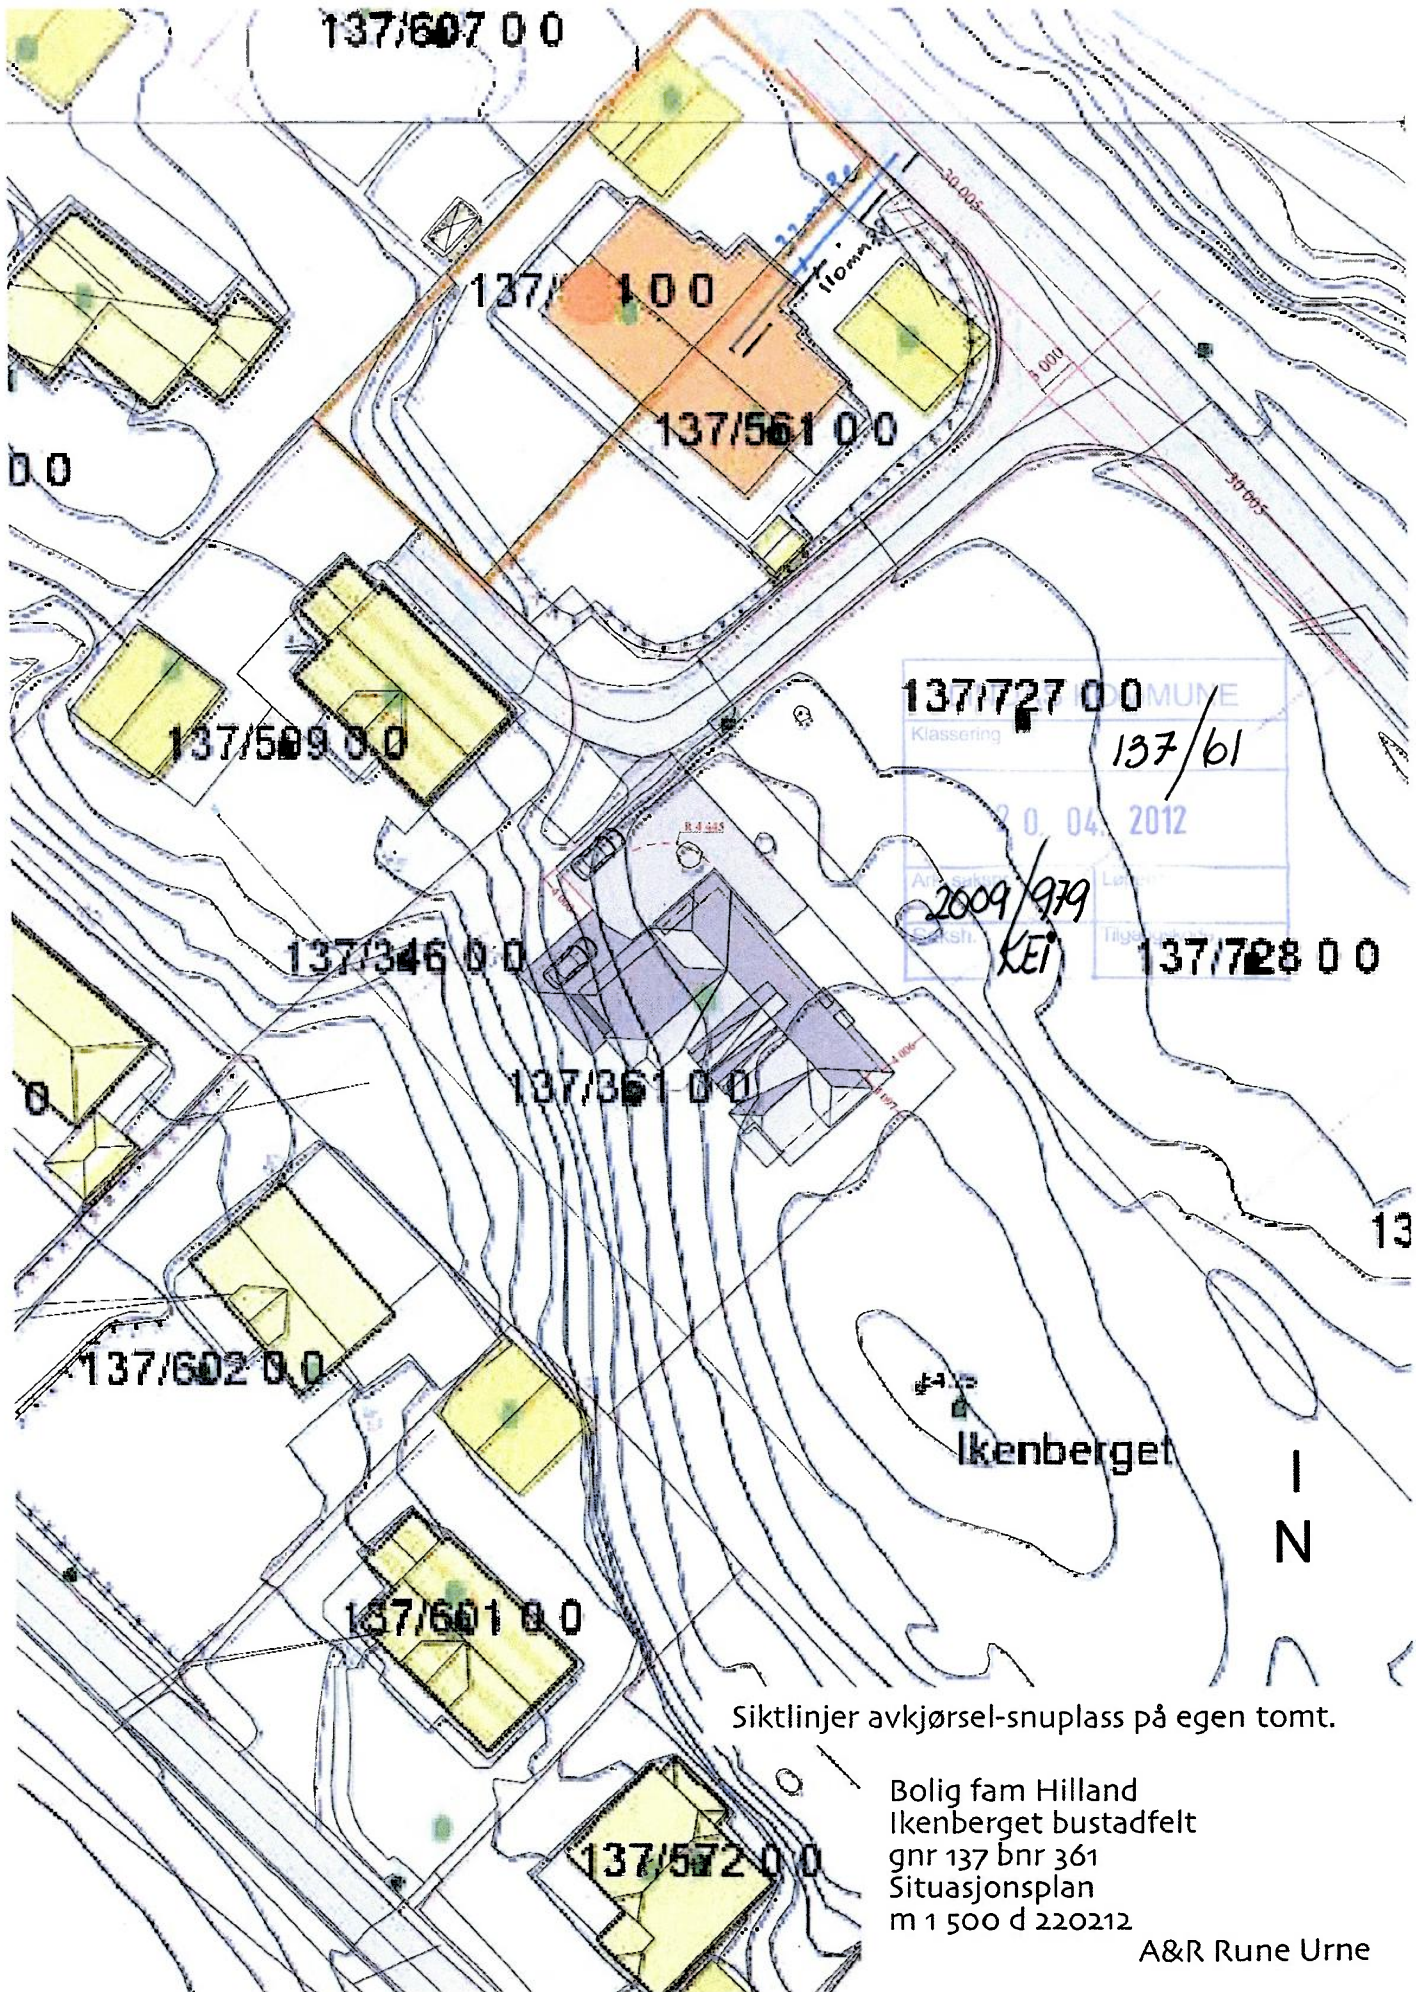

137/727 0 0 MUNE
 Klassering
 137/61
 0 04 2012
 2009/979
 KEI
 137/728 0 0

Ikenberget
 I
 N

Siktlinjer avkjørsel-snuplass på egen tomt.

Bolig fam Hilland
 Ikenberget bustadfelt
 gnr 137 bnr 361
 Situasjonsplan
 m 1 500 d 220212

A&R Rune Urne