




For matrikkelenhet:

Kommune: 1263 - LINDÅS  
Gårdsnummer: 24  
Bruksnummer: 43

Utskriftsdato/klokkeslett: 09.11.2016 kl. 14:56  
Produsert av: Einar Rydland  
Attestert av: Lindås kommune

*Einar Rydland*

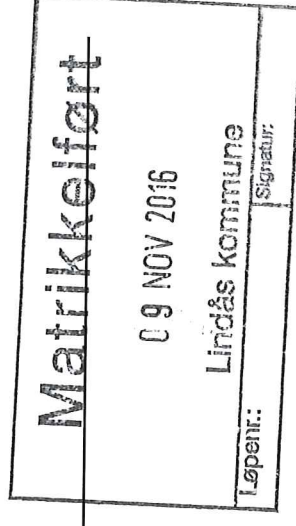

Orientering om matrikelbrev

Matrikelbrevet er hjemlet i «Lov om eigedomsregistrering» (matrikellova) av 17. juni 2005. Etter definisjonen i matrikellovens § 3 d) er matrikelbrevet en attestert utskrift av matrikkelen som viser alle registrerte opplysninger om en matrikkelenhet ved oppgitt dato.

Om fullstendighet og nøyaktighet i matrikelbrevet

Matrikkelen ble etablert ved konvertering av data fra tidligere registre. Det kan variere hvor gode disse dataene er med hensyn på fullstendighet og nøyaktighet. I enkelte tilfeller kan grensepunkt og grenselinjer mangle helt eller delvis eller være feil registrert. Det kan også være feil og mangler ved registrert bygnings- og adresseinformasjon. Fullstendighet og stedfestingsnøyaktighet er generelt bedre innenfor enn utenfor tettbygd strøk. Vær oppmerksom på at for mange matrikkelenheter og bygg hefter usikkerhet ved arealet som oppgis.

For utfyllende informasjon: [www.kartverket.no/matrikelbrev](http://www.kartverket.no/matrikelbrev)



Annen forretningsstype	04.11.2016	04.11.2016	1263rye
Kartforretning	14.10.1985	07.03.2011	1263sos
Skylddeling	04.03.1963		

Rolle	Matrikkelenhet	Arealendring
Avgiver	1263 - 24/3	0
Mottaker	1263 - 24/43	0

### Adresser

Adresstype      Adressenavn      Adressekode      Adresse nr      Kretser

Vegadresse	Adresstilleggsnavn Svindalsvegen	1037	13	Grunnkrets Valgkrets: Kirkesogn: Postnr.område: Tettsted:	0401 KLØVE 2 KLØVHEIM 07070302 Myking 5913 EIKANGERVÅG
------------	-------------------------------------	------	----	---	---

### Bygning og bygningssending

Bygningsnr: 176 296 682

#### Løpenr:

Bygningssendingsskode:  
Bygningstype: Enebolig  
Næringsgruppe:  
Bygningsstatus: Tatt i bruk  
Energikilder:

Bebygd areal:	0	Ant. boliger:	1	Datoer:
Bruksareal bolig:	0	Ant. etasjer:	1	Rammetilatelse:
BRA annet:	0	Vannforsyning:		Igangsettingstillatelse:
Bruksareal totalt:	0	Avløp:		Tatt i bruk:
Alternativt areal:	0	Har heis:	Nei	Midl. brukstillatelse:
Alternativt areal 2:	0	Oppvarming:		Ferdigattest:

#### Etasje

Etasje	Antall boenheter	BRA bolig	BRA annet	BRA totalt
H01	1	0.0	0.0	0.0

#### Bruksenheter

Adresse	Bruksenhetsnummer	Bruksenhetstype	Bruksareal	Ant. rom	Kjøkkentilgang	Bad	WC	Matrikkelenhet
1037 Svindalsvegen 13	H0101	Bolig	0	0	0	0	0	24/43



**Bygningsnr:** 176 296 690

**Løpenr:**

Bygningsendringskode:

Bygningstype: Garasjeuthus anneks til bolig

Næringsgruppe:

Bygningsstatus: Tatt i bruk

Energikilder:

Bebyggd areal:  
Bruksareal bolig:  
BRA annet:  
Bruksareal totalt:  
Alternativt areal:  
Alternativt areal 2:  
Oppvarming:

0 Ant. boliger:  
0 Ant. etasjer:  
0 Vannforsyning:  
0 Avløp:  
0 Har heis:  
0

Nei

Datoer:

Rammetillatelse:  
Igangsettningstillatelse:  
Tatt i bruk:  
Midl. brukstillatelse:  
Ferdigattest:

## Bruksenheter

Adresse	Bruksenhetsnummer	Bruksenhetstype	Unummerert bruksenhet	Bruksareal	Ant. rom	Kjøkkentilgang	Bad	WC	Matrikkelenhet
			0	0	0	0	0	0	24/43

**Bygningsnr:** 176 296 704

**Løpenr:**

Bygningsendringskode:

Bygningstype: Garasjeuthus anneks til bolig

Næringsgruppe:

Bygningsstatus: Tatt i bruk

Energikilder:

Bebyggd areal:  
Bruksareal bolig:  
BRA annet:  
Bruksareal totalt:  
Alternativt areal:  
Alternativt areal 2:  
Oppvarming:

0 Ant. boliger:  
0 Ant. etasjer:  
0 Vannforsyning:  
0 Avløp:  
0 Har heis:  
0

Nei

Datoer:

Rammetillatelse:  
Igangsettningstillatelse:  
Tatt i bruk:  
Midl. brukstillatelse:  
Ferdigattest:

## Bruksenheter

Adresse	Bruksenhetsnummer	Bruksenhetstype	Unummerert bruksenhet	Bruksareal	Ant. rom	Kjøkkentilgang	Bad	WC	Matrikkelenhet
			0	0	0	0	0	0	24/43

**Bygningsnr:** 176 301 708

**Løpenr:**

Bygningsendringskode:

Bygningstype: Naust båthus sjøbu

Næringsgruppe:

Bygningsstatus: Tatt i bruk

Energikilder:

Bebyggd areal:  
Bruksareal bolig:  
BRA annet:  
Bruksareal totalt:  
Alternativt areal:  
Alternativt areal 2:  
Oppvarming:

0 Ant. boliger:  
0 Ant. etasjer:  
0 Vannforsyning:  
0 Avløp:  
0 Har heis:  
0

Nei

Datoer:


Rammetillatelse:  
Igangsettningstillatelse:  
Tatt i bruk:  
Midl. brukstillatelse:  
Ferdigattest:


## Bruksenheter

Adresse	Bruksenhetsnummer	Bruksenhetstype	Unummerert bruksenhet	Bruksareal	Ant. rom	Kjøkkentilgang	Bad	WC	Matrikkelenhet
			0	0	0	0	0	0	24/43

# Oversiktskart for 24 / 43

Målestokk 1:1 000  
EUREF89 UTM Sone 32

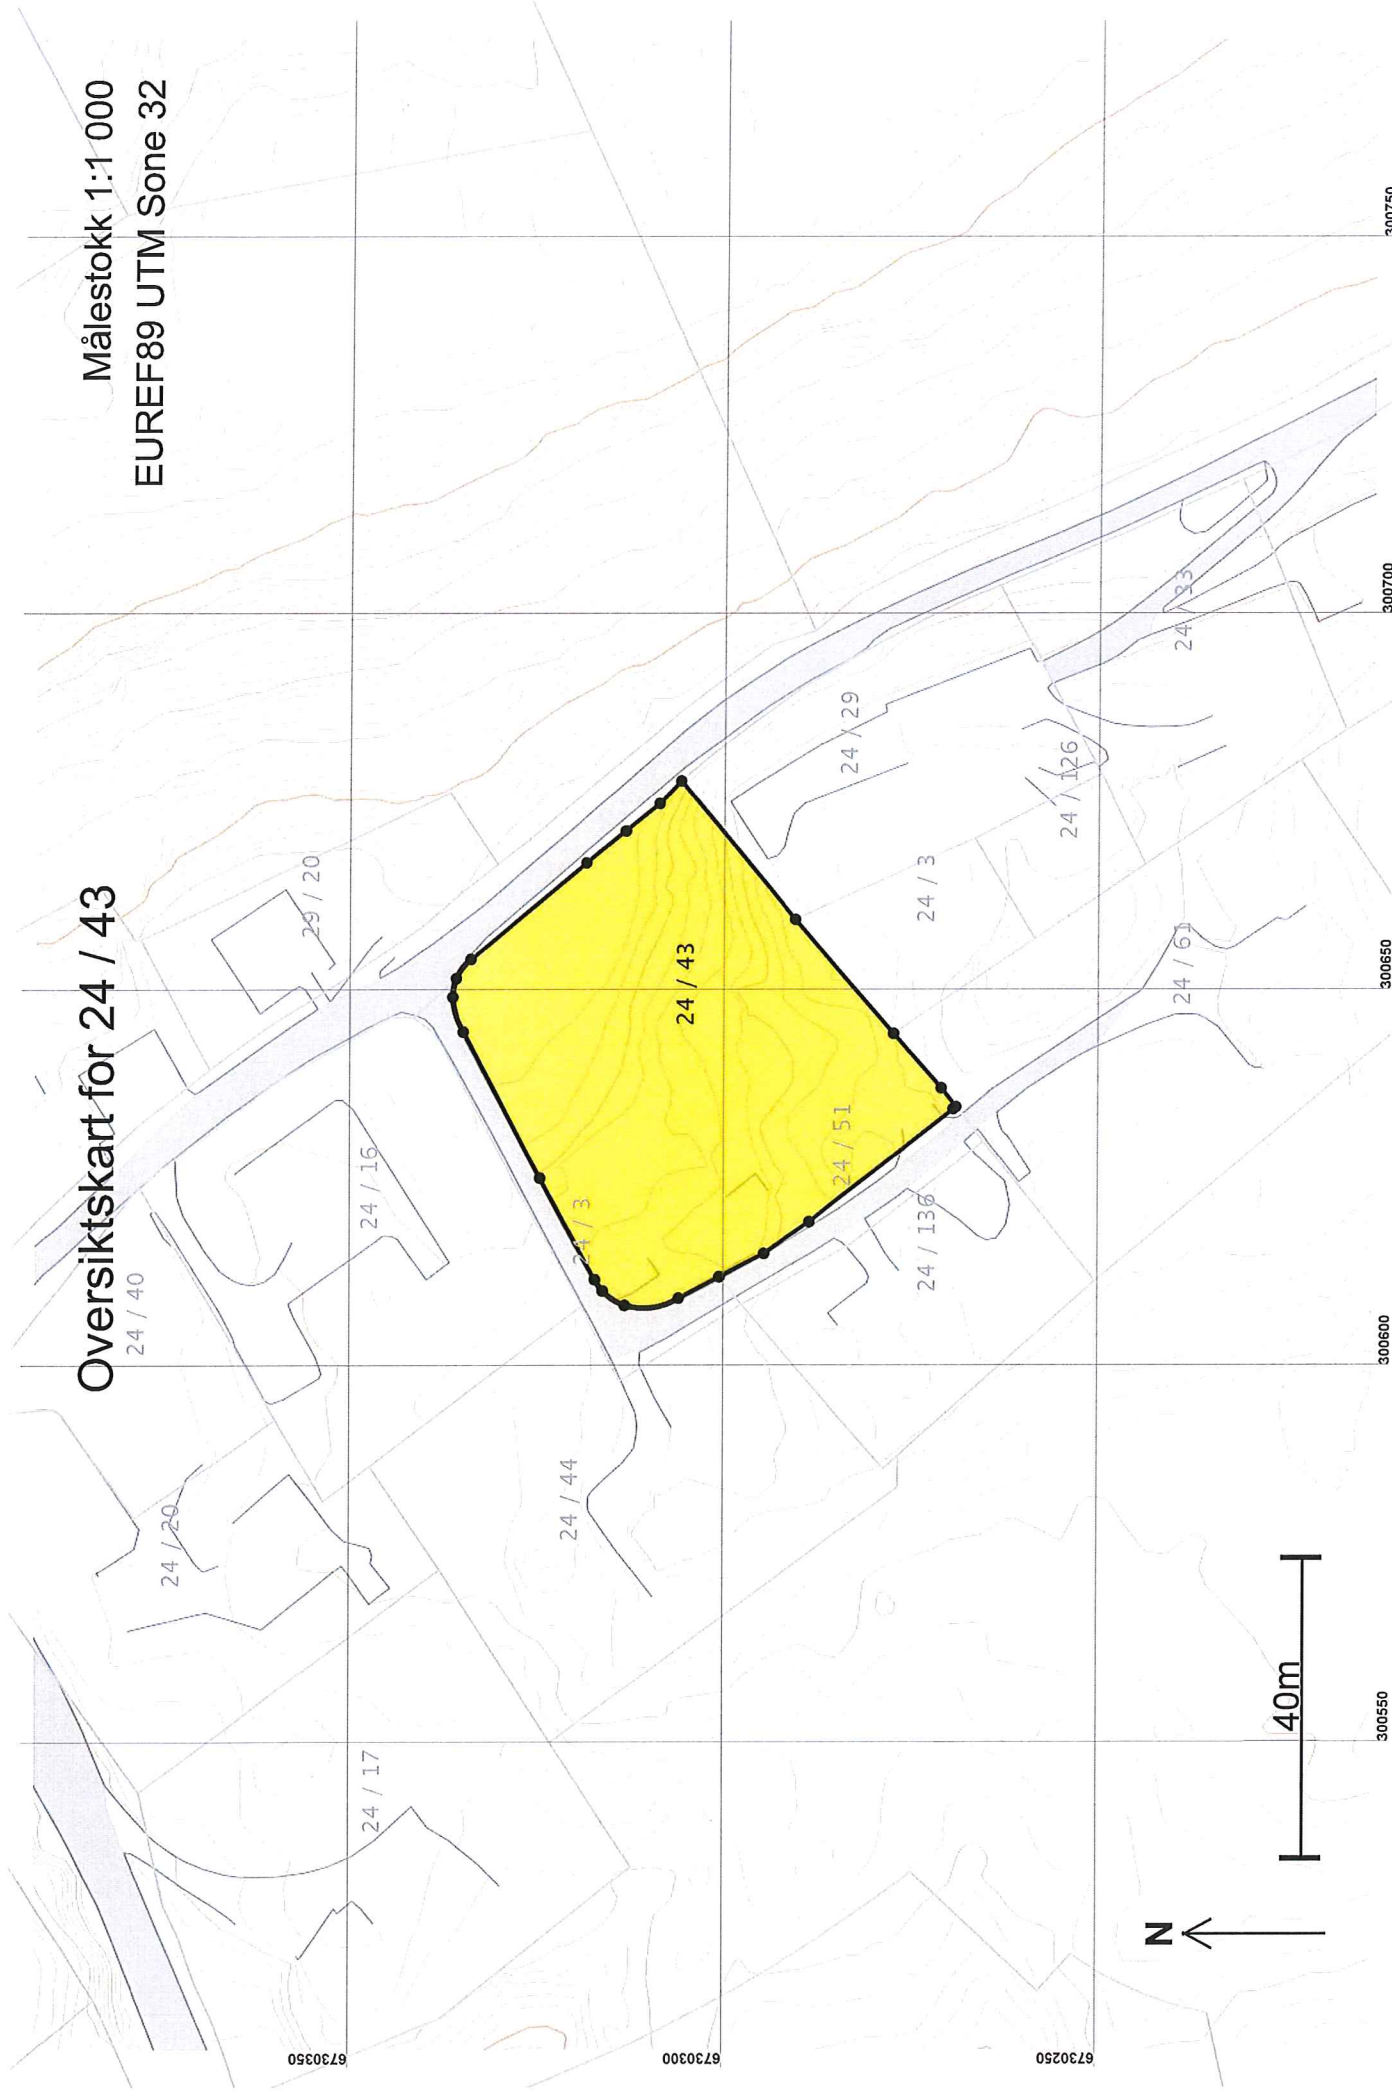

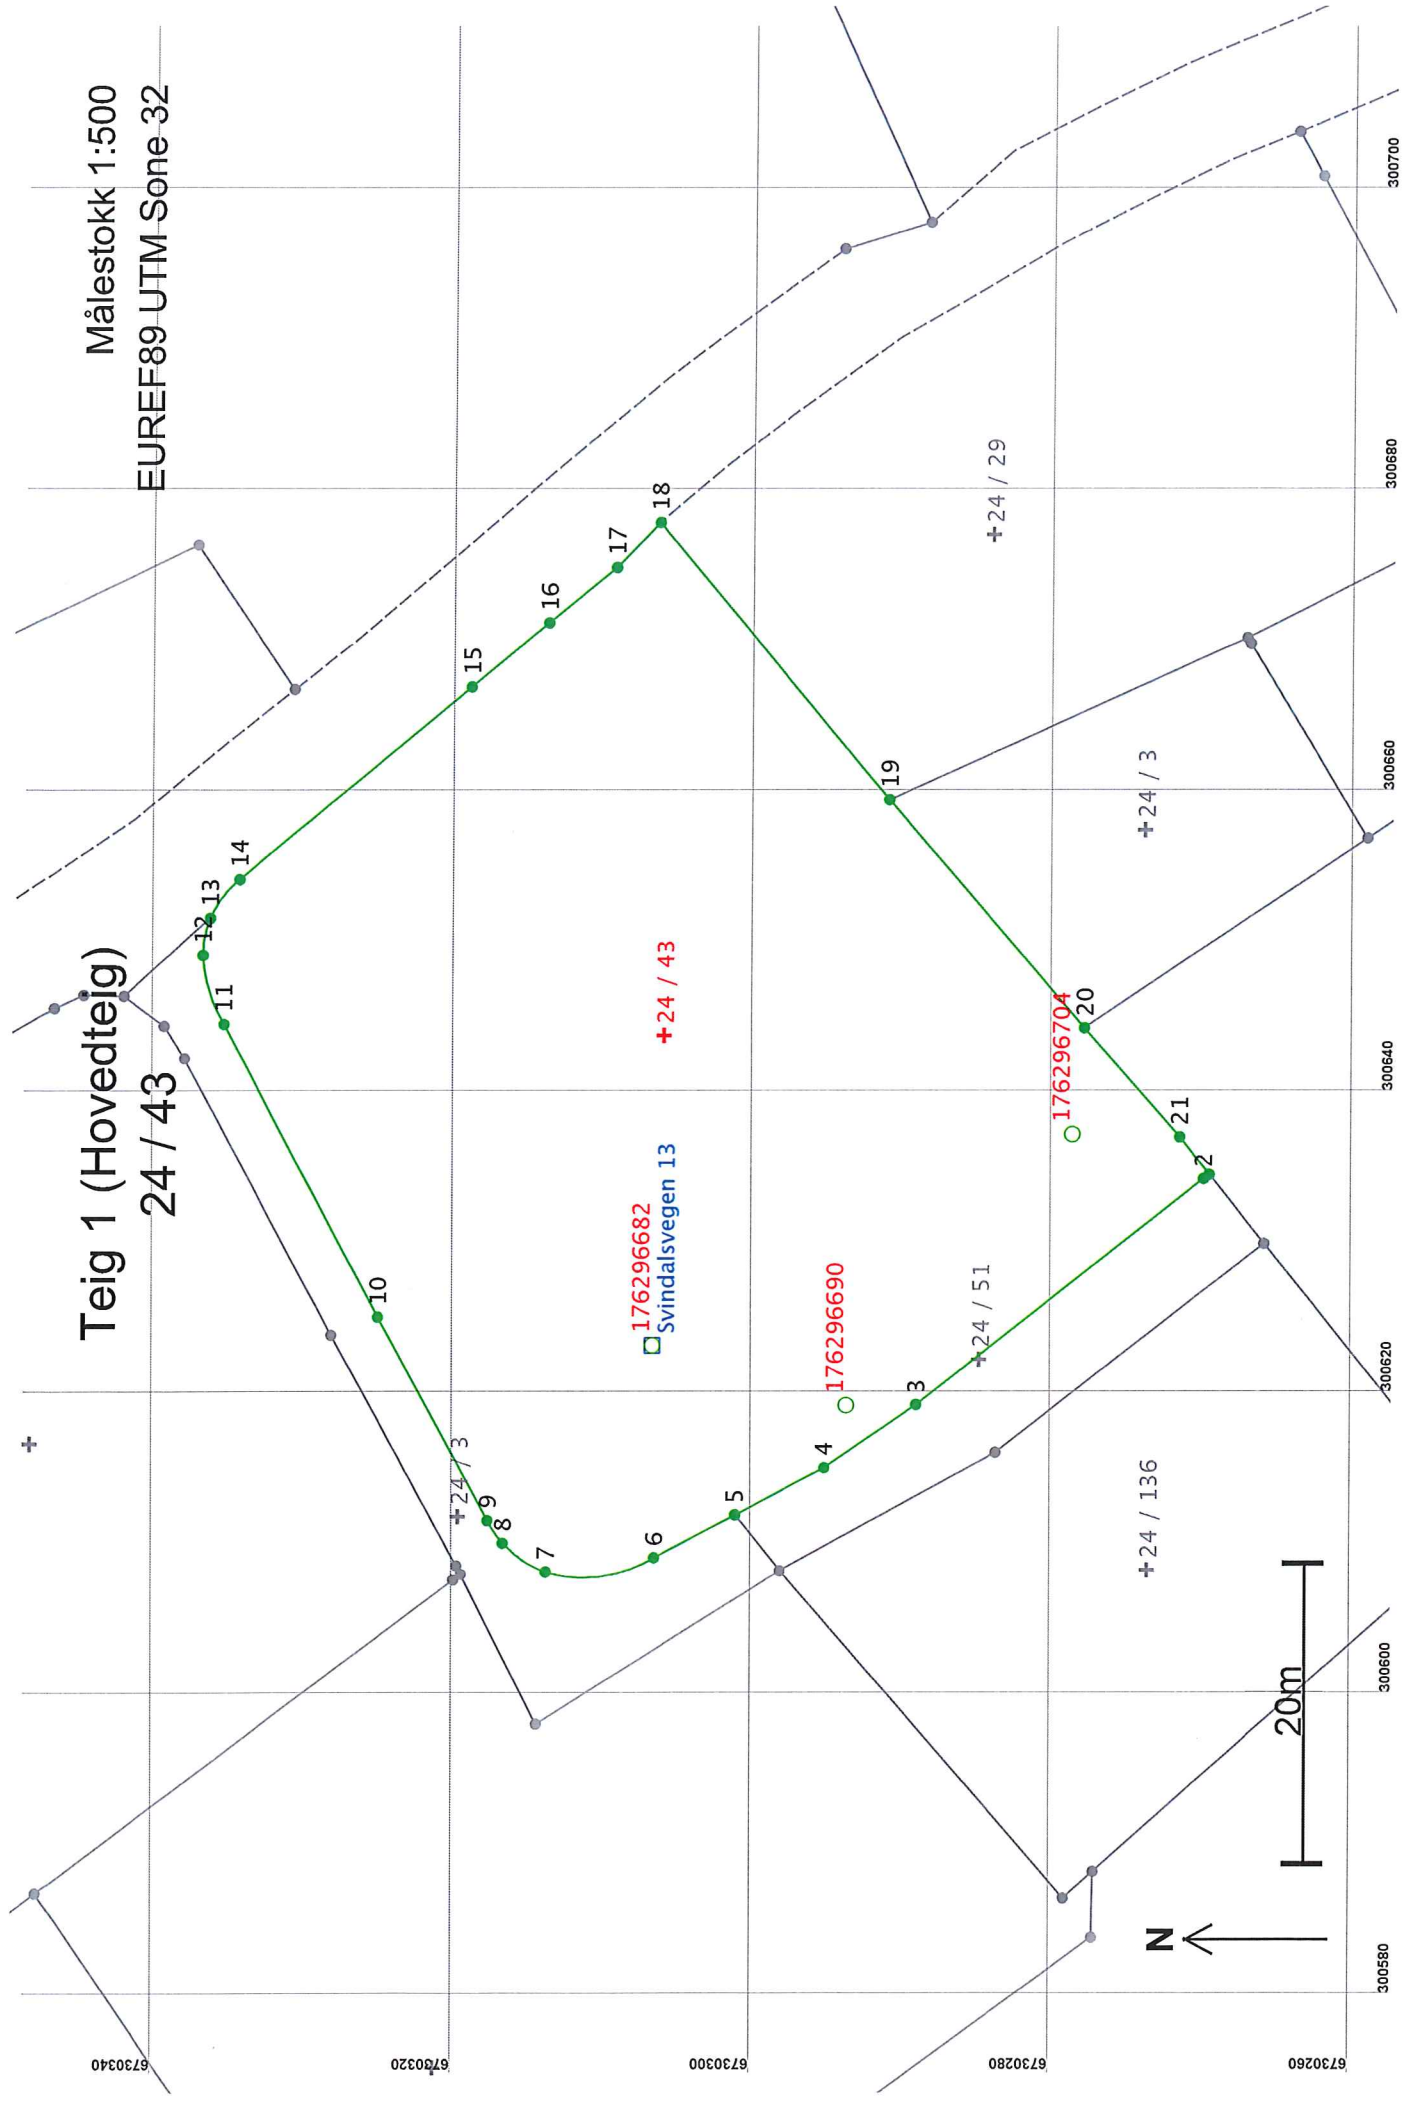

Målestokk 1:500  
EUREF89 UTM Sone 32

Teig 1 (Hovedteig)  
24 / 43



## Areal og koordinater

Areal: 2 609,3

Arealmerknad:

Representasjonspunkt: Koordinatsystem: EUREF89 UTM Sone 32

Nord: 6730306

Øst: 300644

### Grensepunkt / Grenselinje

### Ytre avgrensing

Løpenr	Nord	Øst	Grensemerke nedsett i / Lengde Hjelpelinjetype	Grensepunkttype / Hjelpelinjetype	Målemetode	Nøyaktighet	Radius
1	6730269,84	300634,32	Ikke spesifisert Umerket		69 Beregnet	13	
			0,46 Ikke hjelpelinje				
2	6730270,20	300634,04	Fjell Offentlig godkjent grensemerke		96 GPS kinematisk (Real time kinematic)	13	
			24,33 Ikke hjelpelinje				
3	6730289,37	300619,05	Fjell Offentlig godkjent grensemerke		96 GPS kinematisk (Real time kinematic)	13	
			7,40 Ikke hjelpelinje				
4	6730295,47	300614,87	Mur Umerket		96 GPS kinematisk (Real time kinematic)	13	
			6,74 Ikke hjelpelinje				
5	6730301,44	300611,74	Ikke spesifisert Umerket		96 GPS kinematisk (Real time kinematic)	13	
			6,11 Ikke hjelpelinje				
6	6730306,85	300608,90	Mur Umerket		96 GPS kinematisk (Real time kinematic)	13	9,00
			7,50 Ikke hjelpelinje				
7	6730314,07	300607,96	Ikke spesifisert Umerket		96 GPS kinematisk (Real time kinematic)	13	7,50
			3,49 Ikke hjelpelinje				
8	6730316,96	300609,87	Mur Umerket		96 GPS kinematisk (Real time kinematic)	13	7,50
			1,82 Ikke hjelpelinje				
9	6730317,99	300611,37	Mur Geometrisk hjelpepunkt		96 GPS kinematisk (Real time kinematic)	13	
			15,38 Ikke hjelpelinje				
10	6730325,35	300624,87	Mur Geometrisk hjelpepunkt		96 GPS kinematisk (Real time kinematic)	13	
			22,02 Ikke hjelpelinje				
11	6730335,64	300644,33	Mur Geometrisk hjelpepunkt		96 GPS kinematisk (Real time kinematic)	13	10,00
			4,84 Ikke hjelpelinje				
12	6730337,06	300648,92	Mur Geometrisk hjelpepunkt		96 GPS kinematisk (Real time kinematic)	13	6,50
			2,53 Ikke hjelpelinje				
13	6730336,58	300651,38	Mur Geometrisk hjelpepunkt		96 GPS kinematisk (Real time kinematic)	13	6,50
			3,25 Ikke hjelpelinje				

Løpenr	Nord	Øst	Grensemerke nedsatt i / Lengde Hjelpelinjetype	Målemetode	Nøyaktighet	Radius
14	6730334,64	300653,94	Mur Geometrisk hjelpепunkt 20,00 Ikke hjelpelinje	96 GPS kinematisk (Real time kinematic)	13	13
15	6730319,26	300666,73	Mur Umerket 6,69 Ikke hjelpelinje	96 GPS kinematisk (Real time kinematic)	13	14
16	6730314,09	300670,98	Mur Umerket 5,80 Ikke hjelpelinje	96 GPS kinematisk (Real time kinematic)	13	14
17	6730309,59	300674,64	Mur Umerket 4,16 Ikke hjelpelinje	96 GPS kinematisk (Real time kinematic)	13	14
18	6730306,70	300677,64	Fjell Kors 23,99 Ikke hjelpelinje	96 GPS kinematisk (Real time kinematic)	13	14
19	6730291,31	300659,23	Fjell Offentlig godkjent grensemerke 20,04 Ikke hjelpelinje	96 GPS kinematisk (Real time kinematic)	13	13
20	6730278,20	300644,07	Jord Stein eller røys 9,67 Ikke hjelpelinje	96 GPS kinematisk (Real time kinematic)	13	14
21	6730271,81	300636,82	Fjell Kors 3,18 Ikke hjelpelinje	96 GPS kinematisk (Real time kinematic)	13	14