


Hillesvåg Ullvarefabrikk AS

Hillesvåg Ullvarefabrikk






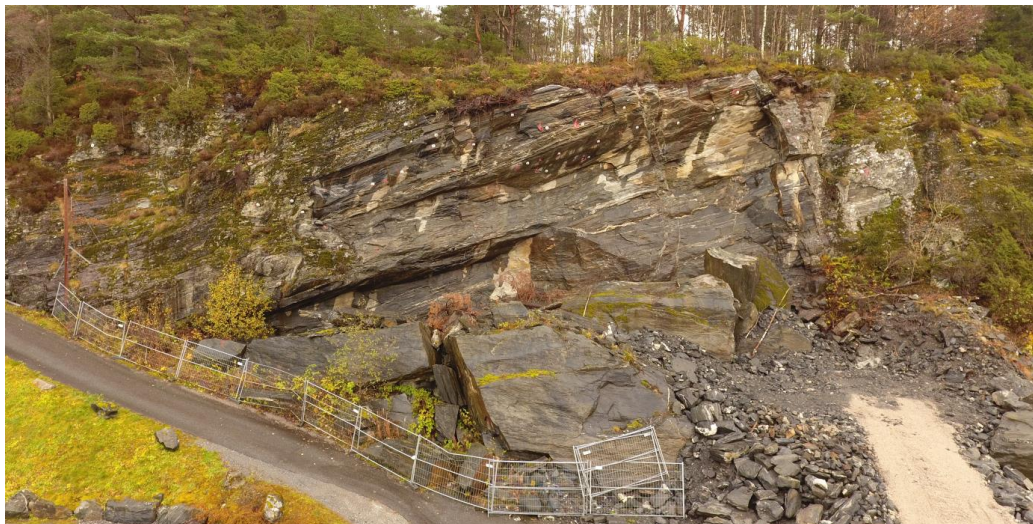

Vi har på oppdrag fra Arild Myhr utført sikring av fjell ved Hillesvåg Ullvarefabrikk. Sikringer er utført etter anvisning fra geolog. Skjæringer er rensket og sikret med bolter (fullt innstøpte og CT-bolter). Innstøpingsmørtel er «Weber Bolt». Boltene er pulverlakkert og levert av Vik Ørsta.

Vedlagt følger foto av utført arbeid hvor boltene er markert med symboler. Under er forklaring på symbolene som er brukt, samt det totale antallet av hver type bolt som er montert.

Alle foto kan lastes ned i høyoppløst versjon her: <http://foto.wimo.no/443/2/>

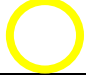Dronevideo av utført arbeid kan sees her: <https://www.youtube.com/embed/JBdtKfV11RM>

FDV-dokumentasjon kan lastes ned her: <http://foto.wimo.no/dokumentasjon/Wimo-FDV.zip>

Symbol	Type	Lengde	Diameter	Antall
	Bolt	2,4 m	20 mm	3 stk
	Bolt	3,0 m	20 mm	6 stk
	Bolt	4,0 m	20 mm	8 stk
	Bolt	6,0 m	32 mm	5 stk
	CT-bolt	6,0 m	25 mm	13 stk

