



For matrikkelenhet:

Kommune: 1263 - LINDÅS

Gårdsnummer: 134

Bruksnummer: 498

Utskriftsdato/klokkeslett: 23.11.2016 Kl. 07:23

Produsert av: Einar Rydland

Attestert av: Lindås kommune

Matrikkelfører	
1 8 NOV 2016	
Lindås kommune	
Løpnr.:	Sjef:

Orientering om matrikkelbrev

Matrikkelbrevet er hjemlet i «Lov om egedomsregistrering» (matrikkellova) av 17. juni 2005. Etter definisjonen i matrikkelovens § 3 d) er matrikkelbrevet en attestert utskrift av matrikkelen som viser alle registrerte opplysninger om en matrikkelenhet ved oppgitt dato.

Om fullstendighet og nøyaktighet i matrikkelbrevet

Matrikkelen ble etablert ved konvertering av data fra tidligere registre. Det kan variere hvor gode disse dataene er med hensyn på fullstendighet og nøyaktighet. I enkelte tilfeller kan grensepunkt og grenselinjer mangle helt eller delvis eller være feil registrert. Det kan også være feil og mangler ved registrert bygnings- og adresseinformasjon. Fullstendighet og stedfestingsnøyaktighet er generelt bedre innenfor enn utenfor tettbygd strøk. Vær oppmerksom på at for mange matrikkelenheter og bygg hefter usikkerhet ved arealet som oppgis.

For utfyllende informasjon: www.kartverket.no/matrikkelbrev

Matrikkelenhet

Matrikkelenhetstype: Grunneiendom
Bruksnavn:
Etableringsdato: 18.11.2016
Skyld: 0
Er tinglyst: Ja
Har festegrunner: Nei
Er seksjonert: Nei

Arealrapport

Tekst
Beregna areal for 134 / 498
Areal (m2) Kommentar
113,1

Eierforhold

Tinglyste eierforhold	Status	Føds.d./org.nr	Navn	Bruksenhet	Adresse	Andel
Rolle						
Hjemmelshaver		995943166	PLETT AS		Fagermes 4 5043 BERGEN	1 / 1

Forretninger

Forretningstype	Arsak til feilretting	Tinglysingsstatus	Tinglysingsstatusdato	Forretningsdato	Matrikkelføringsdato	Signatur
-----------------	-----------------------	-------------------	-----------------------	-----------------	----------------------	----------

Annen forretningstype

	06.07.2016	06.07.2016	1263rye			
Rolle						
Avgiver		Matrikkelenhet				Arealendring
		1263 - 134/498				0

Oppmålingsforretning

Tinglyst

	23.11.2016	06.07.2016	06.07.2016	1263rye		
Rolle						
Avgiver		Matrikkelenhet				Arealendring
		1263 - 134/496				0
Avgiver		1263 - 134/497				0
Avgiver		1263 - 134/498				0
Mottaker		1263 - 134/500				0

Oppmålingsforretning/grensejustering

	06.07.2016	06.07.2016	1263rye			
Rolle						
Avgiver		Matrikkelenhet				Arealendring
		1263 - 134/471				-1
Mottaker		1263 - 134/498				1

Forretningstype	Arsak til feilretting	Tinglysingsstatus	Tinglysingsstatusdato	Forretningsdato	Matrikkelføringsdato	Signatur
Oppmålingsforretning		Tinglyst	23.11.2016	26.05.2016	26.05.2016	1263rye

Rolle	Matrikkelenhet	Arealendring
Avgiver	1263 - 134/471	-112,1
Mottaker	1263 - 134/498	112,1

Adresser


Adressetype	Adressenavn	Adressetilleggsnavn	Adressekode	Adressenr
Vegadresse	Vardane		1069	218

Kretser

Grunnkrets: 0205 SOLTVEIT
Valgkrets: 9 ALVERSUND
Kirkesogn: 07070101 Alversund
Postnr. område: 5911 ALVERSUND
Tettsted:

Oversigtskart for 134 / 498


Målestokk 1:1 000
EUREF89 UTM Sone 32

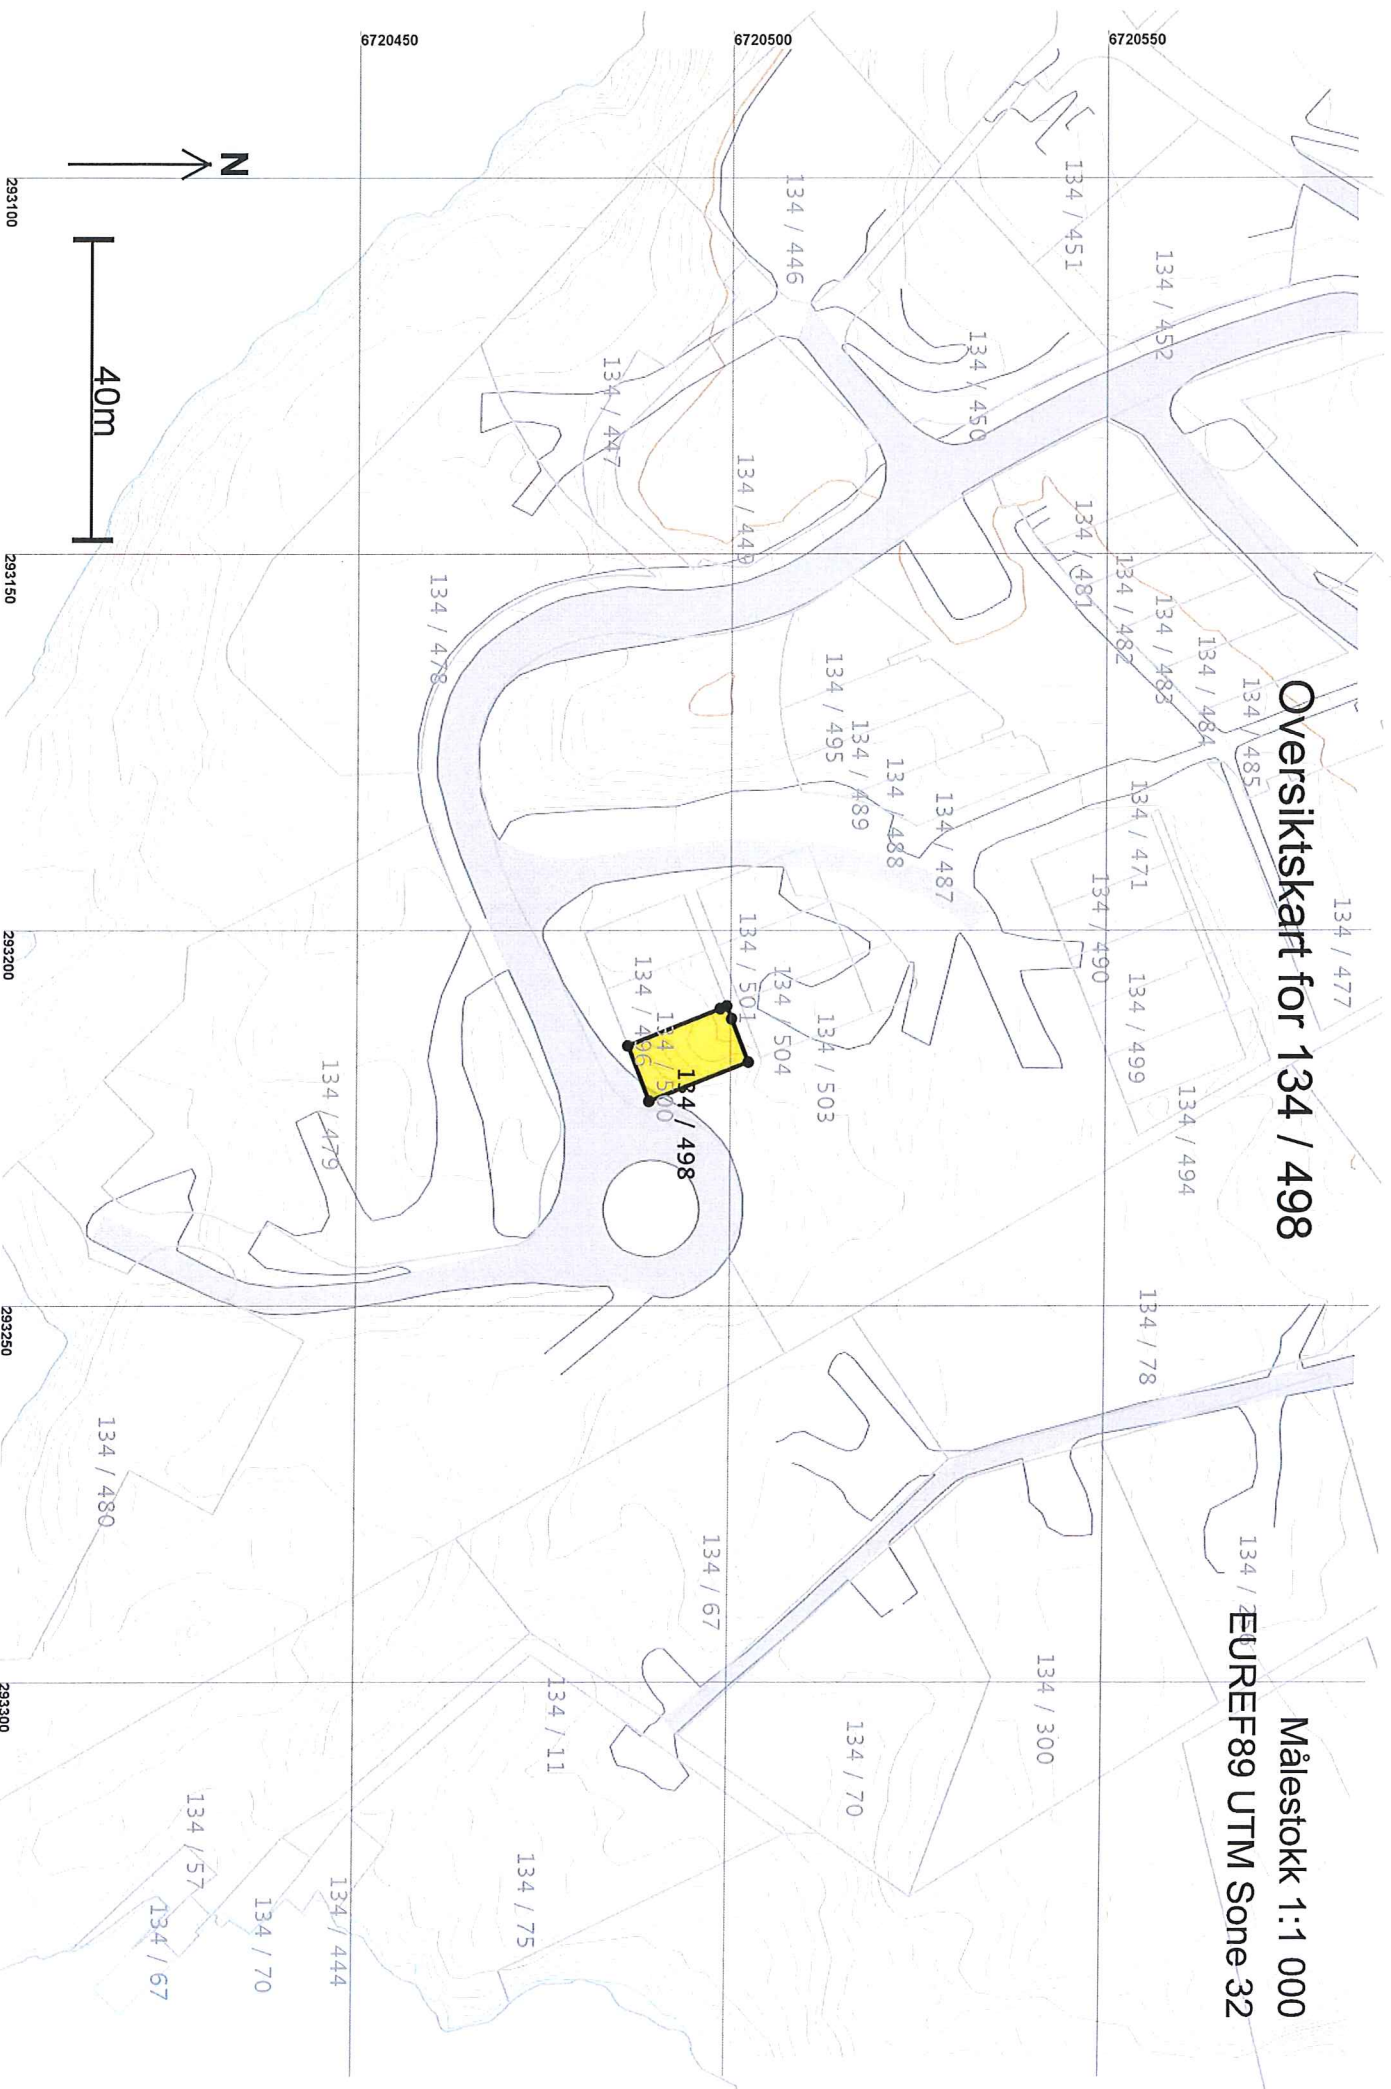

Teig 1 (Hovedteig)

+134 / 498

Målestokk 1:250
EUREF89 UTM Sone 32

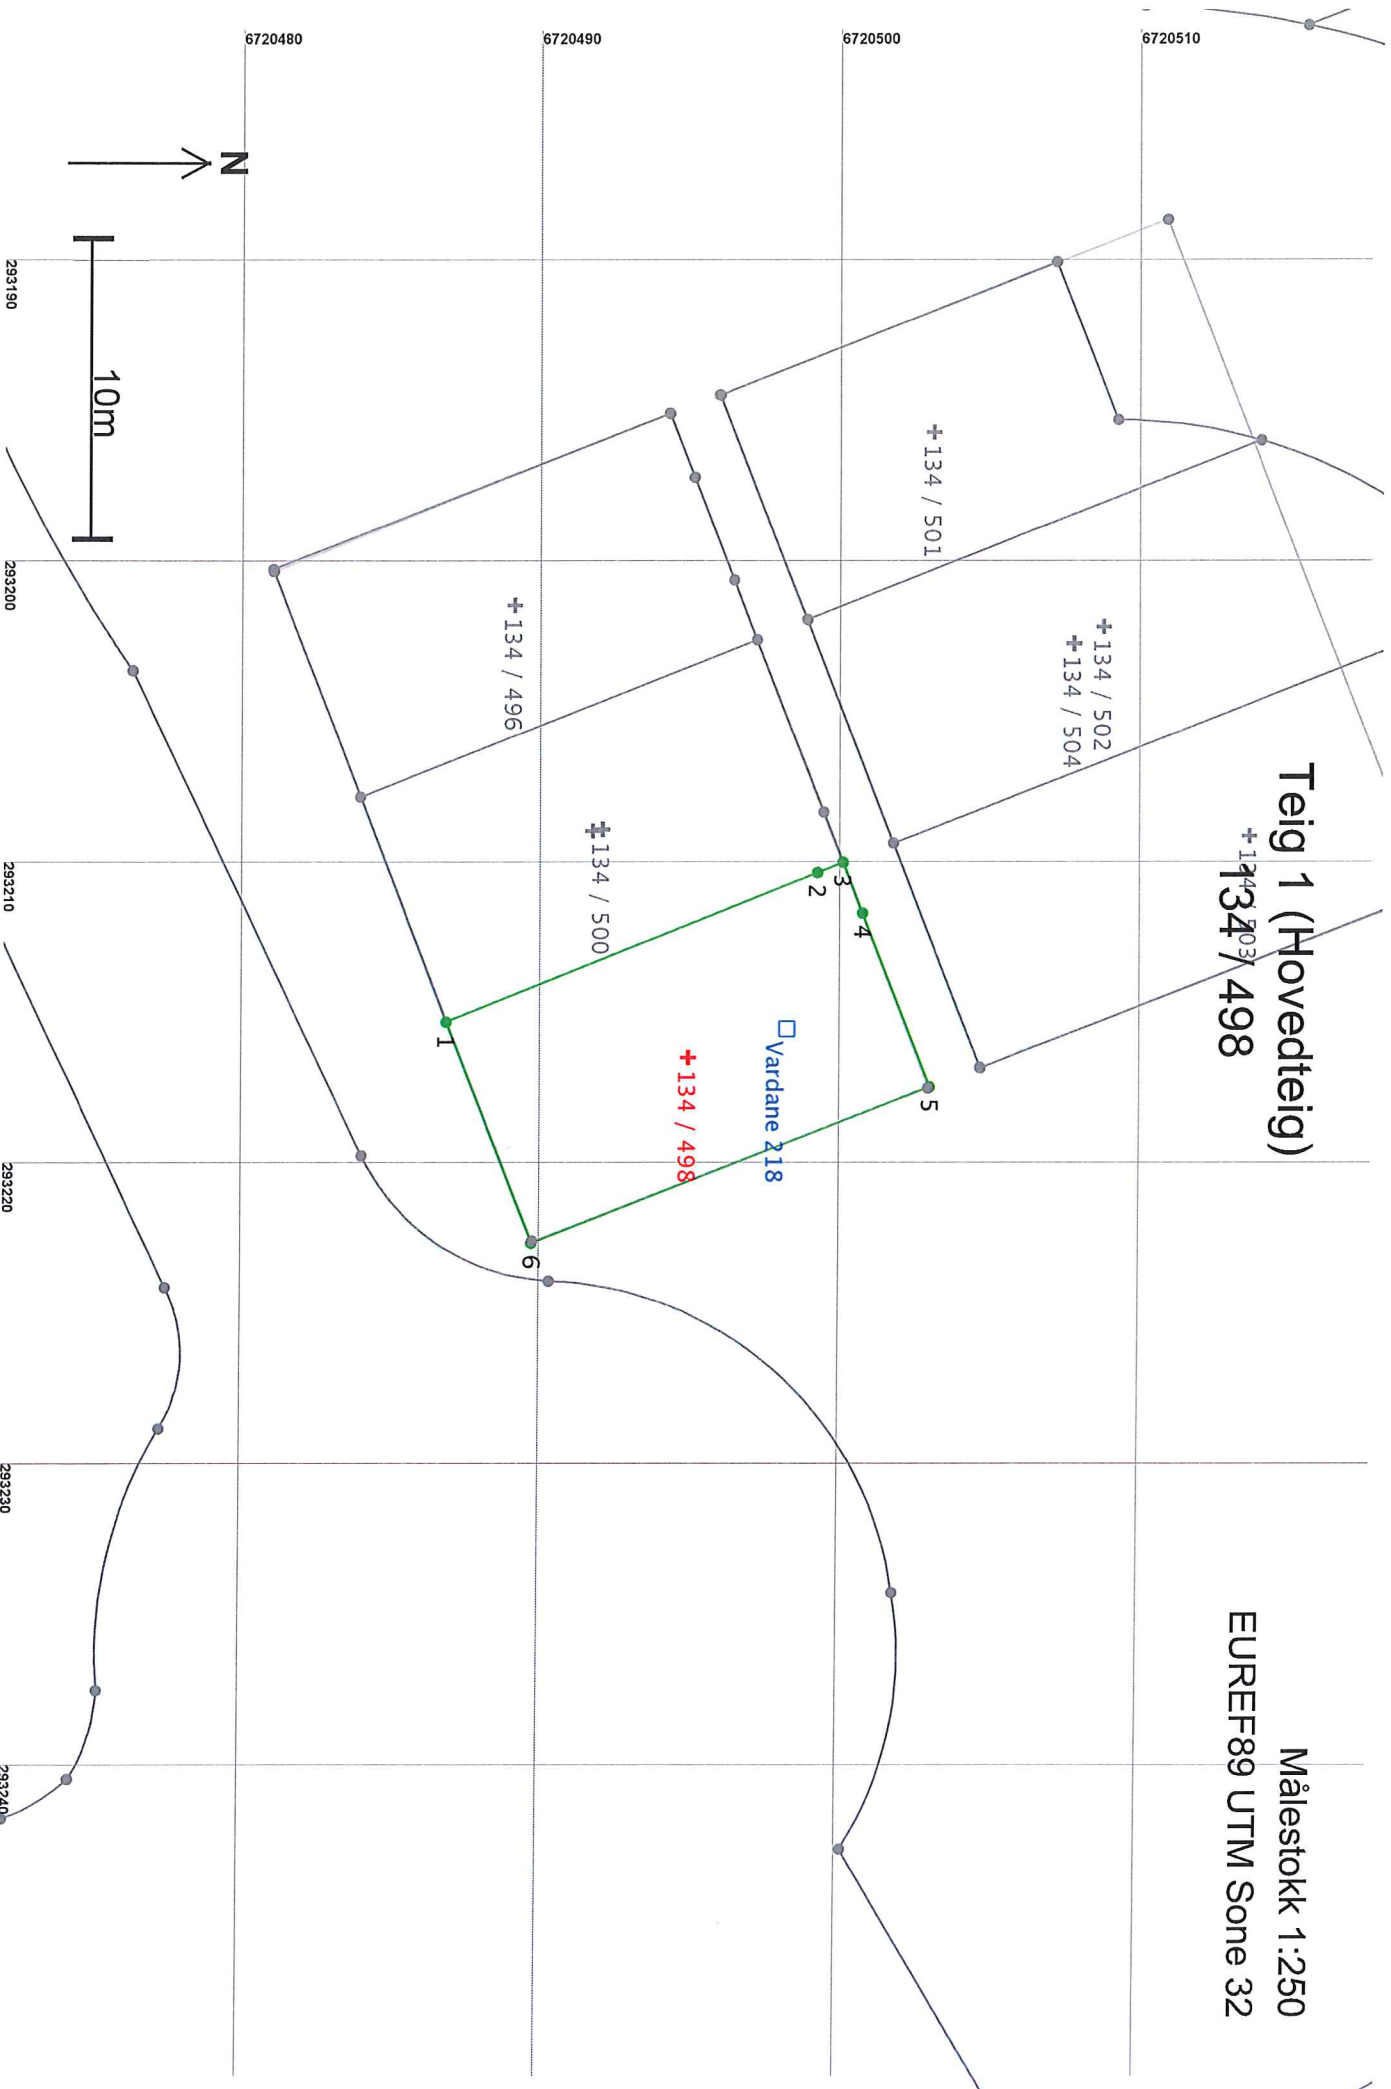

Areal og koordinater

Areal: 113,1

Arealmerknad:

Representasjonspunkt: Koordinatsystem: EUREF89 UTM Some 32

Nord: 6720495

Øst: 293216

Grensepunkt / Grenselinje

Ytre avgrensing

Løpnr	Nord	Øst	Grensemerke nedsatt i / Grensepunkttype / Lengde	Hjelpelinjetype	Målemetode	Nøyaktighet	Radius
1	6720487,12	293215,29	Ikke spesifisert	Umerket	96 GPS kinematisk (Real time kinematic)	13	
2	6720499,48	293210,33	Ikke spesifisert	Umerket	96 GPS kinematisk (Real time kinematic)	13	
3	6720500,34	293209,99	Ikke spesifisert	Umerket	96 GPS kinematisk (Real time kinematic)	13	
4	6720500,99	293211,68	Ikke spesifisert	Umerket	96 GPS kinematisk (Real time kinematic)	13	
5	6720503,24	293217,46	Ikke spesifisert	Umerket	96 GPS kinematisk (Real time kinematic)	13	
6	6720489,99	293222,64	Ikke spesifisert	Umerket	96 GPS kinematisk (Real time kinematic)	13	