

For matrikkelenhet:

Kommune: 1263 - LINDÅS  
Gårdsnummer: 134  
Bruksnummer: 501

Utskriftsdato/klokkeslett: 23.11.2016 kl. 07:23  
Produsert av: Einar Rydland  
Attestert av:

Lindås kommune	
<b>Matrikkelført</b>	
09 NOV 2016	
Løpnr.:	Lindås kommune
	Signatur:

Orientering om matrikkelbrev

Matrikkelbrevet er hjemlet i «Lov om eigedomsregistrering» (matrikkellova) av 17. juni 2005. Etter definisjonen i matrikkelovens § 3 d) er matrikelbrevet en attestert utskrift av matrikkelen som viser alle registrerte opplysninger om en matrikkelenhet ved oppgitt dato.

Om fullstendighet og nøyaktighet i matrikelbrevet

Matrikkelen ble etablert ved konvertering av data fra tidligere registre. Det kan variere hvor gode disse dataene er med hensyn på fullstendighet og nøyaktighet. I enkelte tilfeller kan grensepunkt og grenselinjer mangle helt eller delvis eller være feil registrert. Det kan også være feil og mangler ved registrert bygnings- og adresseinformasjon. Fullstendighet og stedfestingsnøyaktighet er generelt bedre innenfor enn utenfor tettbygd strøk. Vær oppmerksom på at for mange matrikkelenheter og bygg hefter usikkerhet ved arealet som oppgis.

For utfyllende informasjon: [www.kartverket.no/matrikelbrev](http://www.kartverket.no/matrikelbrev)

## Matrikkelenhet

Matrikkelenhetstype: Grunneiendom  
Bruksnavn:  
Etableringsdato: 18.11.2016  
Skylid: 0  
Er tinglyst: Ja  
Har festegrunner: Nei  
Er seksjonert: Nei

## Arealrapport

Tekst  
Beregna areal for 134 / 501  
Areal (m2) 102  
Kommentar

## Eierforhold

Tinglyste eierforhold	Status	Føds.d./org.nr	Navn	Bruksenhet	Adresse	Andel
Rolle						
Hjemmelshaver		995943166	PLETT AS	Fagermes 4	5043 BERGEN	1 / 1

## Forretninger


Forretningstype	Arsak til feilretting	Tinglysingsstatus	Tinglysingsstatusdato	Forretningsdato	Matrikkelføringsdato	Signatur
Oppmålingsforretning		Tinglyst	23.11.2016	09.11.2016	09.11.2016	1263rye
		Rolle			Matrikkelenhet	Arealendring
		Avgiver			1263 - 134/471	0
		Avgiver			1263 - 134/501	0
		Avgiver			1263 - 134/502	0
		Avgiver			1263 - 134/503	0
		Mottaker			1263 - 134/504	0
Annen forretningstype			09.11.2016	09.11.2016		1263rye
Annen forretningstype			09.11.2016	09.11.2016		1263rye
		Rolle			Matrikkelenhet	Arealendring
		Avgiver			1263 - 134/501	0
Oppmålingsforretning			09.11.2016	09.11.2016		1263rye

Forretningstype	Arsak til feilretting	Tinglysingsstatus	Tinglysingsstatusdato	Forretningsdato	Matrikkelføringsdato	Signatur		
Oppmålingsforretning		Tinglyst	23.11.2016	09.11.2016	09.11.2016	1263rye		
						Rolle	Matrikkelenhet	Arealending
						Avgiver	1263 - 134/471	-157,2
						157,1		
Oppmålingsforretning		Tinglyst	23.11.2016	09.11.2016	09.11.2016	1263rye		
						Rolle	Matrikkelenhet	Arealending
						Avgiver	1263 - 134/471	-102
						102		




# Översiktskart for 134 / 501

Målestokk 1:1 000  
EUREF89 UTM Sone 32

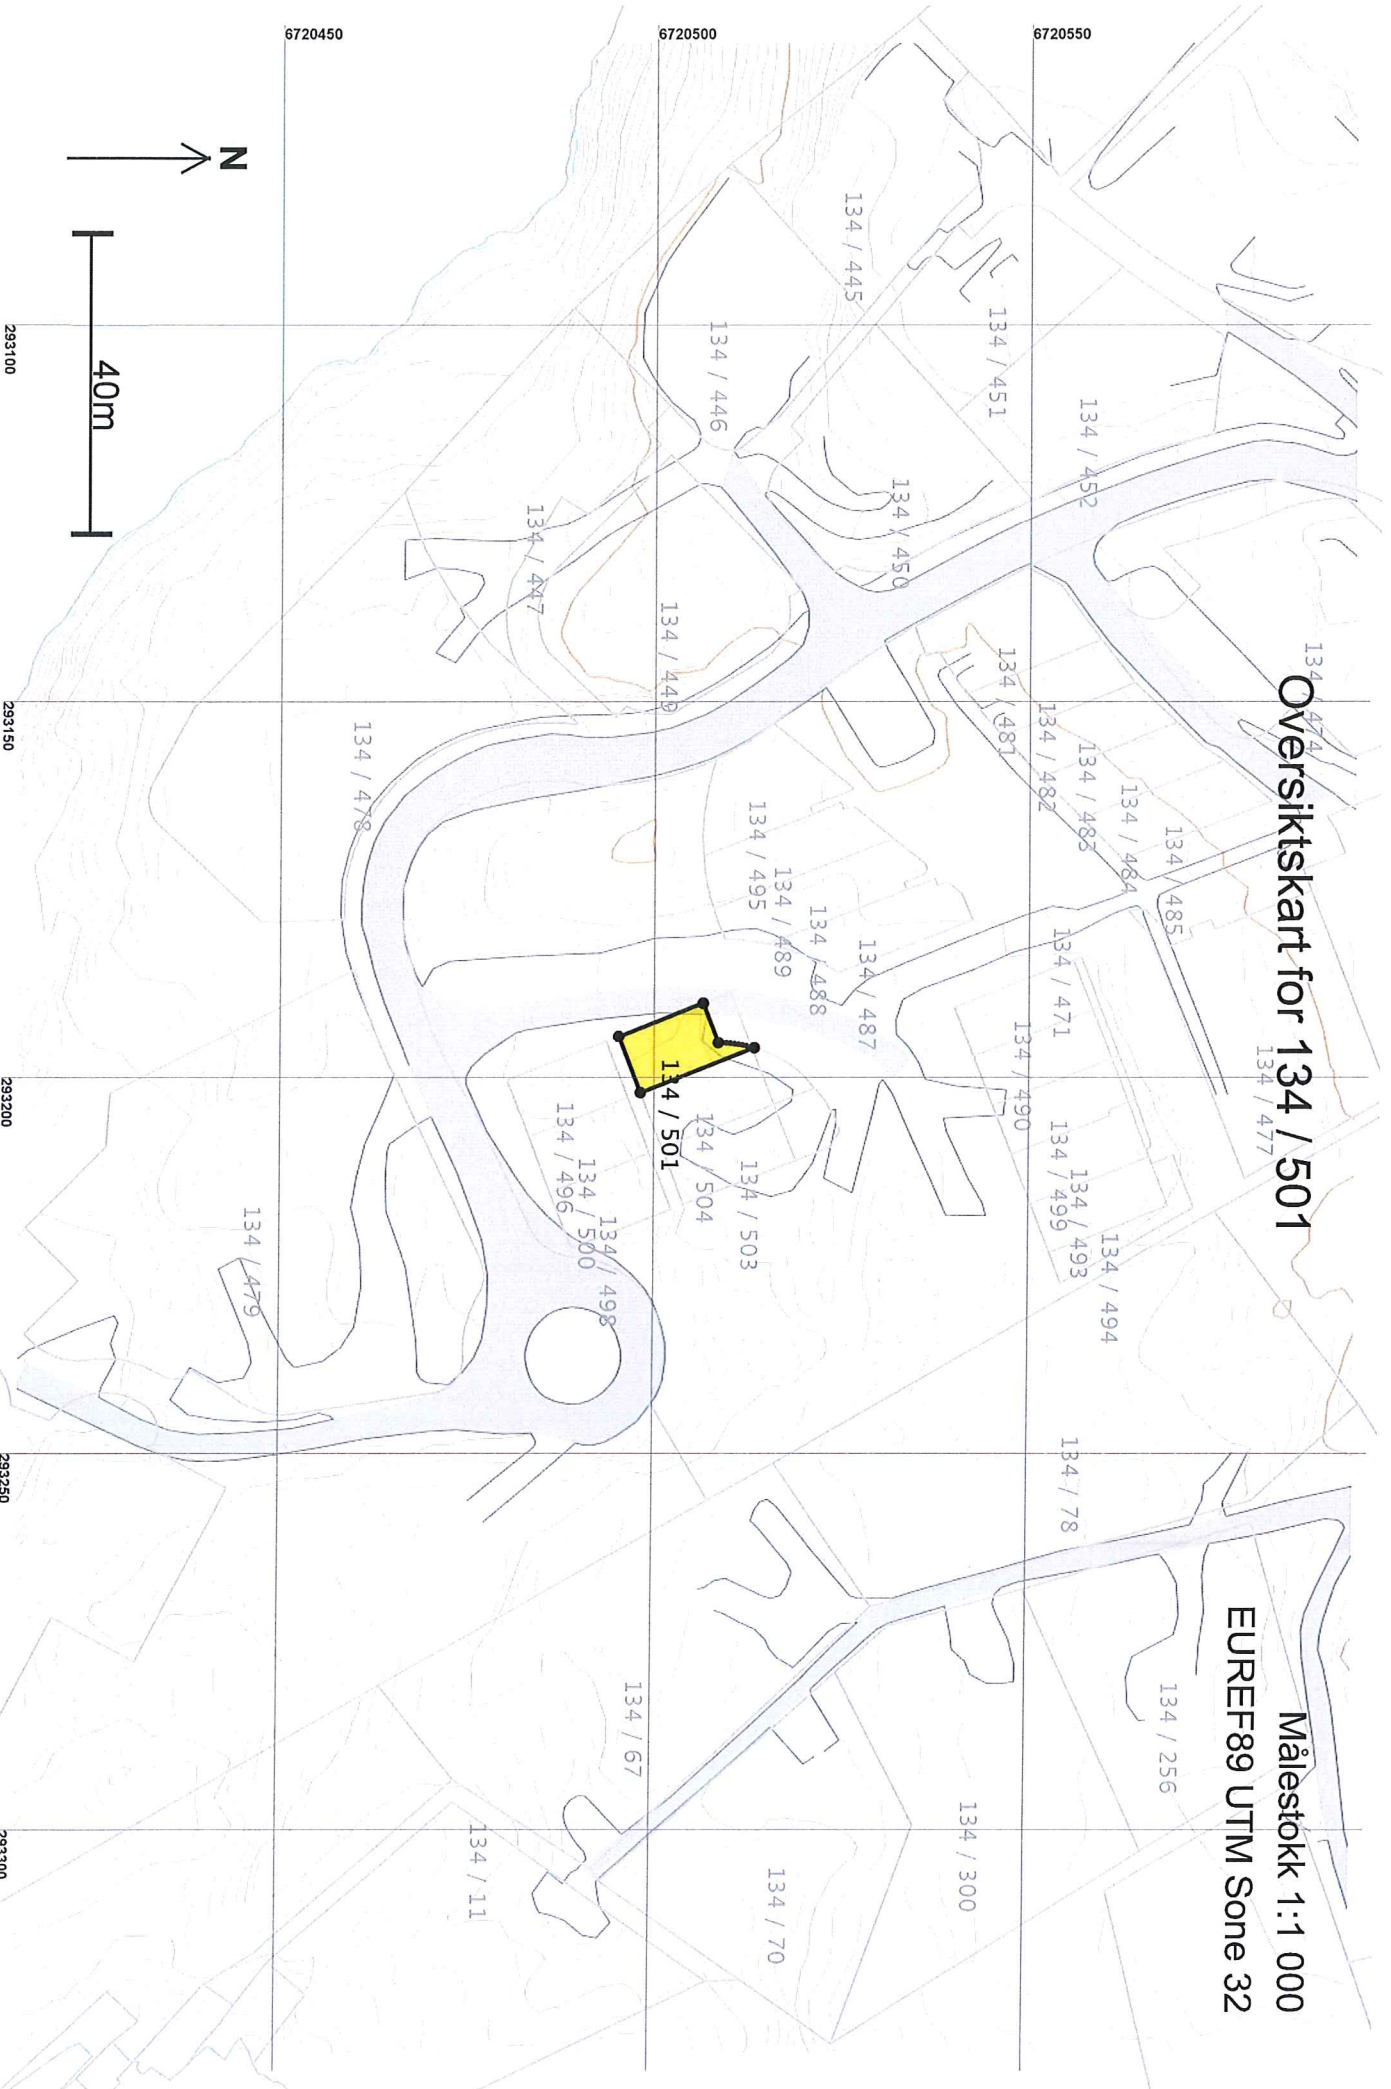

# Teig 1 (Hovedteig) 134 / 501

Målestokk 1:250  
EURRF89 UTM Sone 32

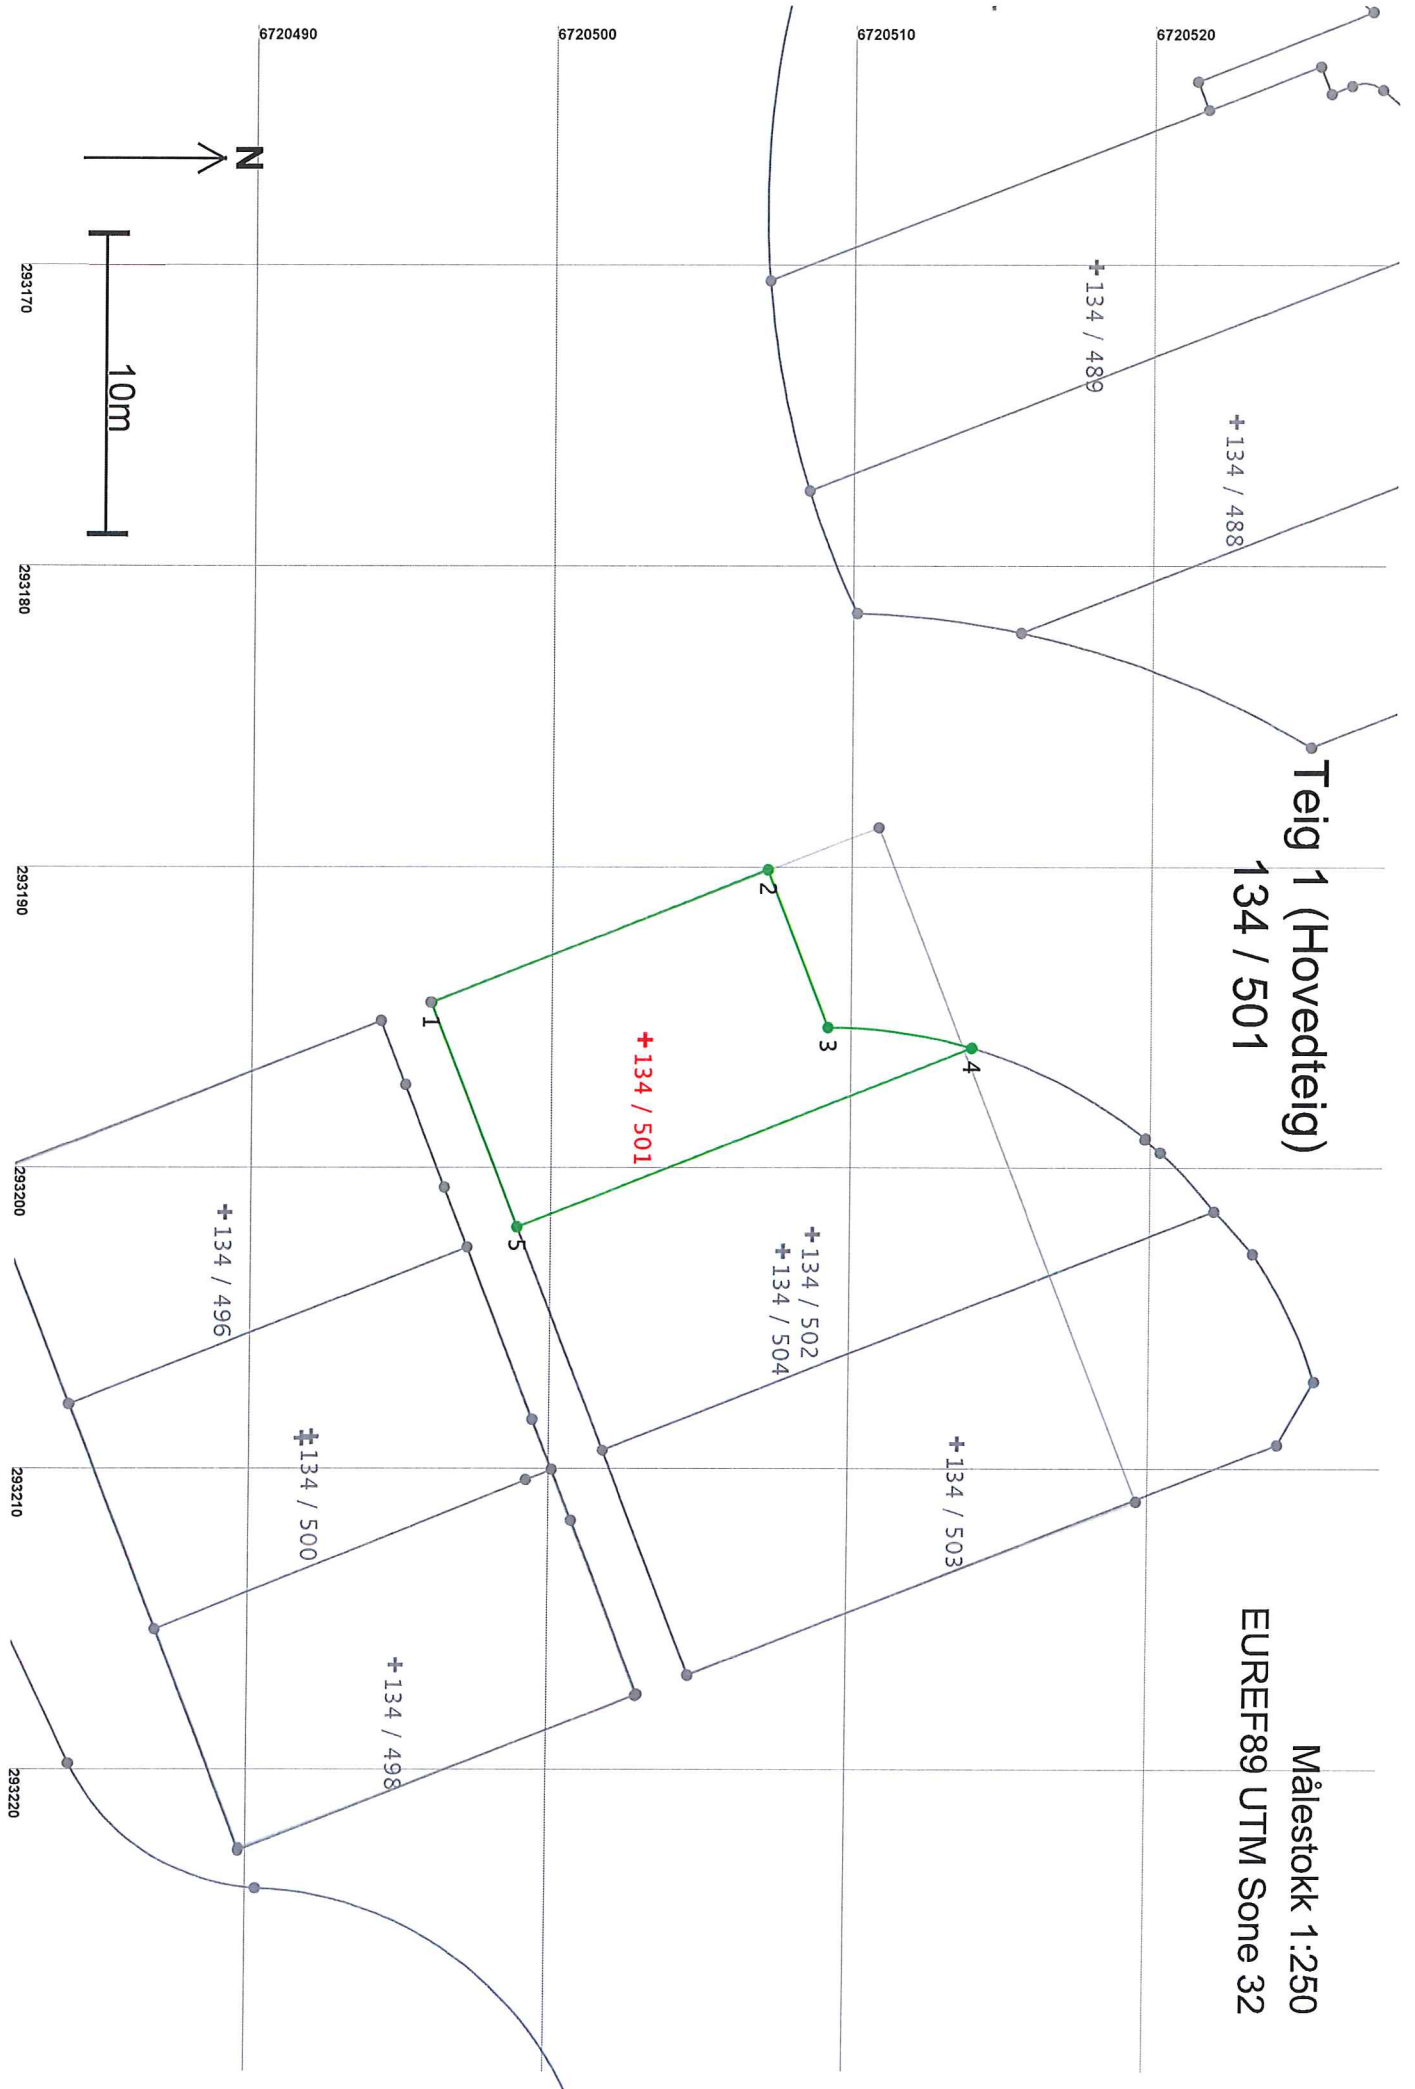

## Areal og koordinater

Areal: 102

Arealmerknad:

Representasjonspunkt: Koordinatsystem: EUREF89 UTM Sone 32

Nord: 6720503

Øst: 293196

Grensepunkt / Grenselinje

Ytre avgrensing

Løpenr	Nord	Øst	Grensemerke nedsett i / Grensepunkttype / Lengde	Hjelpelinjetype	Målemetode	Nøyaktighet	Radius
1	6720496,21	293194,48	Ikke spesifisert	Umerket	96 GPS kinematisk (Real time kinematic)	13	
2	6720507,41	293190,07	Ikke spesifisert	Umerket	96 GPS kinematisk (Real time kinematic)	13	
3	6720509,46	293195,31	Ikke spesifisert	Umerket	96 GPS kinematisk (Real time kinematic)	13	17,00
4	6720514,24	293195,99	Ikke spesifisert	Umerket	96 GPS kinematisk (Real time kinematic)	13	
5	6720499,12	293201,94	Ikke spesifisert	Umerket	96 GPS kinematisk (Real time kinematic)	13	