

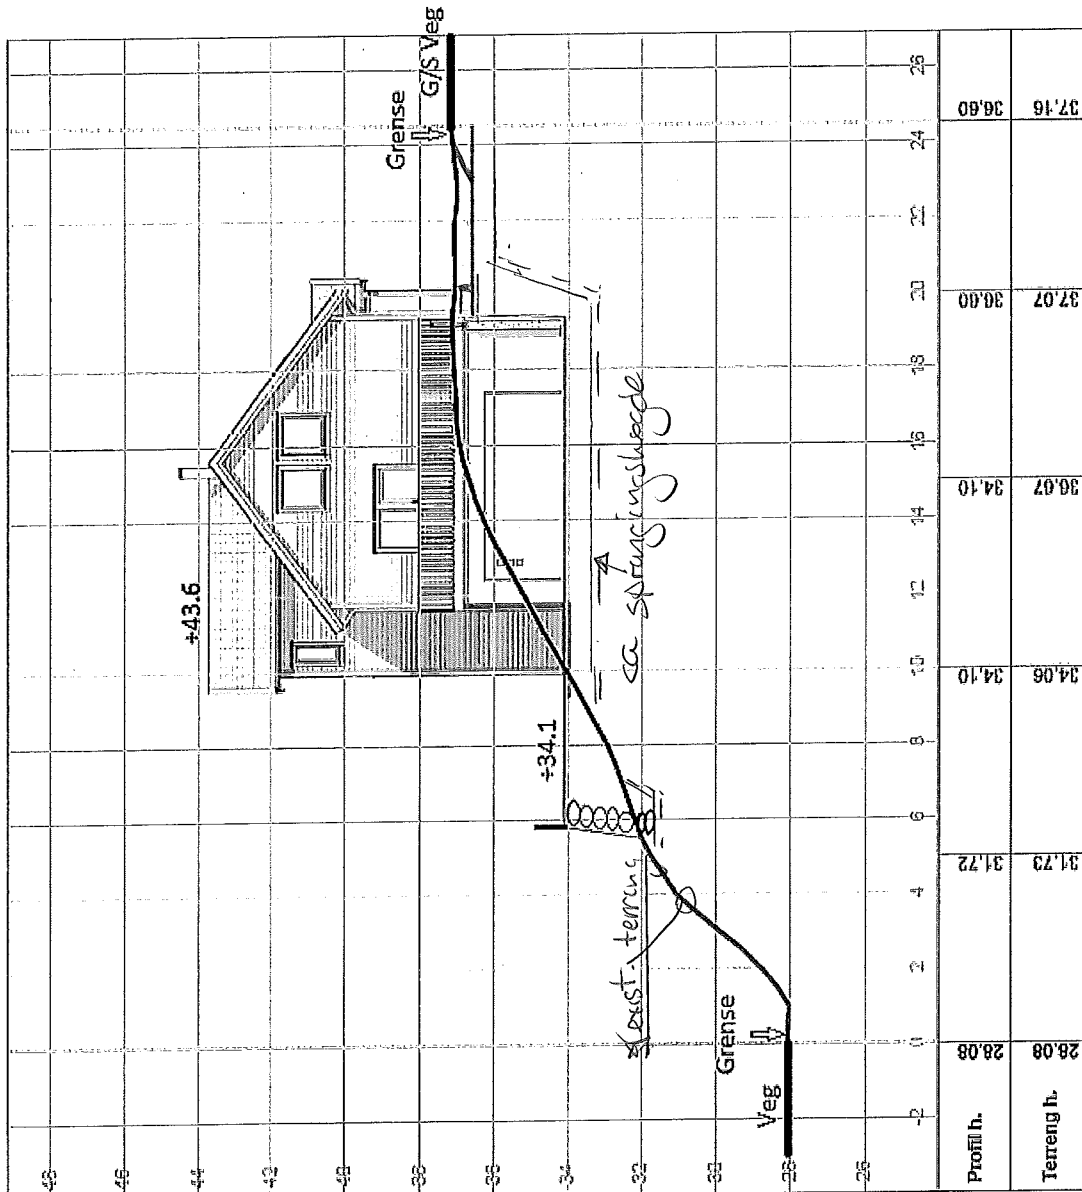


D1

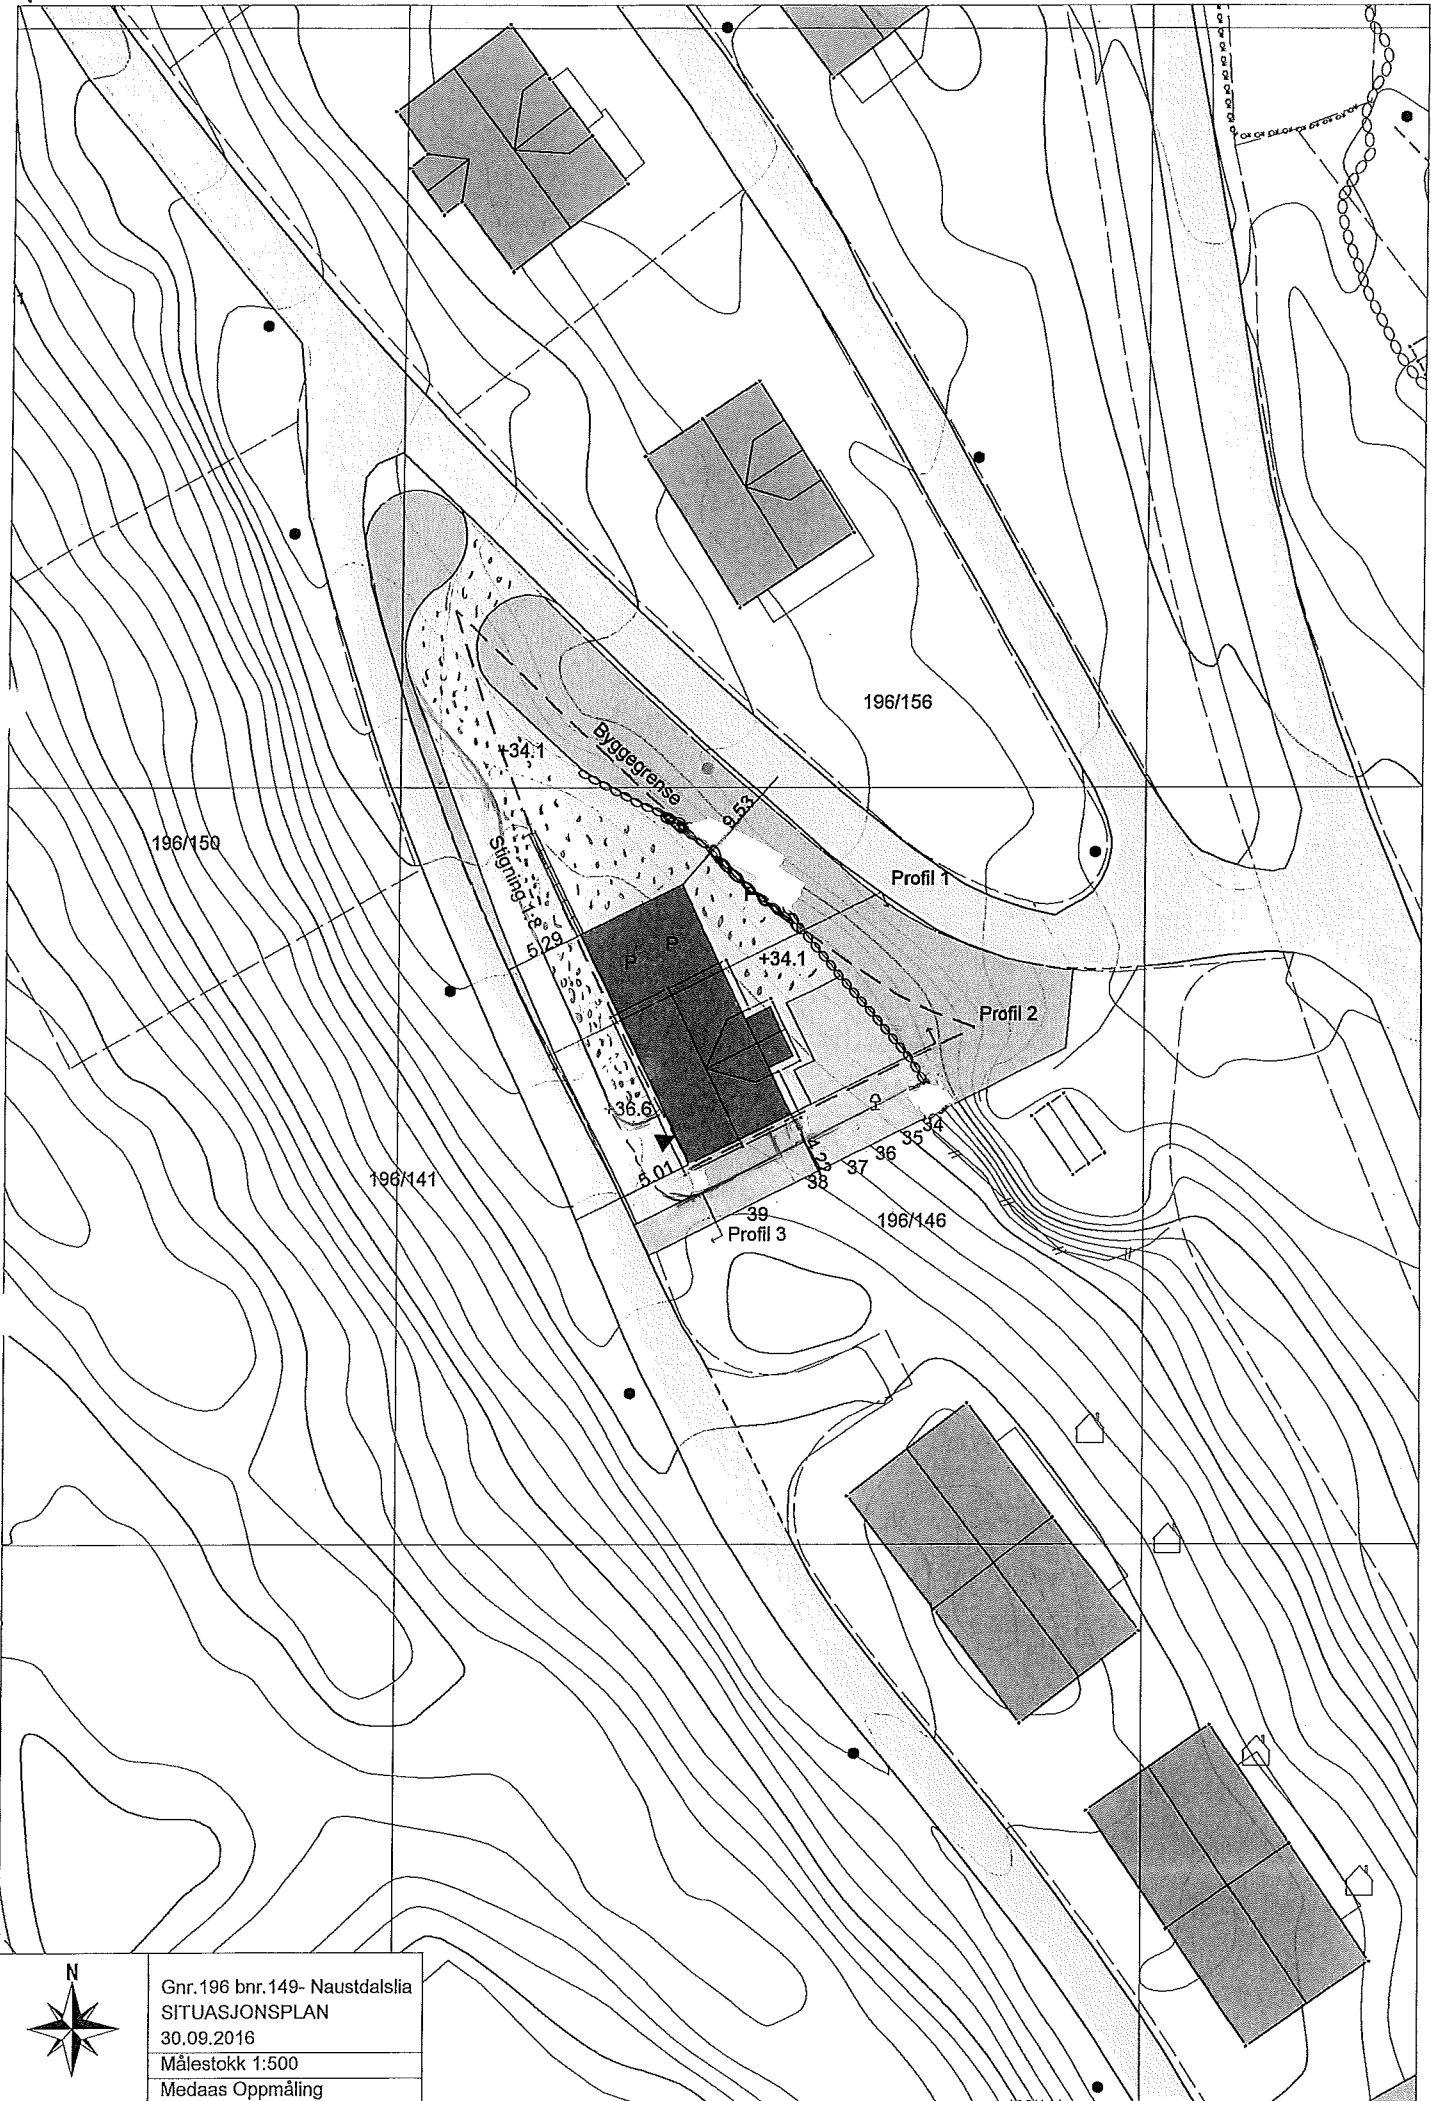


	Gnr.196 bnr.149- Naustdalslia
	SITUASJONSPLAN
	30.09.2016
	Målestokk 1:500
Medaas Oppmåling	



**Ing. Taule As**  
 Gnr. 196 bnr. 146  
 Profil 1

**Medaas Oppmåling**  
 Lilleveia 47, 5814 Isakstø  
 Tlf: 45287192, E-Post: tjamedag@online.no

Tegnet av	Saltebøhandler
Størrelse	km
Størrelse	Prosjektansvarlig
Dato	Målestikk
30.09.2016	1: 200
Prosjekt	1: 200
Tegn nr.	Rev.
1	

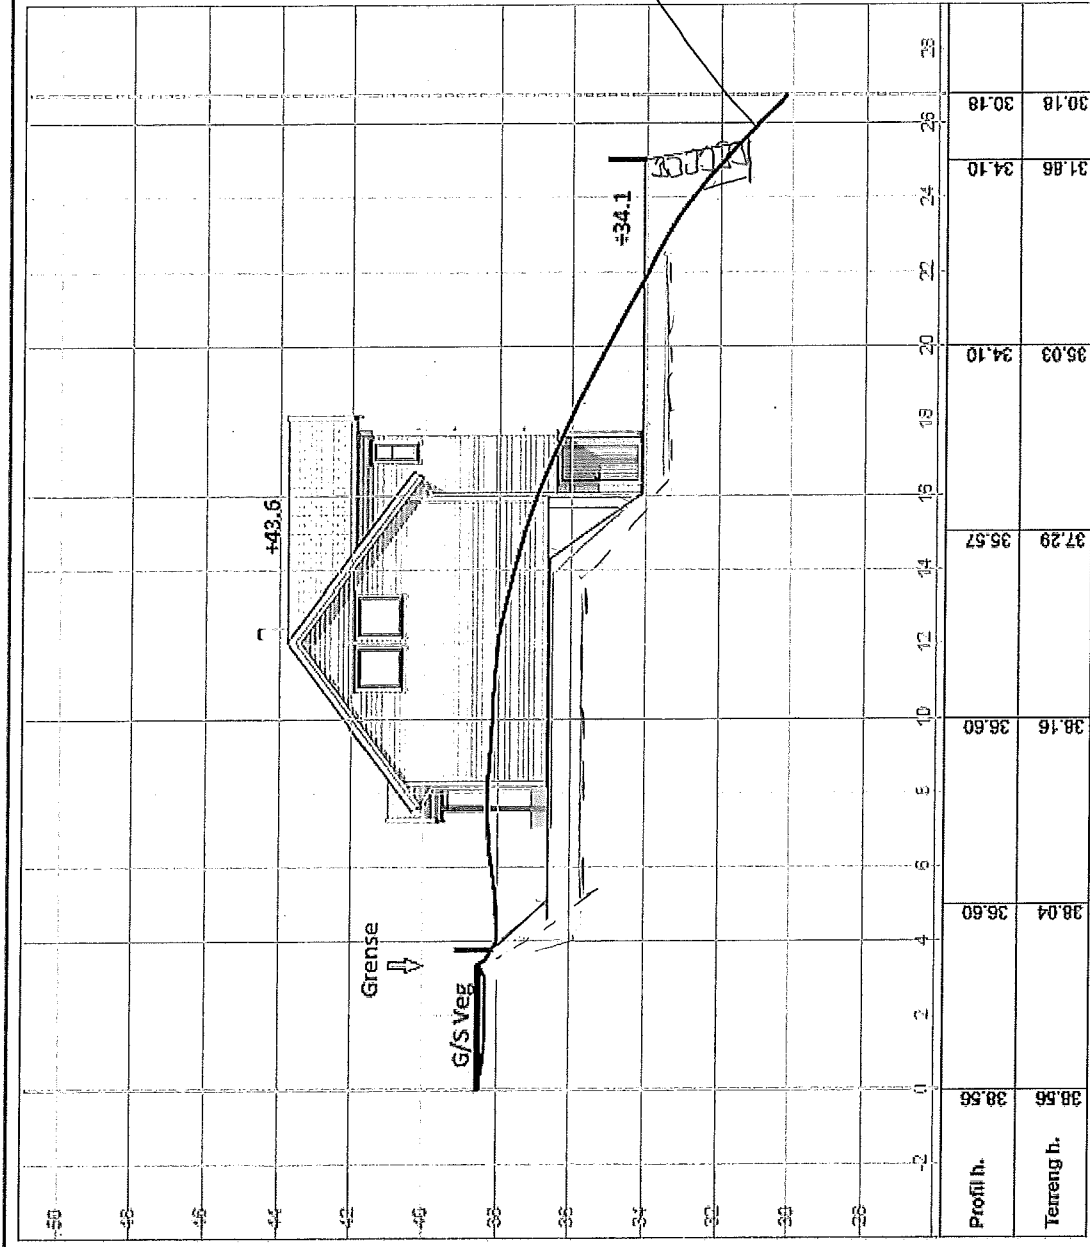


exist.  
 terrenng ca 4m frå grense mst 18/11/15  
 viser ca. høyde på skjening i terrenng

Profil h.	38.56	38.04	36.60	38.16	36.60	37.29	35.57	35.03	34.10	31.86	30.18
Terreng h.											

**Ing. Taule As**  
 Gnr. 196 bnr. 149  
 Profil 2

**Medaas Oppmåling**  
 Lisevika 47, 5914 Isbjørg  
 Tlf: +6027156, E-Post: kjanedaa@entia.no

Date	23.09.2016	1: 200
Prosjekt		1: 200
Teigrassar	1	Rev.

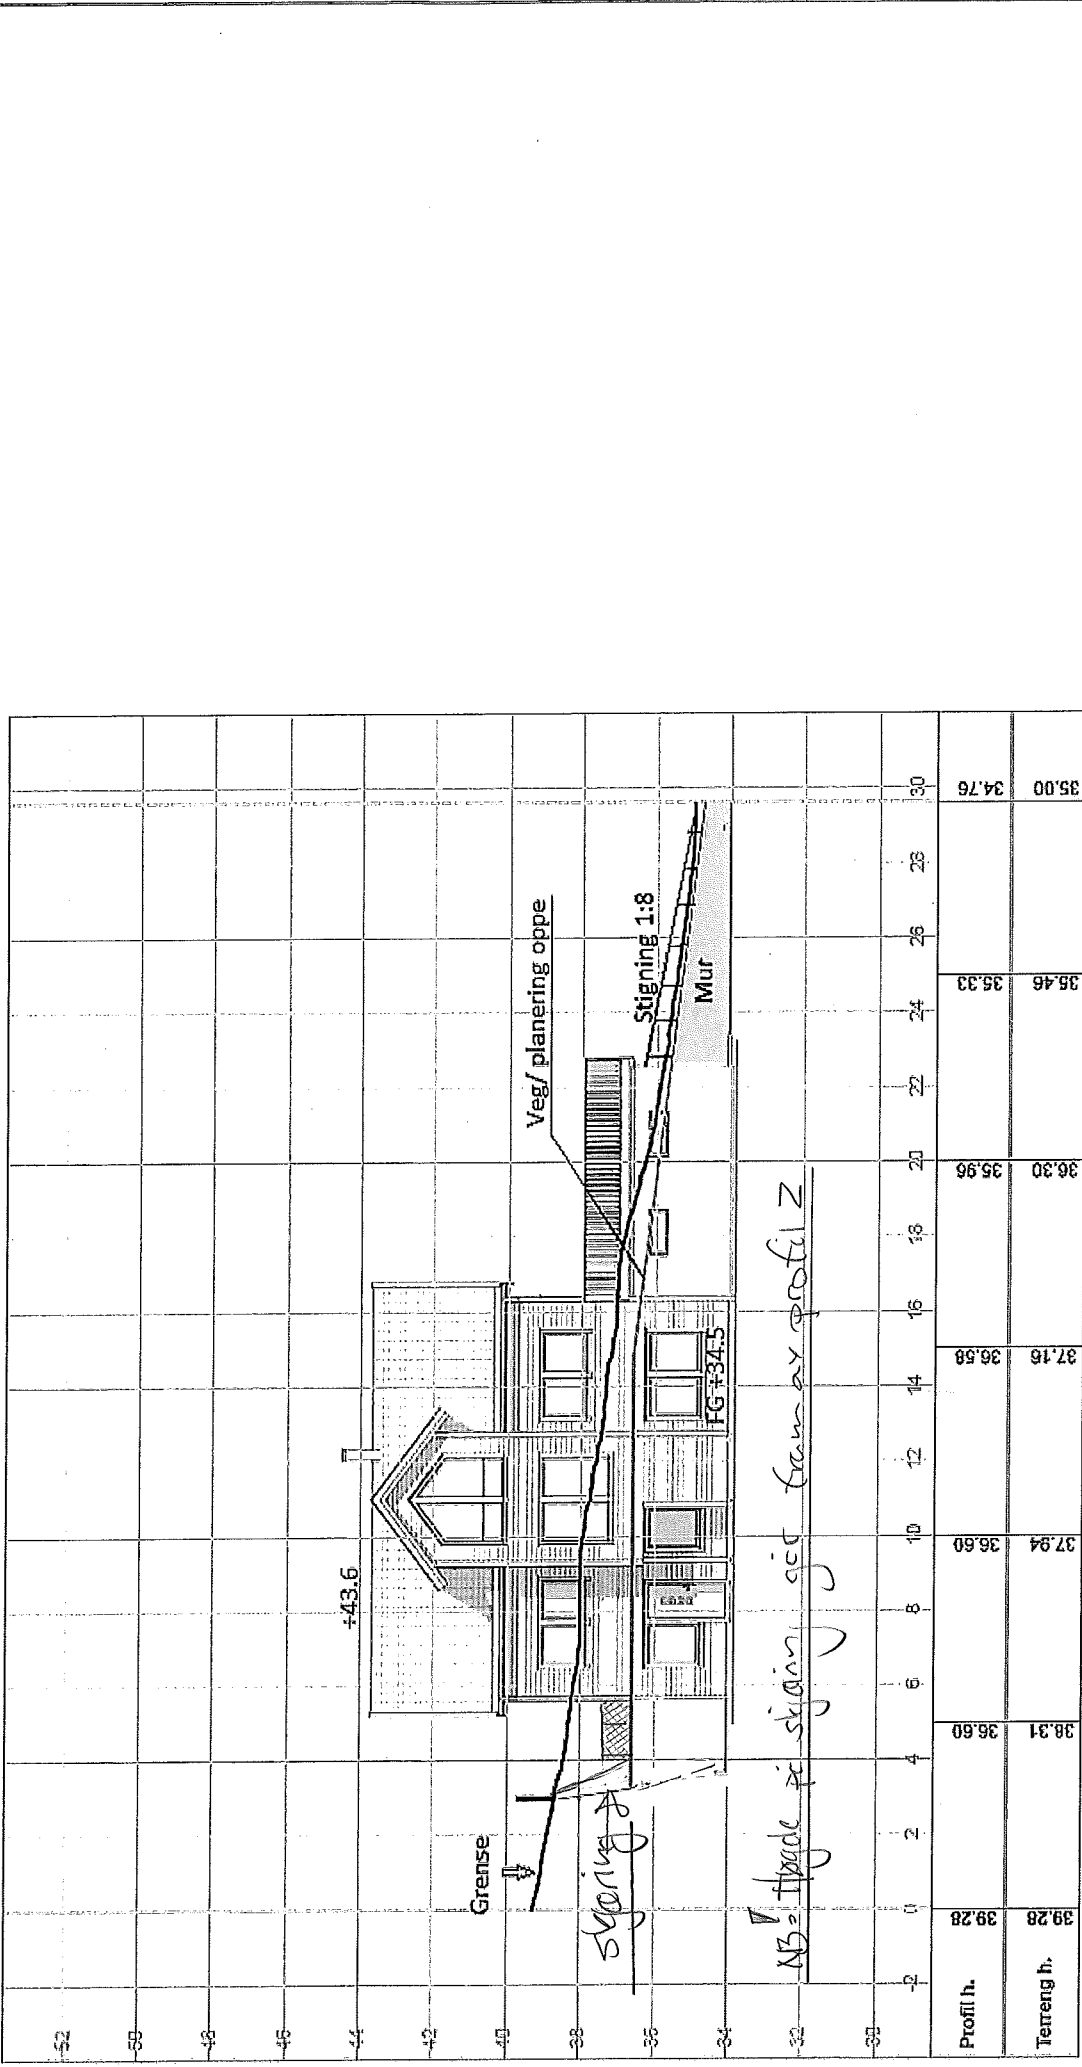


Dato	30.09.2016	Prosjekt	1: 200
Tegnenummer	1	Revisjon	

**Ing. Taule AS**  
Gnr. 196 bnr. 149  
Profil 3

**Medaas Oppmåling**  
L.Hevik-47, 2014 Iscalis  
Tlf: 46221153, E-Post: kjamedo@medaas.no