

**Gårdskart**

Nytt søk

**Grunneiendom 1263 - 213/11**

**Gårdskart**

- Markslag (AR5) 13 klasser
- Markslag (AR5) 7 klasser
- Erosjonsrisiko
- Jordressurs
- Endring markslag (AR5)
- Helling jordbruksareal
- Vis gårds- og bruksnr
- Vis driftscenter


**Bakgrunnskart**

- Gråtoner
- Farger
- Raster / N5 (> 1:10 000)
- Raster / eldre ØK (> 1:10 000)
- Flybilde

**Egne kartlag**

- Andre kartlag**
- Markslag (AR5) 13 klasser
- Markslag (AR5) 7 klasser
- Erosjonsrisiko
- Jordressurs
- Jordkvalitet
- Endring markslag (AR5)
- Helling jordbruksareal

steiplet linje =  
Grøft

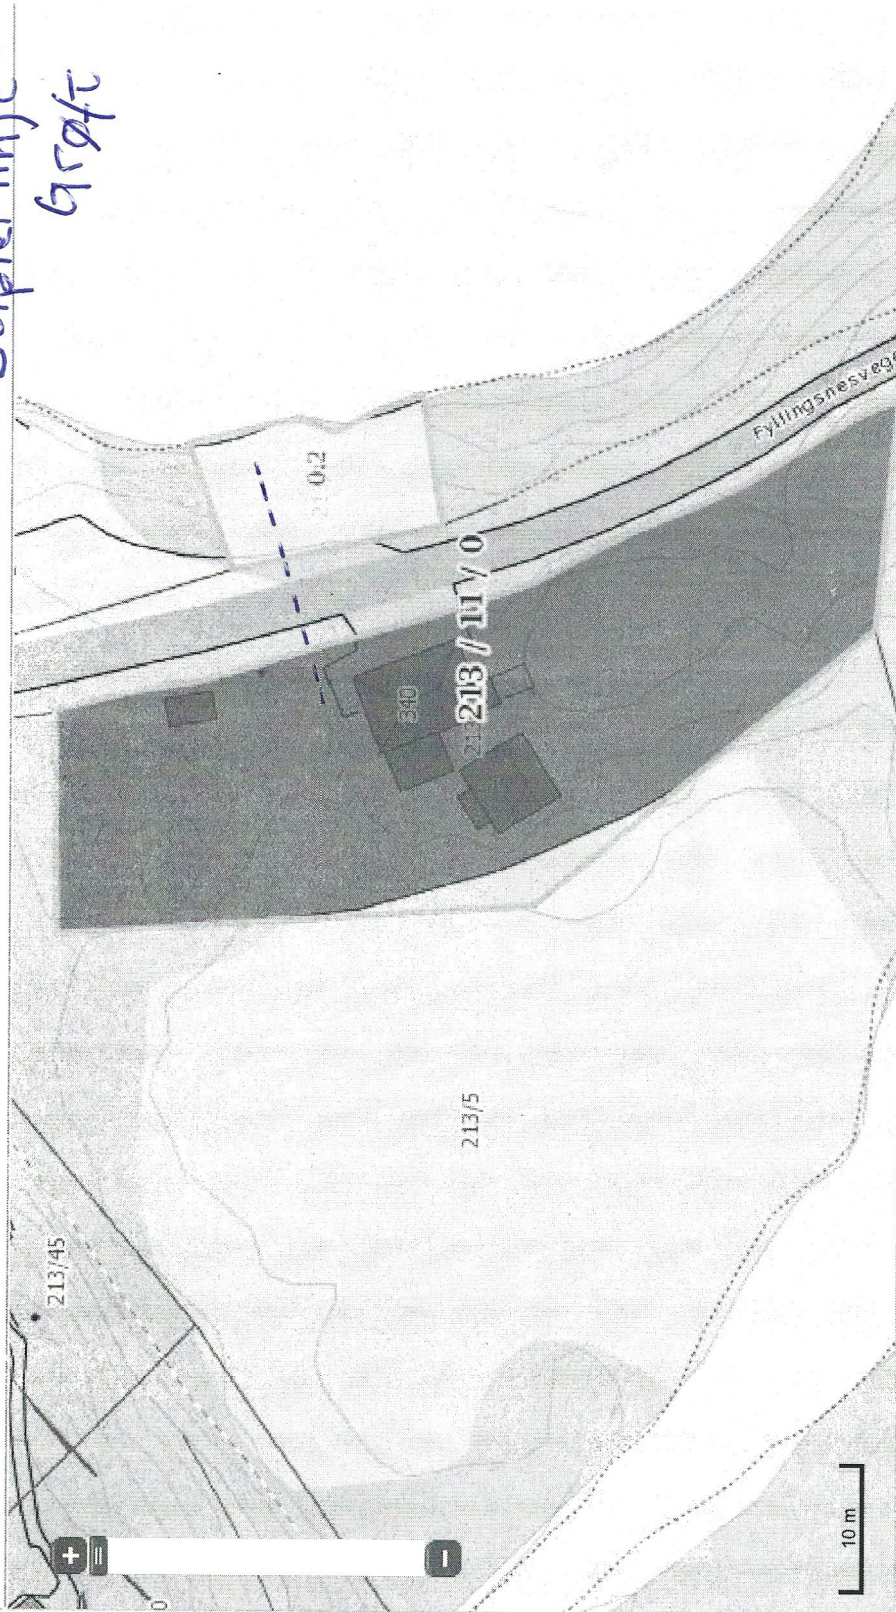

Matrikelnummer	Antall teiger	Fulldyrka jord	Overflated... jord	Innmarks-beite	Skog, særs høy bonitet	Skog, høy bonitet	Skog, middels bo...	Skog, lav bonitet	Uproduktiv skog
<b>1263-213/11: Arealstatistikk (dekar)</b>									
1263-213/11	2	0.1	0	0	0	1.4	0	0	0
<b>SUM:</b>	<b>2</b>	<b>0.1</b>	<b>0</b>	<b>0</b>	<b>0</b>	<b>1.4</b>	<b>0</b>	<b>0</b>	<b>0</b>