

Lindås Kommune  
v/ Ingrid Bjørge Pedersen

## VEDRØRENDE SAK 16/3665

Takk for raskt svar.

Ser at dere trenger tilleggsopplysninger, og viser til brev fra dere datert 30.11.16

### Punkt 1.

Søknaden er sendt før fristen er utløpt for merknader fra naboer.

Vi ser jo dette nå, men fristen er vel utløpt idag ( om det er 14 dager fra vi har sendt det rek.) og der er ikke kommet innsigelser fra noen av de tre som fikk den sendt rek. Alle andre har godkjent tiltaket.

### Punkt 2.

De ytre rammene har vi beskrevet i vår søknad. Der er kun en boenhet og plassert på samme gamle grunnmur. Grunnflaten og boareal er beskrevet i søknaden og der er skrevet intensjonsavtale med Kålås & sønn for tegning og utførelse. Inngang og plassering av nytt hus som det gamle.


### Punkt 3.

Der er eksisterende privat vei fram til huset som beskrevet i søknaden. Når det gjelder vann vises også til beskrivelsen av eksisterende brønn i søknaden. Når det gjelder avløpshåndtering, så ser vi at vi ikke har nevnt dette i vår søknad. Dette er tenkt løst ved minirensanlegg/biorens plassert i grunnen til den gamle utedoen, med vannavløp derfra i grøft mot elven vår. Det hele plassert på egen eiendom. Skisse vedlagt som viser plassering av eksisterende brønn og påtenkt minirensanlegg.

  
Rolf Henning Hegland

  
Elin Hegland

DNA

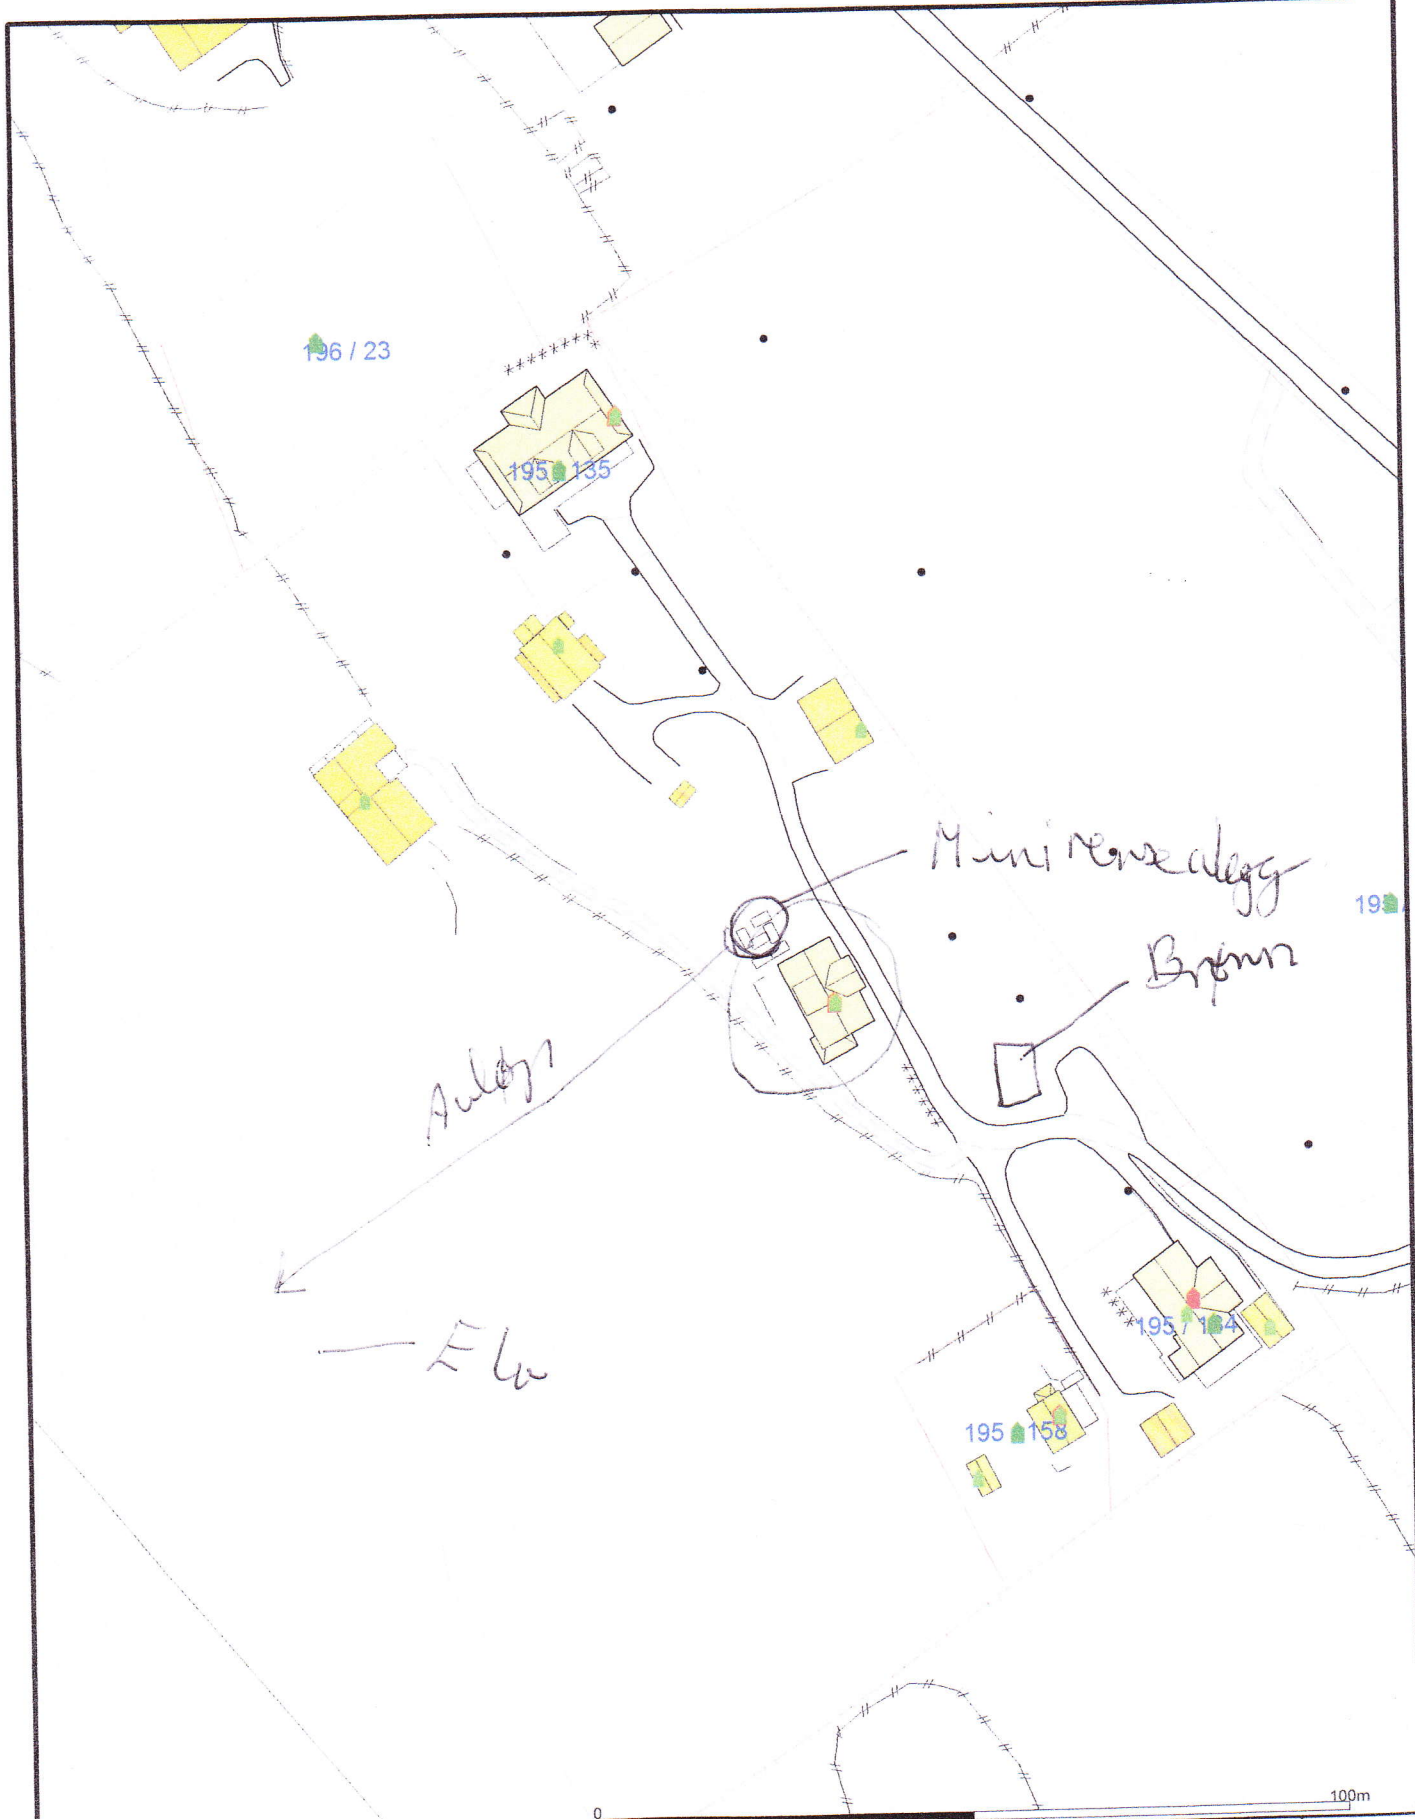

- Målte Grenser
- Registrerte Grenser
- Udefinert grenser
- Terrengmålte grense
- Konstruert grensepunkt
- Bolig
- Bustad m/leilighet
- Våningshus
- Storre bustader
- Hytte feriehuis
- Garasje uthus
- Industri lager
- Andre bygg

Beliggenhet og høyder må oppfattes som orienterende.

Powel ASA  
Gemini

Dato: 2016.11.15  
Stagn: linn



Malesöås  
1:1000