

	Målte Grenser		Større bustader
	Registrerte Grenser		Hytte/feriehuis
	Udefinert grenser		Garasje/uthus
	Terningmålte grense		Industri/lager
	Konstruert grensepunkt		Andre bygg
	Bolig		
	Bustad m/leilighet		
	Våningshus		



Lindås kommune
Geodata avdeling




Dato: 2016.11.23
Sjikt: l1e1





Gnr 83 bnr 1 naustareal

Målestokk
1:1000

Beliggenhet og høyder må oppfattes som orienterende.

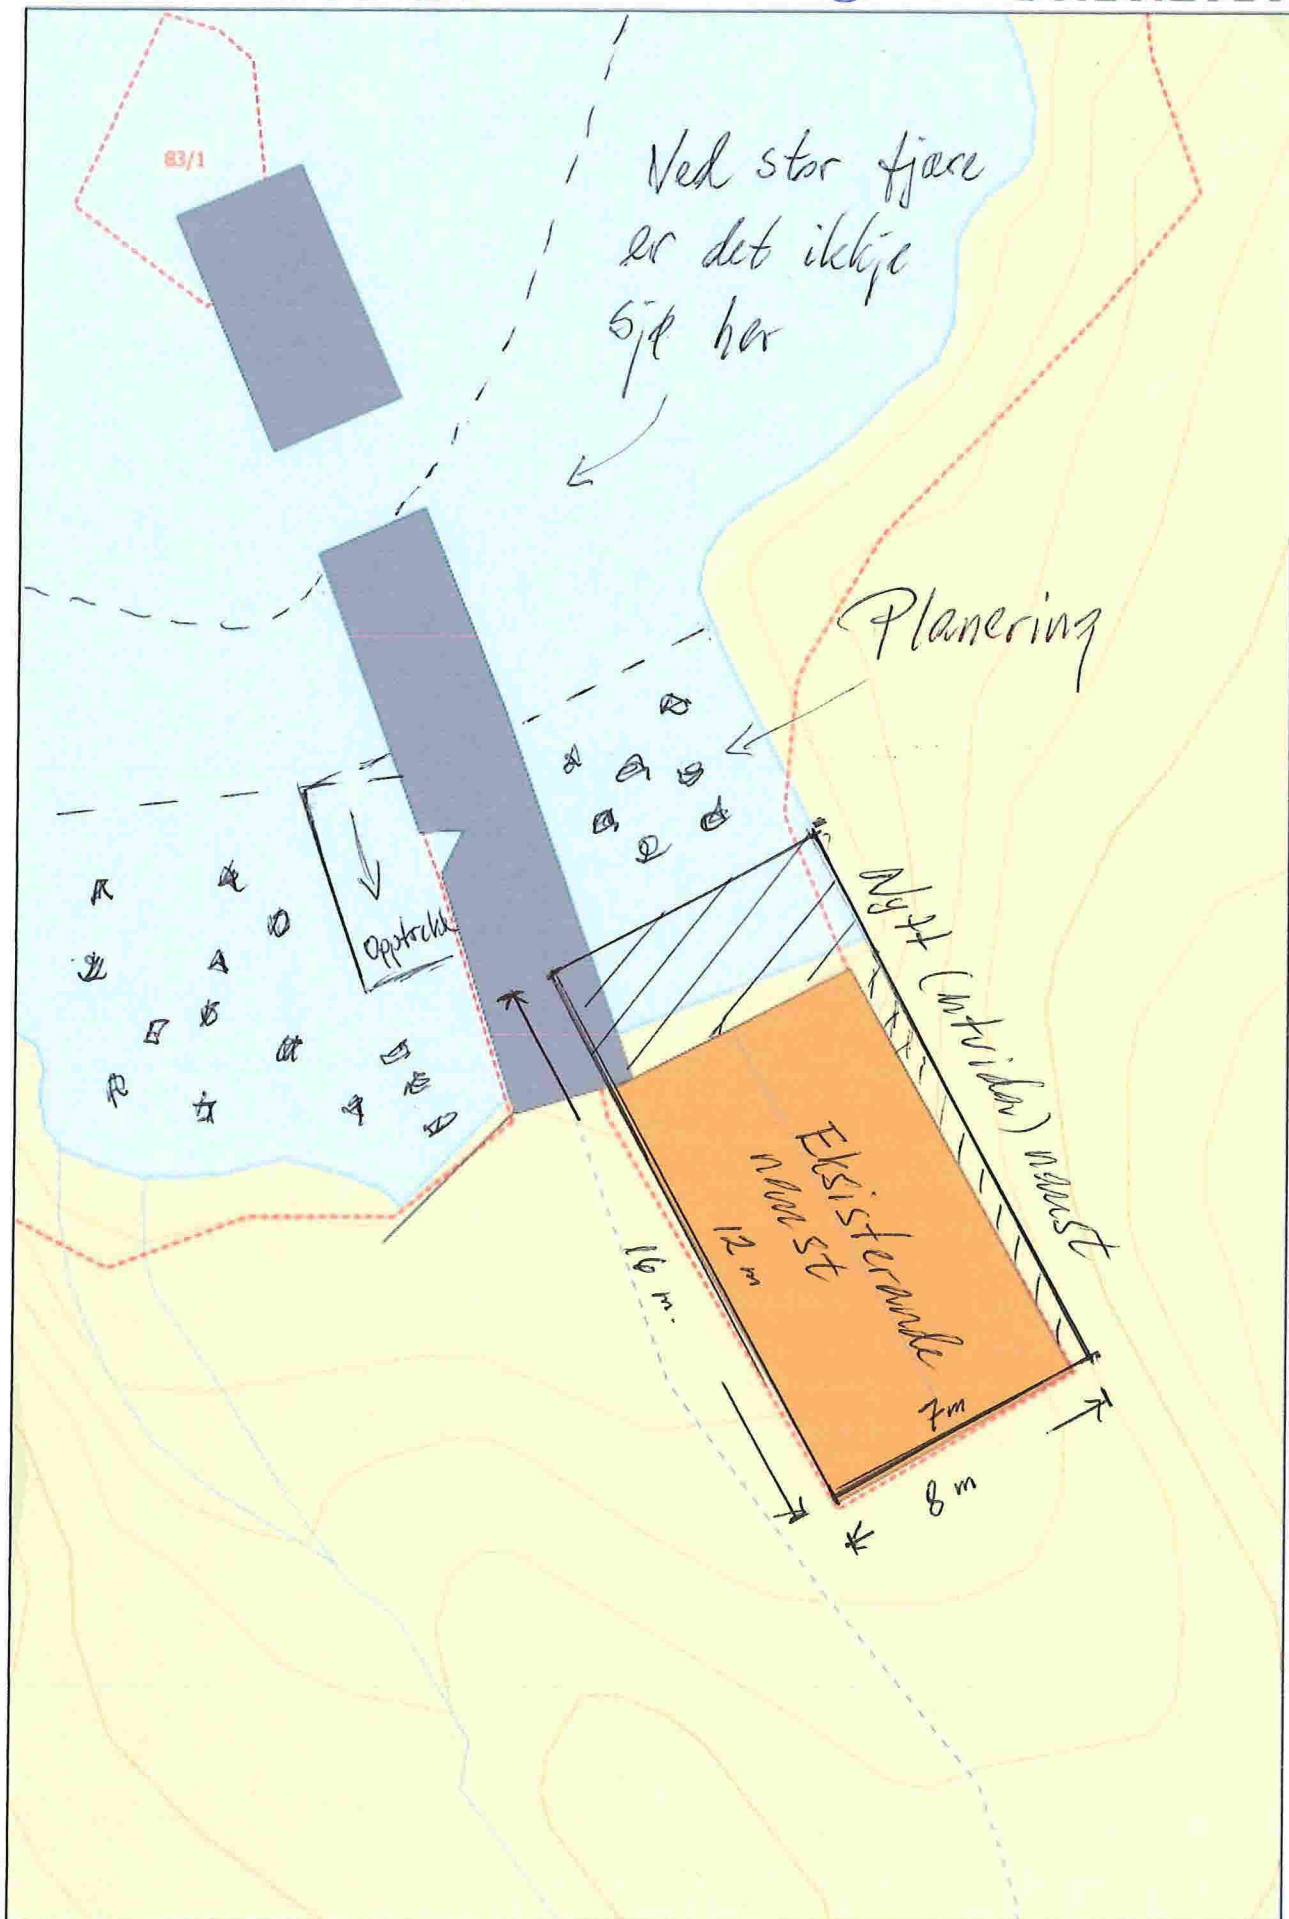

Nuust Spoty
Gnr 83, Gnr 1

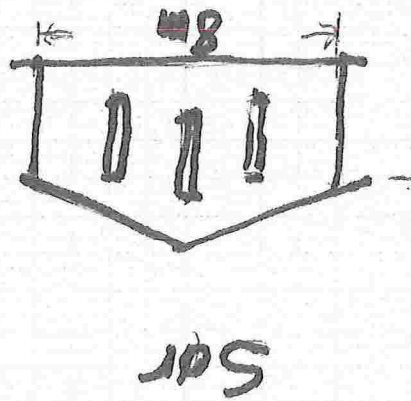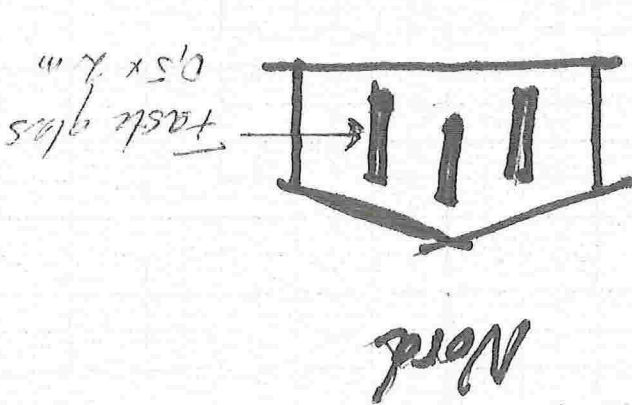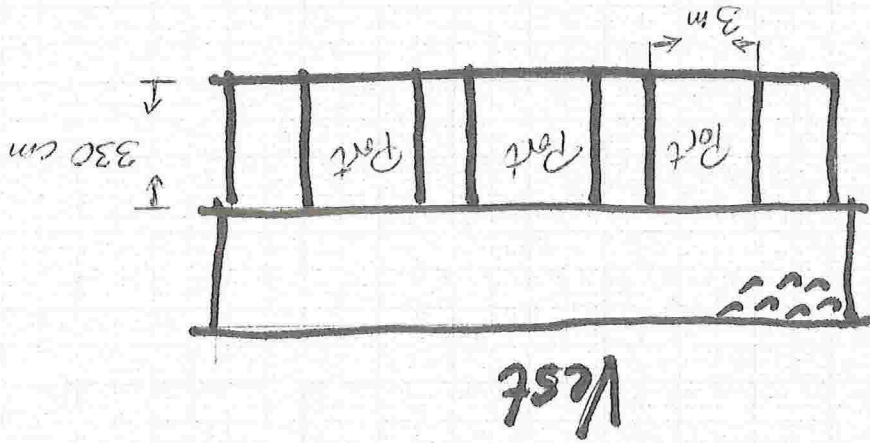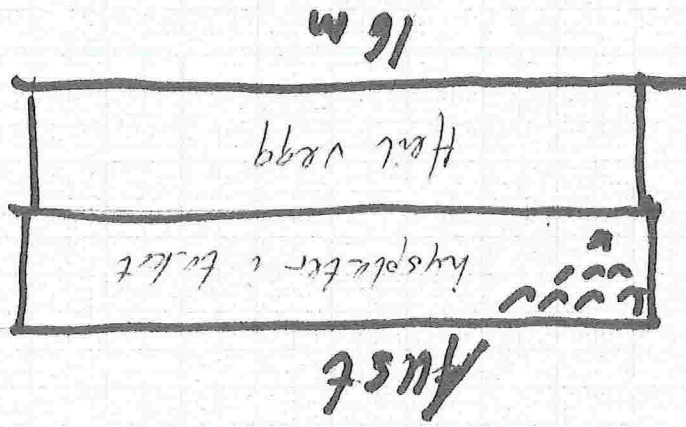

Vd E 1

SKISSE