



Statens vegvesen

.....

Behandlende enhet: Region vest Vegavdeling Hordaland
Saksbehandler/telefon: Tomislav Jajcinovic / 46875621
Vår referanse: 16/175948-2
Deres referanse:
Vår dato: 18.11.2016

V79 R-16 – vedtaksbrev – kv. gang- og sykkelveg – Store Årdal – Lindås kommune

Regionvegkontoret har i dag med hjemmel i forskrift om offentlige trafikkskilt av 07.oktober 2005 §28 og § 29 vedtatt at det på overnevnte sted skal det settes opp følgende offentlige trafikkskilt:

Skilt nr. 522 – «Gag- og sykkelveg»
Underskilt nr. 808.519 – «Kjøring til eiendommene tillat»
Skilt nr. 114.1 – «Rasfare»

Skiltplassering og antall skilt er vist på vedlagt skiltplan utarbeidet av Lindås kommune, av 31.10.2016.

Vedtaket trer i kraft fra den dato når skiltene er satt opp og avdekket.

Politiet har ikke noen merknader til vedtaket, brev av 14.11.2016.

Plan og forvaltning Bergen
Med hilsen

Sindre Lillebø
Seksjonsleder

Jajcinovic Tomislav

Dokumentet er godkjent elektronisk og har derfor ingen håndskrevne signaturer.

Postadresse
Statens vegvesen
Region vest
Askedalen 4
6863 LEIKANGER

Telefon: 02030
firmapost-vest@vegvesen.no
Org.nr: 971032081

Kontoradresse
Nygårdsgaten 112
5008 BERGEN

Fakturaadresse
Statens vegvesen
Landsdekkende regnskap
9815 Vadsø


Vedlegg: 1

Skiltplan, Lindås kommune, 31.10.2016.

Kopi

Hordaland politidistrikt, Postboks 285 Sentrum, 5804 BERGEN

Lindås kommune, Kvernhusmyrane 20, 5914 ISDALSTØ

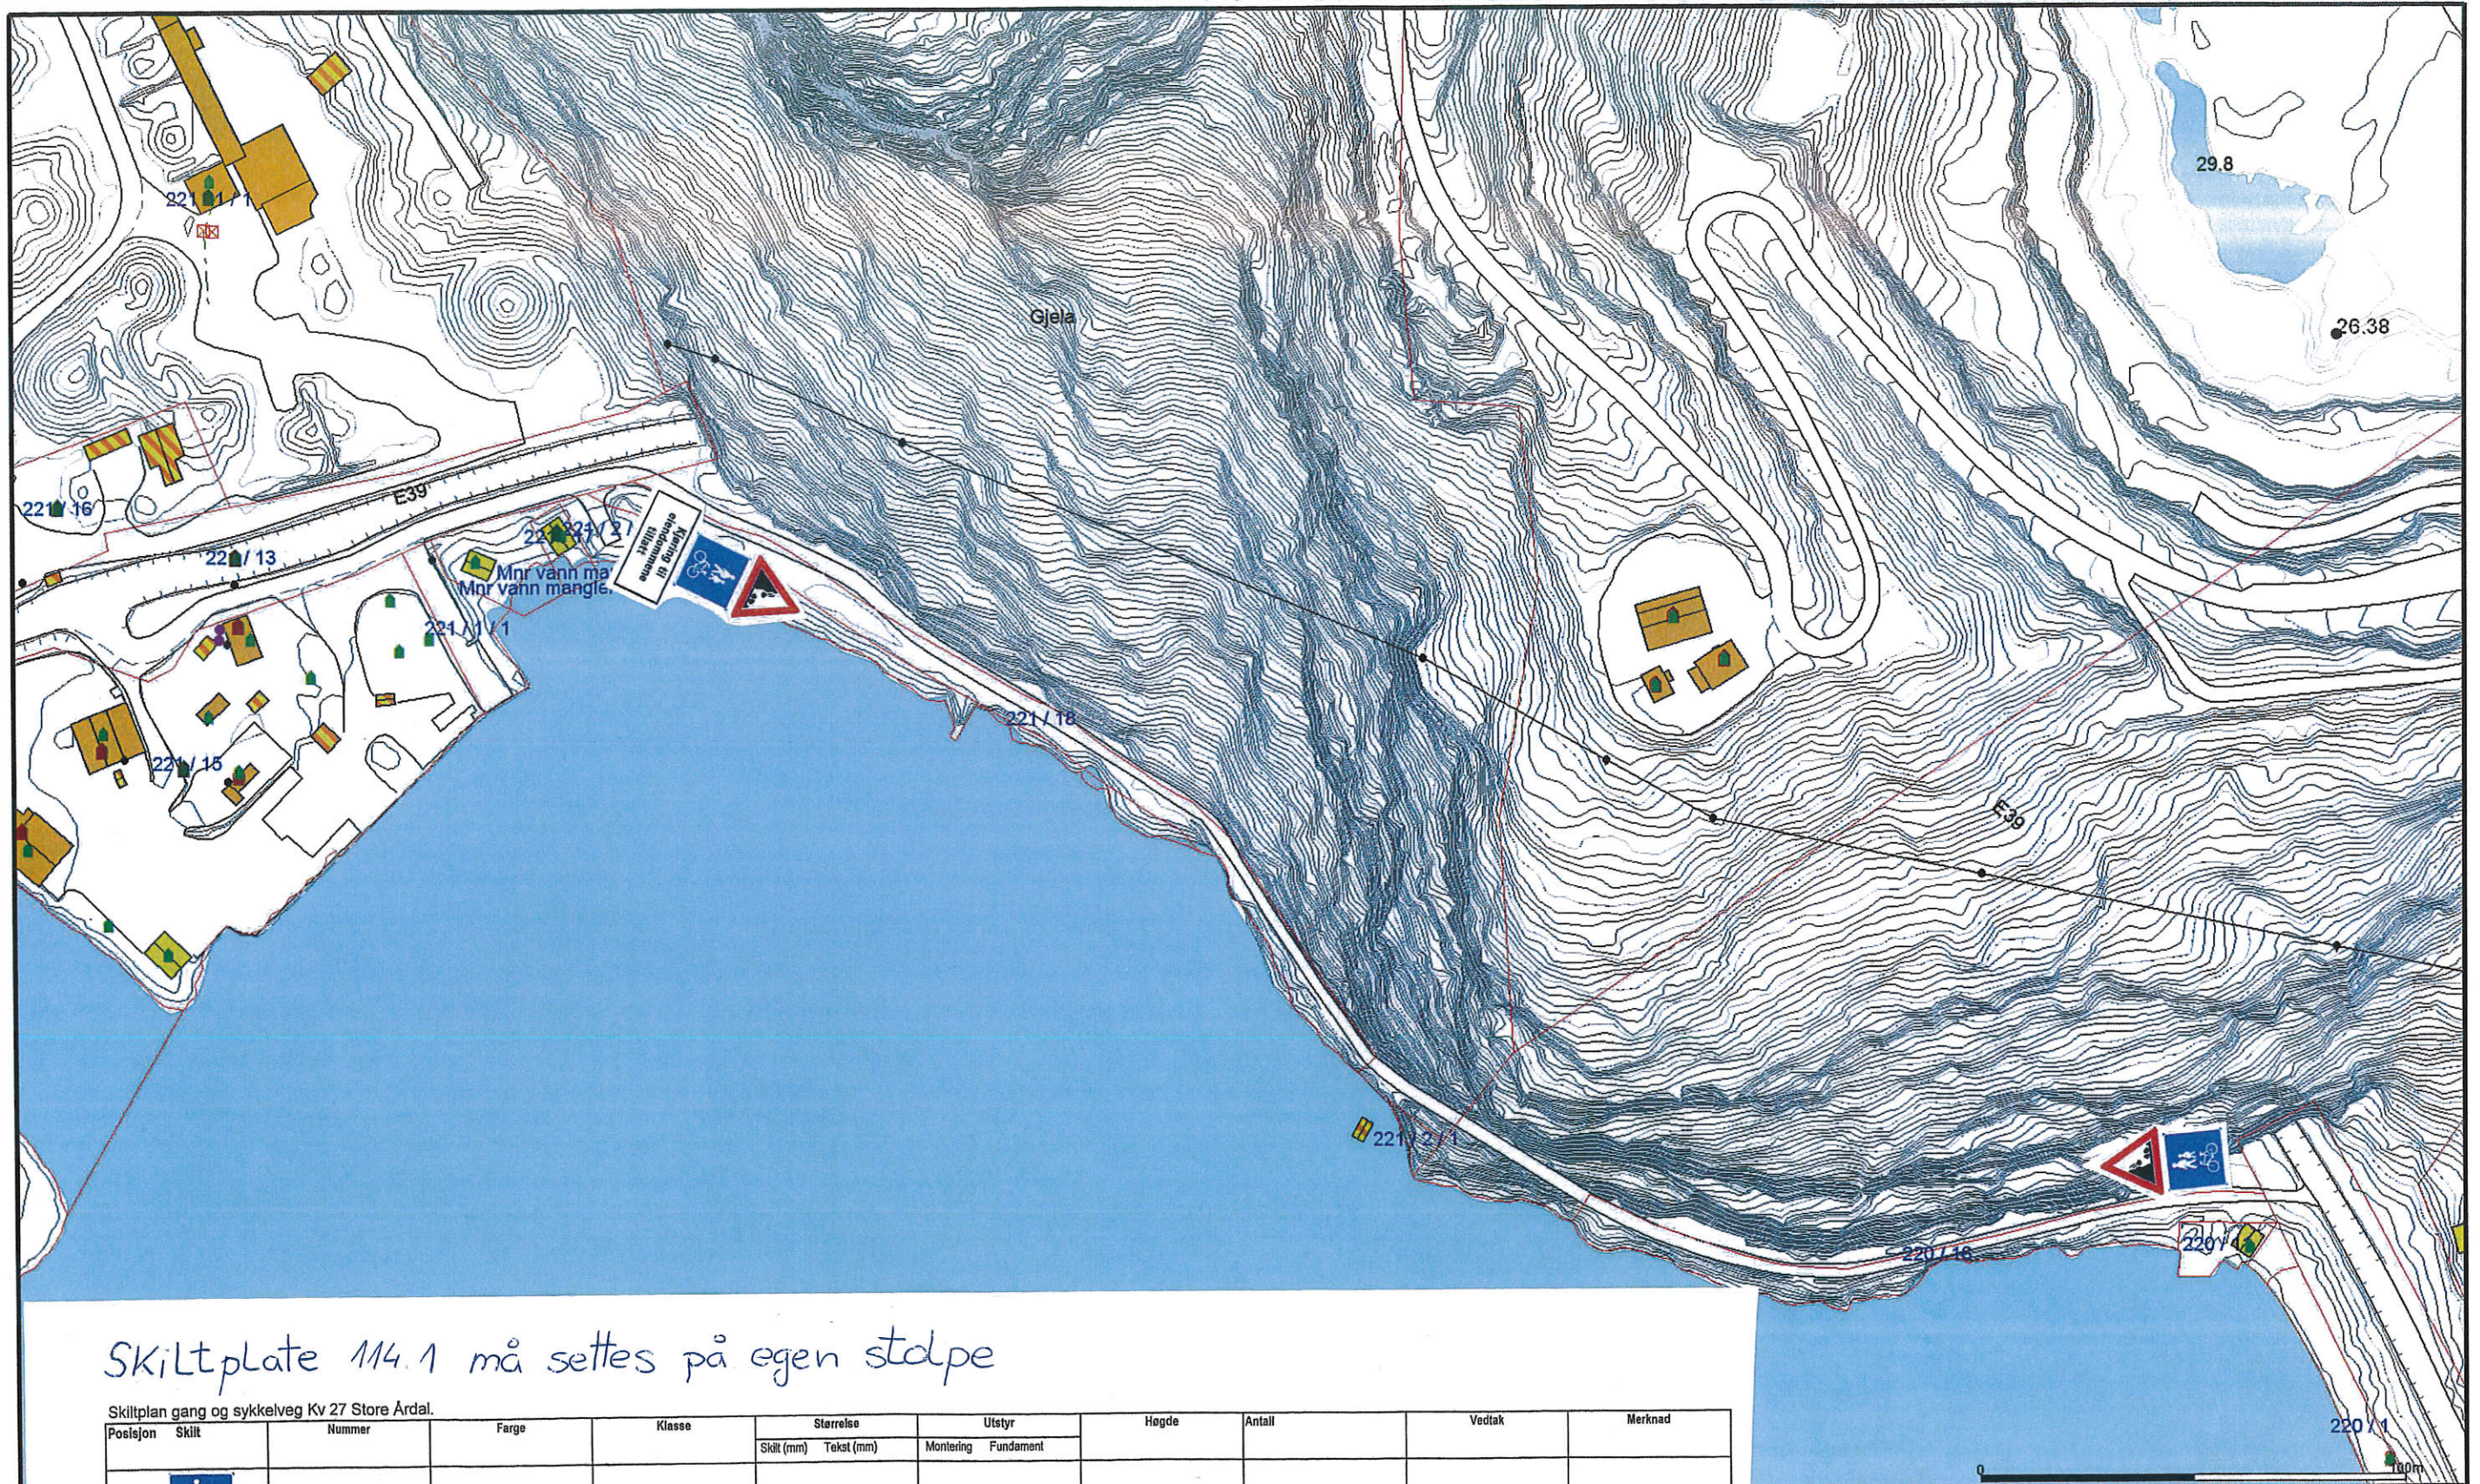

Skiltplate 114.1 må settes på egen stolpe

Skiltplan gang og sykkelveg Kv 27 Store Årdal.

Posisjon	Skilt	Nummer	Farge	Klasse	Størrelse		Utstyr		Høgde	Antall	Vedtatt	Merknad
					Skilt (mm)	Tekst (mm)	Montering	Fundament				
		522								2		
		114.1								2		
		808.519								1		



Lindås kommune
Geodata avdeling



Dato: 2016.10.31
Slip: lili

Målestokk
1:1500