


# Arbeidskisse 01.12.2016

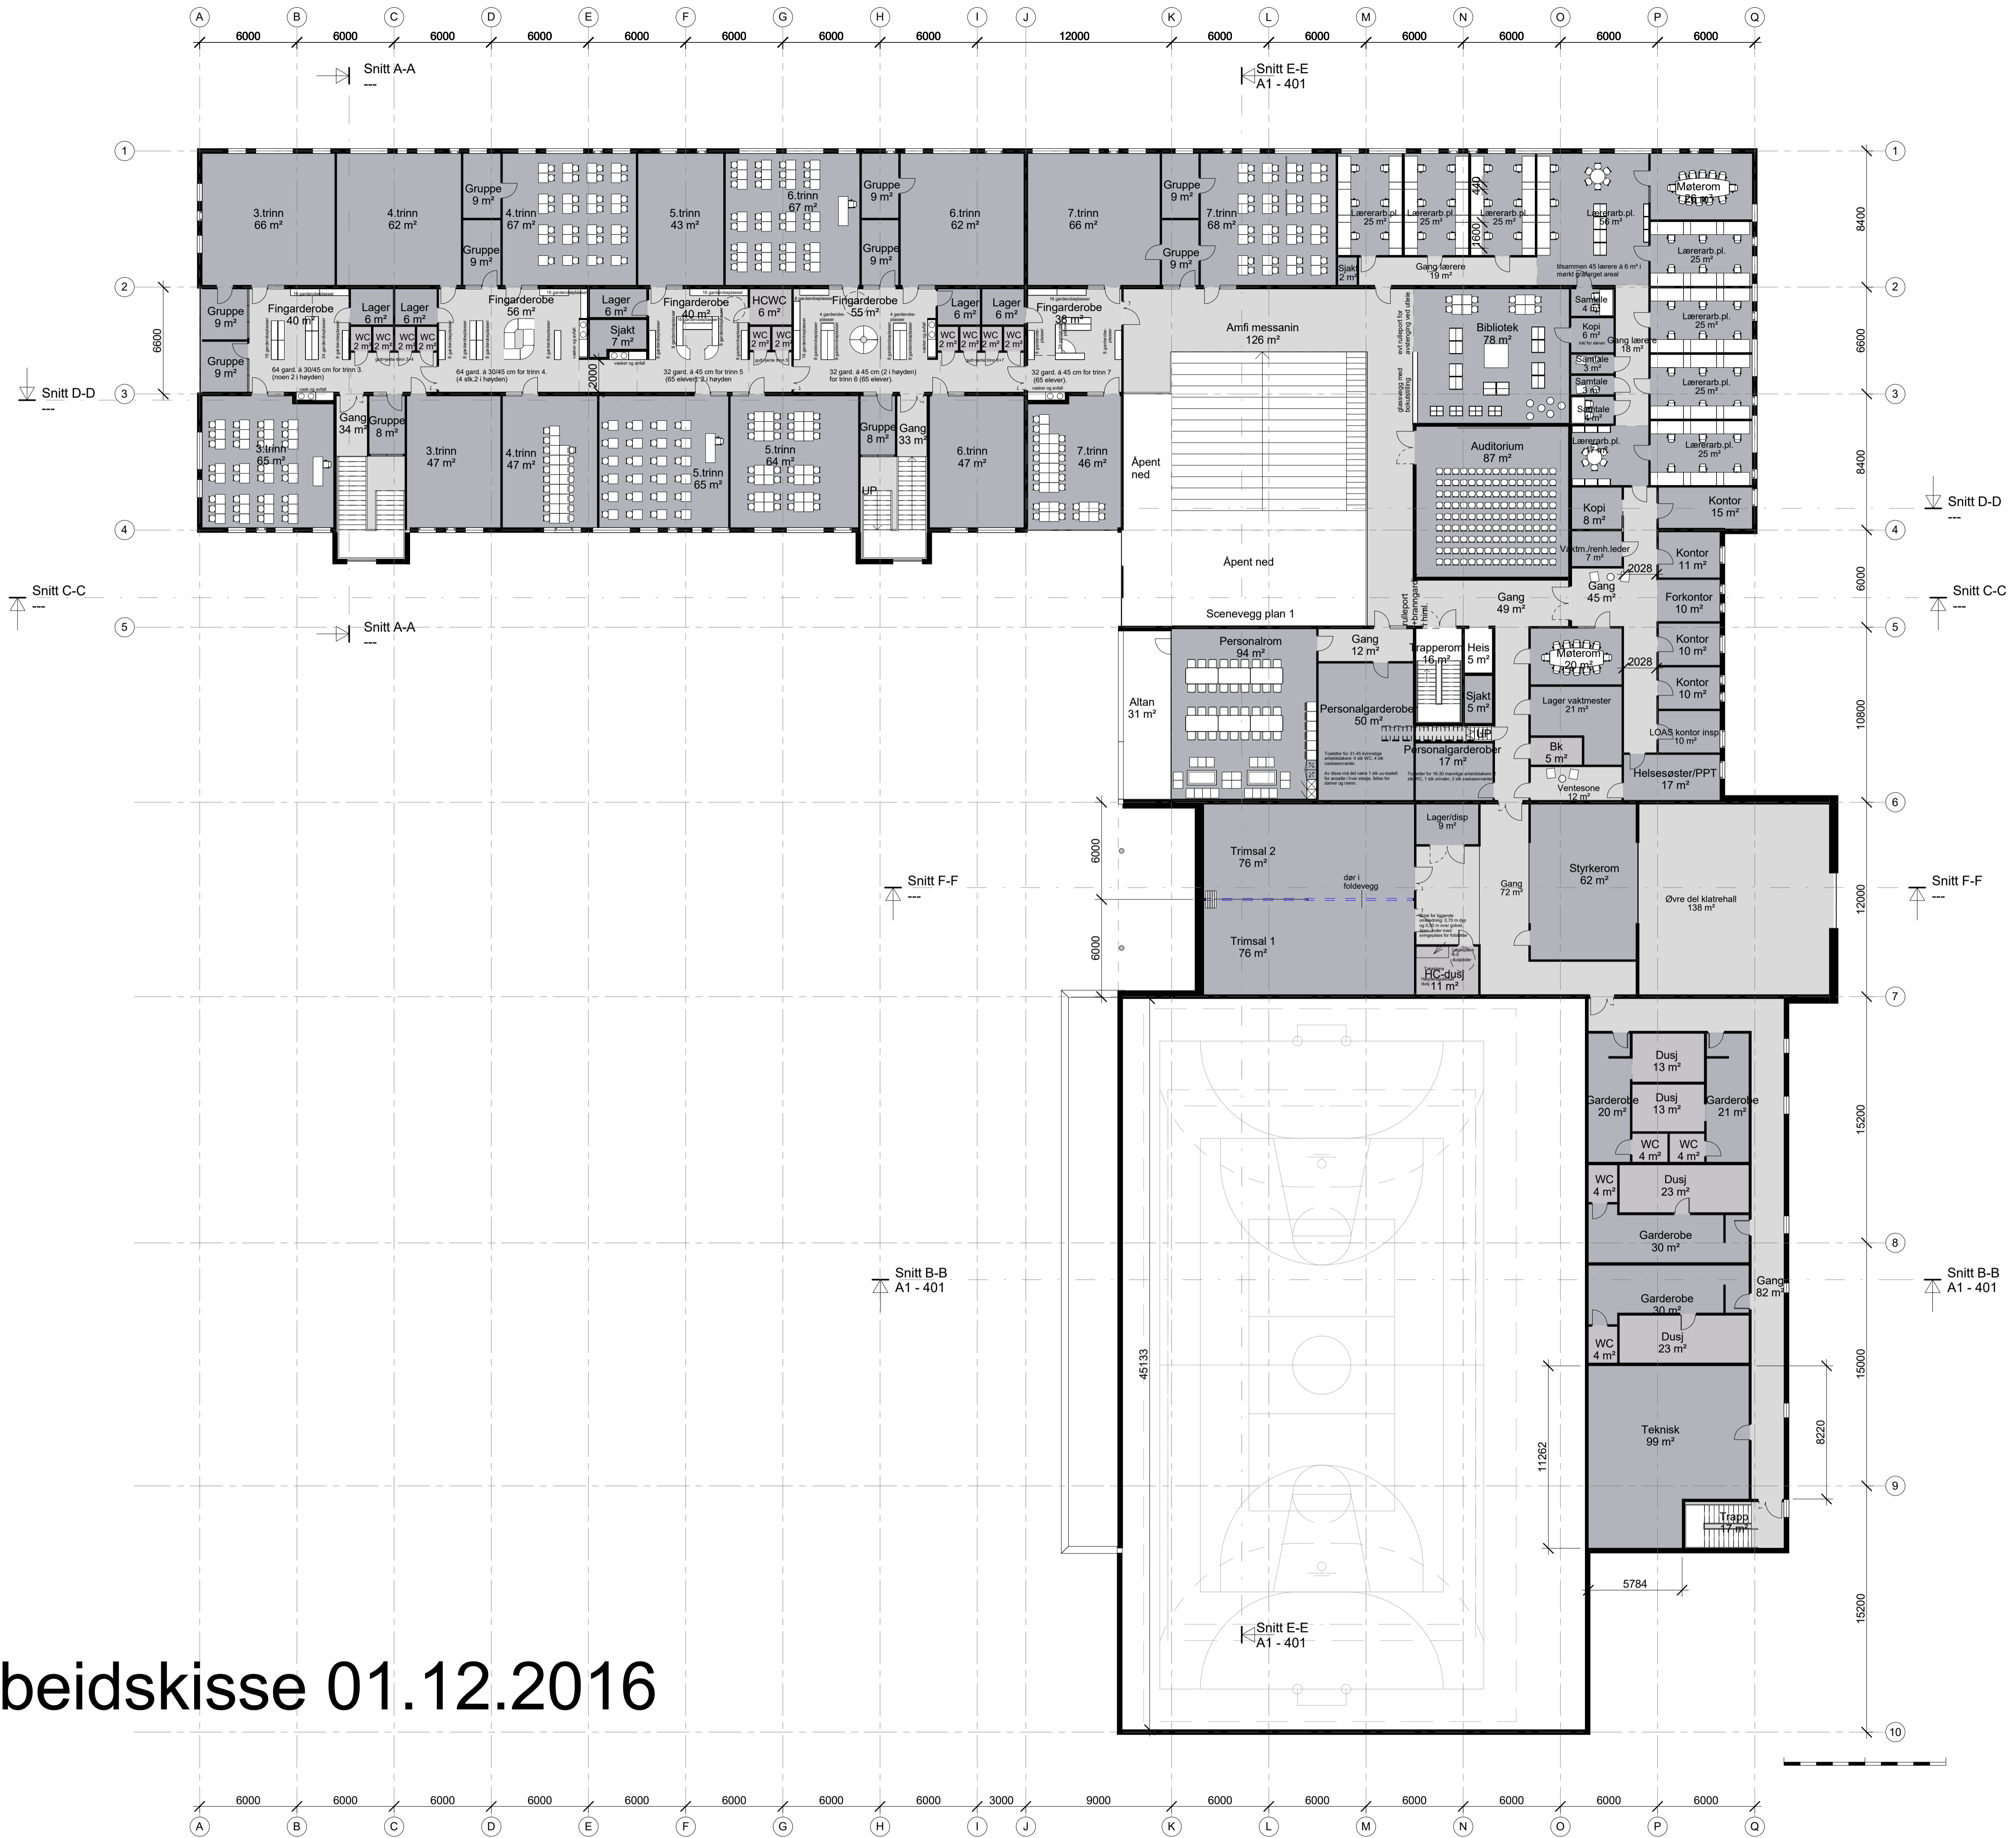


Revidert til 31.10.2016:  
 - Bibliotek, auditorium og møterom ansatte flyttet 600mm til venstre, for tilpassing til bæresystem. Gir mer areal i lærerarbeidsplasser.  
 - Trapp ved akse H utvidet fra 1200 til 1800 i trappelep.  
 - Trapp ved akse C utvidet fra 1200 til 1600 i trappelep.  
 - Nye romfunksjoner i trinnareal plan 2: heis.  
 - Elevtoaletter i trinnareal tegnet inn.  
 - Grupperomsdører endret: ett tilgi, kun fra trinnareal og ett tilgi, kun fra fellesareal.  
 - Trinnareal redusert tilsammen 15 m<sup>2</sup> i plan 2 grunnet bredere trapper. I konkurransen var det 16 m<sup>2</sup> trinnareal for mye. Fordeling per trinn er noe ulik.  
 - Trinnlager øket til areal i romprogram.

Revidert til 09.11.2016:  
 - Omtegning av heis/trapp, vestibyle plan 1 og administrasjon mm i plan 2, som foreslått 31.10.2016, lagt inn i tegning.  
 - Lærarbeidsplasser omtegnet etter innspill fra rektor datert 19.10.2016, med ønske om 7 rom. Lesning fortsetter godkjenning fra arbeidstilsynet.  
 - Elevgarderober mobilert.  
 - Trapp ved akse C utvidet fra 1600 til 1800 i trappelep.  
 - Trinnareal redusert med 5 m<sup>2</sup> i plan 2 grunnet bredere trapp i akse C.  
 - Trinnareal redusert med 8 m<sup>2</sup> i plan 2 grunnet nisjer med garderober inni veggene til trinnarealene.  
 - Tilsammen er det nå 12 m<sup>2</sup> for lite trinnareal.

Revidert til 24.11.2016:  
 - Hall utvidet med 1/4 størrelse for egenorganisert aktivitet + kampsport+ klatrehall. Ifm dette er garderoberanlegg, tribuner, trimsal, styrkerom, teknisk rom og lagerrom også omtegnet.

Revidert til 01.12.2016:  
 - Justeringer i idrettsareal iht brukermøter med idrett. Sosial sone i plan 1 ønsket. Buldrerom i plan 2 utgår. Tak etablert ute, mot vest.  
 - 2 grupperom flyttet til trapperom i trinnareal plan 2, for å øke 2 stk klasserom ved akse D, til 45 m<sup>2</sup>.  
 - Avfallsstasjoner etablert ved trinnareal. Elevgarderober justert.

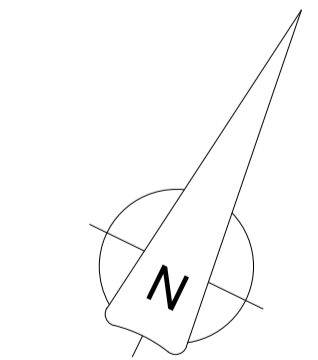

Rev.	Dato	Beskrivelse	Tegn.	Kont.
Gør. / Br.		Tiltakshaver Skanska		
Prosjektnavn <b>Knarvik barneskule</b>				
Tegningens navn <b>Plan 2. etasje</b>				
Målestokk	Arkivnummer	Prosj.nr.	Dato	Tegnet av
1:200	A1	16047	16047	HBL/MS/SP
Fåvann	Tegningsnr.		Rev.	
A1 - 102				