


HOH.

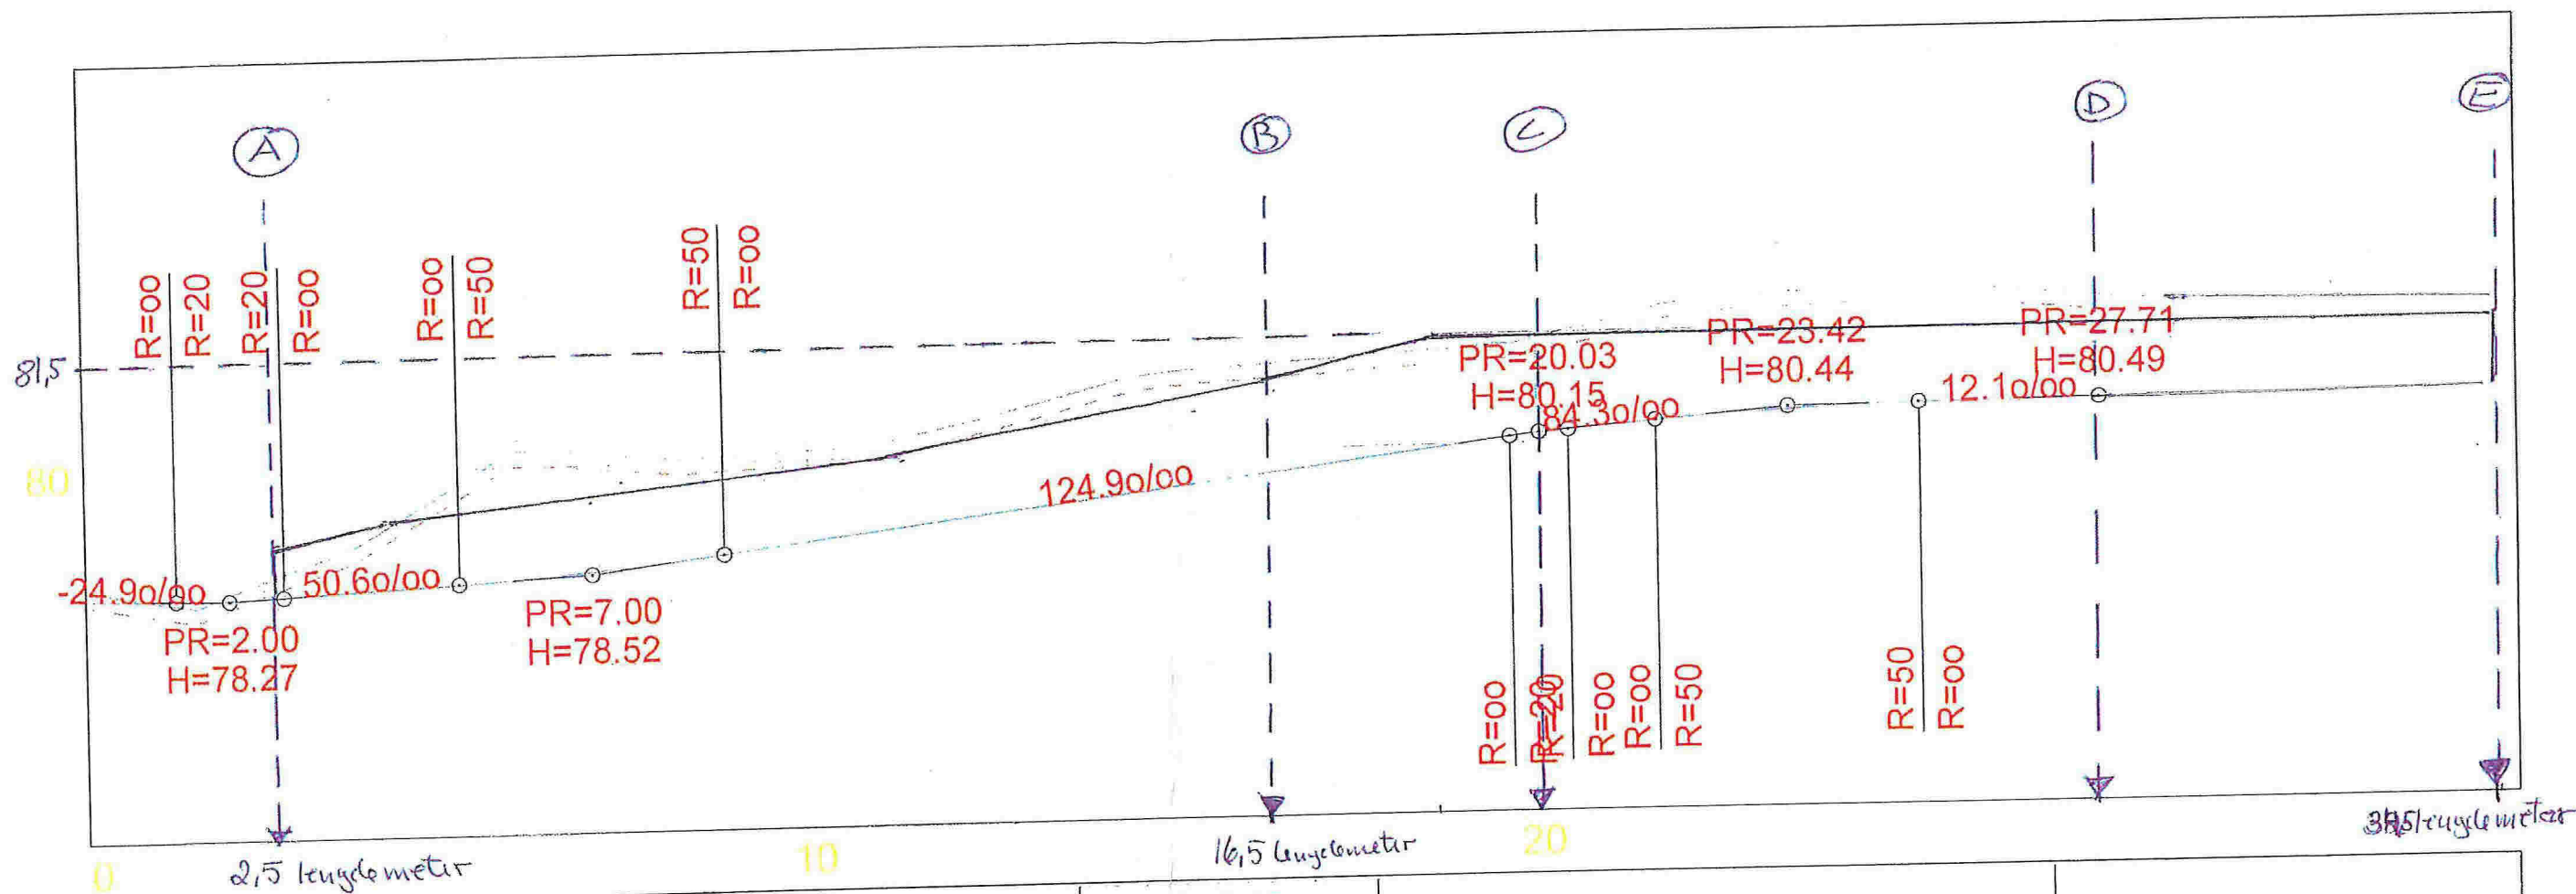

HOR. KURV.				
BREDDEUTV.				
VEIBANE H.				
SKJ./FYLL.				

Total lengde mur (34,5 - 2,5) ≈ 32 lengdemeter

	0	2,5	16,5	20	34,5
			R=5.00		
VEIBANE H.			78.90	80.14	80.48
SKJ./FYLL.	-0.12		-1.24	-1.31	

- A = start mur
- B = felles grøse
- C = punkt vei med kote høyde 80,14
- D = punkt vei med kote høyde 80,48
- E = slutt mur

REV. ANT. REVIDERING GJELDER SIGN. DATO



Anko AS
Fjøsangerveien 50C
5059 Bergen
Tel +47 5538 7870 Fax +47 5538 7871
<http://www.anko.no>

Villanger & Sønner AS
Boligtomt Gnr 188, bnr 787 Knarvik
Lindås kommune

Lengdeprofiltegning adkomstveg

TEGNET sh

KONTR.

MÅL 1:100

DATO 19.04.2013


SAK NR.

TEGN NR.

201

REV.

VEDLEGG E SKISSE AENKDE OG PLASSERING MUR PA SITUASJONSPLAN

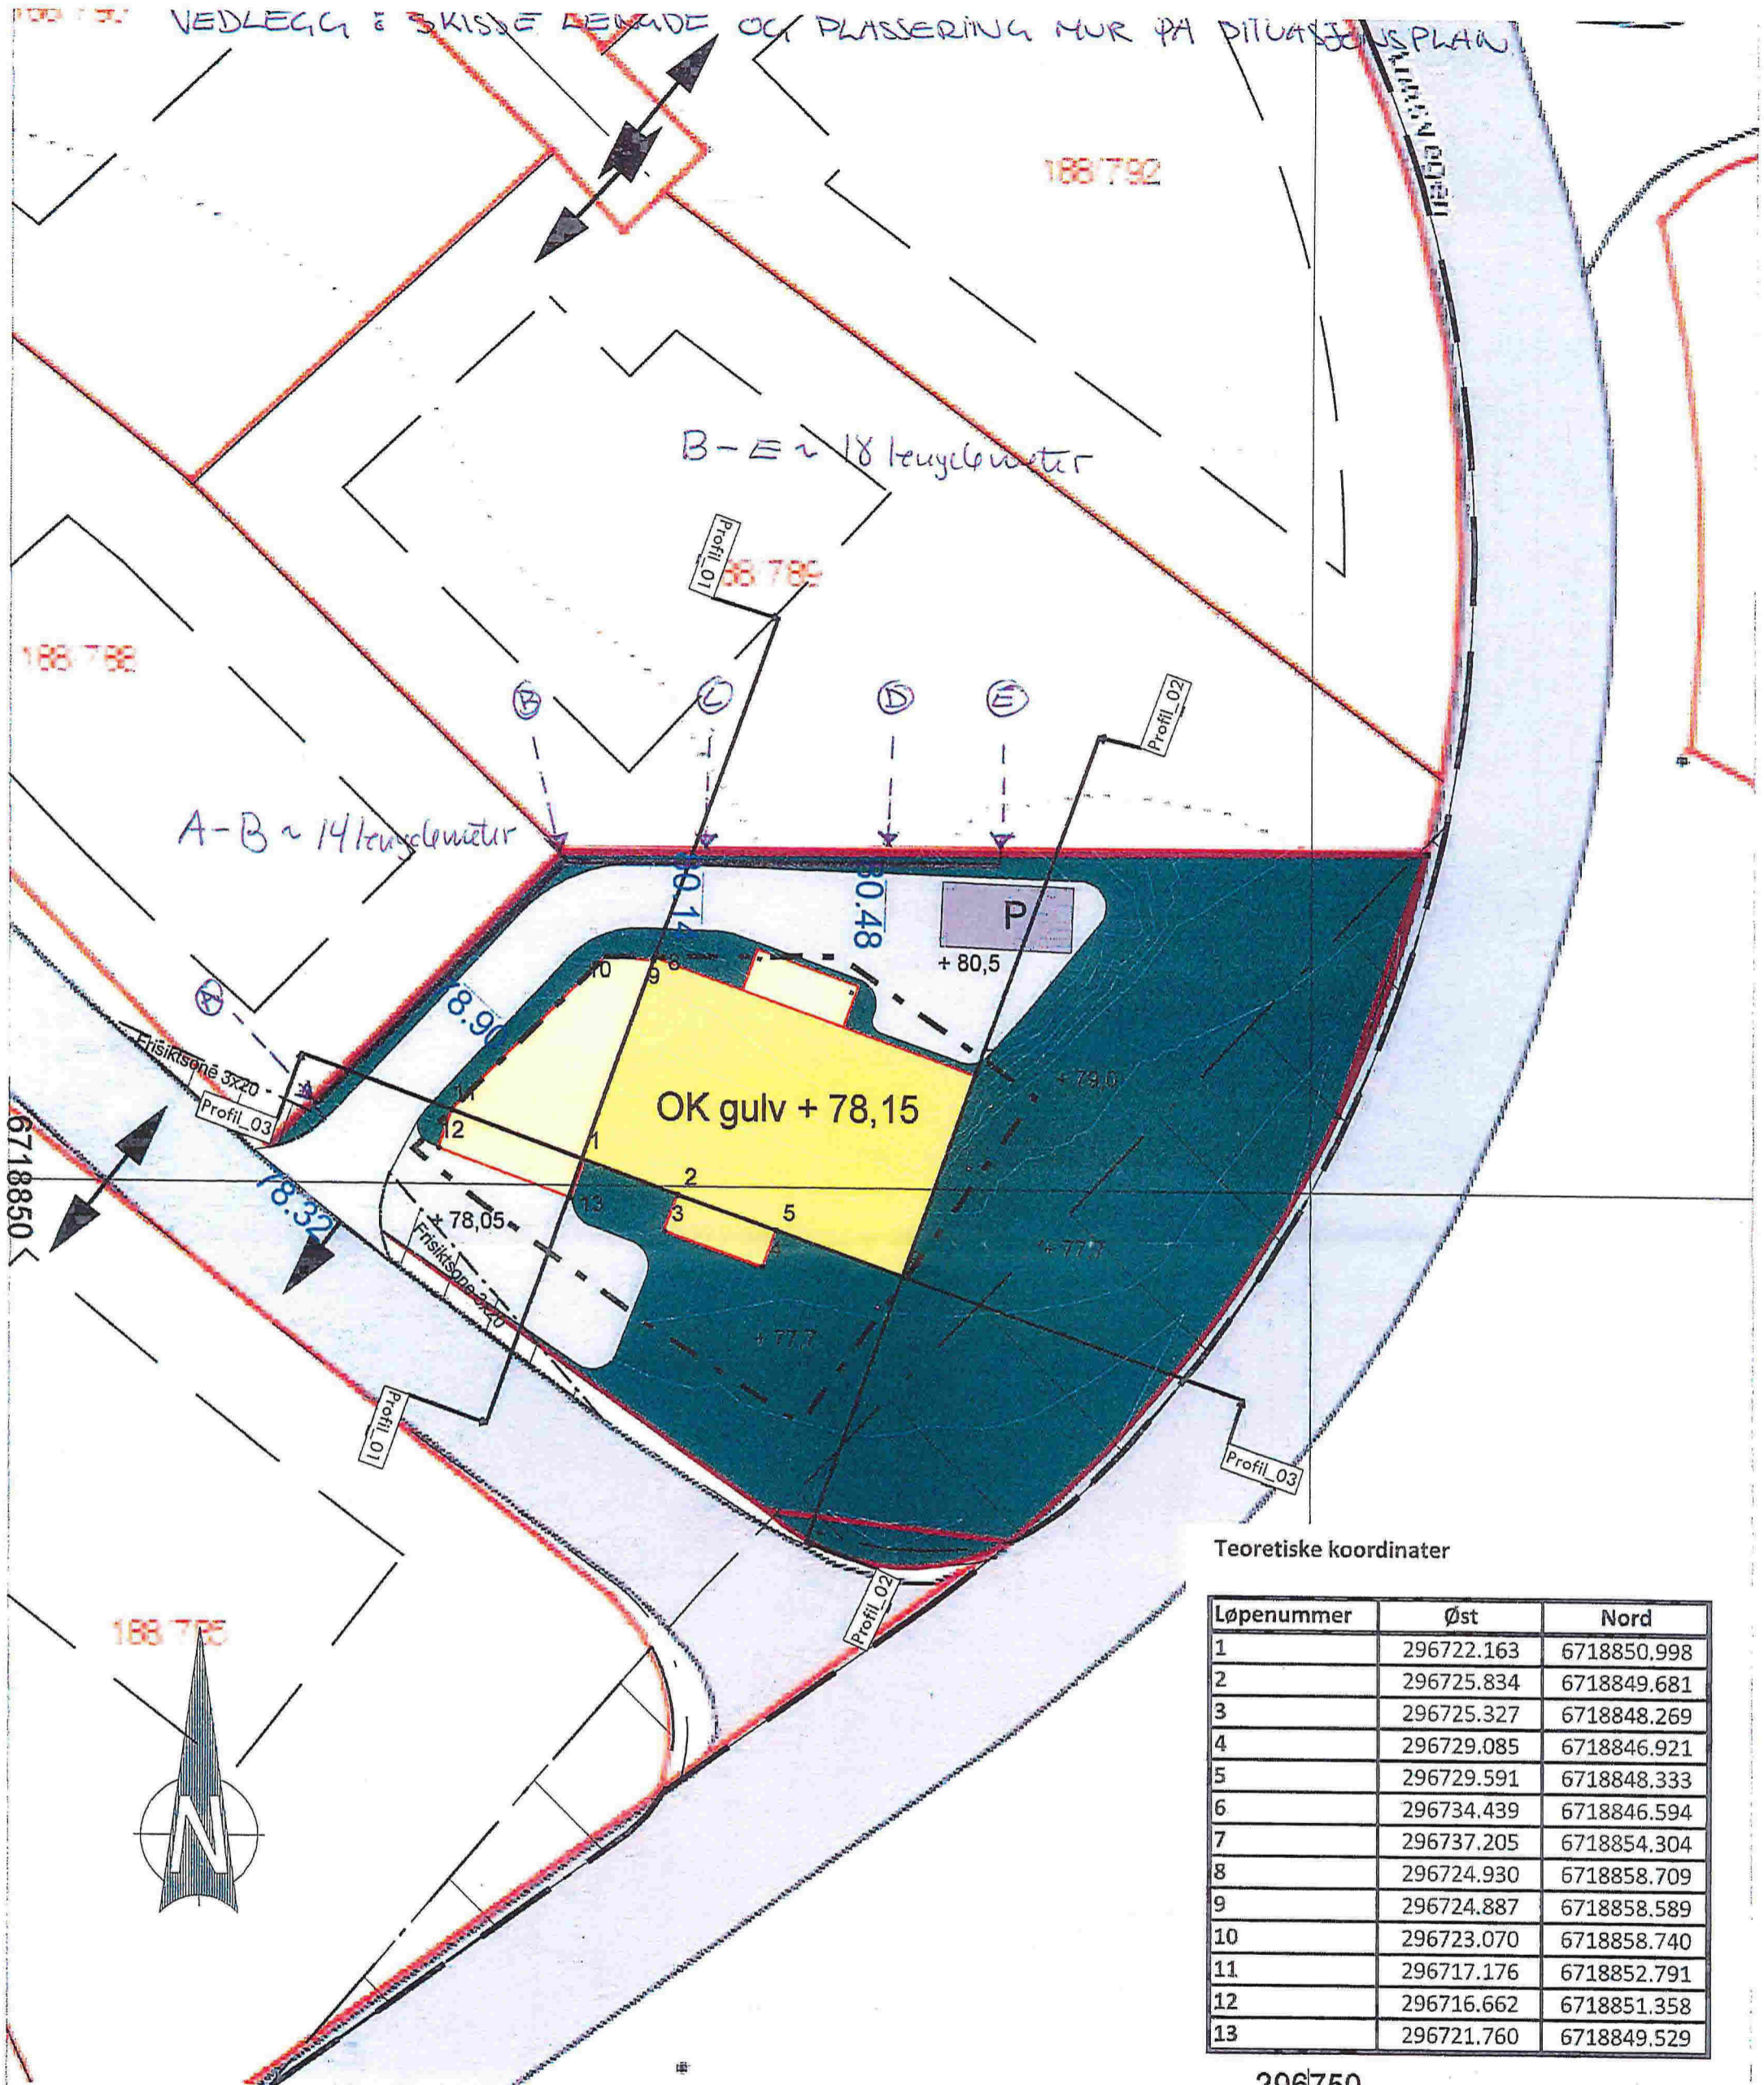

Teoretiske koordinater

Løpenummer	Øst	Nord
1	296722.163	6718850.998
2	296725.834	6718849.681
3	296725.327	6718848.269
4	296729.085	6718846.921
5	296729.591	6718848.333
6	296734.439	6718846.594
7	296737.205	6718854.304
8	296724.930	6718858.709
9	296724.887	6718858.589
10	296723.070	6718858.740
11	296717.176	6718852.791
12	296716.662	6718851.358
13	296721.760	6718849.529

296750

REV. ANT. REVIDERING GJELDER SIGN. DATO

Tegnforklaring

	Bolig
	Garasje
	Grøntområde
	Veg
	Parkering
	Andre sikringssoner



Anko AS
Fipsangerveien 50C
5059 Bergen
Tel +47 5538 7870 Fax +47 5538 7871
http://www.anko.no

TEGNET sh

KONTR. gob

MÅL 1 : 250

DATE 10.01.2010

Villanger & Sønner AS
Boligtomt Gnr 188, bnr 787 Knarvik
Lindås kommune


Situasjonsplan

SAK NR.

TEGN NR.

REV.

000

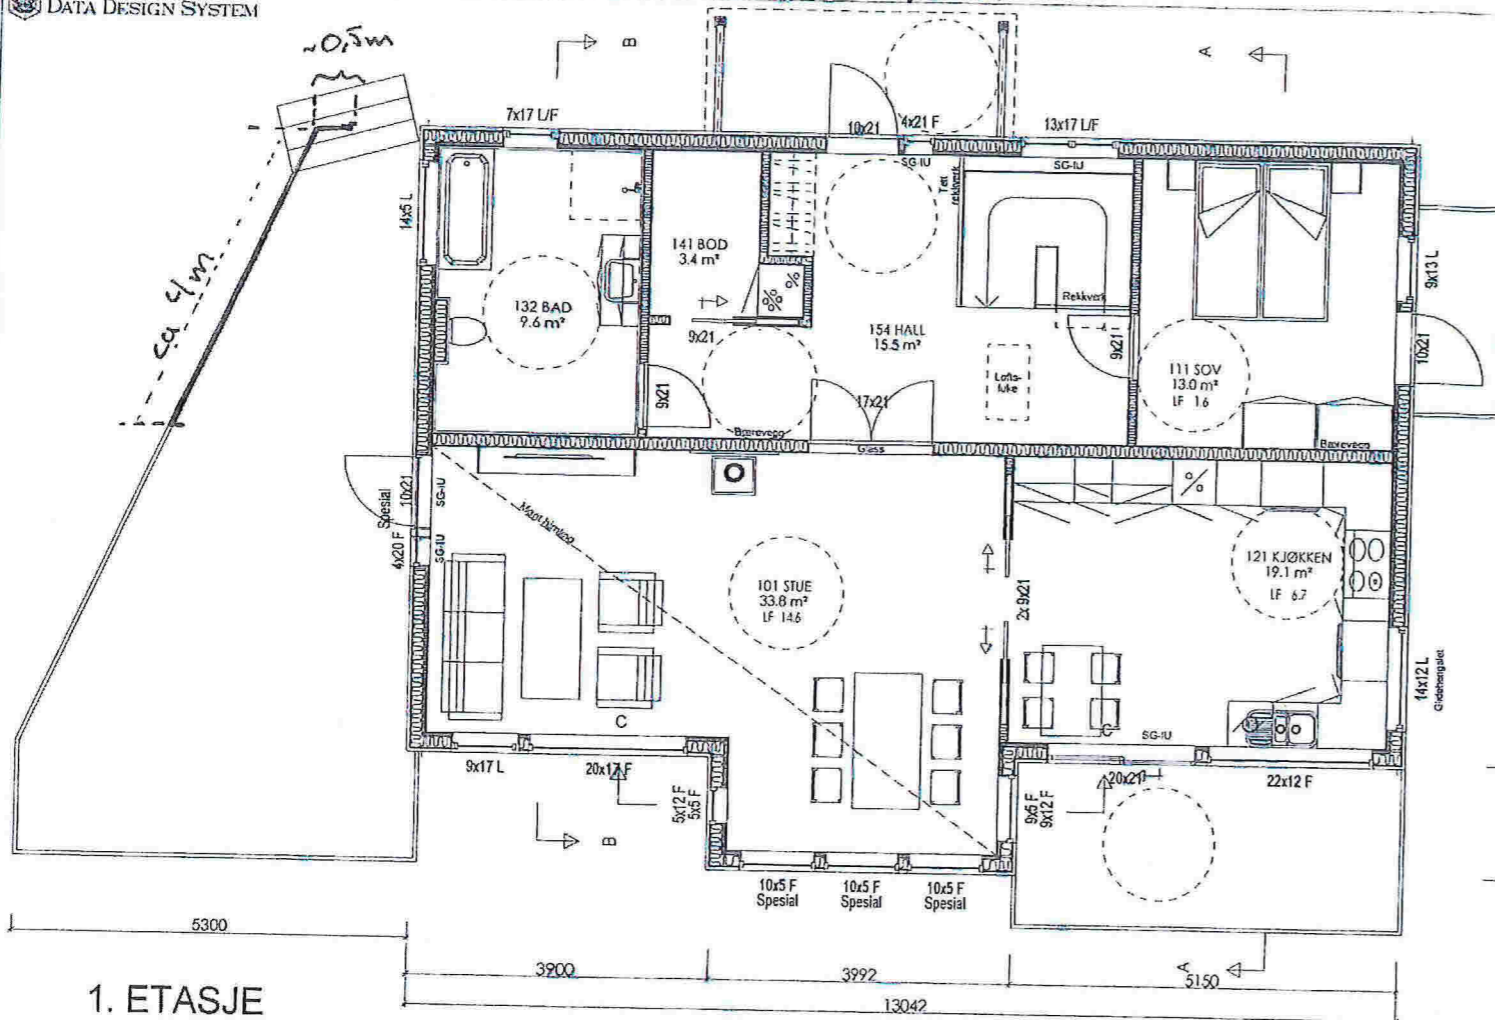

1. ETASJE

For isolasjonsmengder og U-verdier, se varmetapsberegning


AREAL	BRA	P-Rom
Bileilighet		
Underetasje/Kjeller	99.5	99.5
Hovedplan/1.etg.	103.5	100.1
Loftplan/2.etg.		
Garasje/Carport/Ut.v. bod	31.9	
Åpent verb. areal	7.3	
SUM Hovedleilighet	242.2	199.6
Loft-bredde ved 1,9m høyde:		
Bebygg areal, BYA :	170.4	
Diverse :		

Tegning/prosjektering er ikke kontrollert mot plassering i terreng.


Målsetting på utside stenderverk/mur

SG-U	Sikkerhetsglass innside/utside
SG-I	Sikkerhetsglass innside
SG-U	Sikkerhetsglass utside

Sportsbod (5m²) med trinnfri atkomst forutsettes bygd samtidig med bolig

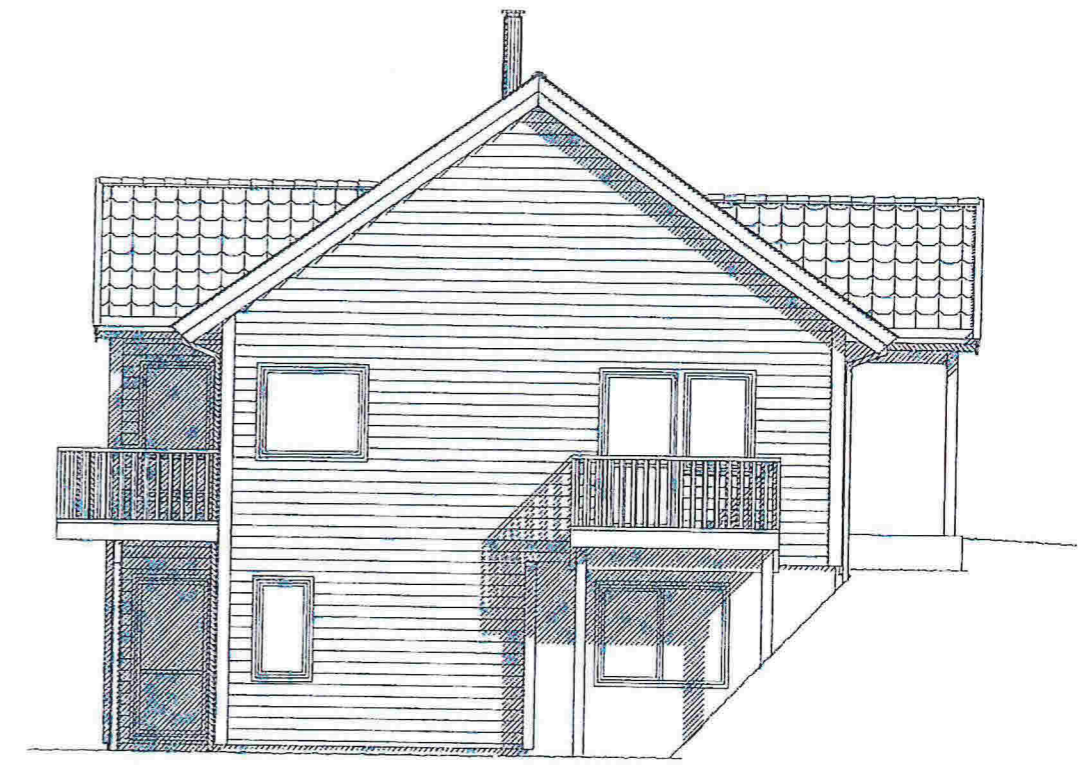

FASADE ØST

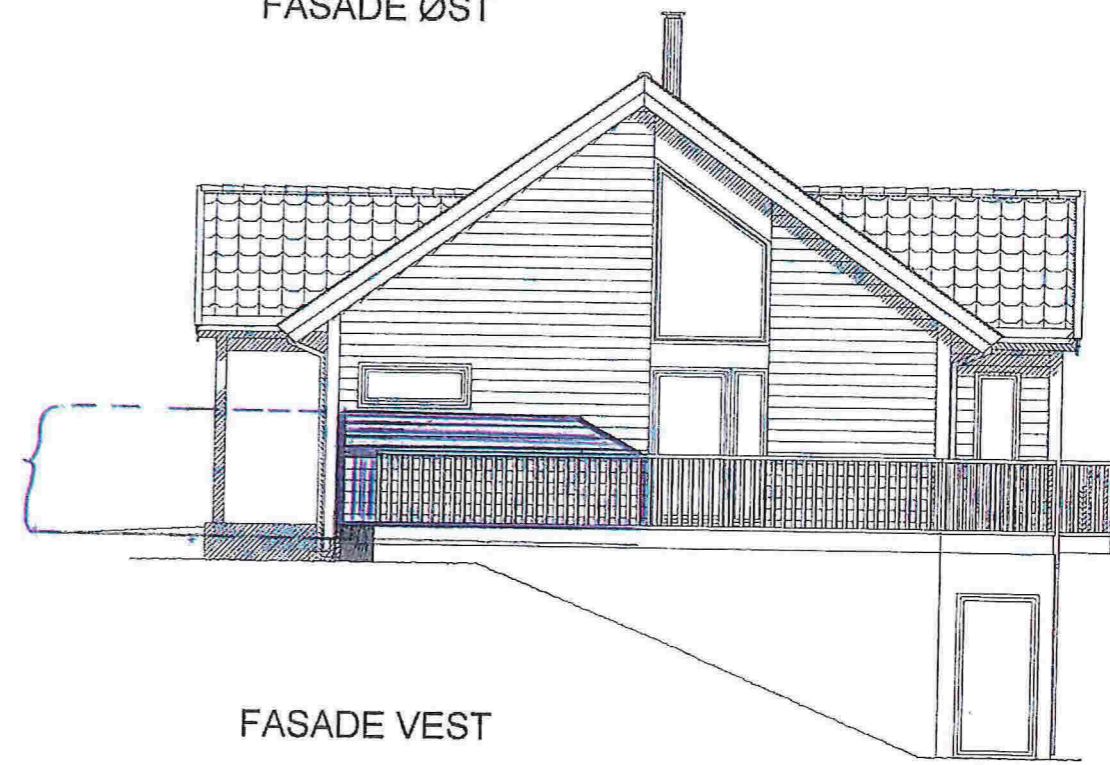

FASADE VEST

H Samsvar med arbeidstegninger
 G Innvendig støttemur
 T Se mail fra forhandler datert 24.06.2013
 E Garasje sokkel
 D Balkongdør og skråvindu
 C Byggesøknadstegninger, skyvedør stue
 B Endret vindu i karnapp og på kjøkken.
 A Div. endringer

MAB 06.09.13
 MAB 17.07.13
 MAB 16.07.13
 BBW 03.04.13
 BBW 20.02.13
 BBW 13.02.13 MAH
 RAS 09.01.13 RAS
 RAS 04.01.13 RAS
 Tegn./Dato: Kontr.:

Tiltakshaver : Merete og Øystein Husebø	Nr. A05+
Byggeplass : Knarvik Aust, 5914 Isdalstø	
Kommune : Lindås	
Målestokk: 1: 100	DAK av: TKN
Dato: 02.11.12	Kontr.: TKN
Hustype	Tegning
LUN SPESIAL	FASADER
Arkitekt:	Denne tegning tilhører Nordbohus AS. Etterligning kfr. lov om åndsverk av 12.5.1961.

