

— Avløp felles	↑ Terrenngulte grense	■ Industri/lager
— Drensledning	⬇ Konstruert grensepunkt	■ Andre bygg
— Overvann	□ Bolig	
→ Pumpeledning spillvann	□ Bustad m/feilighet	
→ Pumpeledning vann	□ Våningshus	
— Spillvann	□ Større bustader	
— Vannledning	□ Hytte/feriehus	
⚡ Udefinert grenser	□ Garasje/uthus	

Beliggenhet og høyder må oppfattes som orienterende.



Lindås kommune
Geodata avdeling




Deto: 2014.04.01
Sign: lima

Avløpsledninger

Målestokk
1:1000

STENDALLWS
BLOMBAKKEN 1 - 5911 ALVERSUND
Org.nr. NO 980 626 180 MVA

1

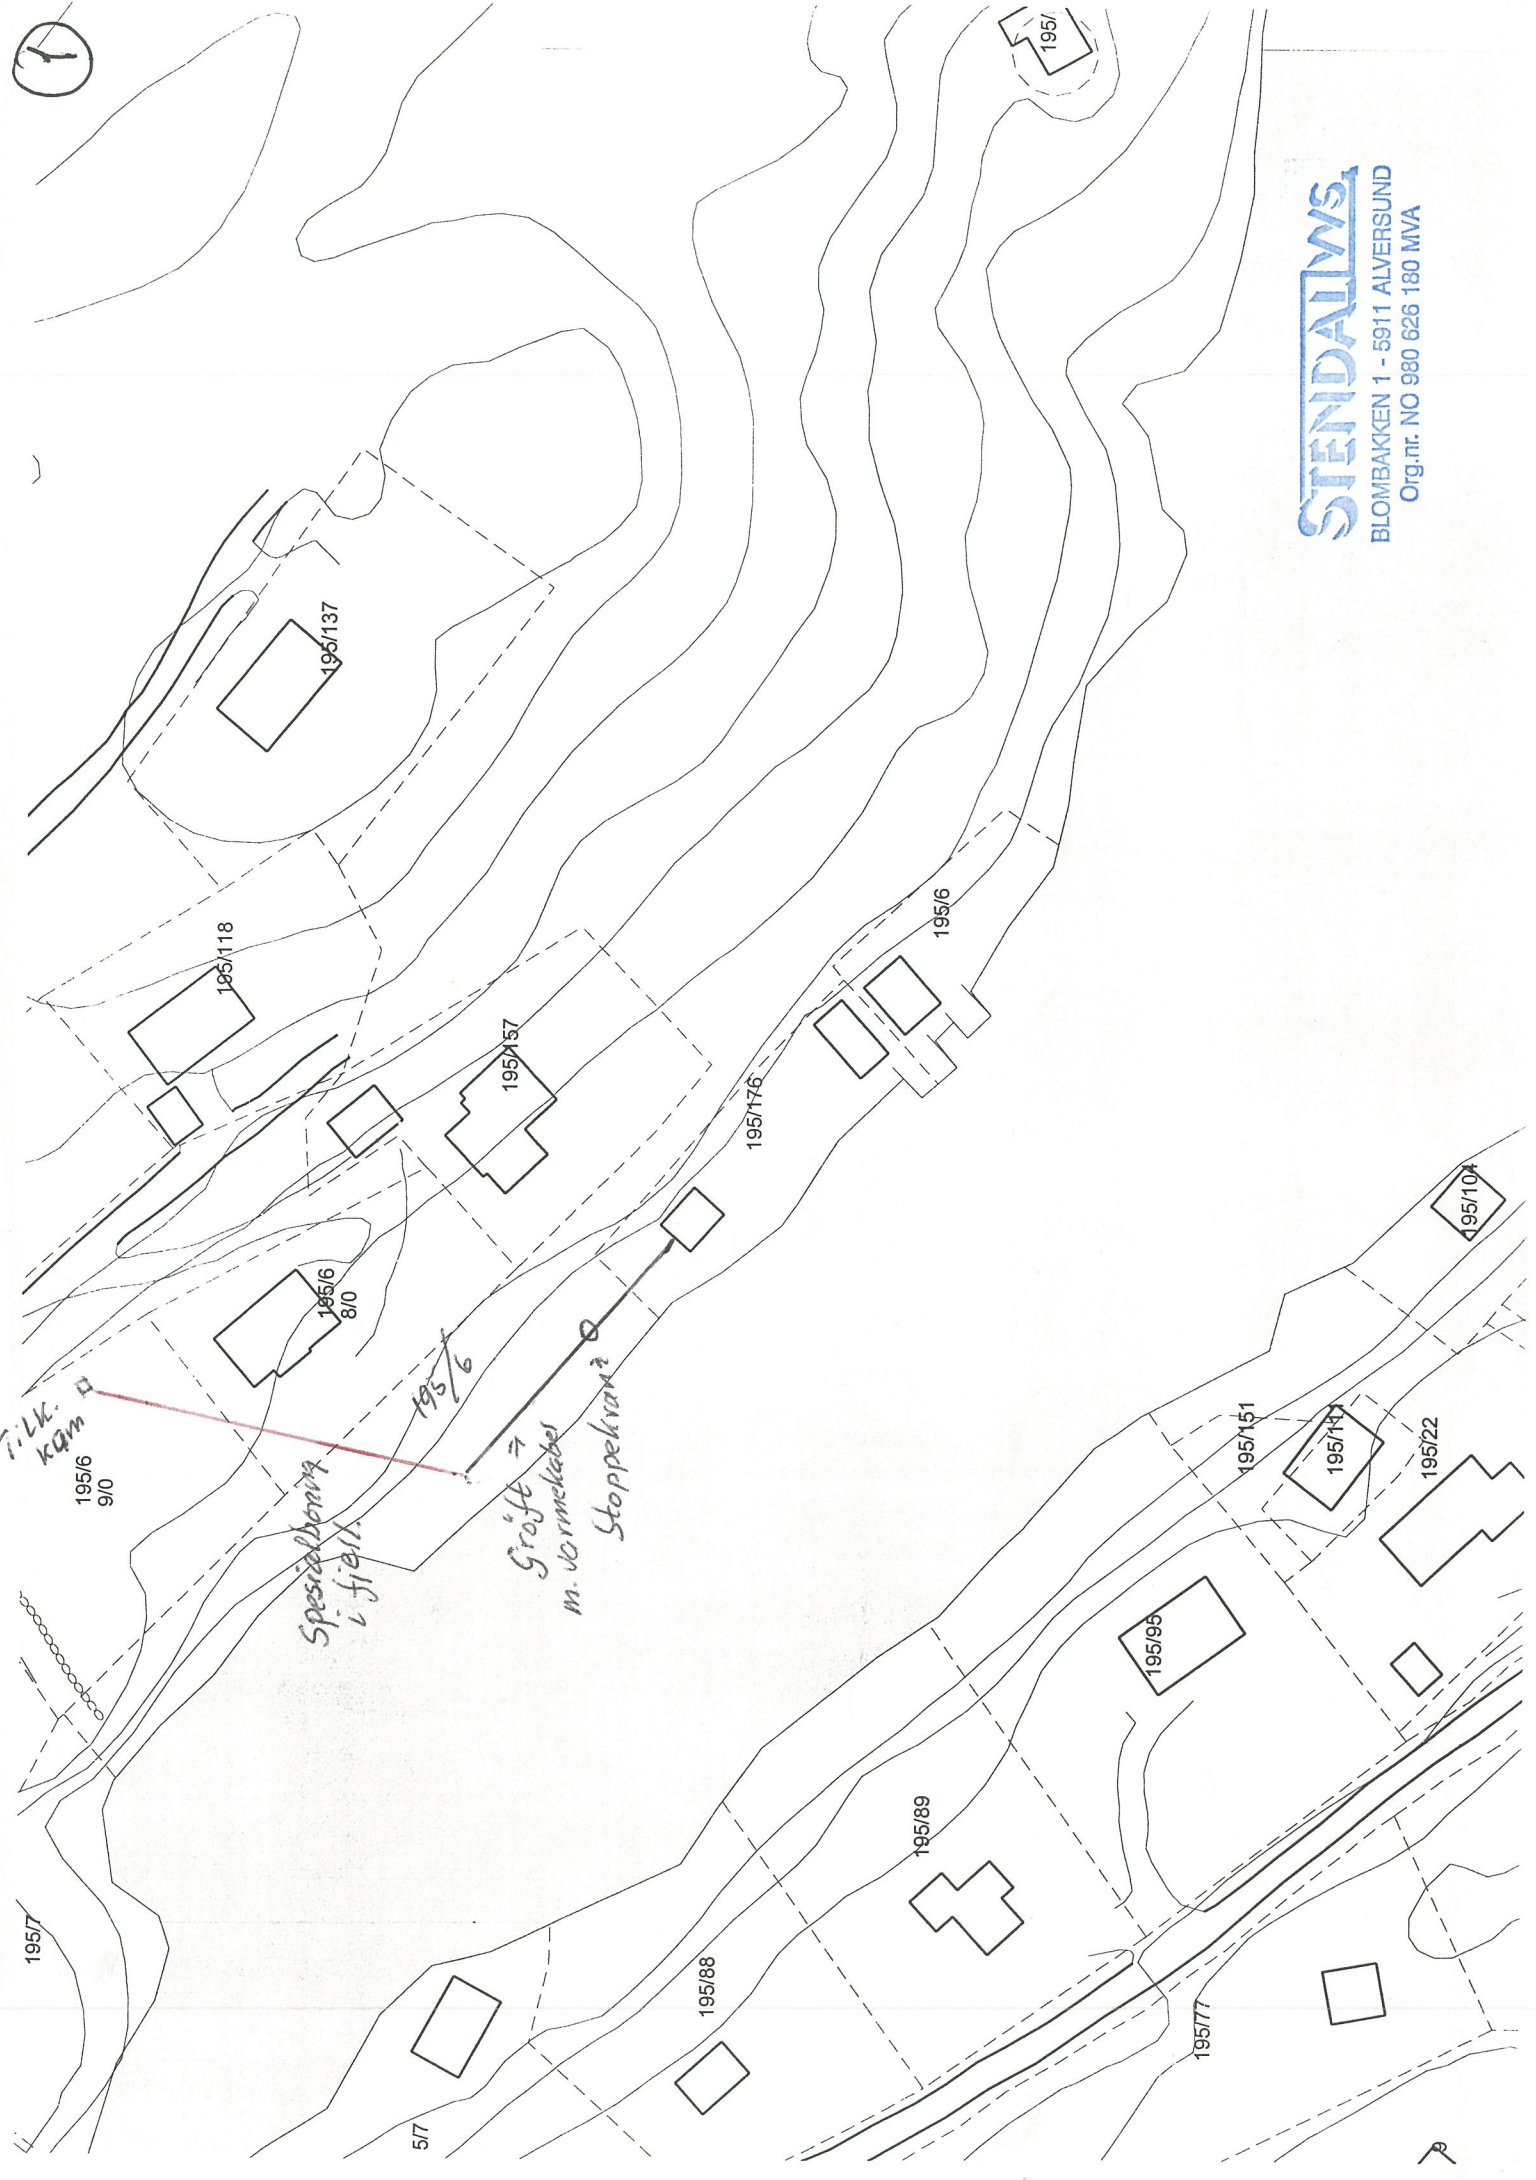

STENDALWS
 BLOMBAKKEN 1 - 5911 ALVERSUND
 Org.nr. NO 980 626 180 MVA