

Gårdskart

Nytt søk

Grunneiendom 1263 - 213/11

Gårdskart

- Markslag (AR5) 13 klasser
- Markslag (AR5) 7 klasser
- Erosjonsrisiko
- Jordressurs
- Endring markslag (AR5)
- Helling jordbruksareal
- Vis gårds- og bruksnr
- Vis driftscenter


Bakgrunnskart

- Gråtoner
- Farger
- Raster / N5 (> 1:10 000)
- Raster / eldre ØK (> 1:10 000)
- Flybilde

Egne kartlag

- Andre kartlag**
- Markslag (AR5) 13 klasser
- Markslag (AR5) 7 klasser
- Erosjonsrisiko
- Jordressurs
- Jordkvalitet
- Endring markslag (AR5)
- Helling jordbruksareal

Stipler linje =
Grøft

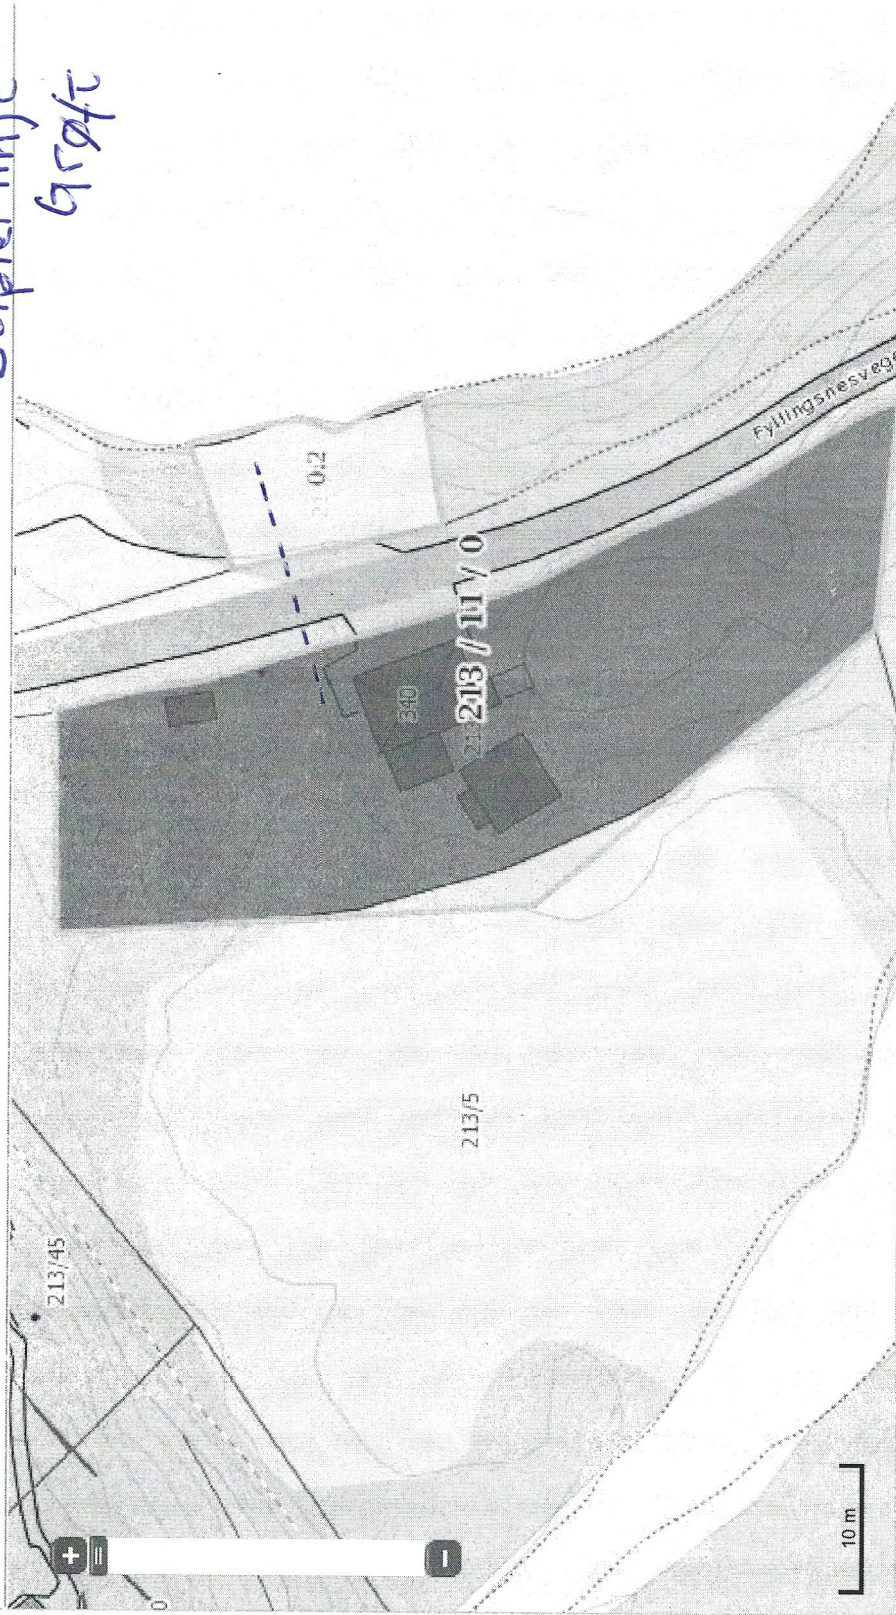

Matrikelnummer	Antall teiger	Fulldyrka jord	Overflated... jord	Innmarks-beite	Skog, særs høy bonitet	Skog, høy bonitet	Skog, middels bo...	Skog, lav bonitet	Uproduktiv skog
1263-213/11: Arealstatistikk (dekar)									
1263-213/11	2	0.1	0	0	0	1.4	0	0	0
SUM:	2	0.1	0	0	0	1.4	0	0	0