


Lindås kommune,  
16.12.2016


Søknad om utbetring av veg og  
Oppretting av parkeringsfelt, iht. plan.

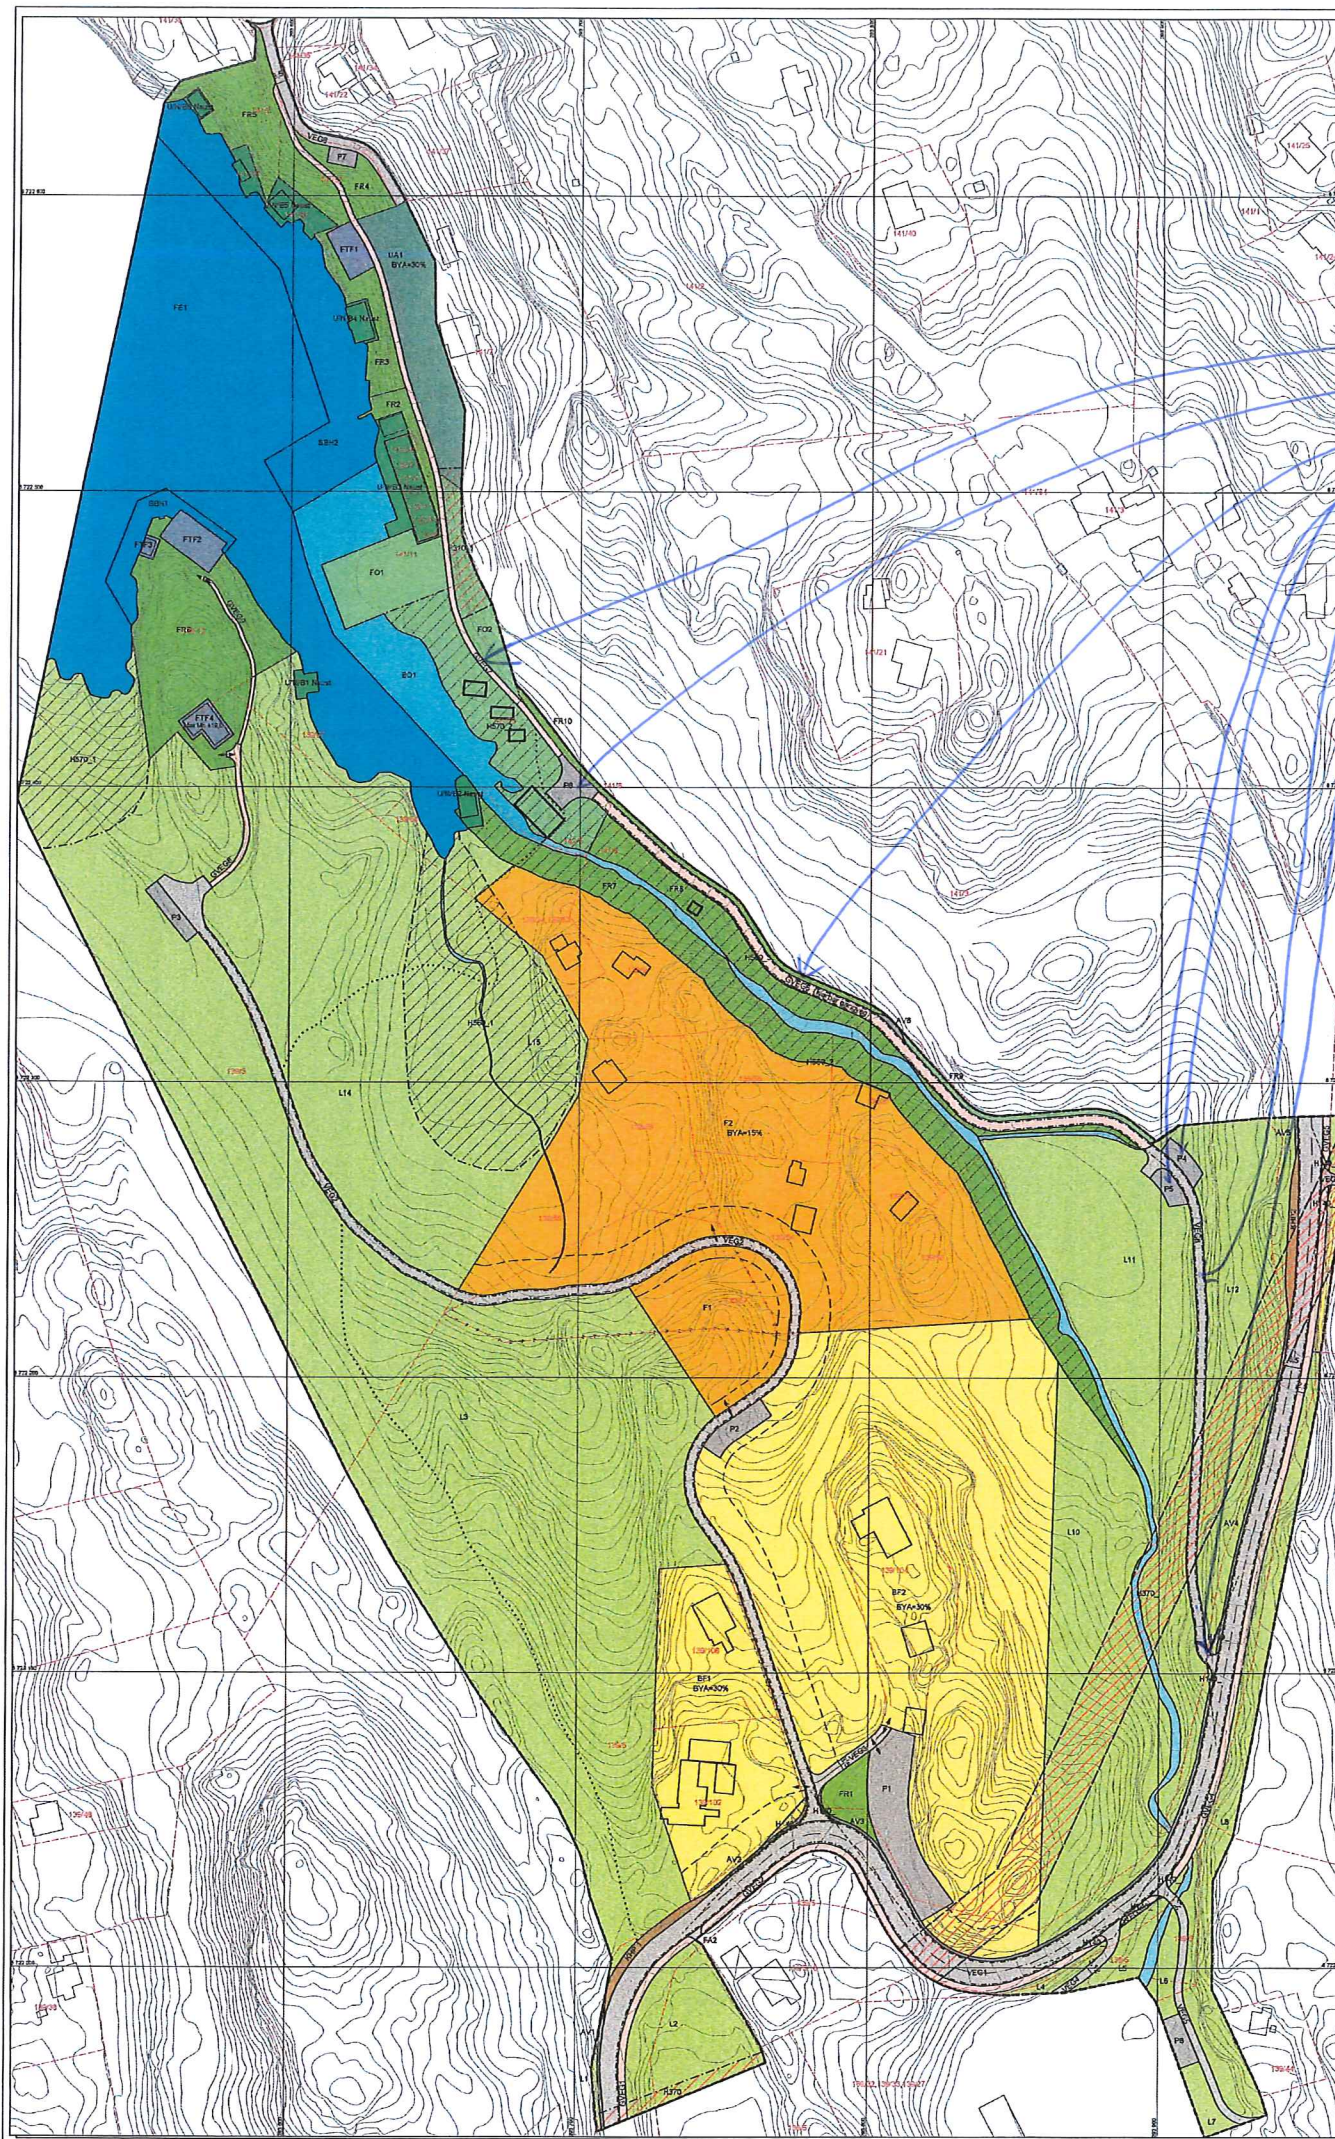

- G VEG 7
- P 6 (2 stk. HC-parkeringsplassar)
- G VEG 6 (kjørbar)
- P4 og P5 - parkeringsfelt
- VEG 6
- Utbedre avkjøyringa frå F404,  
samt etablere feirst

**TEGNFORKLARING**  
PBL § 12 REGULERINGSPLAN

<p><b>BYGNINGAR OG ANLEGG (PBL § 12-5, nr 1) (1000)</b></p> <ul style="list-style-type: none"> <li>BF Bygader - ferdigleaste - småhus (1111)</li> <li>BE Bygader - ferdigleaste (1120)</li> <li>FTF Fritids- og turistferiemål (1170)</li> <li>UE Utveippladseareal (1000)</li> </ul> <p><b>SAMFERDSLSANLEGG OG TEKNISK INFRASTRUKTUR (PBL § 12-5, nr 2) (2000)</b></p> <ul style="list-style-type: none"> <li>VEG Veg (2010)</li> <li>KEG Kjørveg (2011)</li> <li>GVG Gangveg/angarsel (2010)</li> <li>AKV Annan veggrunn (2010)</li> <li>KF Kollektivfordelings (2073)</li> <li>P Parkeringsplass (2082)</li> </ul> <p><b>GRØNNSTRUKTUR (PBL § 12-5, nr 3)</b></p> <ul style="list-style-type: none"> <li>FR Frimråde (2040)</li> </ul> <p><b>LNFR OMRÅDER (PBL § 12-5, nr 5)</b></p> <ul style="list-style-type: none"> <li>L Larobrukarferiemål (6110)</li> <li>FR Frikulturfieriemål (6130)</li> </ul> <p><b>LINJESYMBOLER</b></p> <ul style="list-style-type: none"> <li>Planegrens (1201)</li> <li>Eiendomsgrrens som skal opphevas (1204)</li> <li>Bygg som skal bevarast (kun bevaringsområde) (1210)</li> <li>Byggegrens (1211)</li> <li>Planlagt bevarings (1213)</li> <li>Buareal som er lagt i planen (1214)</li> <li>Regulert sektorfier (1221)</li> <li>Frisfrier (1222)</li> <li>Regulert kyrstelt (1224)</li> <li>Regulert stiller (1226)</li> <li>Måle- og avstandslier (1250)</li> <li>Ferdestringsgrens (1202)</li> <li>Grens for omgissoner (1203)</li> <li>Grens for ferresoner (1204)</li> <li>Grens for skilingsoner (1205)</li> </ul>	<p><b>BRUK OG VERN AV SJØ OG VASSDRAG (PBL § 12-5, nr 6)</b></p> <ul style="list-style-type: none"> <li>Ferd (6100)</li> <li>Småbåttann (6230)</li> <li>Fria/feriemål lje og vassdrag (6720)</li> <li>Utva/feriemål/bedehus (6750)</li> <li>Bademråde (6770)</li> </ul> <p><b>OMSYNSONE (PBL § 12-6)</b></p> <p><b>SONE MED SPESIFIKKE OMSYN</b></p> <ul style="list-style-type: none"> <li>Bevaring naturmiljø (6590)</li> <li>Bevaring kulturmiljø (6570)</li> </ul> <p><b>FARESONE</b></p> <ul style="list-style-type: none"> <li>Ras- og skredfare (6310)</li> <li>Hogepenningsareal (red Hogepenningsareal) (6370)</li> </ul> <p><b>SIKRINGSONE</b></p> <ul style="list-style-type: none"> <li>Fald (6140)</li> </ul> <p><b>PUNKTSYMBOLER</b></p> <ul style="list-style-type: none"> <li>Avkjørsel (1242)</li> </ul> <p><b>Andre symbol</b></p> <ul style="list-style-type: none"> <li>Sti</li> <li>Eiendomsgrrens</li> </ul>
--	--

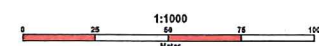

Ekvidistans 1m  
Målestokk 1:1000

REGULERINGSPLAN MED TILHØYRANDE FØRESEGNAR FOR:  
**FRILUFTSOMRÅDE - KVAMSVÅGEN, delar av 139,141,142.**  
Planid: 1263-25082004

REVISJONAR	Dato	Signatur
	05.01.2011	TVI

SAKSHANDSAMING ETTER PLAN- OG BYGNINGSLOVA	DATO	SAKNR.	Dato plankart	Dato føresegnar	Signatur
KUNNGJERING AV OPPSTART AV PLANARBEIDET	14.01.2005				
1. GONGS HANDSAMING I PLAN- OG MILJØUTVALET	20.01.2010	7/10	05.01.2010	05.01.2010	DAJU / TVI
UTLEGGING TIL OFFENTLEG ETTERSYN	03.02.17.03.2010			02.02.2010	DAJU / TVI
2. GONGS HANDSAMING I PLAN- OG MILJØUTVALET	16.06.2010	140/10	02.02.2010	02.02.2010	DAJU / TVI
EVENT. NYTT OFFENTLEG ETTERSYN					
EVENT. 3. GONGS HANDSAMING I PLAN- OG MILJØUTVALET	01.06.2011	131/11	05.01.2011	05.01.2011	DAJU / TVI
VEDTAK I KOMMUNESTYRET	16.06.2011	70/11	05.01.2011	05.01.2011	DAJU / TVI

Planen er utarbeid av  
Lindås kommune, Areal- og miljøpavd.

DATO 1/7 2011  
SIGNATUR S. Tøve

