


HOH.

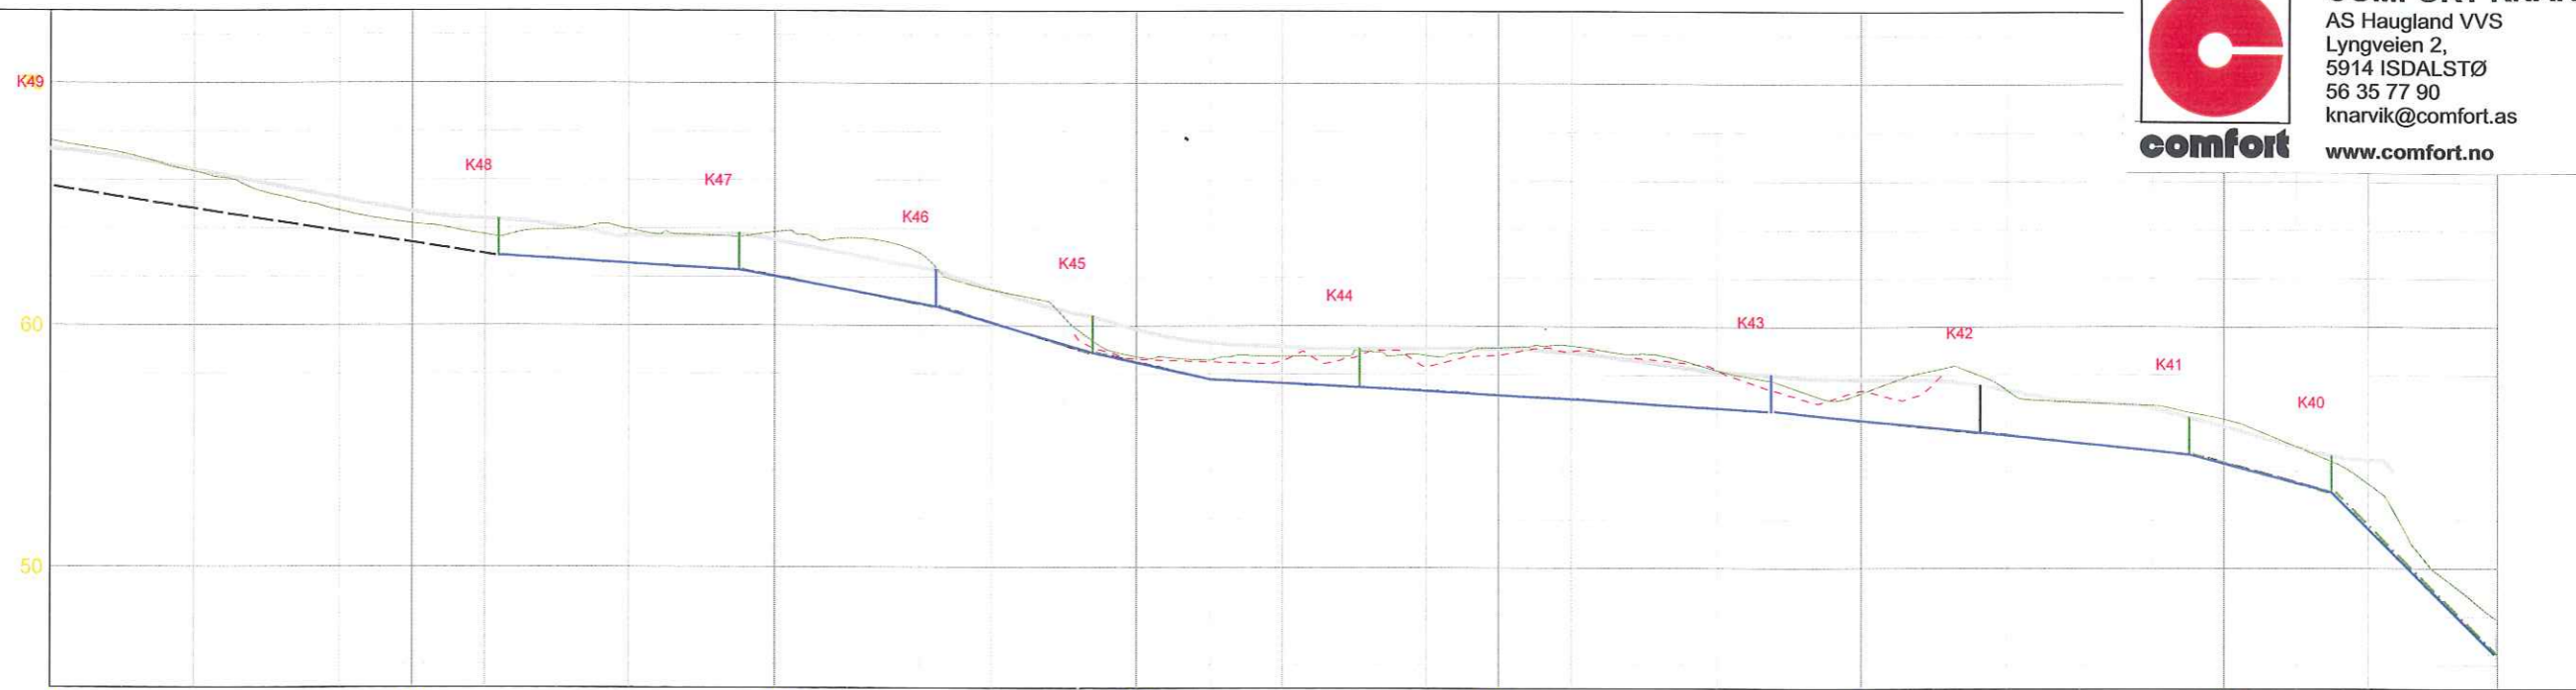

**COMFORT KNARVIK**  
 AS Haugland VVS  
 Lyngveien 2,  
 5914 ISDALSTØ  
 56 35 77 90  
 knarvik@comfort.as  
 www.comfort.no



MARKTYPE																																				
HØYDE EKISTERENDE TERRENG	67.63	67.10	66.34	65.46	64.73	64.20	63.75	63.95	63.98	63.72	63.86	63.61	63.00	61.48	60.35	58.72	58.59	58.74	58.99	58.79	59.12	59.20	58.89	58.21	57.51	57.26	58.19	57.38	56.88	56.75	56.18	55.06	53.50	49.88	47.88	
HØYDE ENDRET TERRENG																																				
VANNLEDNING	DIM./TYPE																																			
FALL		-45.9o/oo		-17.7o/oo		-55.3o/oo		-88.0o/oo		-67.7o/oo		-16.0o/oo		-16.0o/oo		-18.6o/oo		-30.7o/oo		-30.7o/oo		-79.2o/oo		-79.2o/oo		-291.9o/oo		-291.9o/oo		-291.9o/oo		-291.9o/oo		-291.9o/oo		-291.9o/oo



ADU - Ingeniør Atle D. Ulkilen Fonnes Senter, pb. 75 5952 Fonnes Tlf.: 56168080 E-mail: atle@adu.no	Helleåsen bustadområde Hjelmåsen AS Hjelmåsen 37 5915 Hjelmås Lengdeprofiltegnning VA Trace 4	REV. ANT. REVIDERING GJELDER	SIGN. DATO
TEGNET IH KONTR. AU MÅL 1:500, 1:150 DATO 09.04.2014	SAK NR. 2011225 TEGN. NR. 212 REV. C		






comfort

COMFORT KNARVIK

AS Haugland VVS  
Lyngveien 2,  
5914 ISDALSTØ  
56 35 77 90  
knarvik@comfort.as

www.comfort.no

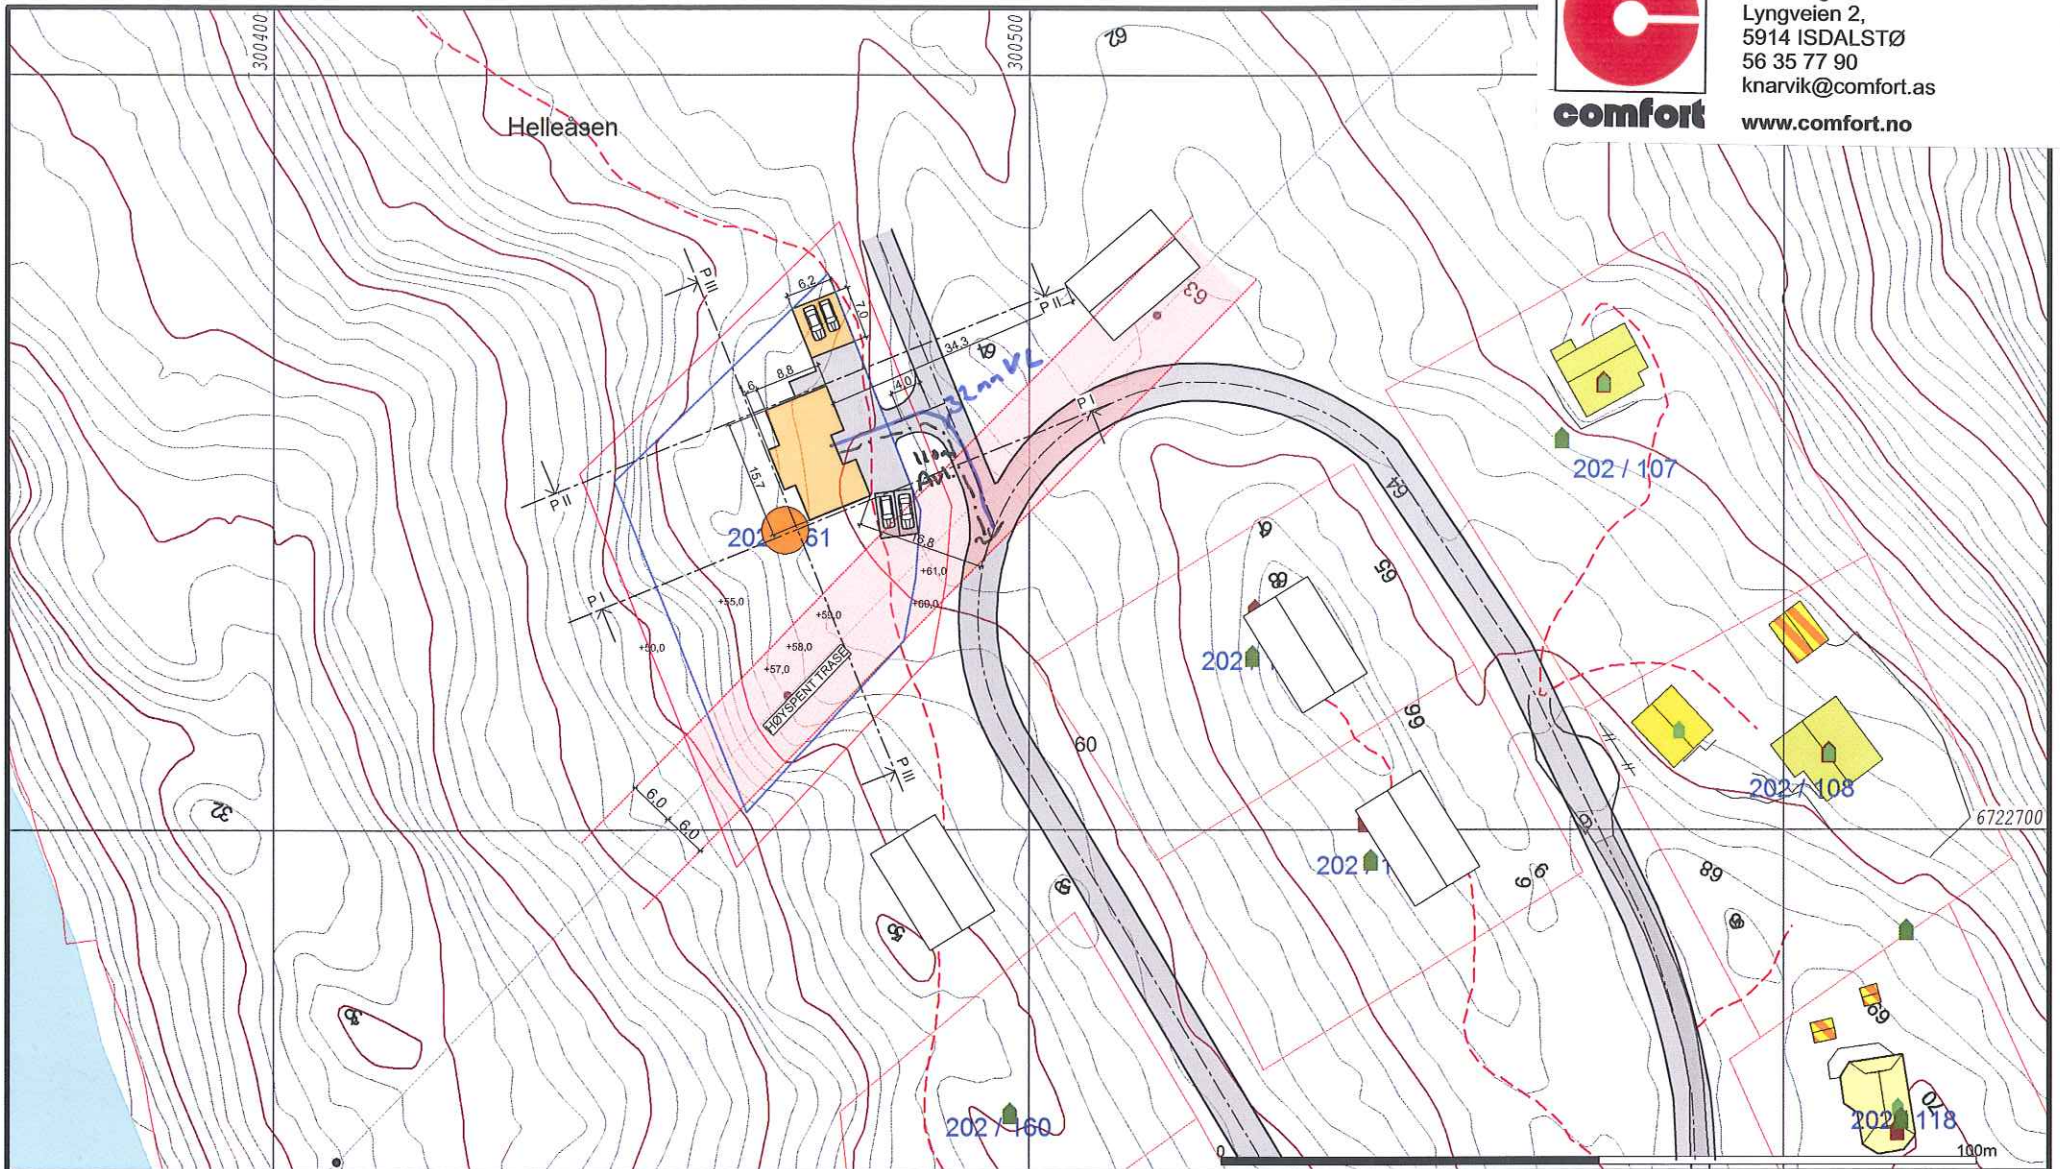

- Målte Grenser
- - - Registrerte Grenser
- ? Udefinert grenser
- ↑ Terrengmålte grense
- ⊙ Konstruert grensepunkt
- Bolig
- Bustad m/leilighet
- Våningshus
- Storre bustader
- Hytte/feriehus
- Garasje/uthus
- Industri/lager
- Andre bygg

Beliggenhet og høyder må oppfattes som orienterende.

Prosjekt:  
Helleåsen. Gnr.202, Bnr.161.

Tiltakshaver:  
**Sasa Misur**

Dato:  
28.11.2016



Lindås kommune  
Geodata avdeling

Dato: 2016.09.23  
Sign: liei

Gnr 202 bnr 161



Målestokk  
1:1000