

Rev. 30.04.14. Kjøllerød vist
 Rev. 21.03.14. Justeringer vindu, dører
 Rev. 14.02.14. Justeringer


BOLIGSENTERET
 Boligsenneret Norge AS
 Frikkeveien 70 B, 5116 Ovre Eke
 www.boligsenneret.com

Tilaksstaver: **Lise Hodnekvam/Roger Olsvik**
 Budsjettsnr: **Fjellangervingane 206**
 Kommune: **Indås**
 Ser.: **103** Br.: **3** Mål: **1:100**
 Planer og snitt

Date: **13.02.2014**
 Tegner: **Oddva**
 Prosjekt: **Hodnekvam/Olsvik**
 Tegnr.: **501**


Vann
 Avløp

5/5-14

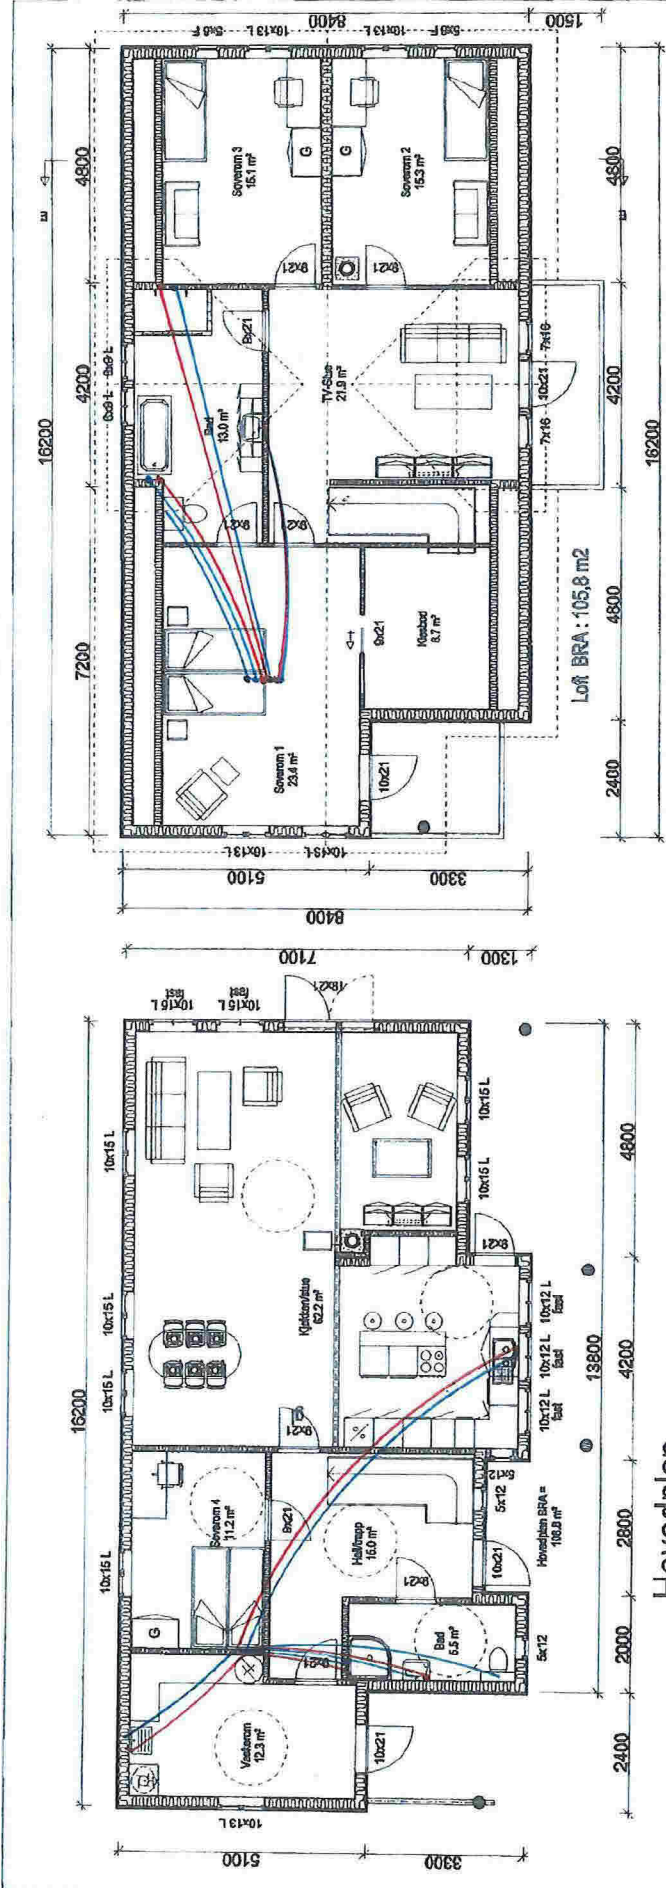


Hovedplan

Loft

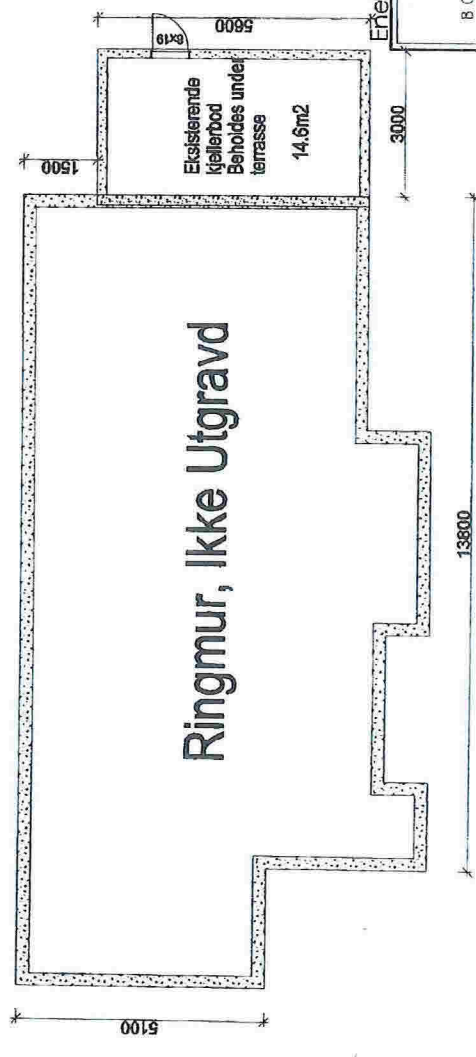

Ringmur, Ikke Utgravd

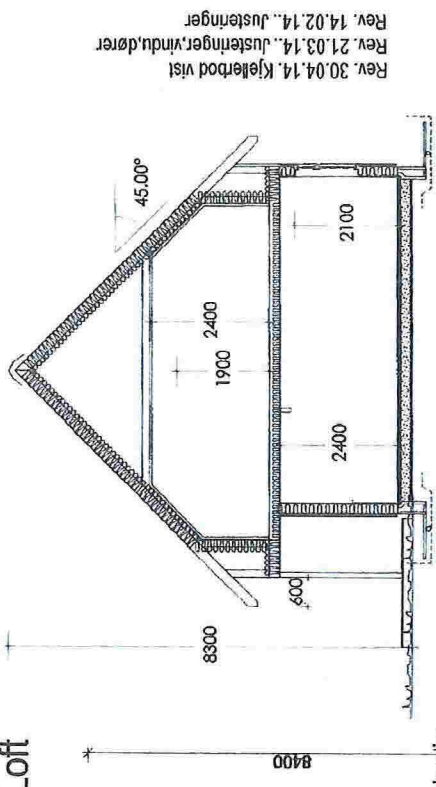

Rev. 30.04.14, Kjølebod visl
 Rev. 21.03.14, Justeringer, vindu, dører
 Rev. 14.02.14, Justeringer

BOLIGSENTERET
 www.boligsenteret.no

Jilskshaver Lise Hodnekvam/Roger Olsvik
 Prosjektleder: Fjellangerveien 206
 Kommune: Lindås
 Svt: 103 Bar: 3 Vth: 1: 100
 Plan nr og gnr/nt: 501

Dato: 13.02.2014
 Tegnet: Oadava
 Prosjekt: Hodnekvam
 Olsvik

Kuldevarm var i rør /
 Varmtvann rør i rør

5/5-14