

saknr. 2012/1057

Reigstad Bygg og Eiendom AS  
Osterfjordvegen 124

Knarvik 21.11.2012

5914 Isdalstø

Lindås Kommune  
Geodata avd.  
Kvernhusmyrane 20  
5914 Isdalstø

**Gnr. 137bnr.727 Dokumentasjon byggplassering.**

Vedlagt oversendes dokumentasjon på byggplassering på Gnr. 137 bnr. 727 byggherre Reigstad Bygg og Eiendom AS . Plassering er utført 21.11.2012 etter godkjent situasjonsplan av Lindås Kommune Geodata avd.

Høgde på FG.er godkjent til cote 49,6. Bygget skal innmålast for kontroll når forskaling er oppsatt. Byggherre må gje melding når dette er klart for utførelse. Planert bygggrup har innmålt høgde. 49,02. Garasje er ikkje plassert pr dato.

**Kopi til**

**Lindås Kommune**

**Vedlegg.**

**Skisse M=1:200  
Dokumentasjonsdata for utsatt bygg.**

Lindås Kommune  
Geodata avd.  
Tommy Veland  
Fagsjef

Lindås kommune

  
Einar Rydland  
landmåler.

LINDAS KOMMUNE	
Klassering	137/727
21.11.2012	
Ark saknr	2012/1057
Saker	MUNPE

Utlistet av: eir  
Utlistet dato: 2012.11.21  
Prosjektnavn: C:\Gemini\Survey\Work\137-727 byggplass.gmi  
Prosjektbeskrivelse:

KoordinatsystemID: EUR89 32  
Koordinatsystem navn: UTM(EUREF89) - SONE 32  
Datum: EUREF89  
Oppdragsgiver:  
Adresse:  
Postnummer / sted:

Opprettet: Dato: 2012.03.16  
Endret: 2012.11.20

Signatur:

eir  
eir *B. Rydlef*

Lindås kommune


Prosjekt: C:\Gemini\Survey\Work\137-727 byggplass.gmi

Koordinatsystem: UTM(EUREF89) - SONE 32

21.11.2012

---

PunktID	Tema	N-koord.	Ø-koord.	Høyde	Geoide H	Status
B7		6 719 688,151	294 508,643			K
B8		6 719 664,658	294 480,411			K
H09		6 719 685,365	294 479,349	49,600		K
H08		6 719 691,376	294 486,571	49,600		K
H07		6 719 682,079	294 494,309	49,600		K
H01		6 719 676,068	294 487,087	49,600		U

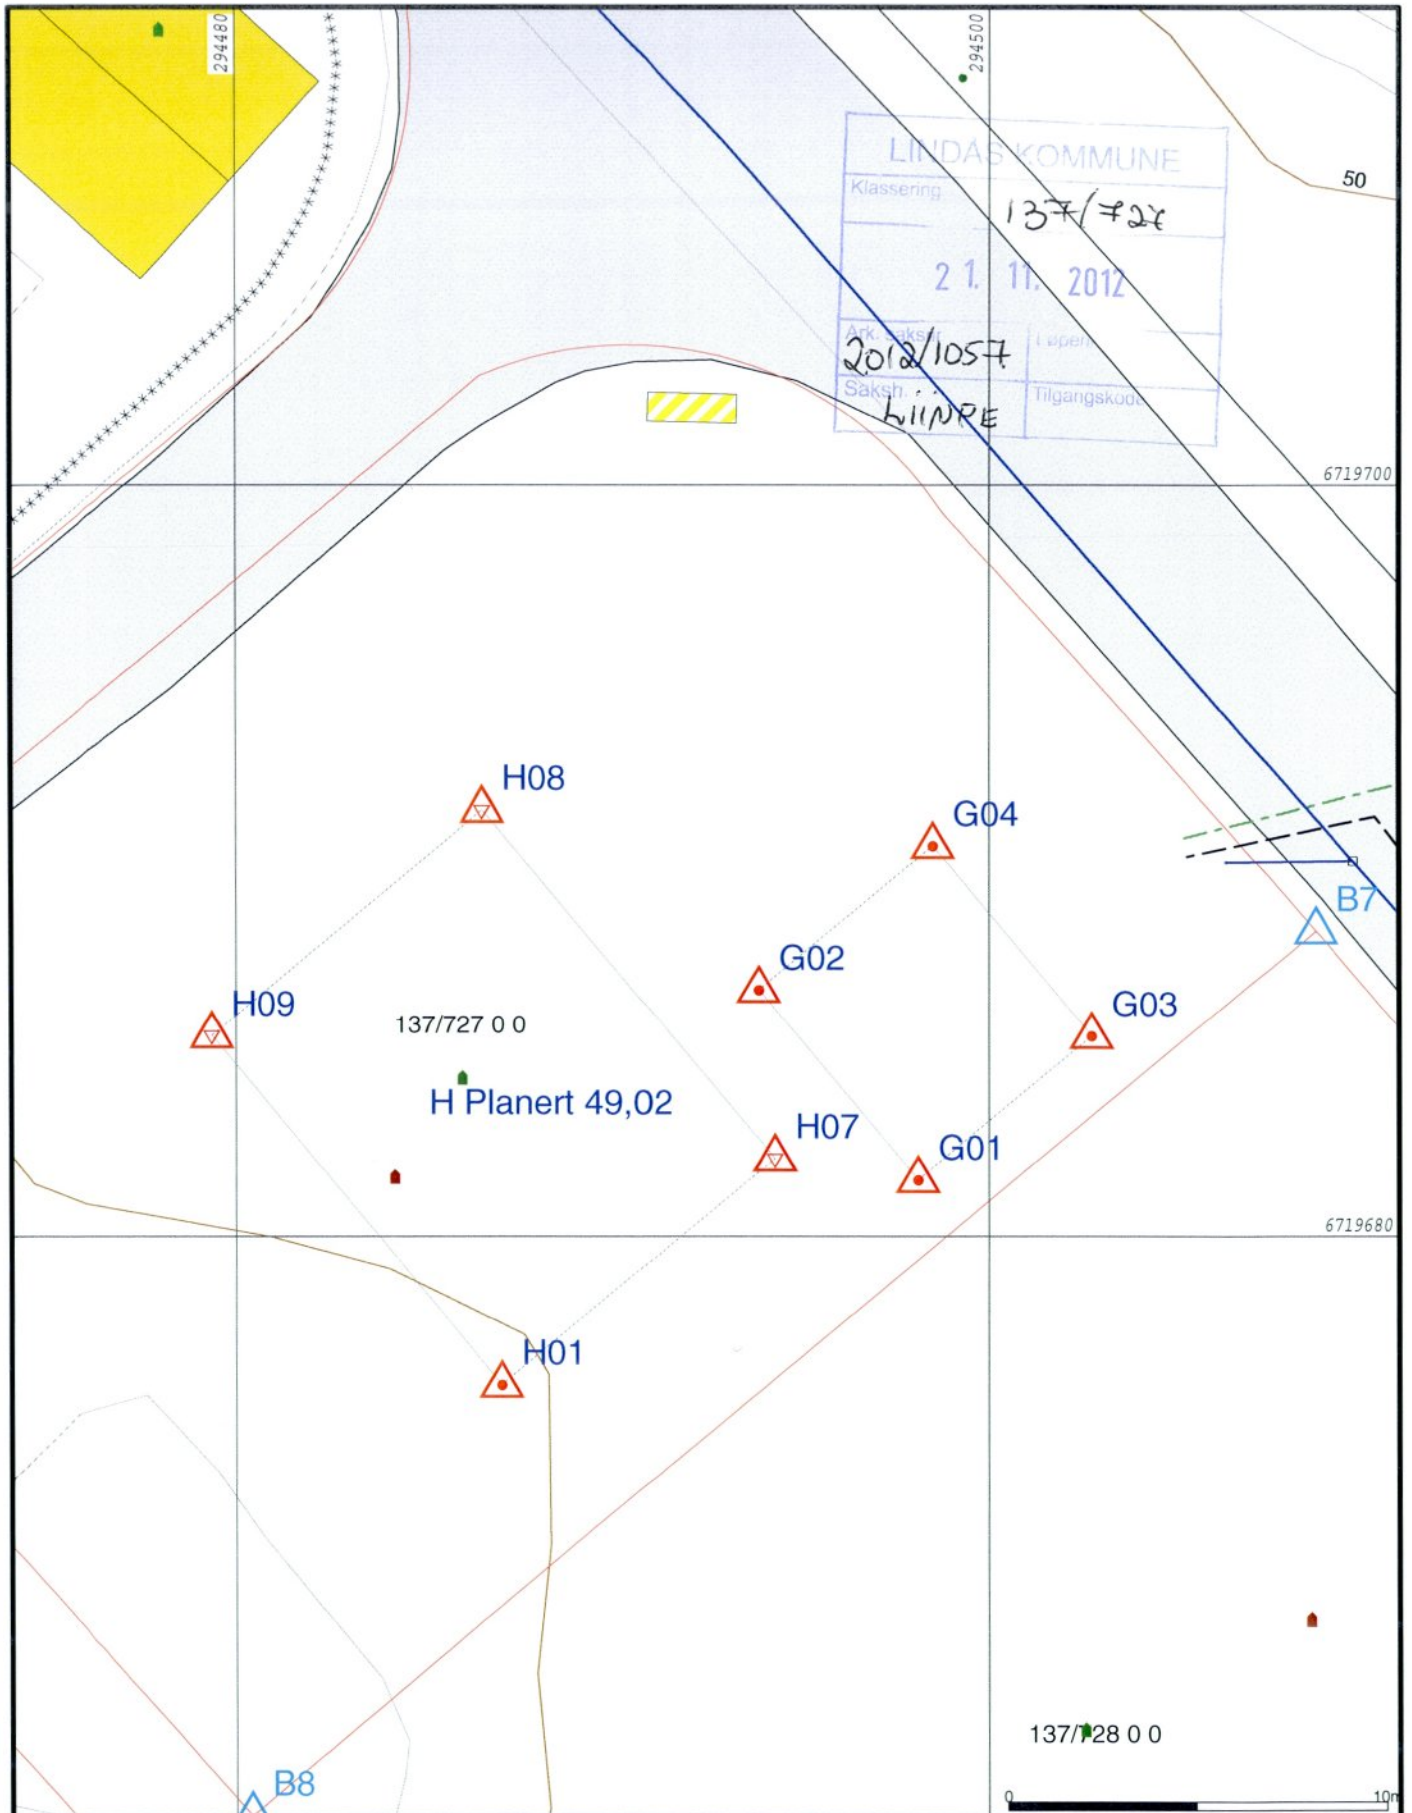

LINDÅS KOMMUNE  
 Klassering 137/727  
 21.11.2012  
 Ark. saks. 2012/1057  
 Saksh. LIINPE  
 Tilgangskode

- Målte Grenser
- Registrerte Grenser
- Udefinert grenser
- Terrengmålte grense
- Konstruert grensepunkt
- Bolig
- Bustad m/leilighet
- Våningshus
- Større bustader
- Hytte/feriehuis
- Garasje/uthus
- Industri/lager
- Andre bygg



Lindås kommune  
 Geodata avdeling  
 Byggpl- 21.11.2012



Dato: 2012.11.21  
 Sign: eir

Gnr 137 bnr 727

Målestokk  
 1:200

Beliggenhet og høyder må oppfattes som orienterende.