
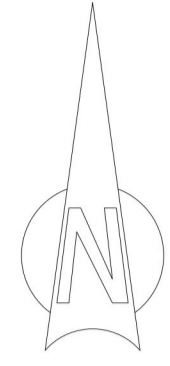


6718650

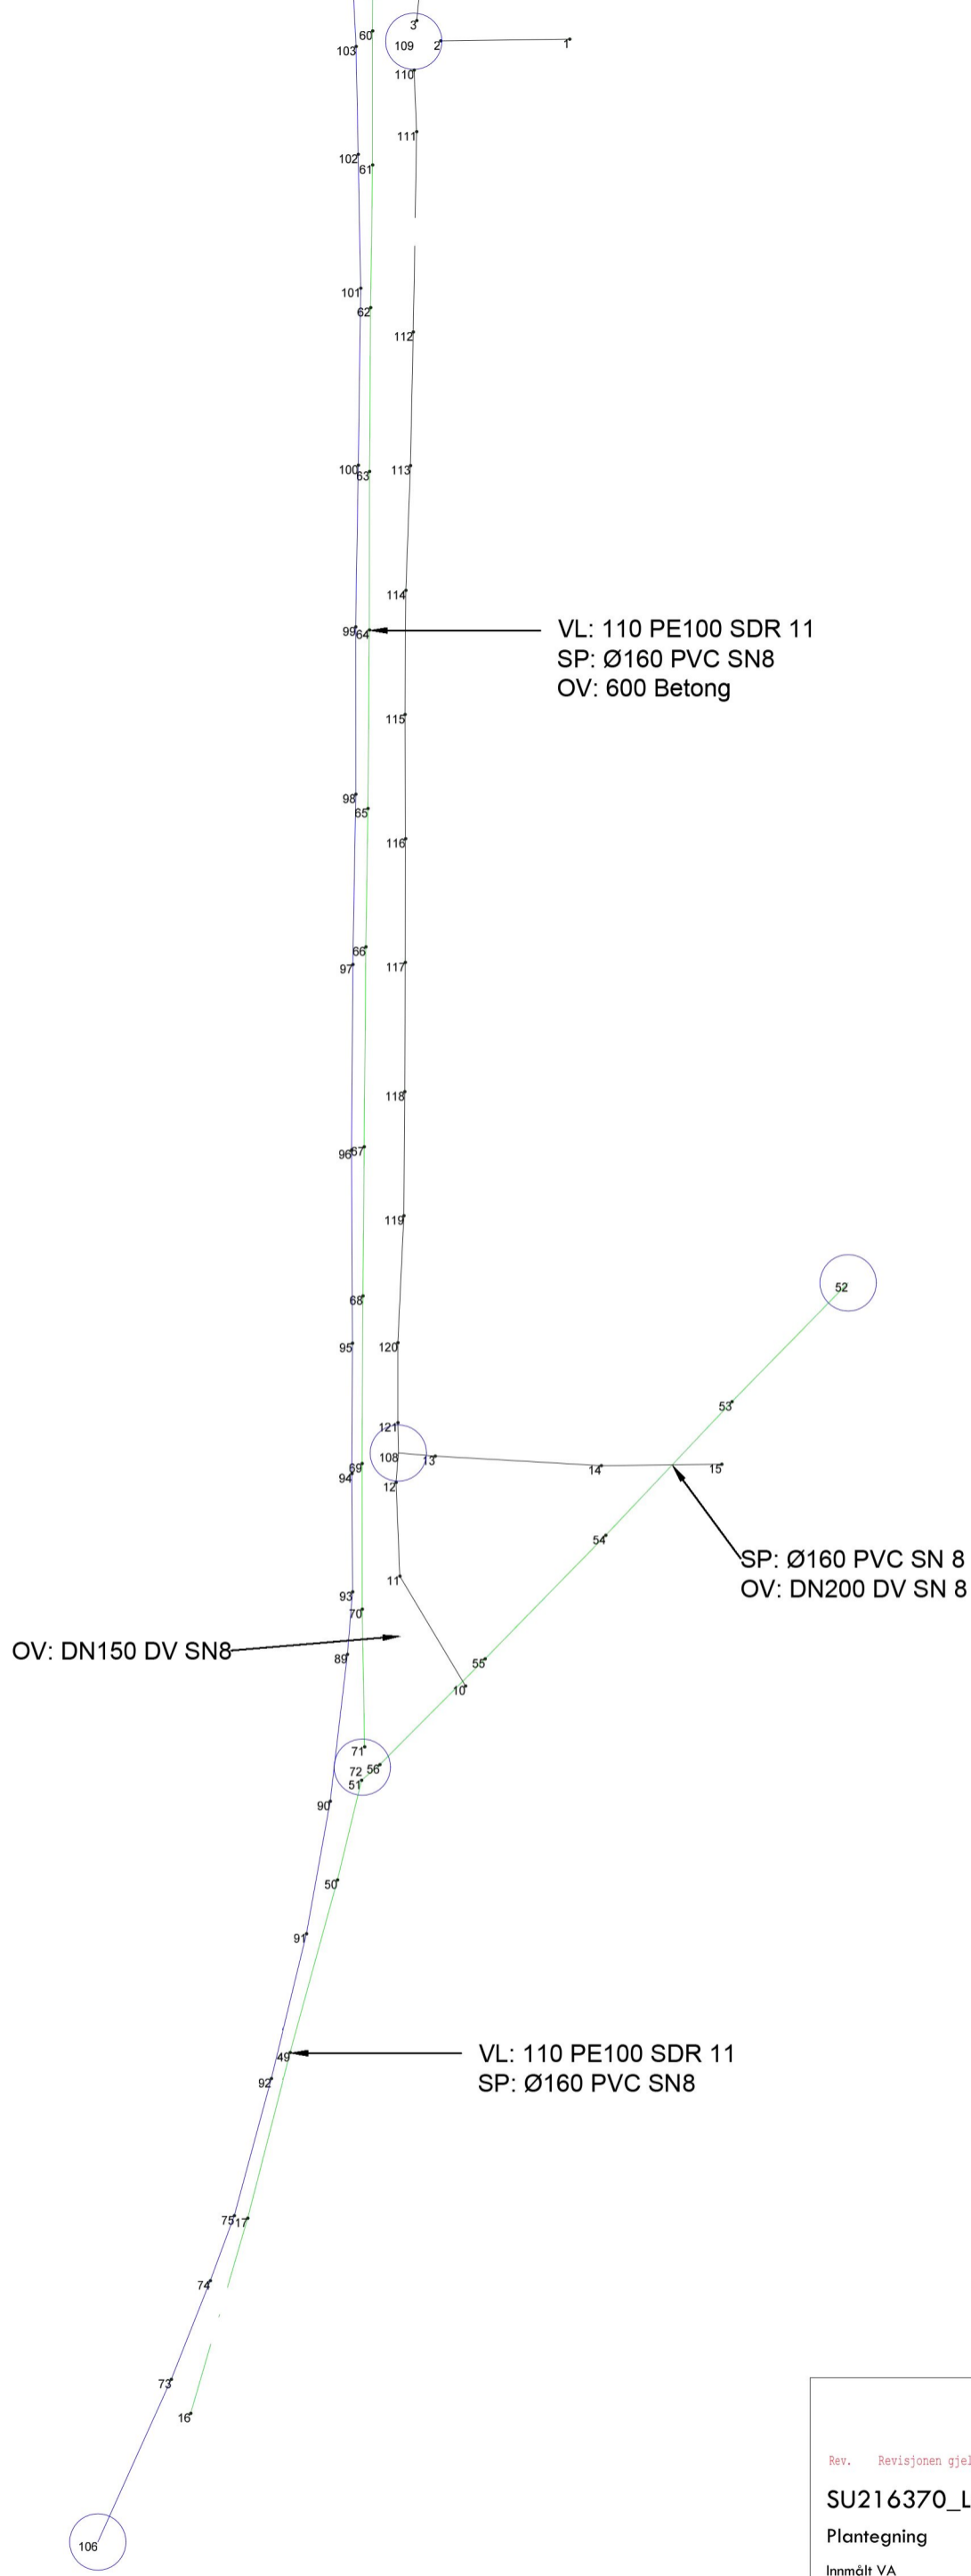

296750

Rev. Revisjonen gjelder

Dato Tegnet av Kontr. av Godkjent av

Prosjektnr.: SU216370 Geodetisk ref: Euref 89 UTM sone 32

SU216370 Tegnet av: MB

Format: A3 Dato: 21.12.2016

Målestokk: 1:250 Kilde: SU214901

Tegning nr.: SU216370_001 Rev:

Oppdragsgiver:

SU216370_Langheiane B7

Plantegning

Innmålt VA
Utarbeidet for Rune Nordahl Entreprenørforretning AS

Utarbeidet av:



Skanska Survey
 Drammensveien 60, 0271 Oslo
 Postboks 1175 Sentrum
 0107 OSLO
 Telefon: 40 00 64 00
 Telefaks: 23 27 17 30

