


6718650

296750

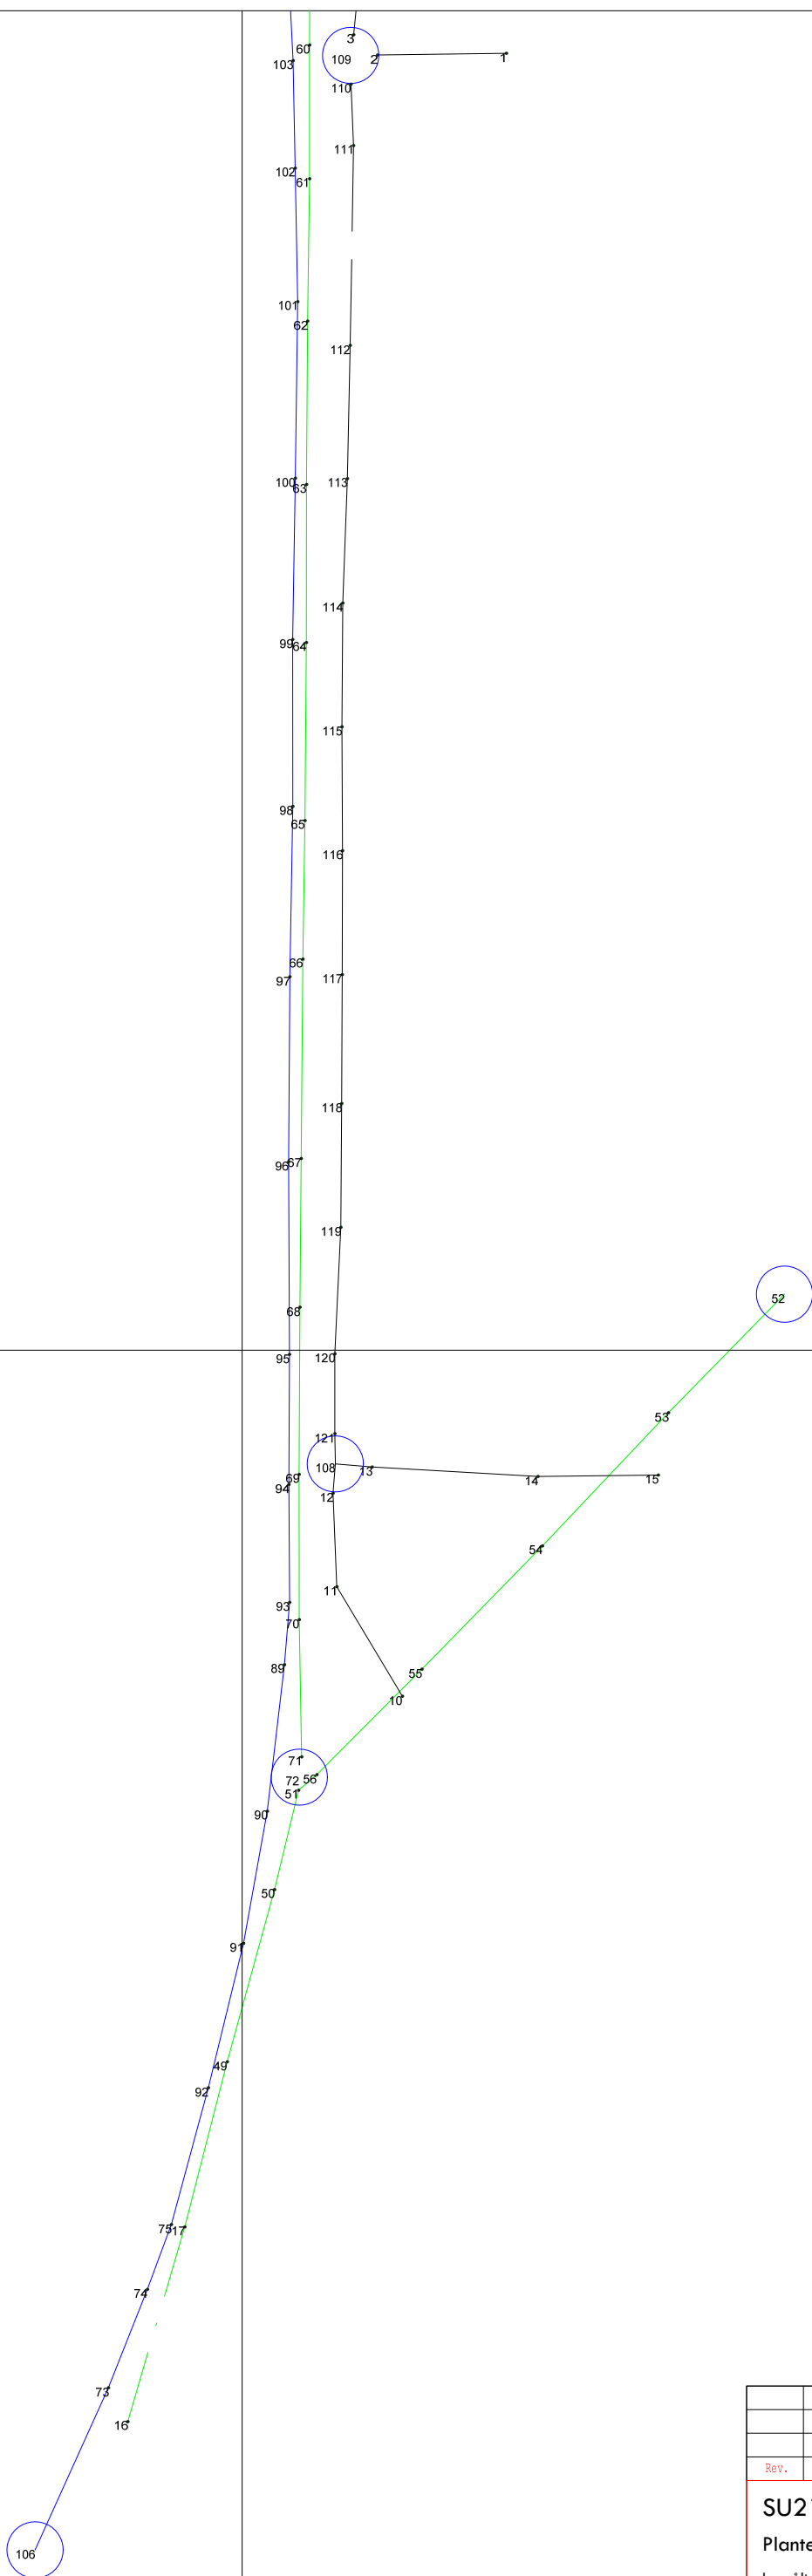

Rev.	Revisjonen gjelder	Dato	Tegnet av	Kontr. av	Godkjent av
SU216370_Langheiane B7		Prosjektnr.: SU216370	Geodetisk ref: Euref 89 UTM sone 32		
Plantegning		Tegnet av: MB			
Innmålt VA		Format: A3	Dato: 21.12.2016		
Utarbeidet for Rune Nordahl Entreprenørforetning AS		Målestokk: 1:250	Kilde: SU214901	Tegning nr.: SU216370_001	
Utarbeidet av:		Oppdragsgiver:		Rev:	
		Skanska Survey Drammensveien 60, 0271 Oslo Postboks 1175 Sentrum 0107 OSLO Telefon: 40 00 64 00 Telefaks: 23 27 17 30			