

Nina Søvik Mjømen

Fra: arvid rikstad <arvidrik@yahoo.no>
Sendt: 5. juni 2016 20:31
Til: Nina Søvik Mjømen
Emne: Vs: Rissundet. Gnr 123 bnr 145. Søknad om samtykke til oppføring av støttemur mot offentlig veg og friområde
Vedlegg: Skannet på en flerfunksjonsmaskin fra Xerox (2).pdf
Oppfølgingsflagg: Følg opp
Status for flagg: Flagget

I forbindelse med Risa!

Mvh Arvid Rikstad
915 68 466

Den Onsdag, 4. mai 2016 14.10 skrev Linda Hammersvik Folkestad <Linda.Folkestad@lindas.kommune.no>:

Hei,

Det stemmer at slike saker skal avgjerast av oss som eigar av kommunal veg. Vi vil ta stilling til muren når det ligg føre søknad om dispensasjon frå byggegrense mot kommunal veg og dispensasjon frå avstandskrav til offentlig leidningsnett.

Legg eigar av gbnr 123/145 til som kopimottakar av denne e-posten.

mvh



LINDÅS KOMMUNE

Linda Folkestad

teknisk drift – veg, vatn og avlaup

Tlf: 56 37 51 70/ 975 85 285

www.lindas.kommune.no

Lik oss på 

Følg oss på  **LinkedIn**

Kikk oss i kartene  **WEBKART**


Fra: Bjarte Helle

Sendt: 4. mai 2016 13:00

Til: Atle Dingen; Linda Hammersvik Folkestad

Emne: Rissundet. Gnr 123 bnr 145. Søknad om samtykke til oppføring av støttemur mot offentlig veg og friområde

Hei, viser til vedlagte søknad om å få oppføre støttemur mot offentlig veg og friområde.

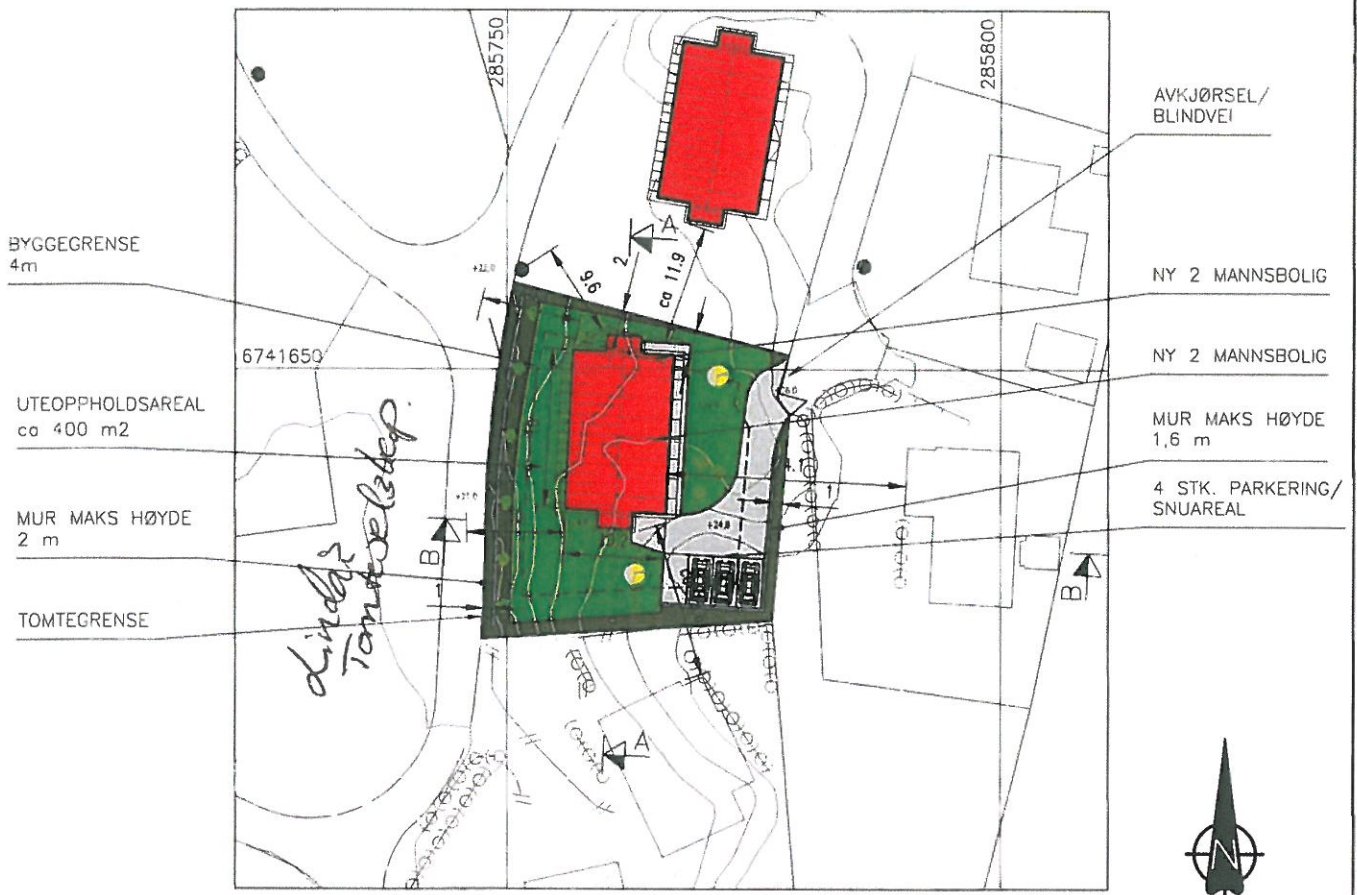

SITUASJONSPLAN

GNR.123 BNR.145 , RISASJØEN, LINDÅS KOMMUNE

OK GULV: KOTE +25,0

FOR TERRENGSNITT A-A OG B-B SE TEGNING 20714104A11 OG 12.

| | | | | |
|------------------|---|--|--|--|
| A | 19.02.16/LAH | NOTE! * PART OF DRAWING MAY NOT BE SHOWN IN SCALE * DO NOT TAKE MEASURES ON DRAWING * ONLY RELAY ON GIVE DIMENSIONS | ACCORDING TO INTERNATIONAL LAWS, THIS DRAWING IS THE PROPERTY OF ARKOCONSULT AS. THE DRAWING CAN NOT BE USED, MADE PUBLIC OR HANDED OVER TO A THIRD PART WITHOUT OUR WRITTEN CONSENT. ANY INFRINGEMENT WILL LEAD TO LEGAL PROCEEDINGS. | |
| | DATE/SIGN | BOLIG & EIENDOM AS RISASJØEN, 123/145 | REVISION/DATE: A/19.02.16 | |
| | | SITUASJONSPLAN | PROJECT NO.: 2014104 | |
| | MURER | | DRAWING NO.: 20714104A10 | |
| REV. DESCRIPTION | ARKOCONSULT AS, Postboks 103, 5291 Vølestr. f. Tel. 56390003 - Fax 56191130 - Mob 93241511 Mail: post@arkoconsult.no - Org nr 997089782 MVA | SCALE: 1:500 | FORMAT: A3 | |
| | | DRAWN: LAH | DATE: 22.04.2014 | |
| | | CHECKED: PKT | DATE: 12.02.16 | |

Naboerklæring

vedkommende redusert avstand til nabogrense
i samsvar med plan- og bygningslova 2008 § 29-4.

Eigar av egedomen gnr. 123 bnr. 59, fnr. _____

(Navn/adresse/fødselsnummer) ^{org.} Lindås Tomteselskap AS, 936 838 677,

(Navn/adresse/fødselsnummer) _____

erklærer med dette at det på naboeigedomen
gnr. 123 bnr. 145 fnr. _____,

(Navn/adresse/fødselsnummer) ^{org.} Bolig & Eiendom AS, 990 086 931,

(Navn/adresse/fødselsnummer) Stølen 26, 5911 ALVERSUND,

kan først opp ^{støttemur} bygning/tilbygg/geroie inntil 1 meter fra egedomsgrense,
jf. Plan- og bygningslova 2008 § 29-4.

Tiltaket er vist på vedlagt situasjonsplan av (dato) 19.02.16

Alt.1.

Eg er kjend med at eg fråskriv meg retten til å føra opp tiltak på min
eigedom nærare ovannemnde tiltak enn det som er fastsett i lova, om
avstand mellom tiltak.

Eg gjev med dette erklæring om at ovannemnde eigedom får løyve til å
plassera tiltaket _____ m, frå grenselinja mot min eigedom jf. Pbl § 29-4.

Denne erklæringa kan tinglysast som hefte på min eigedom.

Alt.2.

Vilkåret for mitt samtykje er at tiltaket på naboeigedomen vert utført
brannteknisk på ein slik måte at det ikkje får konsekvensar for min rett til å
føra opp tiltak på min eigedom etter gjeldande plan- og bygningslov med
forskrifter.


Eg gjev med dette erklæring om at ovannemnde eigedom får løyve til å
plassera tiltaket 1 m, frå grenselinja mot min eigedom jf. Pbl § 29-4.

Denne erklæringa kan tinglysast som hefte på min eigedom.

(stad) _____ den (dato) _____

(Signatur) _____

Underskrift av eigar(ar) til gnr. 123 bnr. 59 fnr. _____

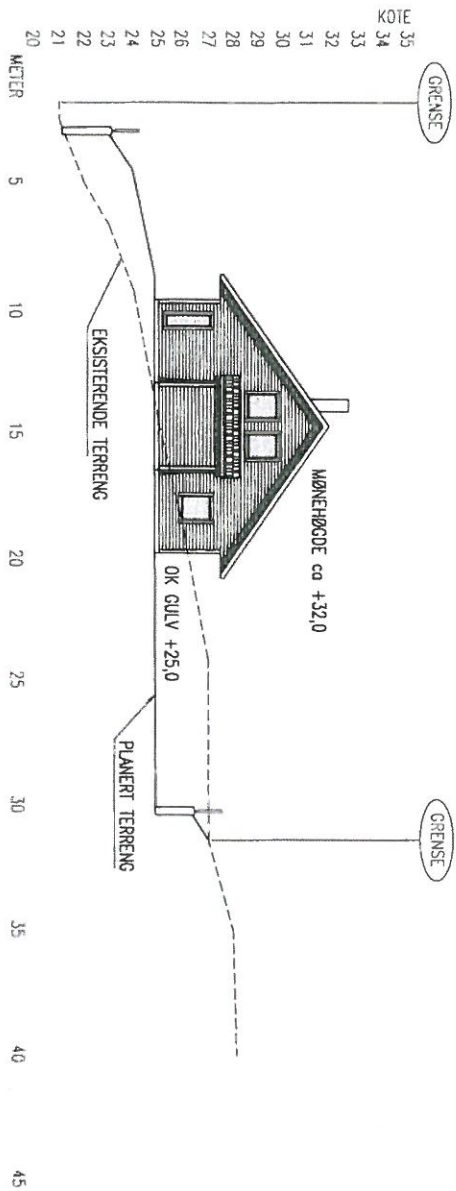

TERRENGPROFIL B-B

| | | |
|------|---|---|
| A | MURER | 19.02.16/LAH |
| REV. | DESCRIPTION | DATE/SIGN |
| | <p>NOTE!</p> <ul style="list-style-type: none"> • PART OF DRAWING MAY NOT BE SHOWN IN SCALE • DO NOT TAKE MEASURES ON DRAWING • ONLY RELAY ON GIVE DIMENSIONS | <p>ACCORDING TO INTERNATIONAL LAWS, THIS DRAWING IS THE PROPERTY OF ARKOCONSULT AS. THE DRAWING CAN NOT BE USED, MADE PUBLIC OR HANDED OVER TO A THIRD PARTY WITHOUT OUR WRITTEN CONSENT. ANY REARRANGEMENT WILL LEAD TO LEGAL PROCEEDINGS.</p> |
| | <p>BOLIG & EIENDOM AS RISASJØEN, 123/145</p> | <p>REVISION/DATE: A/19.02.16</p> |
| | <p>TERRENGPROFIL B-B</p> | <p>PROJECT NO.: 2014104</p> |
| | <p>arkoconsult</p> <p>ARKOCONSULT AS, Postboks 103, 5291 Valeski Tel: 56390003 - Fax: 56191130 - Mob: 93241511 Mail: post@arkoconsult.no - Org nr.: 97089782 MVA</p> | <p>DRAWING NO.: 20714104A12</p> |
| | <p>SCALE: 1:200</p> <p>FORMAT: A3</p> | |
| | <p>DRAWN: LAH</p> <p>DATE: 22.04.2014</p> | |
| | <p>CHECKED: PKT</p> <p>DATE: 12.02.16</p> | |