

# SØKNAD OM AVKØYRSLE FRÅ KOMMUNEVEG

Arbeida på egedomen kan ikkje settast i gang før løyve frå kommunen er gjeve.

Tiltakshavar	ARDE BRUKDAPP	Tlf.	90133391
Ansvarleg søkjar/utførande		Tlf.	
Byggeplassadresse	REKKO 34	Gnr./bnr	131 / 29
Vegstrekning	ALVERSTRADEN	Stad	
Tiltaket ligg i område med reguleringsplan		Nei <input type="checkbox"/> (Søknaden vert handsama hjå Teknisk drift).	
Ja <input type="checkbox"/> Namn på planen: .....		(Søknaden vert handsama hjå Byggesak).	

## Søknad om avkøyrslø

- Ny avkøyrslø  
 Utvida bruk av eksisterande avkøyrslø  
 Flytting av eksisterande avkøyrslø  
 Stenging  
 Anna føremål.....

- Bustadeiningar antall.....1.....stk  
 Hytte antall .....stk  
 Industri/Næring  
 Driftsavkøyrslø  
 Andre

## Vedlegg

- Det vert vist til vedlagt kart/skisse i målestokk 1:500, med påteikna målsett tiltak, som viser avkøyrslø.

## Signatur

Eg er kjend med at vanlege fristar for handsaming ikkje gjeld før løyve til avkøyring er avklart.

Dato:	Tiltakshavar
28.12.2016	Arde Brukdapp

Søknad motteke i Teknisk drift, Dato .....

Uttale


Søknad godkjent

Søknad avslått

## Merknader/vilkår

- Sikta ut frå avkøyrslø skal vere slik at busker, tre o.l. ikkje skal vere til hinder for sikta. Terrang eller plantar må ikkje kome høgare enn 0,5m over vegbana.
- Der avkøyrslø er til hinder for overvatn i veggroft, skal det leggst ned min. 200mm drensrør. Røret skal vere køyresterkt og leggst slik at veggroft ikkje vert skada og at groftvatn får fritt avløp. Støypekantar o.l som kan skade snøryddeutstyr skal ikkje byggast nærare offentleg veg enn 1m.
- Det skal ikkje førast overvatn ut i offentleg veg. På den første meter frå vegkanten skal det vere eit fall frå offentleg veg på 3cm.
- Vedlikehald av drensrør og frisksfelt skal til eikvar tid haldast vedlike av tiltakshavar.
- Svingradius frå avkøyrslø skal i vegkant være min. 3,5m, på begge sider av avkøyrslø.
- Avkøyrslø skal verte plassert som vist i søknaden
- Avkøyrslø skal verte plassert som vist i detaljskisse på baksida av dette arket.
- Det skal være mogeleg å snu på eigen grunn.
- 

Ansvarleg for drift av kommunale vegar Dato..... sign. ....

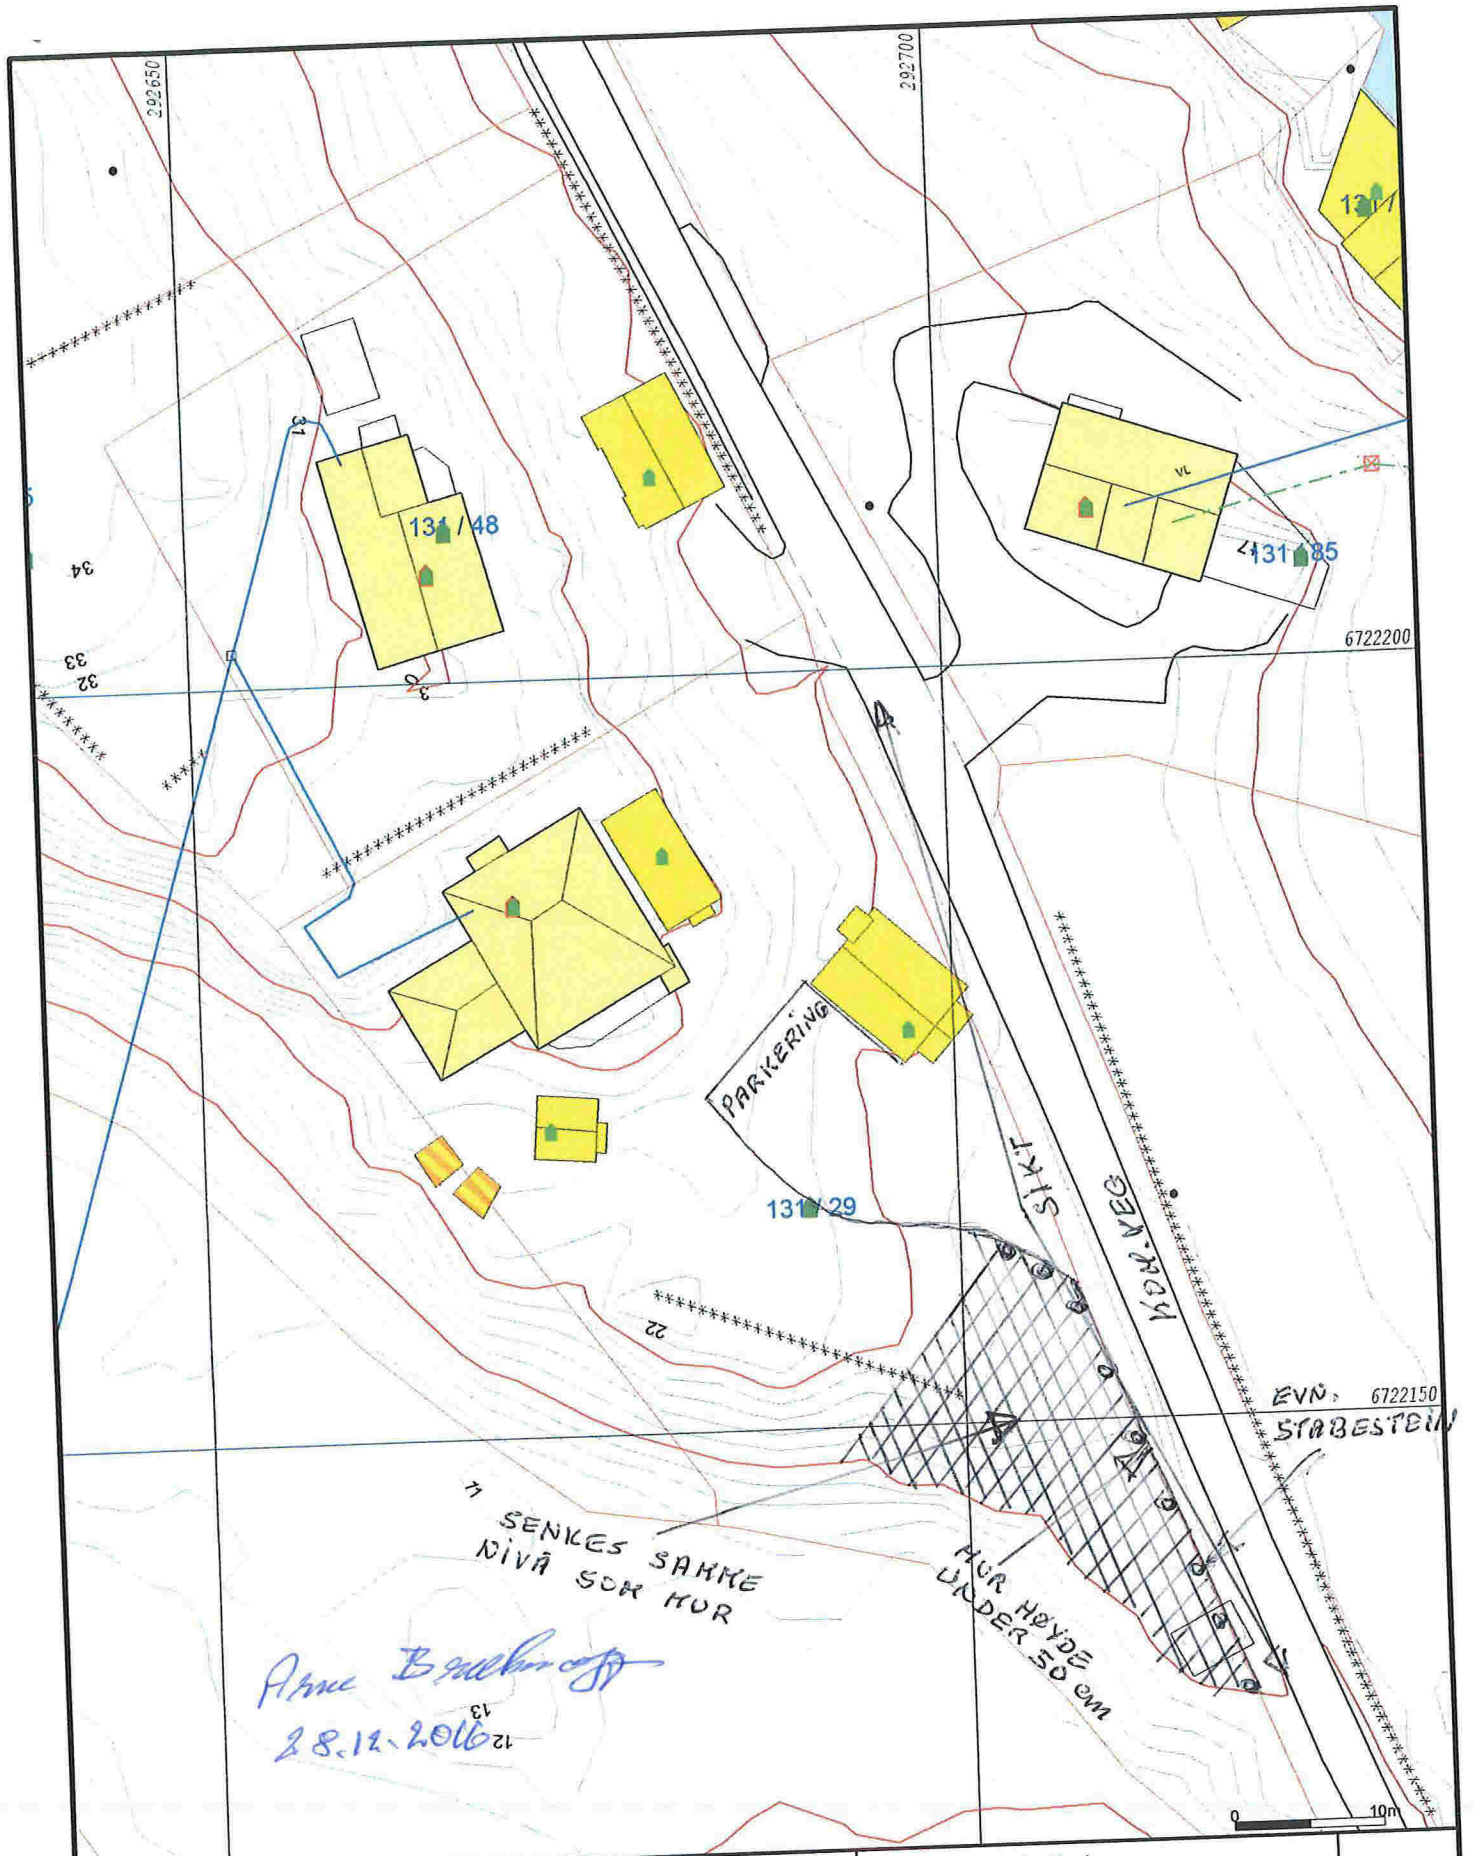

- |                        |                        |                |
|------------------------|------------------------|----------------|
| Avløp felles           | Terrengmålte grense    | Industri/lager |
| Drensledning           | Konstruert grensepunkt | Andre bygg     |
| Overvann               | Bolig                  |                |
| Pumpeledning spillvann | Bustad m/leilighet     |                |
| Pumpeledning vann      | Våningshus             |                |
| Spillvann              | Stor bustader          |                |
| Vannledning            | Hytte/feriehuis        |                |
| Udefinert grenser      | Garasje/tuhus          |                |



Lindås kommune  
Byggesak avdeling



Dato: 2016.03.31  
Sign: lian

Situasjonskart gbnr 131/29

Målestokk  
1:500

Beliggenhet og høyder må oppfattes som orienterende.

