


OK Ferdig gult l.etsg. +40,2moh

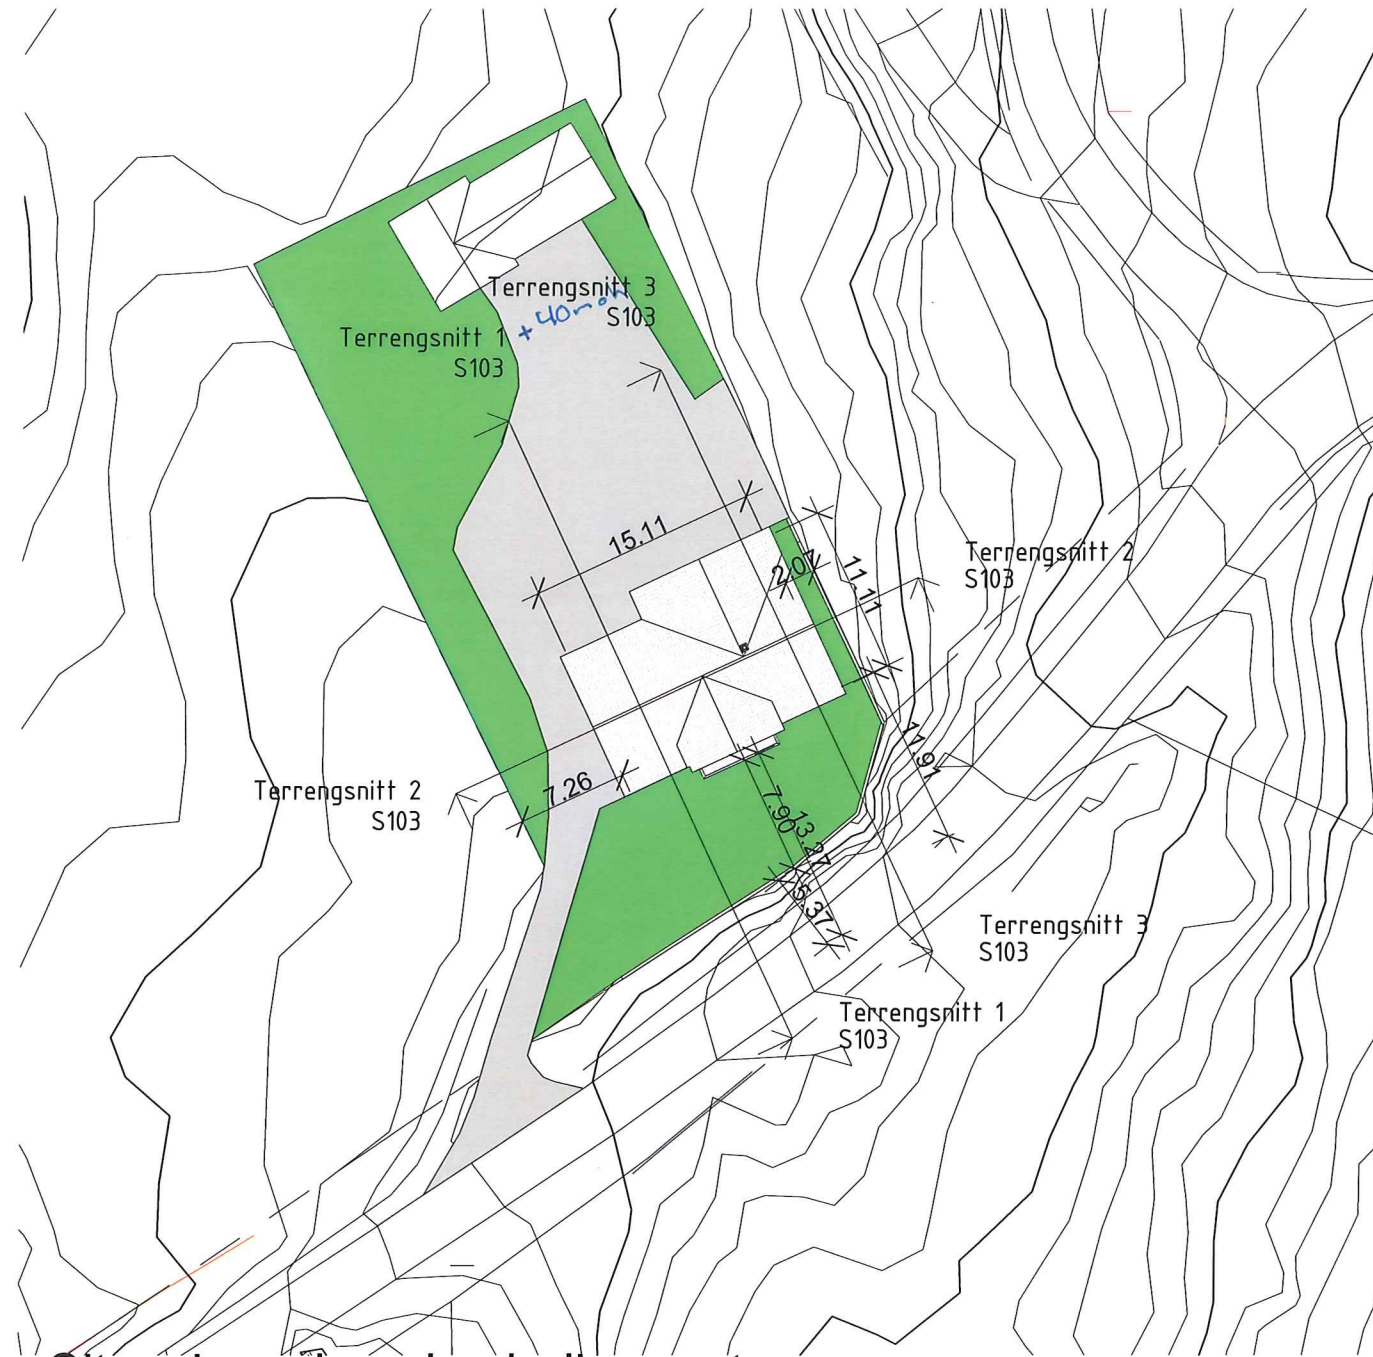

Situasjonsplan eks. bolig revet
1 : 500

C:\Users\Jogeir Romarheim\Dropbox\Kåres prosjekter\03 KROM ENTREPRENØR AS\Idar Molvik\Oppdatert situasjonsplan.rvt

27.12.2016 15:38:27

Rev	Dato	Tekst	Tegn.	Kontr.

CAD-Q
 ADDNODE GROUP
 Forskningsparken Hus 5 Gaustadalléen 21 0349 Oslo
 TLF: 22 02 07 00 FAX: 22 02 07 01 WWW.CAD-Q.NO

Tegningsstatus	Prosjektnr.: 2014.2
----------------	------------------------

Oppdragsgiver:
Molvik

Tegningsnavn
Situasjon ny bolig

Prosjekt
Enebolig Molvik

Dato: 12/01/16	Tegnet av: KR	Kontrollert av: Checker	Rev. dato:
-------------------	------------------	----------------------------	------------

Målestokk:	Tegningsnr.: S102	Rev.:
------------	----------------------	-------