


Beliggenhet og høyder må oppfattes som orienterende.

	Målte Grenser		Storre bustader
	Registrerte Grenser		Hytte/feriehus
	Udefinert grense		Garasje/uthus
	Terrengmålte grense		Industri/lager
	Konstruert grensepunkt		Andre bygg
	Bolig		
	Bustad m/leilighet		
	Våningshus		

<p>Powel ASA Lindås Kommune</p>		 N Målestokk 1:1000
Dato: 2016.11.16 Sign: liha		

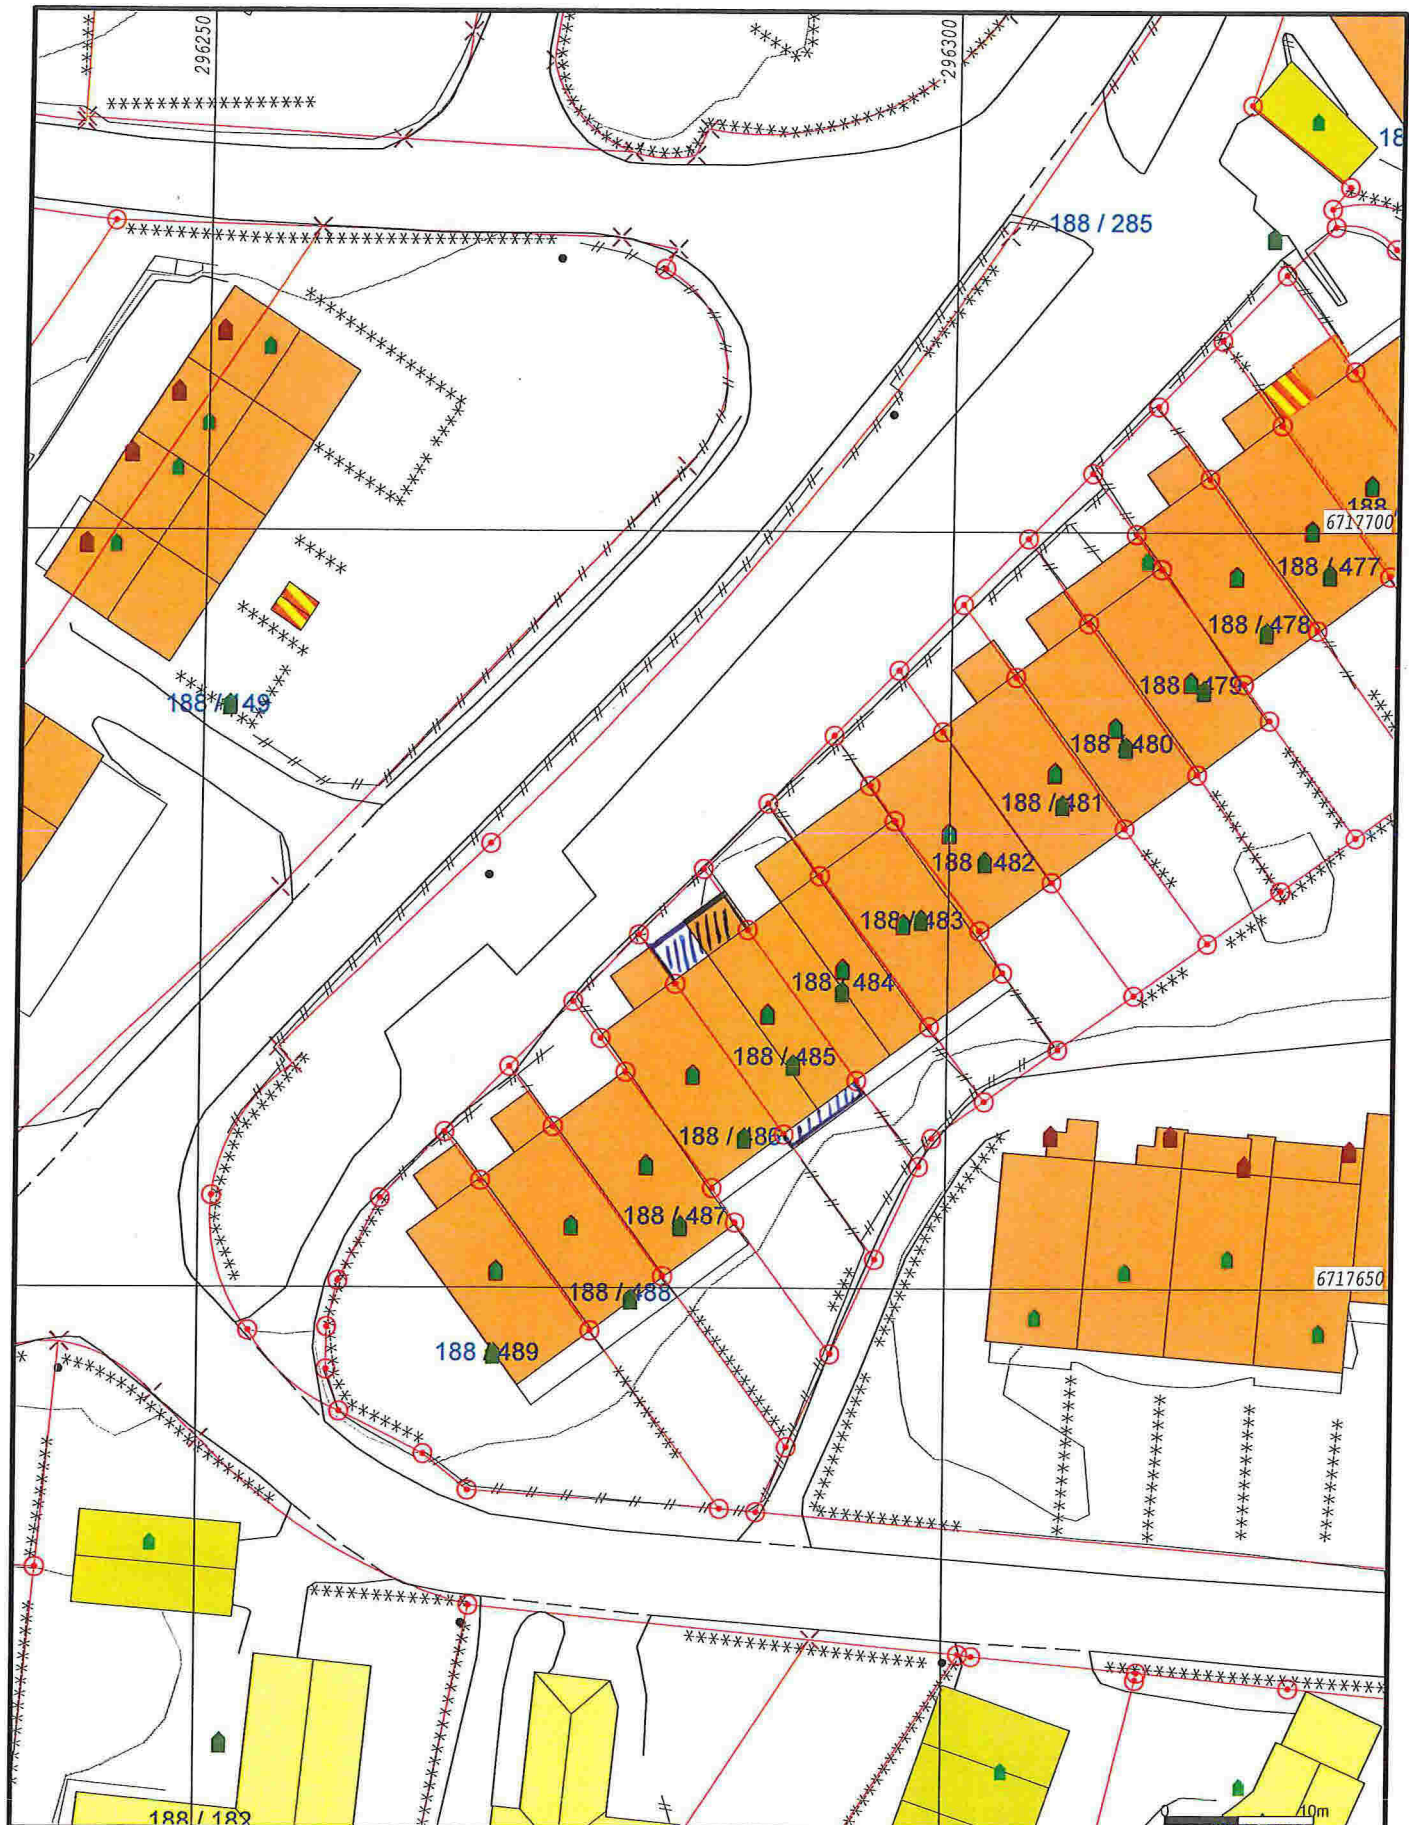

- | | |
|------------------------|-----------------|
| Målte Grenser | Storre bustader |
| Registrerte Grenser | Hytte/feriehus |
| Udefinert grenser | Garasje/uthus |
| Terrengmålte grense | Industri/lager |
| Konstruert grensepunkt | Andre bygg |
| Bolig | |
| Bustad m/leilighet | |
| Våningshus | |
- Beliggenhet og høyder må oppfattes som orienterende.

Dato: 2016.11.16
 Sign: liha

Powel ASA
 Gemini
Lindås kommune

N

 Målestokk
 1:500