

EIGENKONTROLL AV SANITÆRINSTALLASJONER

Skjemaet skal fyllast ut av utførande røyrleggjar og skal sendast Lindås kommune for arkivering saman med godkjent søknad om tilknytning.

BYGGJEPLASS: Alverflaten ~~XXXXXXXXXX~~ GNR.: 137 BNR.: 217 TOMT NR.:

Eigar av sanitæranlegget:
Alverflaten 126 AS

Adresse:
Rossnesvegen 71
5937 Bøllågen

Prøven gjeld:

Prøvetrykk:

Dato og sign. av røyrll.:

Utv. vassleidning

mvs. i min.

.....

Utv. spillvassleidn.

mvs. i min.

.....

Bunnleidning:

1.1 mvs. i 2 min.

Heidi Meland

Innv. spillvassleidn.

mvs. i min.

.....

Innv. vassleidn.

mvs. i min.

.....

.....

mvs. i min.

.....

.....

mvs. i min.

.....

Teknisk etat skal varslast for kontroll før tildekking.
Prøvetrykk for spillvassleidning er 1.1 m.v.s.
Prøvetrykk for vassleidning er 50% over driftstrykk.

Anlegget teke i bruk/overlevert den: 30/5-14


Merknader: 4-mannsboligen

Utførande røyrleggjar stadfestar at sanitæranlegg er utført i samsvar med "Normalreglementet" (tidlegare NKF-Norm 8)

Sten VVS AS
Blombakl. 9911 ALVERSUND
E-post: sten-vvs@online.no
Org.nr. 980 626 180
Org.nr. 980 626 180

Stempel/sign. røyrleggjarfirma

2/6-14 4 mannsbolig varm og avløp

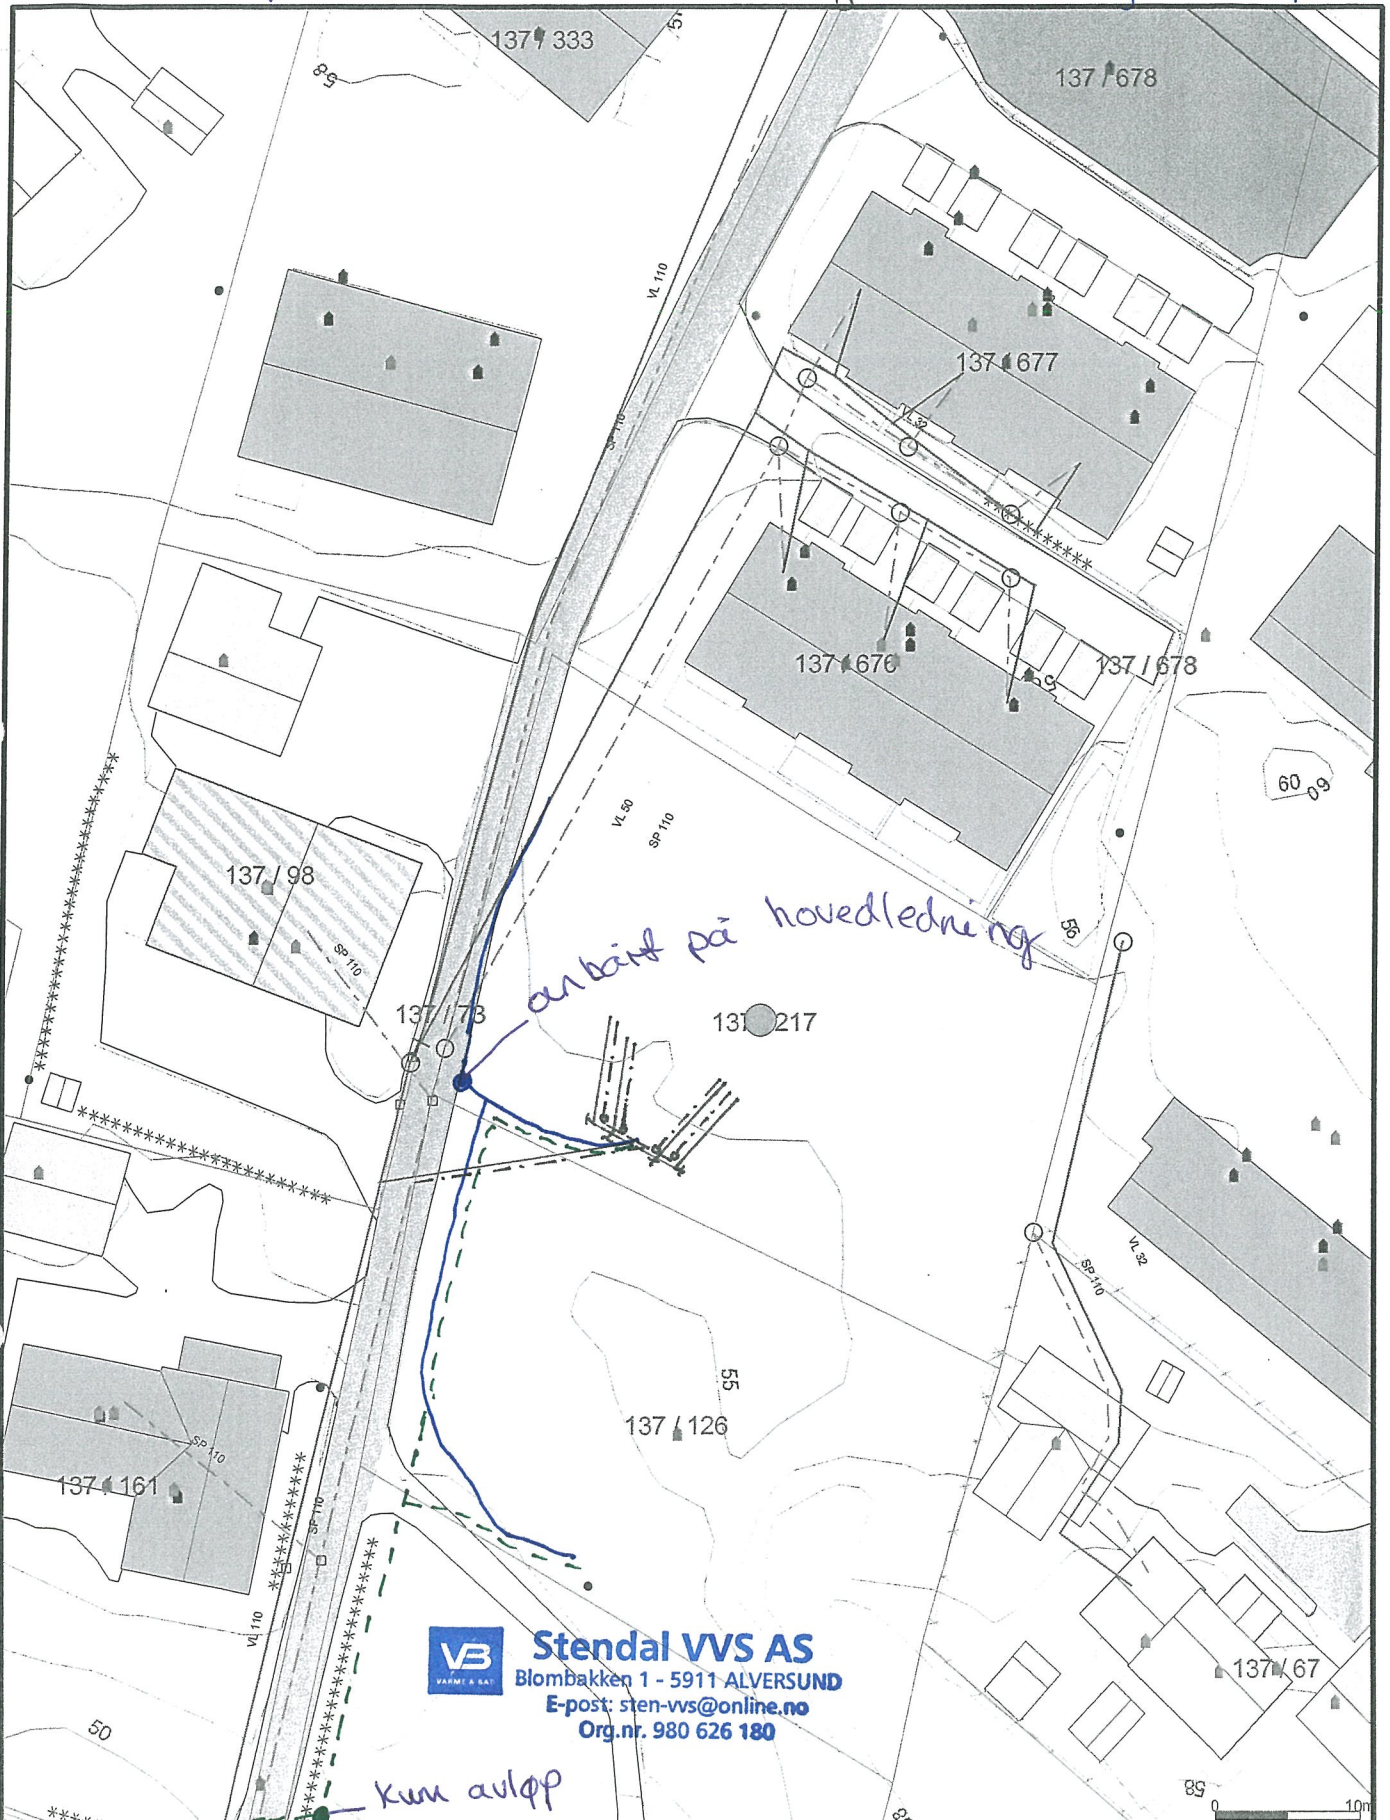

Stendal VVS AS
 Blombakken 1 - 5911 ALVERSTUND
 E-post: sten-vvs@online.no
 Org.nr. 980 626 180

kun avløp

— Avløp felles	↑ Terengmålte grense	■ Industri/lager
— Drensledning	▲ Konstruert grensepunkt	■ Andre bygg
— Overvann	□ Bolig	
→ Pumpeledning spillvann	□ Bustad m/leilighet	
→ Pumpeledning vann	□ Våningshus	
— Spillvann	■ Større bustader	
— Vannledning	□ Hytte/feriehus	
— Udefinert grenser	□ Garasje/uthus	




Lindås kommune
 VVA avdeling



dato: 2012.11.29
 tegn: kari

Målestokk
 1:500

Beliggenhet og høyder må oppfattes som orienterende.

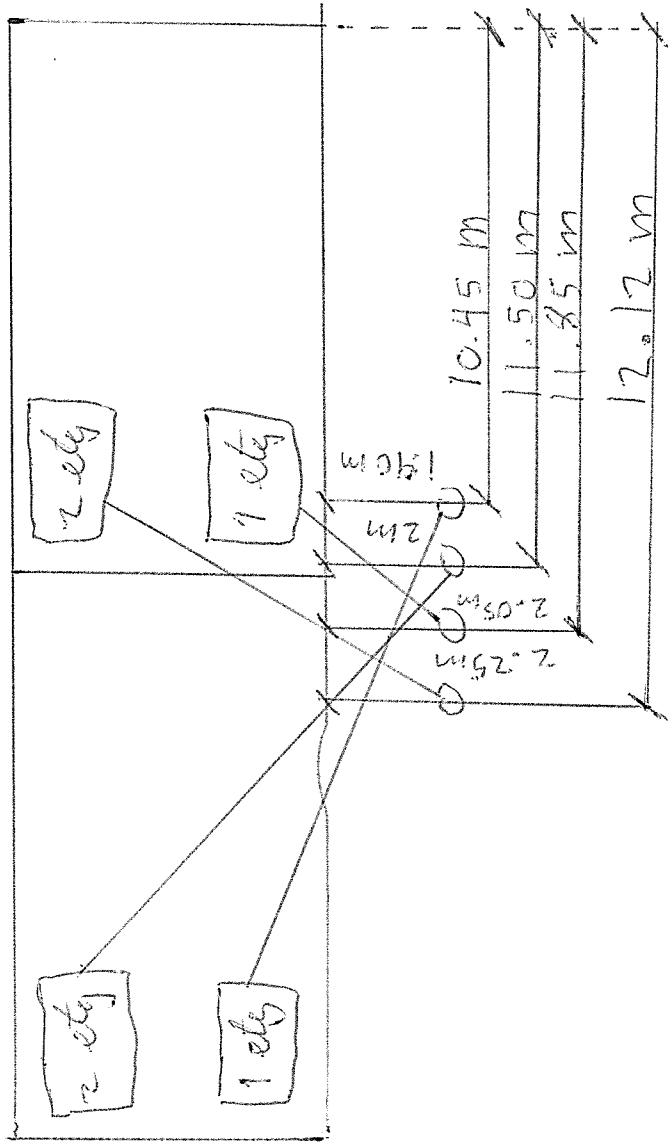

↖ 2