

EIGENKONTROLL AV SANITÆRINSTALLASJONER

Skjemaet skal fyllast ut av utførande røyrleggjar og skal sendast Lindås kommune for arkivering saman med godkjent søknad om tilknytning.

BYGGJEPLASS: *Alverflaten*

GNR.: *137*

BNR.: *126*

TOMT NR.:

Eigar av sanitæranlegget:
Alverflaten 126A

Adresse:
*Rossnesvegen 71
5937 Bøvågen.*

Prøven gjeld:

Prøvetrykk:

Dato og sign. av røyrl.:

Utv. vassleidning

mvs. i min.

.....

Utv. spillvassleidn.

mvs. i min.

.....

Bunnleidning:

1.1 mvs. i *2* min.

Heidi Meland

Innv. spillvassleidn.

mvs. i min.

.....

Innv. vassleidn.

mvs. i min.

.....

.....

mvs. i min.

.....

.....

mvs. i min.

.....

Teknisk etat skal varslast for kontroll før tildekking.
Prøvetrykk for spillvassleidning er 1.1 m.v.s.
Prøvetrykk for vassleidning er 50% over driftstrykk.

Anlegget teke i bruk/overlevert den: *30/5-2014*

Merknader: *3-manns bolig*

Utførande røyrleggjar stadfestar at sanitæranlegg er utført i samsvar med "Normalreglementet" (tidlegare NKF-Norm-8).



Stendal VVS AS

Blombak 5911 ALVERSUND


E-post: vvs@online.no

Org.nr. 980 626 180

Stempel/sign. røyrleggjarfirma

2/6-14

3 mannsbolig vann og avløp

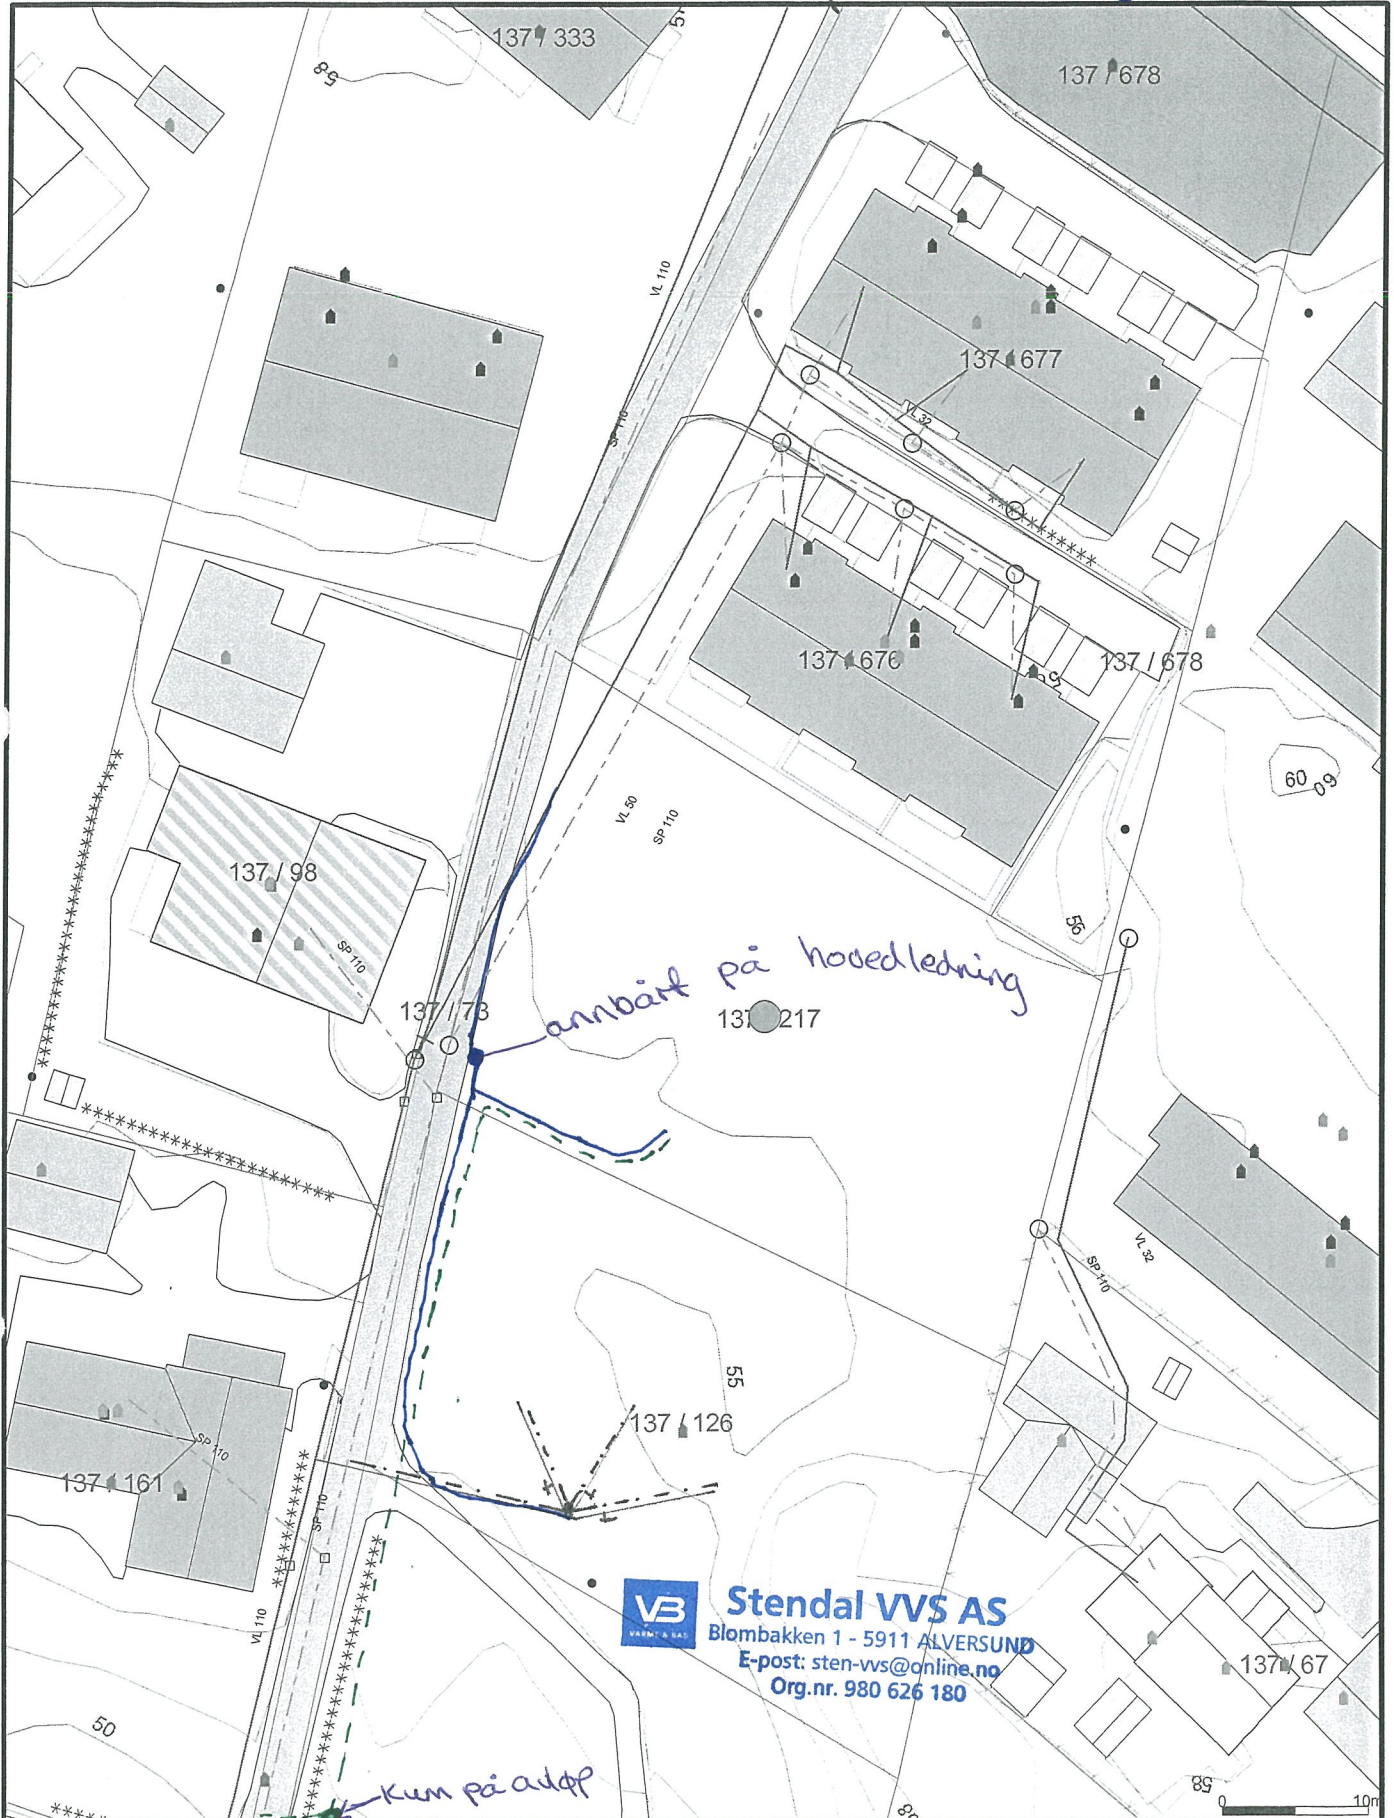

VB Stendal VVS AS
 Blombakken 1 - 5911 ALVERSUND
 E-post: sten-vs@online.no
 Org.nr. 980 626 180

— Avløp felles	↑ Terengmålte grense	■ Industri/lager
— Drensledning	□ Konstruert grensepunkt	■ Andre bygg
— Overvann	□ Bolig	
→ Pumpeledning spillvann	□ Bustad m/leilighet	
→ Pumpeledning vann	□ Våningshus	
— Spillvann	■ Større bustader	
— Vannledning	■ Hytte/feriehus	
— Udefinert grenser	■ Garasje/uthus	



Lindås kommune
VVA avdeling



Dato: 2012.11.29
Sign: kari

Målestokk
1:500

Beliggenhet og høyder må oppfattes som orienterende.

