

Søknad om løyve til graving i offentlig veg

Vedlegg 2.1

Efter vedtektene i Veglova §§ 32 og 57 og forskrifter om varsling av arbeid på offentlig veg vert det hermed søkt om løyve til:

Legging Utskifting Reparasjon Luftspenn

LINDÅS KOMMUNE
Teknisk drift VVA

Veg nr.: 1070 Hp.: _____ Km: _____ - _____

Arbeidsstad: Kalvatræ 2 og 15 ^{Rettet av} _{Linda Folkestad}

Arbeida gjeld:

Vassleidning Telekabel Avløpsleidning Anna: _____
 El-kabel Gassleidning TV-kabel

Fiberkabel

Noverande dekke:

Asfalt Brostein Grus Anna: _____

Frå eigedom Gnr.: 134 bnr.: 172 slik det er vist på vedlagde kart / skisse i målestokk 1: 1000

Arbeidsskildring: _____

Arbeidet er ønska oppstarta: 12.12.2016 og venta avslutta: 15.02-2017

Talet på kryssingar: _____ stk. Boring: ja, ved km: _____ nei

Lengde på luftspenn/grøft langs veg: _____ m frå km: _____ til km: _____

Som eigar av og oppdragsgjevar/byggherre for anlegget tek eg på meg det ansvaret som "Retningslinjer for graving i offentlig veg - NKF nettverksgruppe Veg og trafikk Hordaland, Oktober 2013" pålegg meg og garanterer for ferdigstilling av anlegget utan kostnad for veghaldar. Eg godtek dei vilkår for løyvet som går fram av nemnde retningslinjer.

Oppdragsgjevar/byggherre: Bergen Fiber

Adresse: PB7050, 5020 Bergen

Kontaktperson hos oppdragsgjevar/byggherre: Helge Nord

Tlf.: 90120145

Dato: 05.12.2016

Underskrift: *Helge Nord*

Som entreprenør er eg kjend med dei plikter som gjeld for undersøking på gravestaden. Det er sett kryss for dei type anlegg som finst på staden:

El-kabel Vassleidning Signalkabel Kulturminne
 Telekabel Avløpsleidning Polygonpunkt Gass
 TV-kabel Gassleidning Grøntanlegg Anna: _____

Nøvendige opplysningar og direktiv om anlegga er innhenta og varsel om graving er gitt. (kryss av)

Arbeida skal utførast etter "Retningslinjer for graving i offentlig veg - NKF nettverksgruppe Veg og trafikk Hordaland, Oktober 2013" og etter tilvisning av vedrørte partar. Eg godtar dei plikter som arbeid i offentlig veg medfører etter nemnde retningslinjer. Godkjend plan for arbeidsvarsling vil ligga føre før arbeidet vert sett i gong. Eg har gyldig ansvarsforsikring i følge retningslinjene pkt. 1.6 og 1.7 ja nei (kryss av)

Entreprenør: Tom Hvaal as

Adresse: Øvre Torggate 6, 3256 Larvik

Kontaktperson hos entreprenør: Ivar Frydenberg

Tlf.: 95741450

Dato: 05.12.2016

Underskrift: *Ivar Frydenberg*

Spesielle vilkår, evt sjå baksida: *Asfaltdekke eldre enn 10år (krav jmf reparat møte 13.12.16). Arbeid skal uansett utførast etter gjeldande regelverk "Retningslinjer for graving i offentlig veg" - NKF nettverksgruppe Veg og trafikk Hordaland Oktober 2013*

Graveløyve gitt. Graveløyve avslått

LINDÅS KOMMUNE

den 04/01 2017

Linda Folkestad

Kommune / Eining

Underskrift

Askøy, Fjell, Sund, Kvam, Voss, Ulvik, Granvin, Lindås, Austrheim, Meland, Os, Radøy, Gulen



Spesielle vilkår, forts. :

Kald påvisning frå BKK og Geomatikk skal ligge fere for oppstart av arbeid.

Føresetnader for arbeid i offentlig veg

Det er vedtatt egne "Retningslinjer for graving i offentlig veg – NKF nettverksgruppe Veg og trafikk Hordaland, Oktober 2013". Disse gjeld for alt arbeid i eller ved offentlig veg. Entreprenør/byggherre kan få reglane ved å vende seg til den einssilde kommune.

Ansvarshavande entreprenør

Det skal alltid vere ein ansvarshavande entreprenør (eventuelt offentlig teknisk etat) for graving i offentlig veg.

Den som skal vere ansvarshavande entreprenør for eit anlegg i eller ved offentlig veg skal ha dei nemnte retningslinjer og full kjennskap til desse. Ved underskrift på søknadsskjema skal entreprenør forplikte seg til å følgje reglane og ta på seg det ansvaret som følgjer med.

Ansvarleg entreprenør har eit særleg ansvar for at det er gjort tilstrekkeleg undersøking om det er andre anlegg i vegen på den staden der det skal gravast. Entreprenøren må ha full oversikt over tilhøva sjølv om andre har gjort undersøkingar. Avkryssing på søknadsskjema skal gjelde som forpliktande erklæring om at tilstrekkelig undersøking er gjort. Manglande avkryssing kan føre til avvist søknad.

Eigenkontroll skal utførast og skjema «*Entreprenøren sin eigenkontroll ved arbeid i offentlig veg*» skal sendast til den einssilde kommune, jf. "Retningslinjer for graving i offentlig veg – NKF nettverksgruppe Veg og trafikk Hordaland, Oktober 2013." Garantitid gjeld tre år frå dato for ferdigsynfaring. Entreprenøren / byggherre er ansvarleg for ferdigstilling.

Ansvarshavande eigar (byggherre)

Søknad om graveløype skal alltid underskrivast av eigar av det aktuelle anlegg (byggherre).

Ved si underskrift skal eigaren (byggherren)


- ta på seg ansvaret for det ferdige anlegg, og for hendingar og skader som anlegget måtte medføre på vegen og tredjemann
- vere garantist for at entreprenøren sine plikter etter reglane blir oppfylt

Føresetnader for å ha liggande leidnings- og kableanlegg i offentlig veg- og gategrunn

Løyvet frå kommunen er gitt mellombels. Leidnings- og kableigar er plikta til, for eiga rekning, å foreta dei nødvendige endringar med leidnings- eller kableanlegget – eventuelt fjerne det – dersom kommunen seinare måtte finne det nødvendig.

Risiko og ansvar


Mulig ulempe for leidnings- eller kableanlegget ved kommunen sitt vedlikehalds-, reparasjons- eller utbetningsarbeid er ikkje kommunen sitt ansvar. Kommunen har heller ikkje ansvar for skader/ulempar på leidnings- eller kableanlegg som følgje av trafikkbelastning på vegen

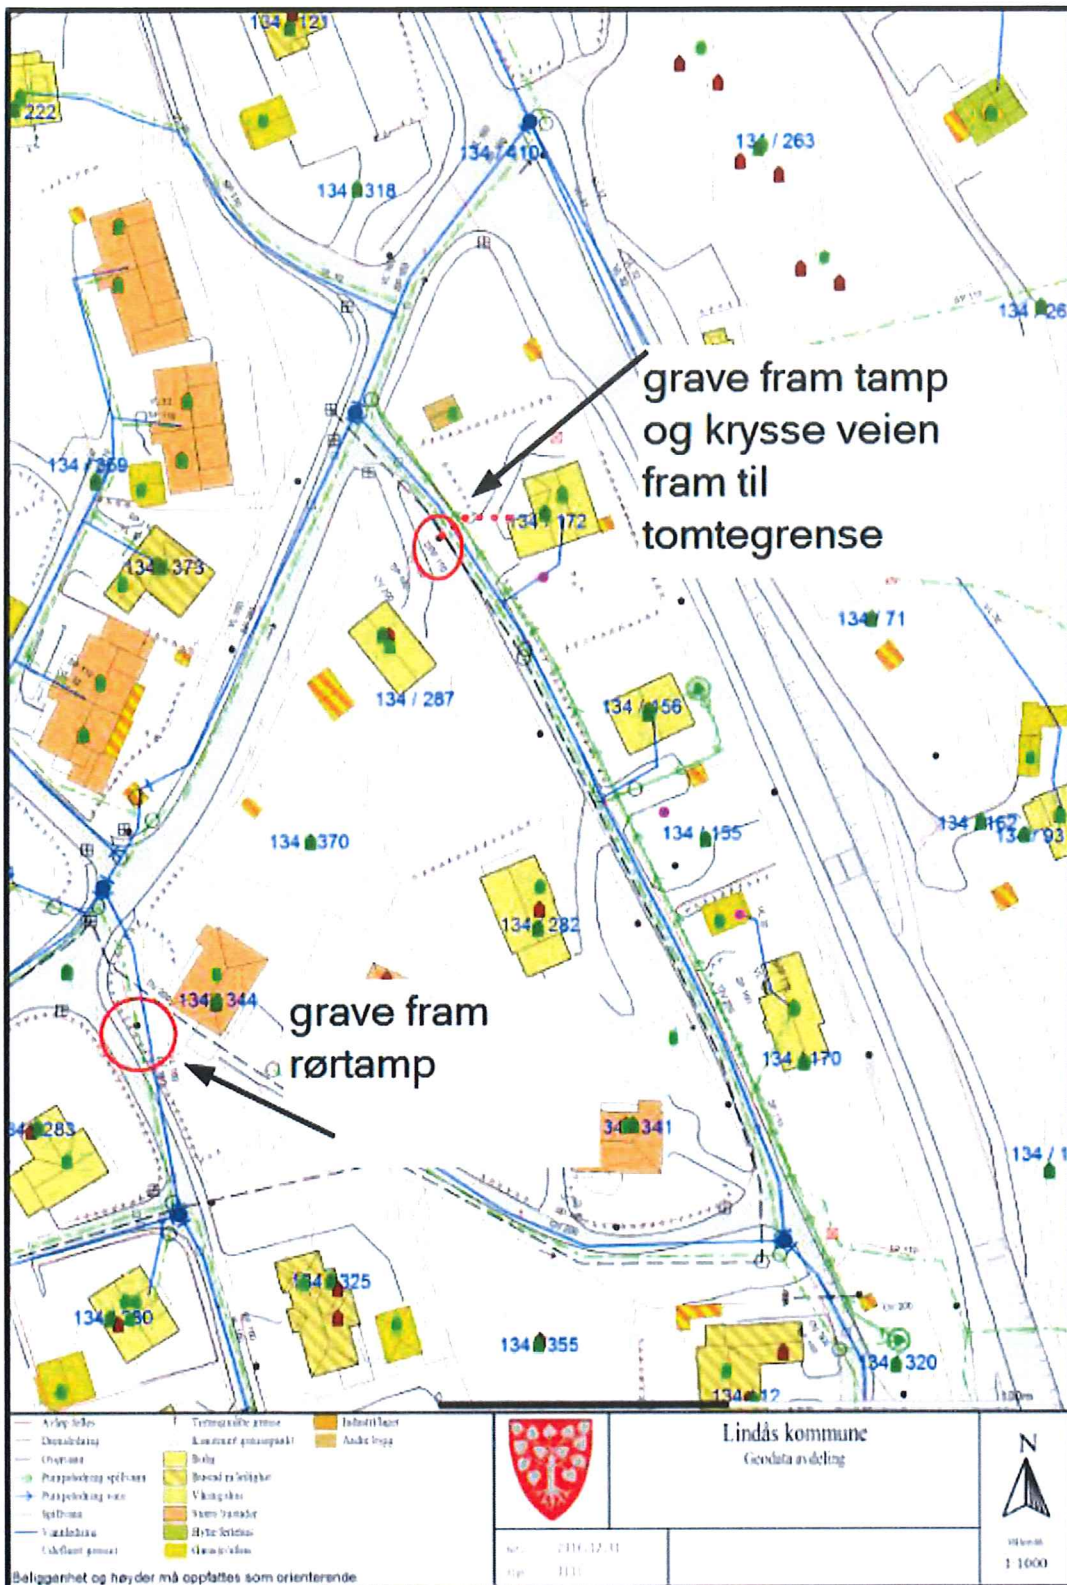

---	--	---

Beliggenhet og høyder må oppfattes som orienterende

et: 2016.12.31
nr: 111

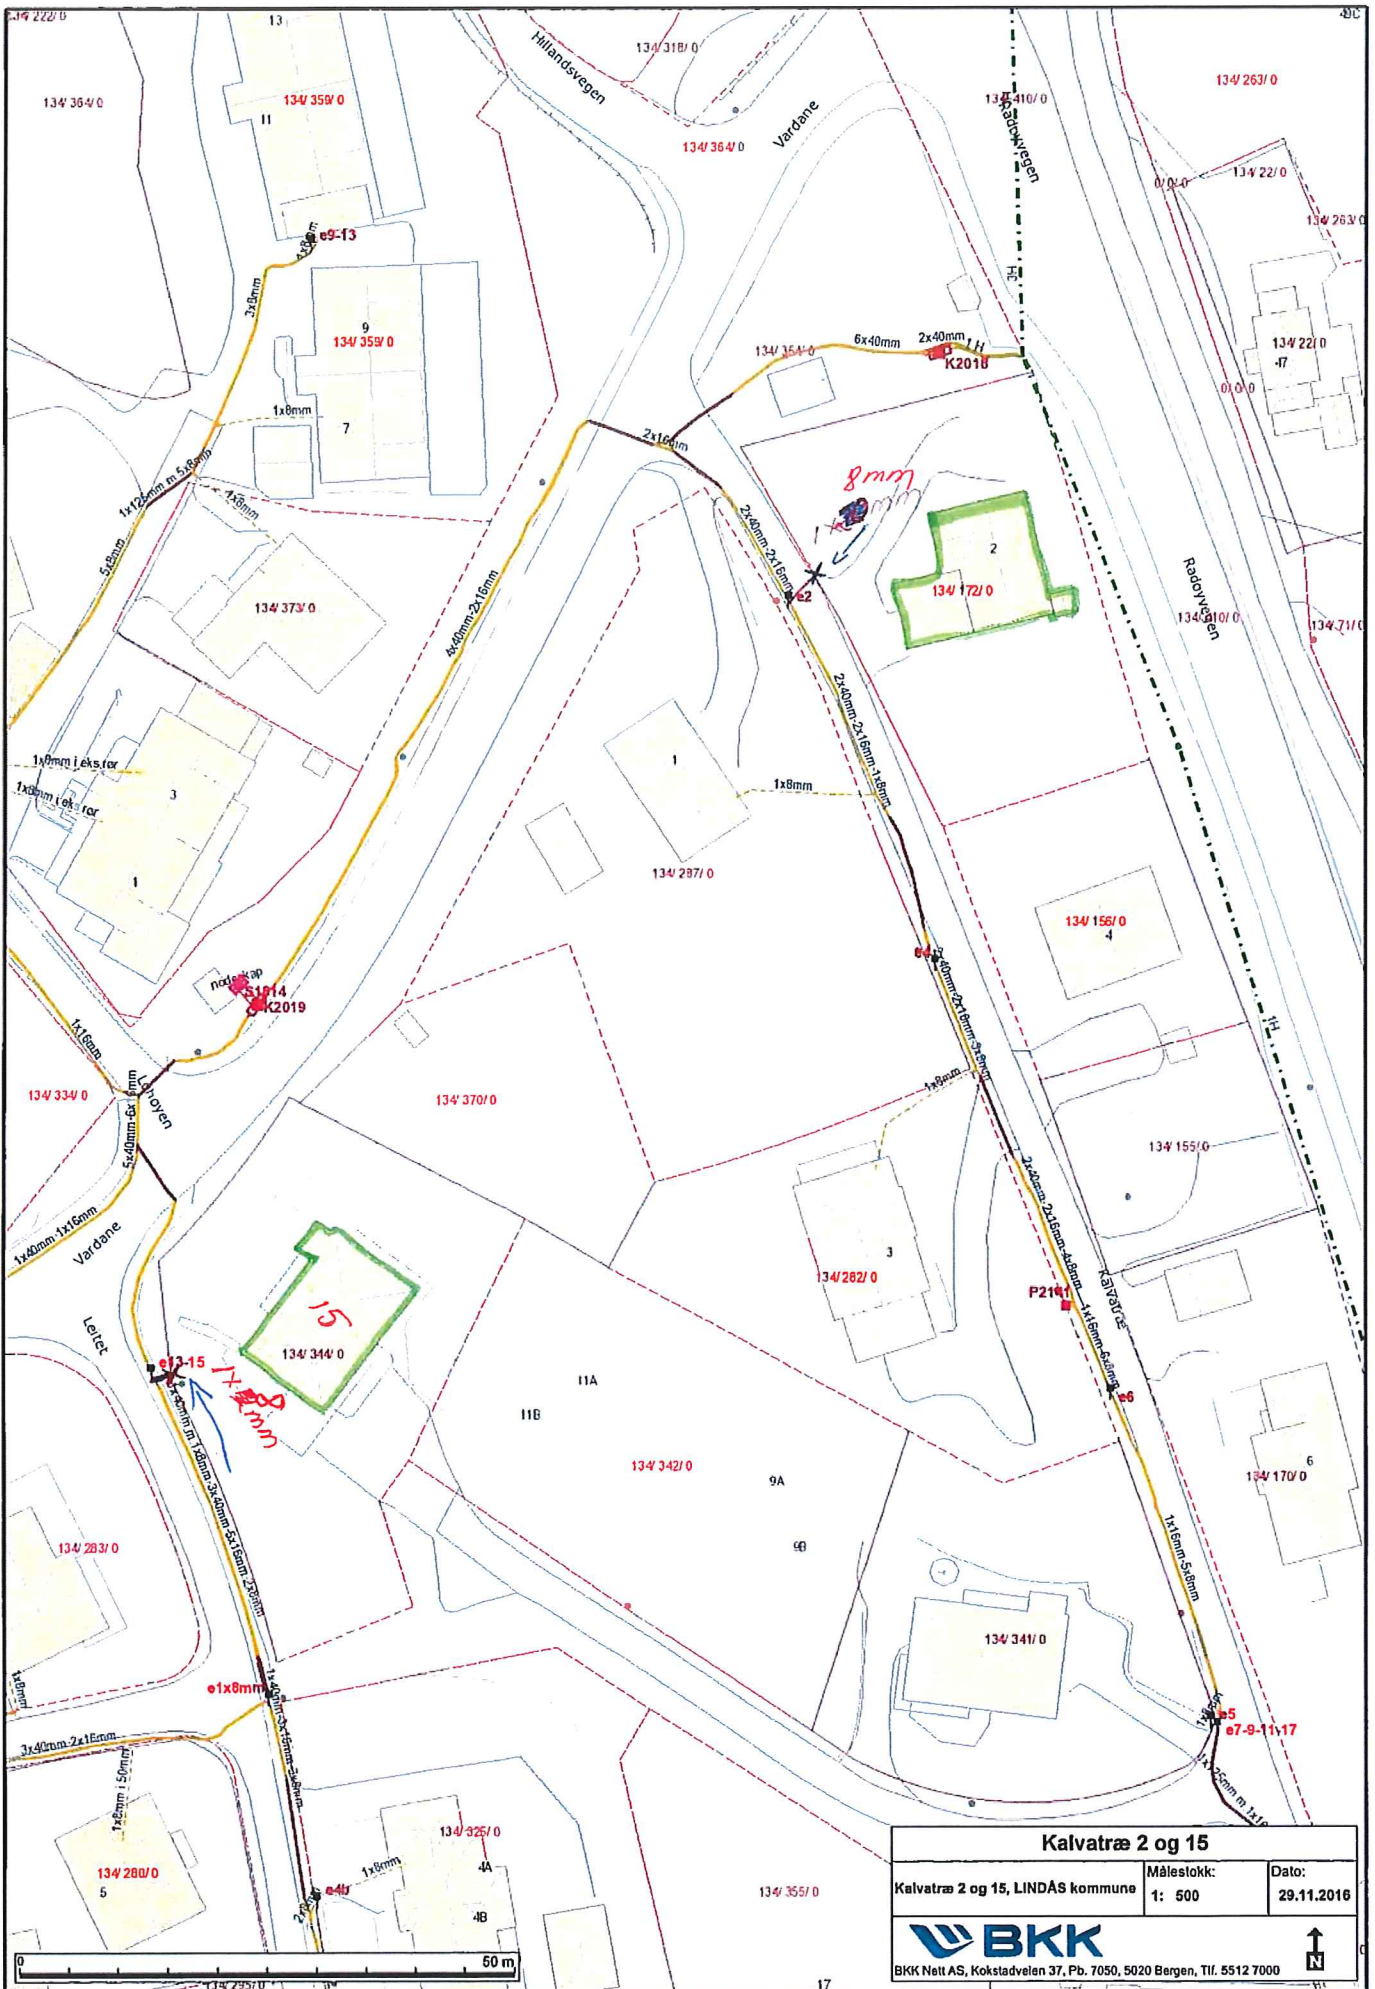

Kalvatrø 2 og 15

Kalvatrø 2 og 15, LINDÅS kommune	Måleslokk: 1: 500	Dato: 29.11.2016
BKK Nett AS, Kokstadveien 37, Pb. 7050, 5020 Bergen, Tlf. 5512 7000		

Enkel risikovurdering av arbeide på eller ved veg

Plan nr.:	
Veg nr.:	1070
Strekning:	Kalvatræ
Sted:	Lindås
Arbeid som skal utføres:	Graving av grøft for fiberkabel, se vedlagte kart
Ansvarshavende:	Ivar Frydenberg
Tlf./e-post:	95741450
Entreprenør:	Tom Hvaal AS
Adresse:	Øvre torggate 6
Arbeidet utføres i perioden	
3256 Larvik	
Fra dato:	12 desember 2016
Til dato:	15 februar 2017
E-post:	ivar@tomhvaalas.no

En risikovurdering er en vurdering av hva som kan gå galt, hva som kan gjøres for å hindre det og hvordan en kan redusere konsekvensene dersom noe skjer.

- ↑ Tre enkle spørsmål er kjernen i risikovurderingen:
- Hva kan gå galt?
 - Hva kan vi gjøre for å hindre dette?
 - Hva kan vi gjøre for å redusere konsekvensene dersom det skjer?

Forhold som kan medføre risiko for ulykke:	Sannsynlighet:	Konsekvens:	Prioritet: (= produktet)
Forhold nr.:	Sett inn verdi for :	Sett inn verdi for :	
↓ Beskrivelse:	Stor: 1	Stor: 1	
	Middels: 2	Middels: 2	
	Liten: 3	Liten: 3	
Eks.: Byggegrøp 1 m dyp umiddelbart inntil kjørebane	1	2	2
1: Påkjøring fra bilister	2	2	4
2: Fotgjengere inn i området	2	1	2
3: Utsetting / inntaking av arbeidsvarsling, påkjørsel	3	3	9
4:			0
5:			0
6:			0
7:			0
8:			0
9:			0
10:			0
11:			0

Forhold nr.:

↓ Tiltak for å forhindre at ulykker skjer / reduserer konsekvensene av en ulykke:

1: Følge godkjent arbeidsvarslingsplan, opptre varsomt

2: Benytte anleggsgjerde ved behov. Stoppe arbeid ved passasje av myke trafikkanter

3: Benytte synlighetsklær, samt gul blinklampe på kjøretøy.

4: _____

5: _____

6: _____

7: _____

8: _____

9: _____

10: _____

11: _____






Merknader:

Plan for varsling og sikring av vegarbeide

Plan nr.:	
Veg nr.:	1070
Strekning:	Kalvatræ
Sted:	Lindås
Arbeid som skal utføres:	Graving av grøft for fiberkabel, se vedlagte kart
Entreprenør:	Tom Hvaal AS
Adresse:	Øvre torggate 6
Ansvarshavende:	Ivar Frydenberg
Tlf./e-post:	95741450
Stedsansvarlig(e):	Bjarte Ingebrigtsen
Tlf./e-post:	92016988
Arbeidet utføres fra dato:	12 desember 2016
Til dato:	15 februar 2017

Underskrevet plan er vedtak med hjemmel i skiltforskriftens §29 og §30. Særskilt vedtak for trafikkregulerende tiltak skal vedlegges.

Varslingsmaterieill:


	110, 2/3 stk
	106.1 2/3 stk
	810 H/V, etter behov
	Kjeglere etter behov
	906 min 3 stk

Merknader:

Vekselsvis høyre / venstre side
Vegen blir ikke stengt

Blankettfordeling:

<input type="checkbox"/>	Entreprenør
<input type="checkbox"/>	Ansvarshavende
<input type="checkbox"/>	Politiet

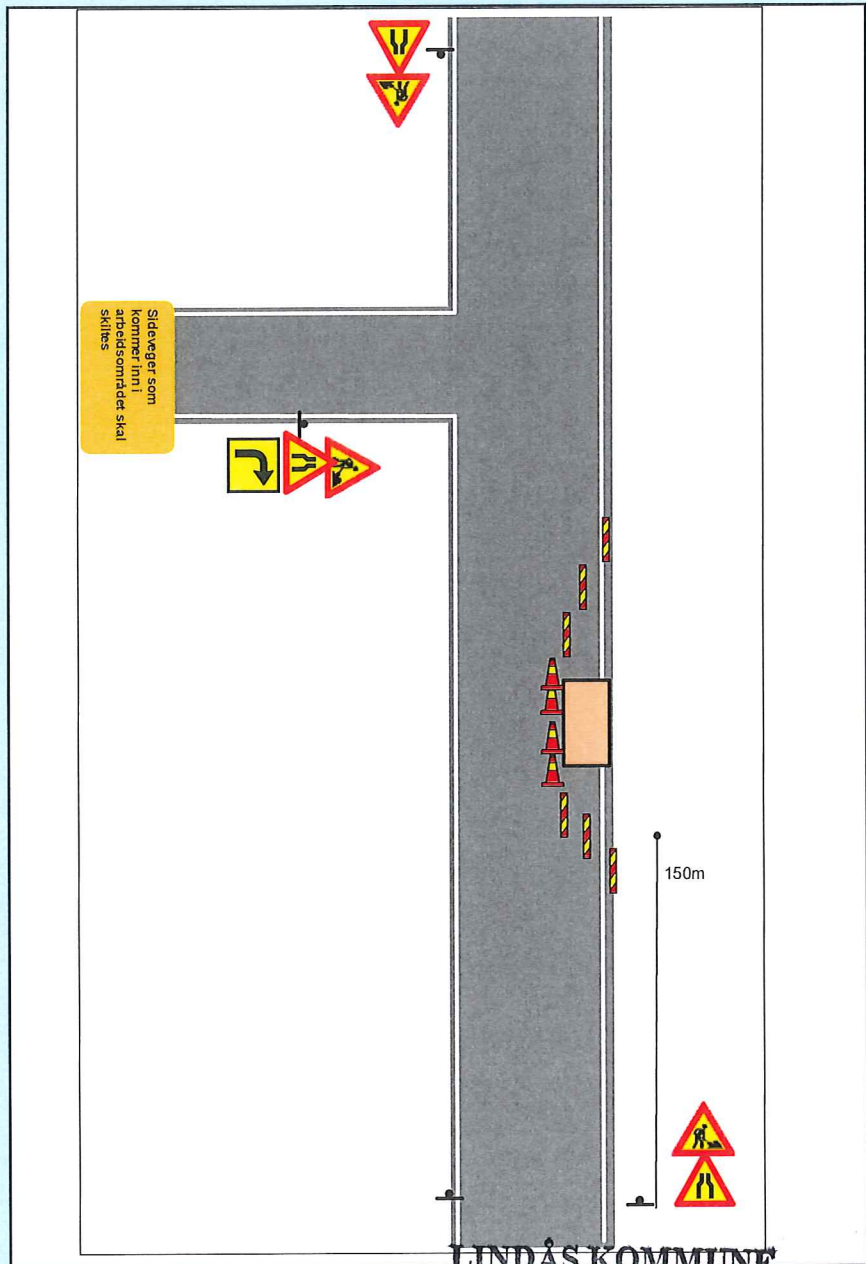

LINDÅS KOMMUNE
Teknisk drift VVA

Kranik	04.01.2017	for Atle Dingen Linda Folkestad
Sted	Dato	Sign. (etter fullmakt)

