



loft etg (37)

1:100

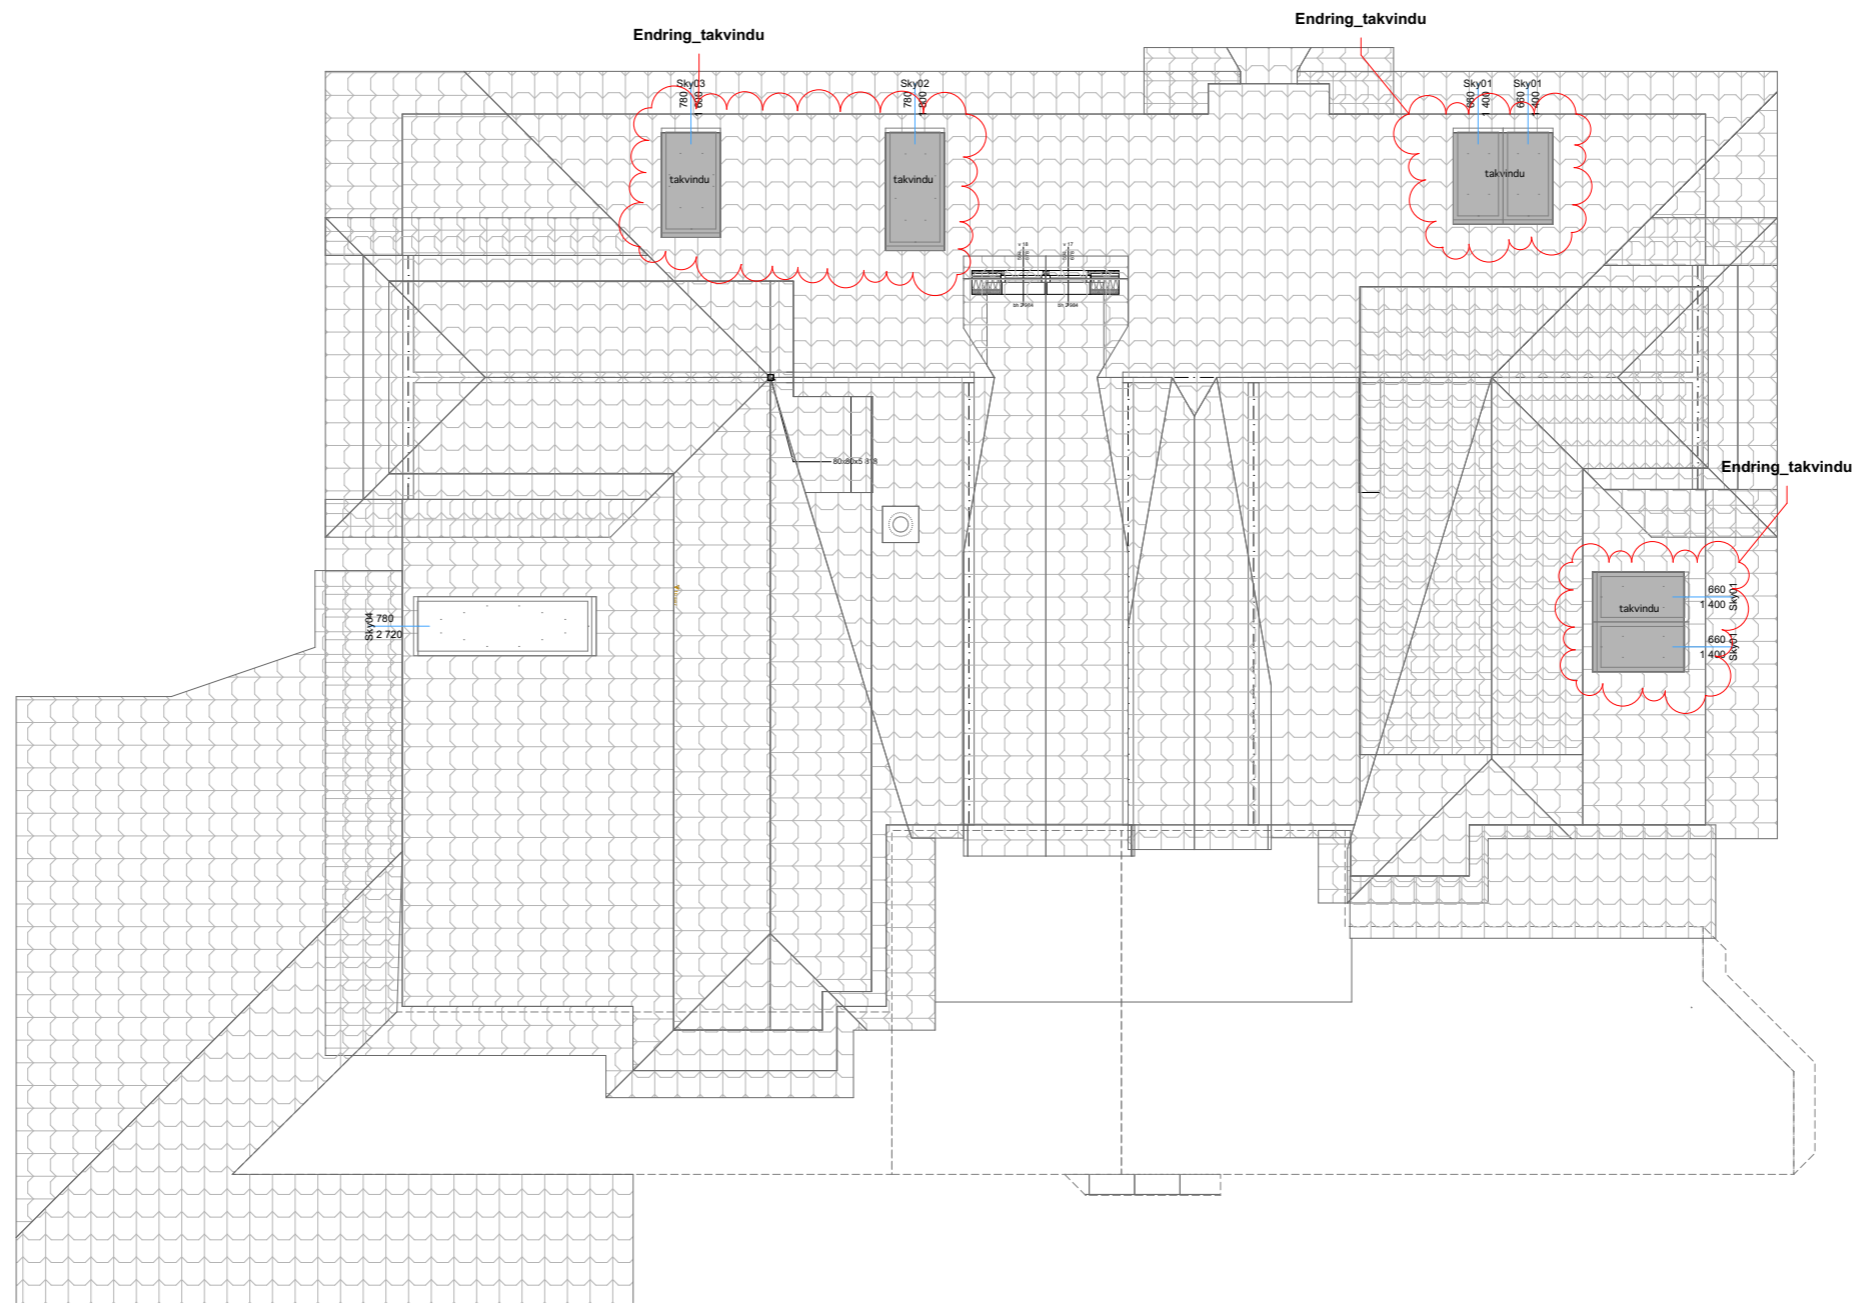


tak (7)

1:100

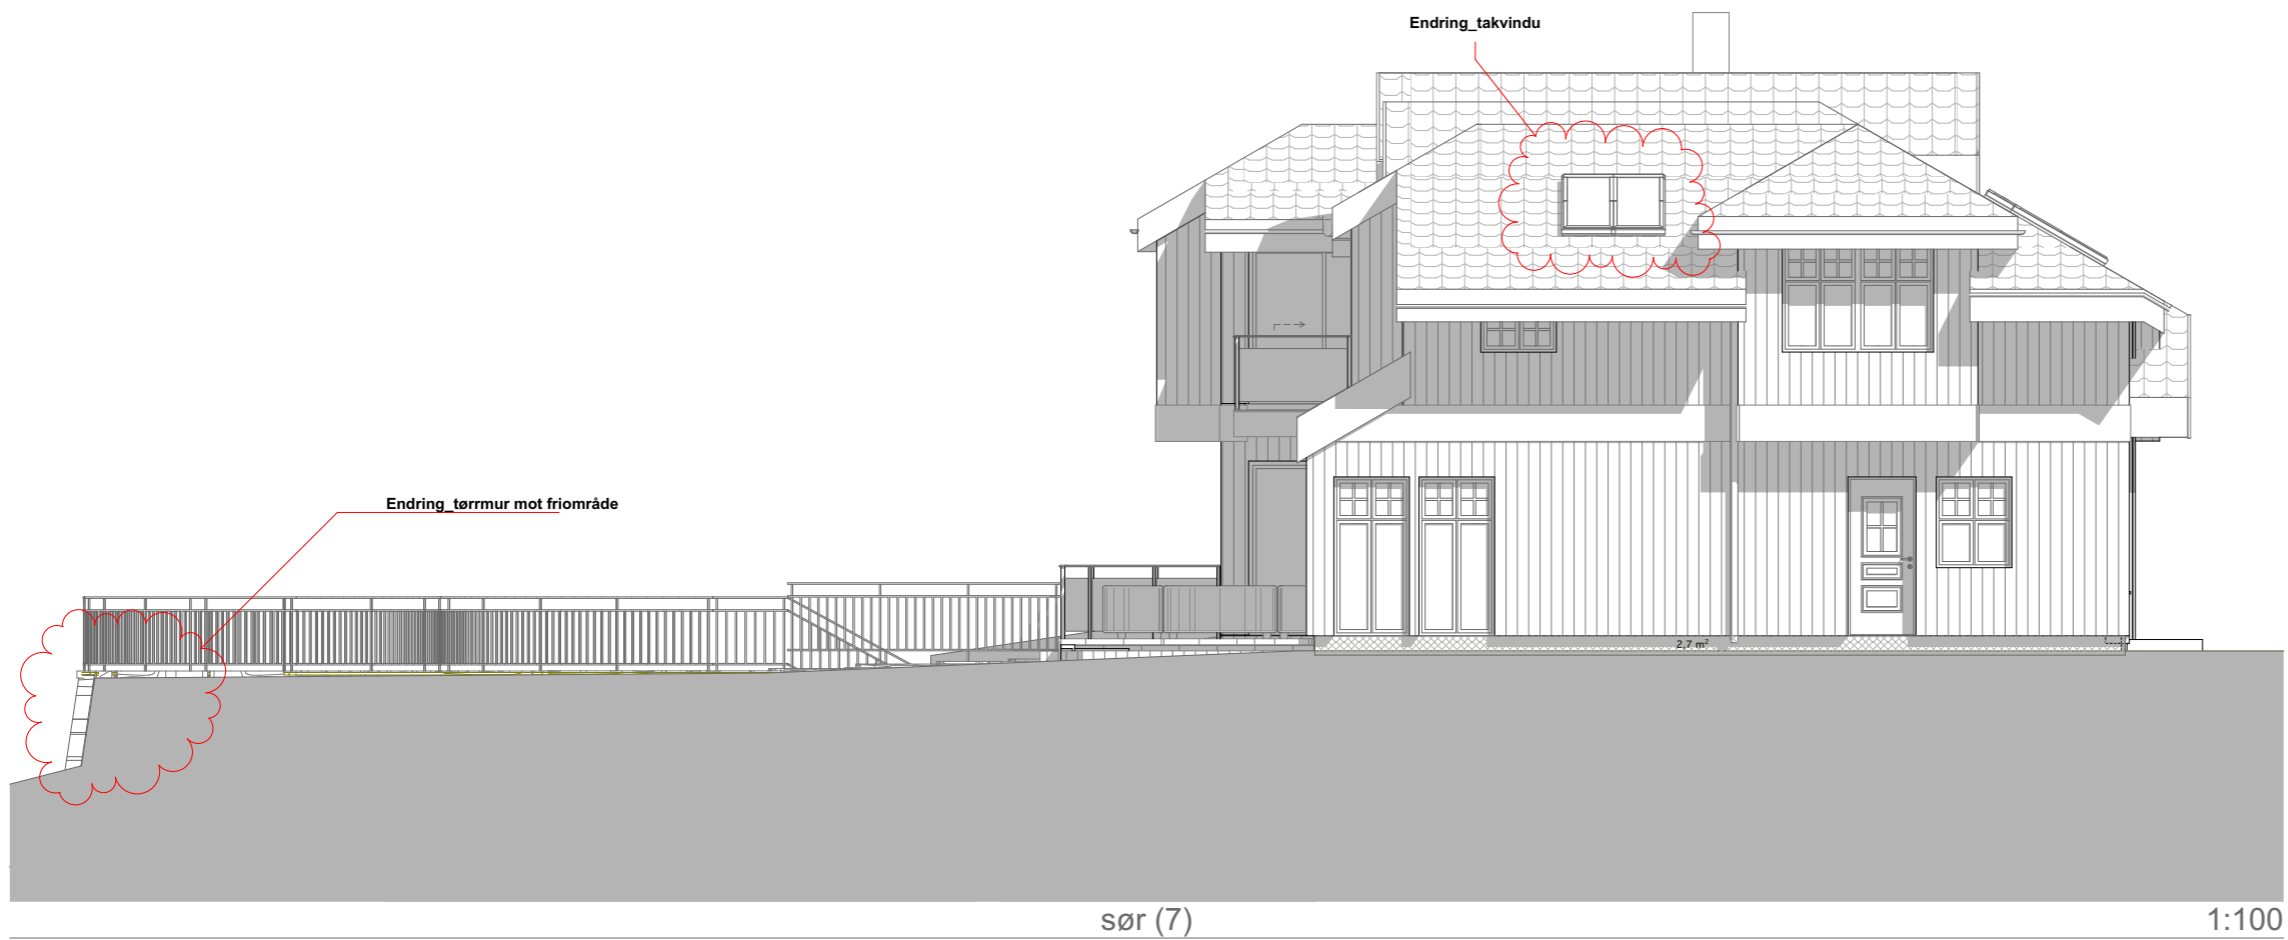

sør (7)

1:100

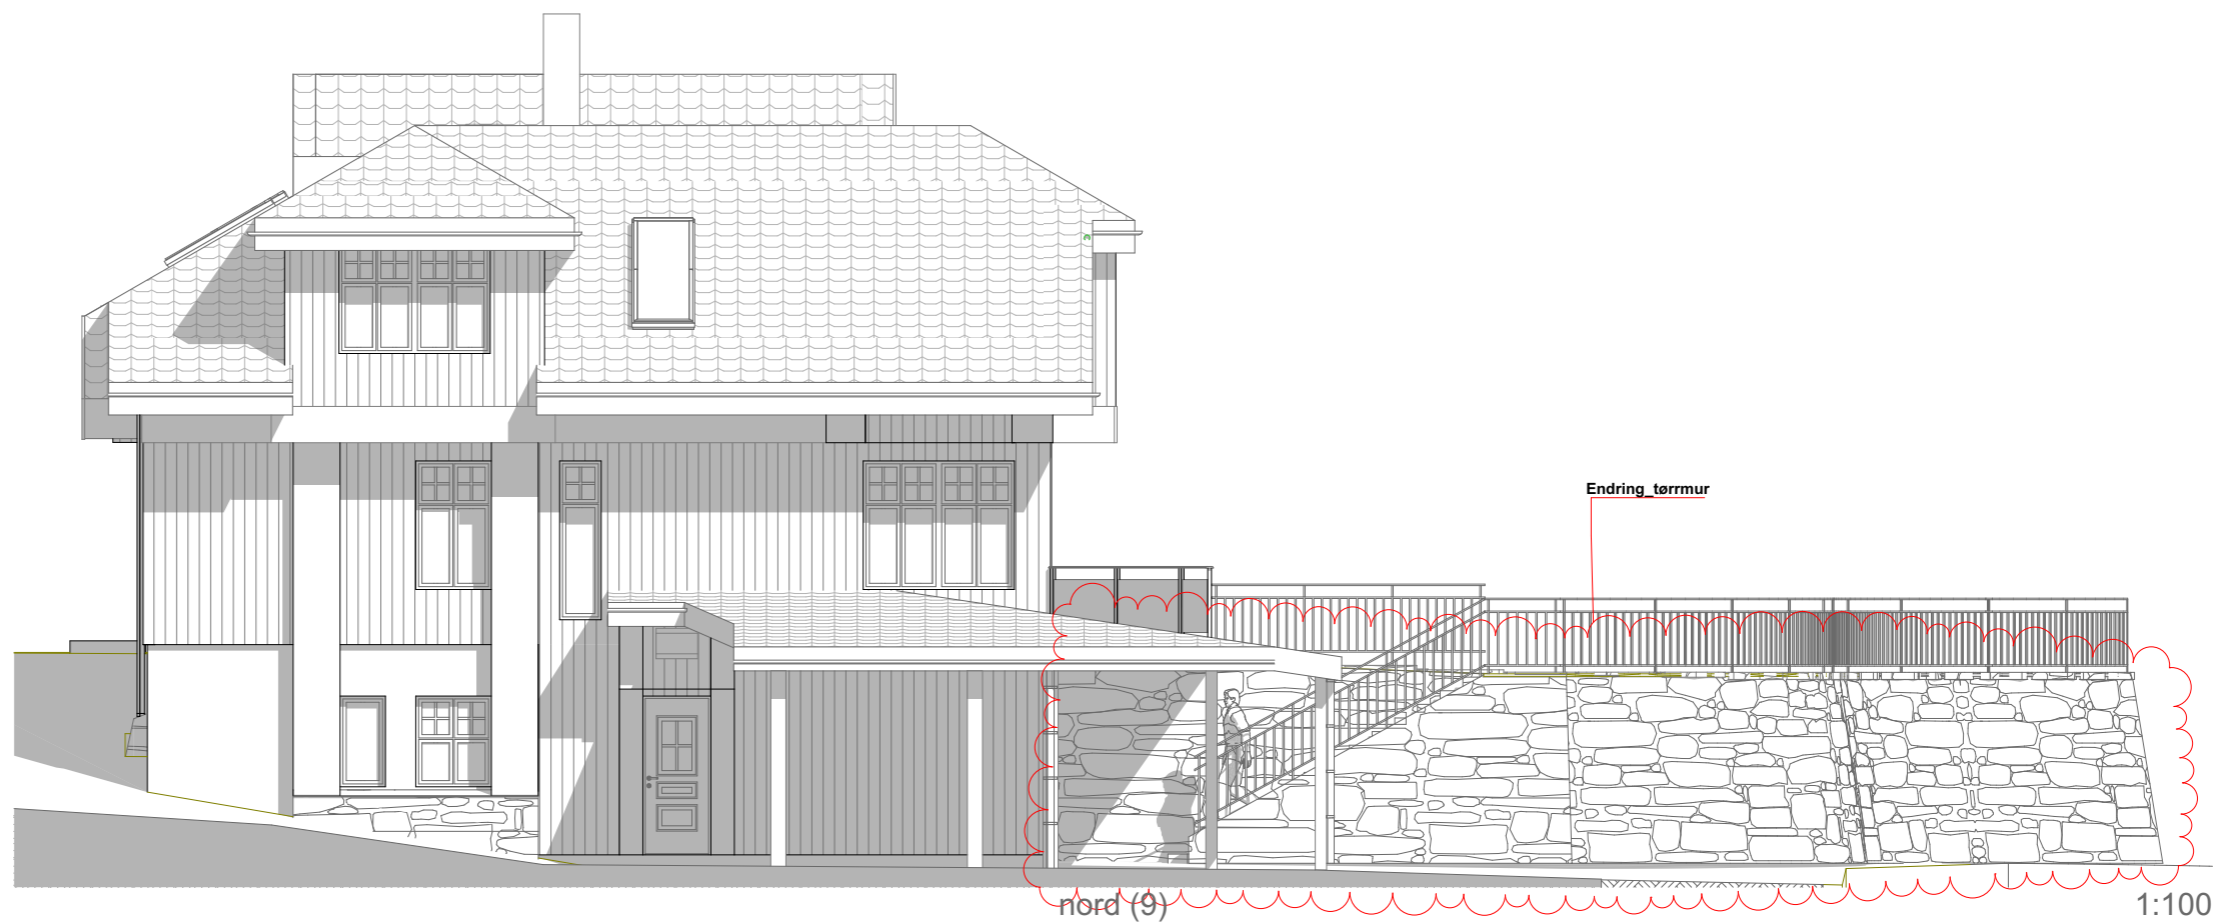

nord (9)


1:100



vest (11)

1:100

Endring utvidelse kjøkken

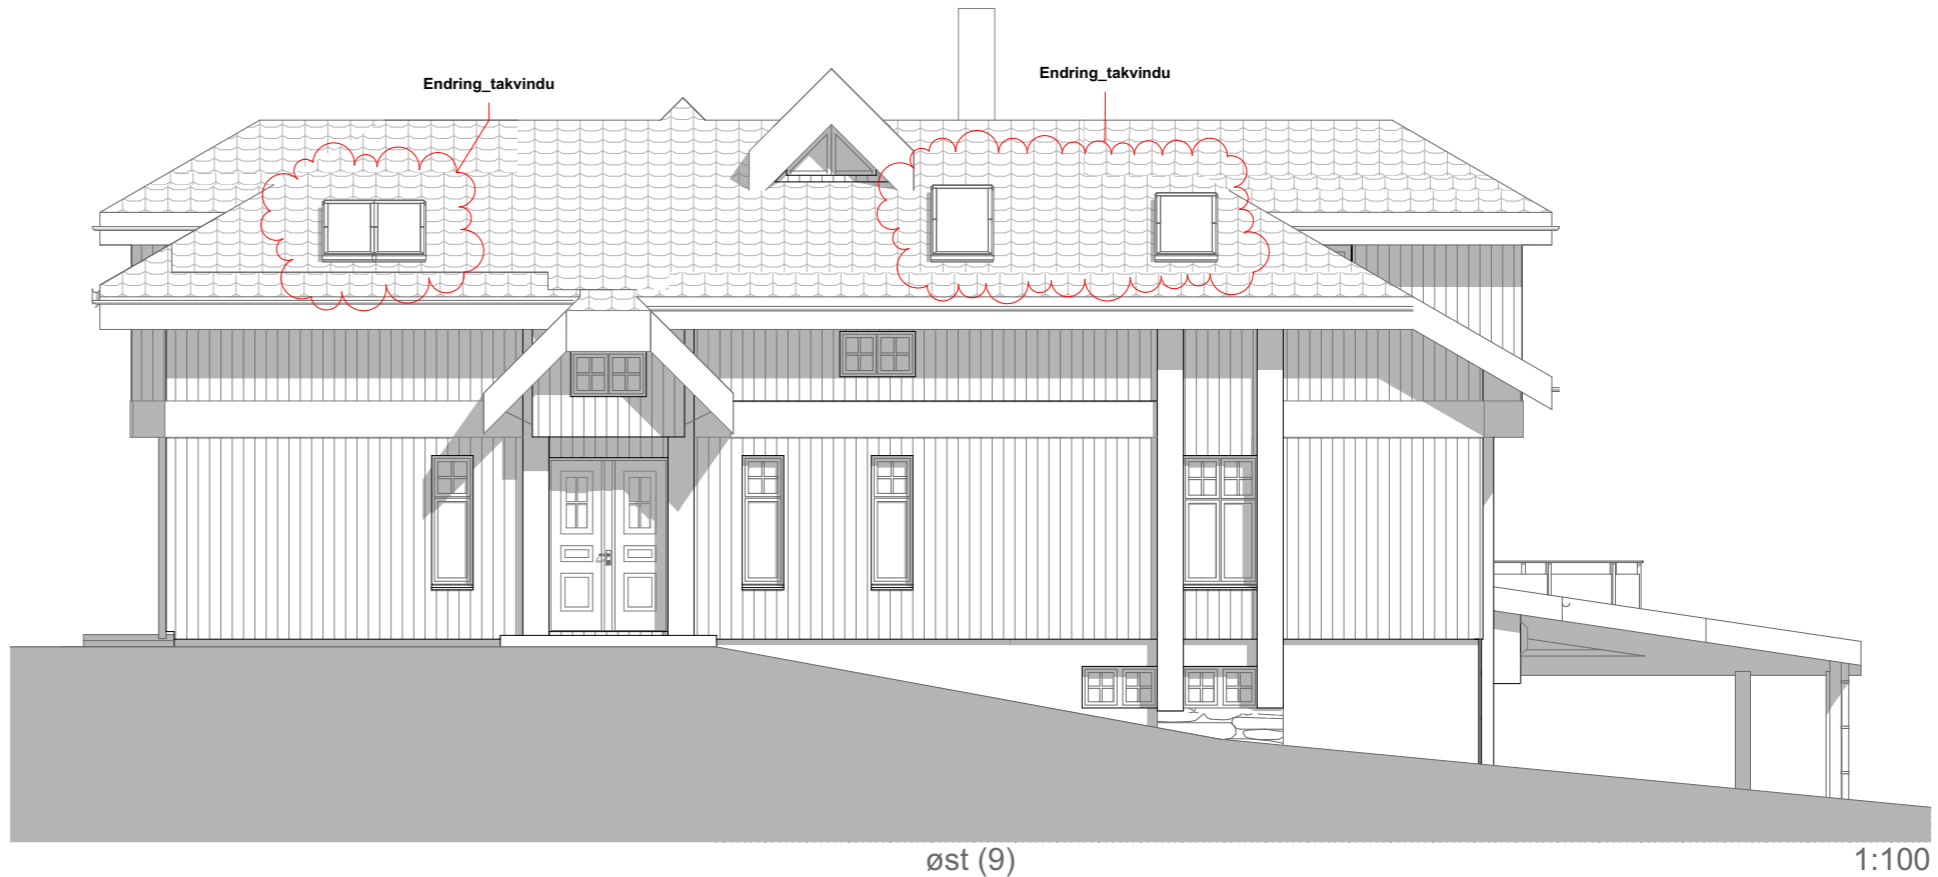


øst (9)

1:100

Endring takvindu

Endring takvindu

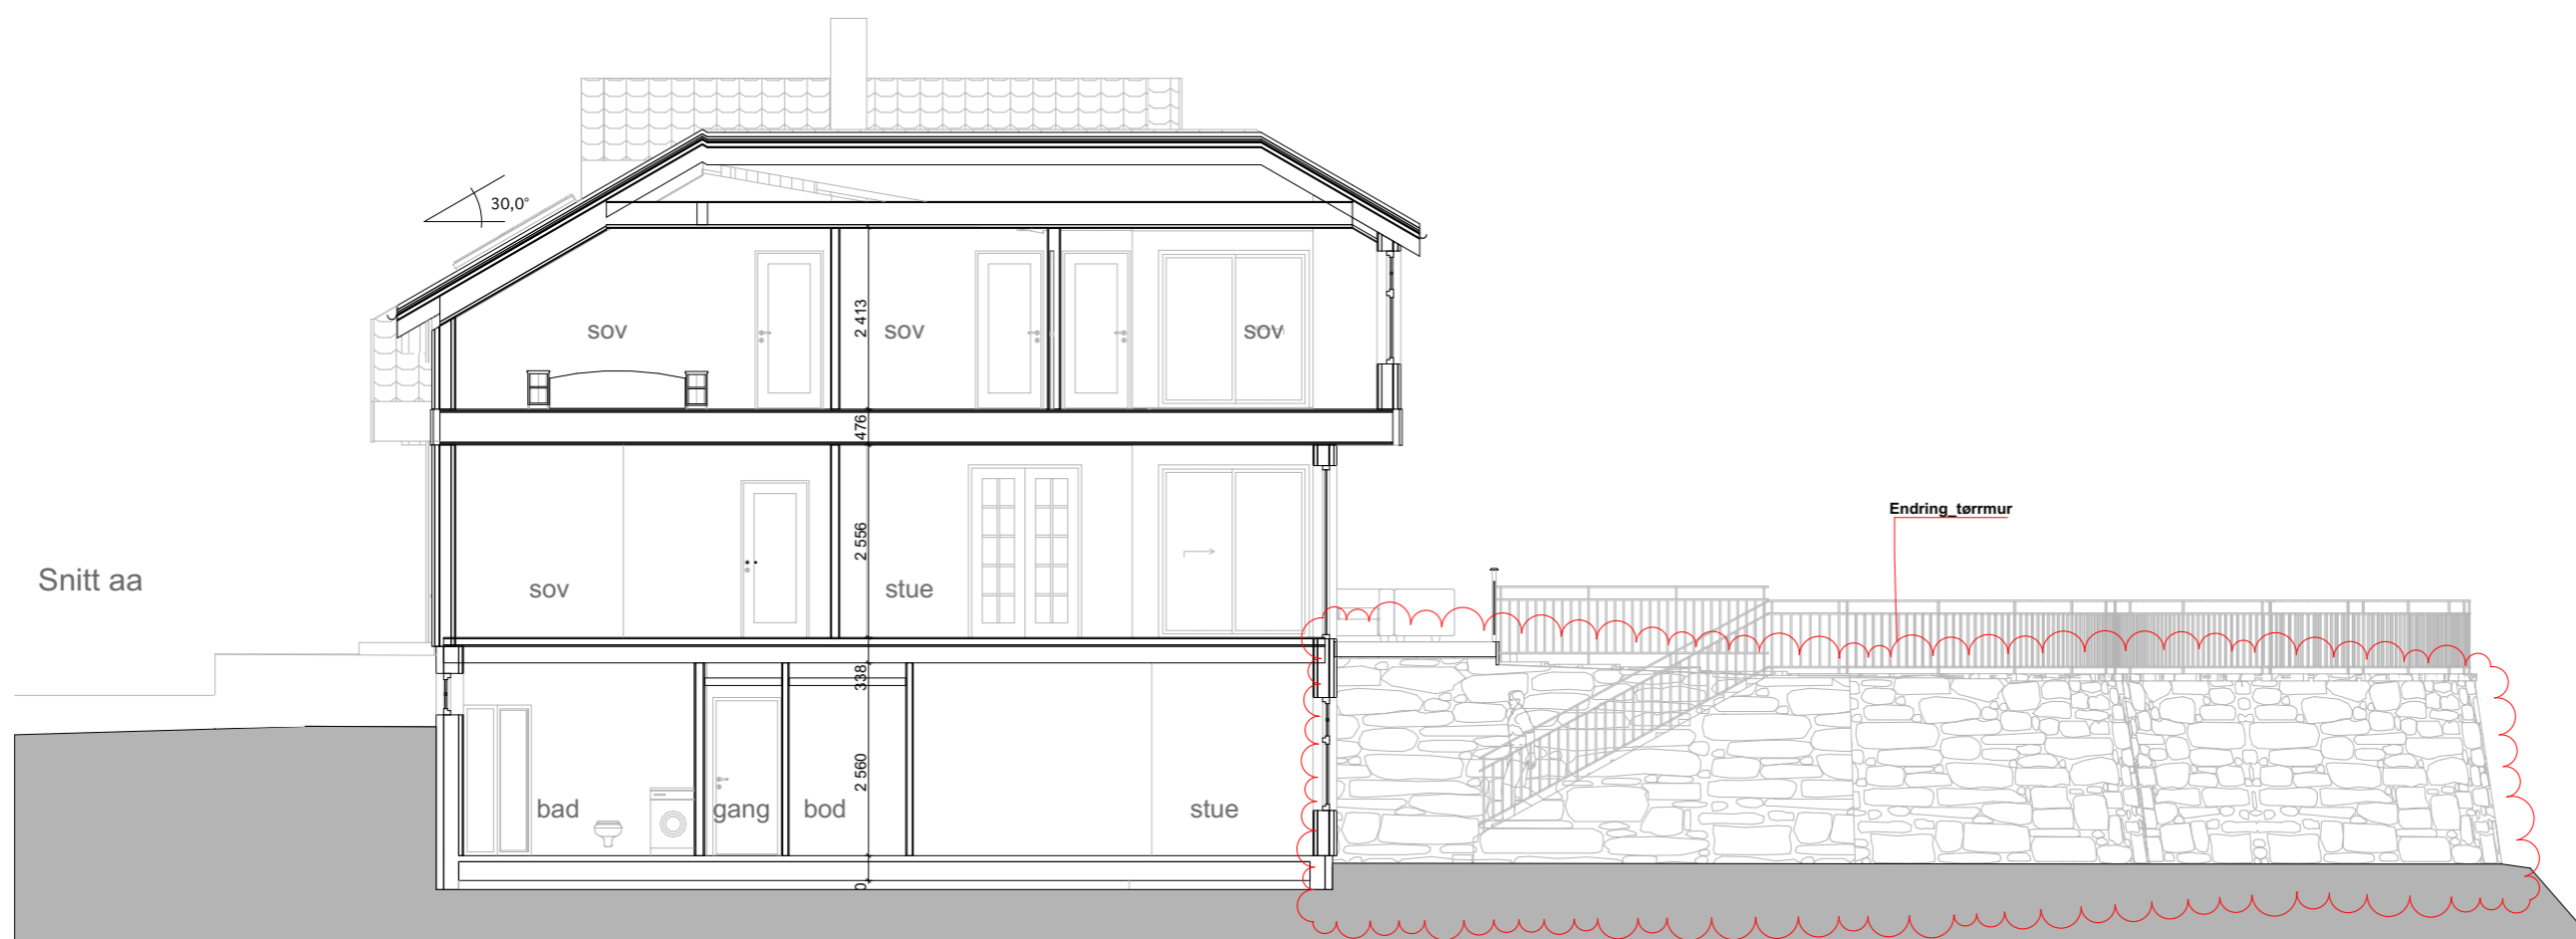

Snitt aa

Endring tørmur



Snitt bb

11,8°