

Lindås kommune
Kvernhusmyrane 20
5914 Isdalstø

LINDÅS KOMMUNE	
Klassering	
6. 01. 2017	
14/3076	Legemål
Saksnr	Følgingskode

Stranda 5.1.2017

Dykkar ref. nr. 2013/3571 – 0 – 652/2014
Arkivkode: 12/28


Ferdigmelding for tilbygg og terrasse til bustad Gbnr 12/28 og 29 på Veland

Det vert herved gjeven melding om at dette tiltaket no er ferdig fullført.
Terrassen er redusert med 1,1 m mot sør. Dette i tråd med vilkår som var gjeven i løyve.

Sender ved ei skisse av tilbygget slik det no er oppført. Har skrive på naudsynte mål, også på takutstikk, slik at dette kan teiknast inn på dykkar kart.

Vonar at dette er tilfredstillande for at tilbygget og terrassen vert godkjent som ferdig.


Mvh Kjell Hølleland

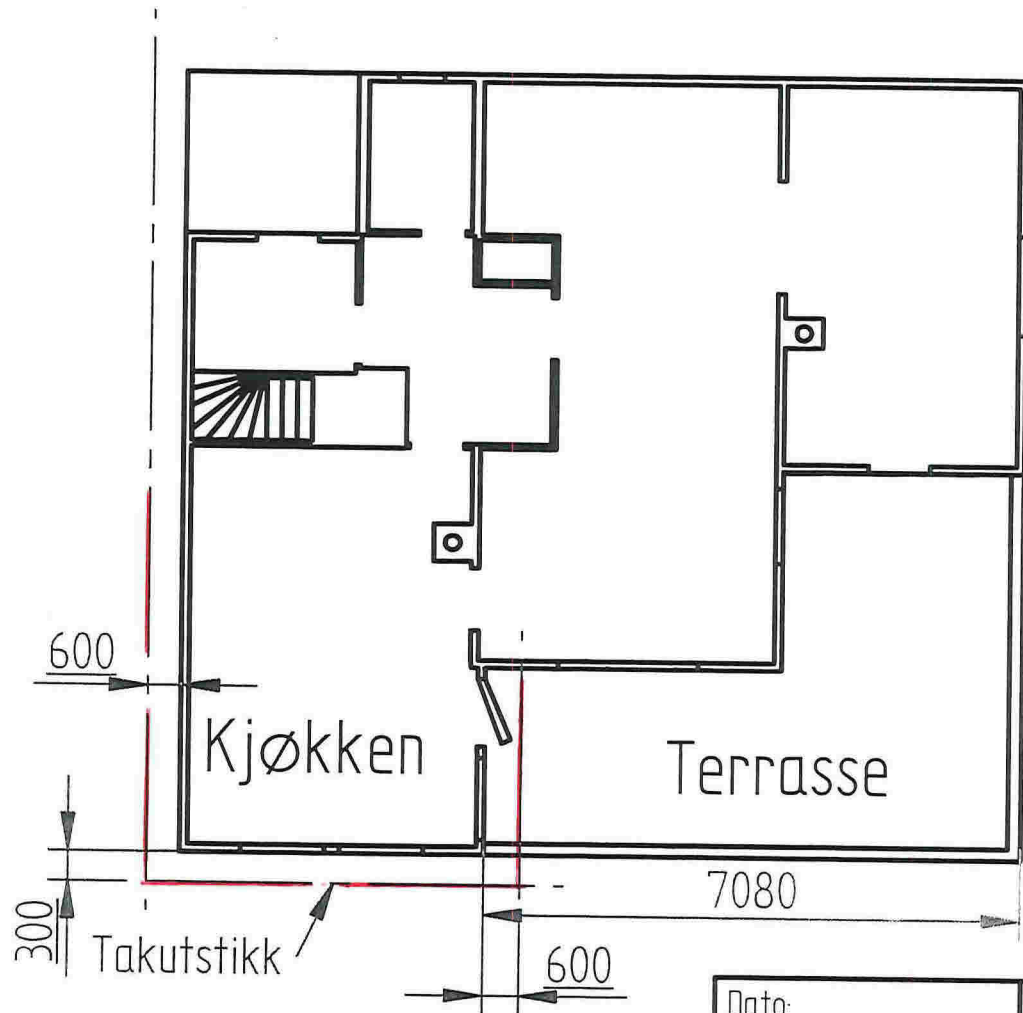

Dato:
5.01.2017

Målestokk:
1 : 100

Kjøkken og terrasse på Veland
Gnr. 12 bnr. 28 og 29
Tiltakshaver: Kjell Hølleland