

308800






 
 
 
 
 

 

6742100

6742000

6741900

0

100m

    -  Målte Grenser
-  Registrerte Grenser
-  Udefinert grenser
-  Terrengmålte grense
-  Konstruert grensepunkt
-  Bolig
-  Bustad m/leilighet
-  Våningshus
-  Storre bustader
-  Hytte/feriehus
-  Garasje/uthus
-  Industri/lager
-  Andre bygg



Lindås kommune  
Geodata avdeling

A-Grunnkart WMS.



Dato: 2017.01.11  
Sign: SSO

G.nr. 224, b.nr. 10 FØR grenseendringar.

Målestokk  
1:1000

Beliggenhet og høyder må oppfattes som orienterende.

308800

6742100

6742000

6741900



0 100m

- Målte Grenser
- Registrerte Grenser
- Udefinert grenser
- Terrengmålte grense
- Konstruert grensepunkt
- Bolig
- Bustad m/leilighet
- Våningshus
- Storre bustader
- Hytte/feriehus
- Garasje/uthus
- Industri/lager
- Andre bygg



**Lindås kommune**  
Geodata avdeling

Grunnkart.




Dato: 2017.01.11  
Sign: SSO

G.nr. 224, b.nr. 10 FØR grenseendringar.

Målestokk  
1:1000

Beliggenhet og høyder må oppfattes som orienterende.

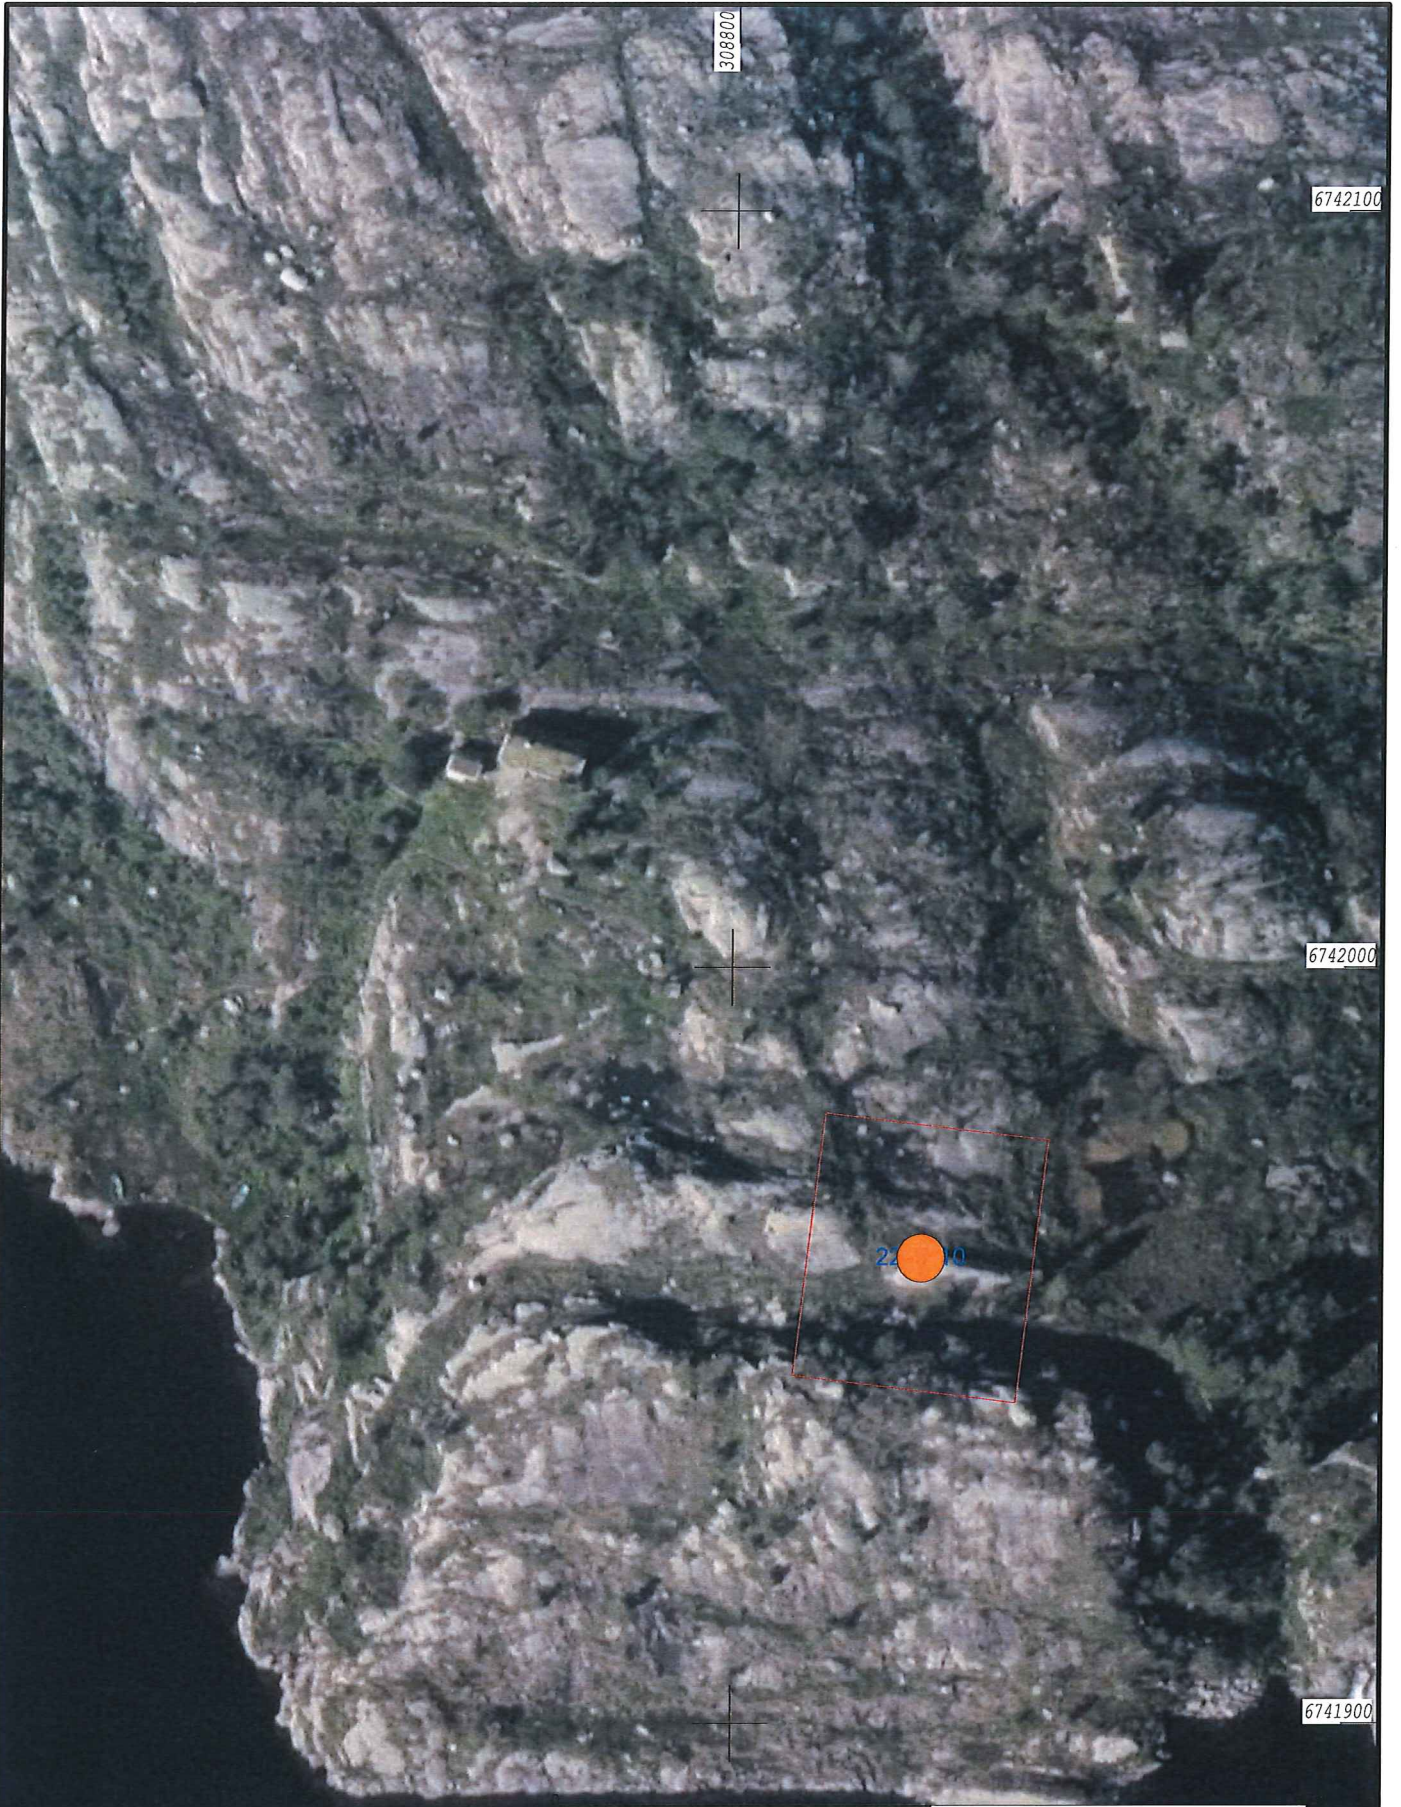

- |                        |                 |
|------------------------|-----------------|
| Målte Grenser          | Storre bustader |
| Registrerte Grenser    | Hytte/feriehus  |
| Udefinert grenser      | Garasje/uthus   |
| Terrengmålte grense    | Industri/lager  |
| Konstruert grensepunkt | Andre bygg      |
| Bolig                  |                 |
| Bustad m/leilighet     |                 |
| Våningshus             |                 |

Beliggenhet og høyder må oppfattes som orienterende.



Lindås kommune  
Geodata avdeling

Norge i Bilder.



Målestokk  
1:1000

Dato: 2017.01.11

Sign: SSO

G.nr. 224, b.nr. 10 FØR grenseendringar.

308800

6742050

6742000

6741950

0 10m

- Målte Grenser
- - - Registrerte Grenser
- ⋈ Udefinert grenser
- ↑ Terrengmålte grense
- ⋈ Konstruert grensepunkt
- Bolig
- Bustad m/leilighet
- Våningshus
- Storre bustader
- Hytte/feriehus
- Garasje/uthus
- Industri/lager
- Andre bygg



Lindås kommune  
Geodata avdeling

Norge i Bilder.




Dato: 2017.01.11  
Sign: SSO

G.nr. 224, b.nr. 10 FØR grenseendringar.

Målestokk  
1:500

Beliggenhet og høyder må oppfattes som orienterende.

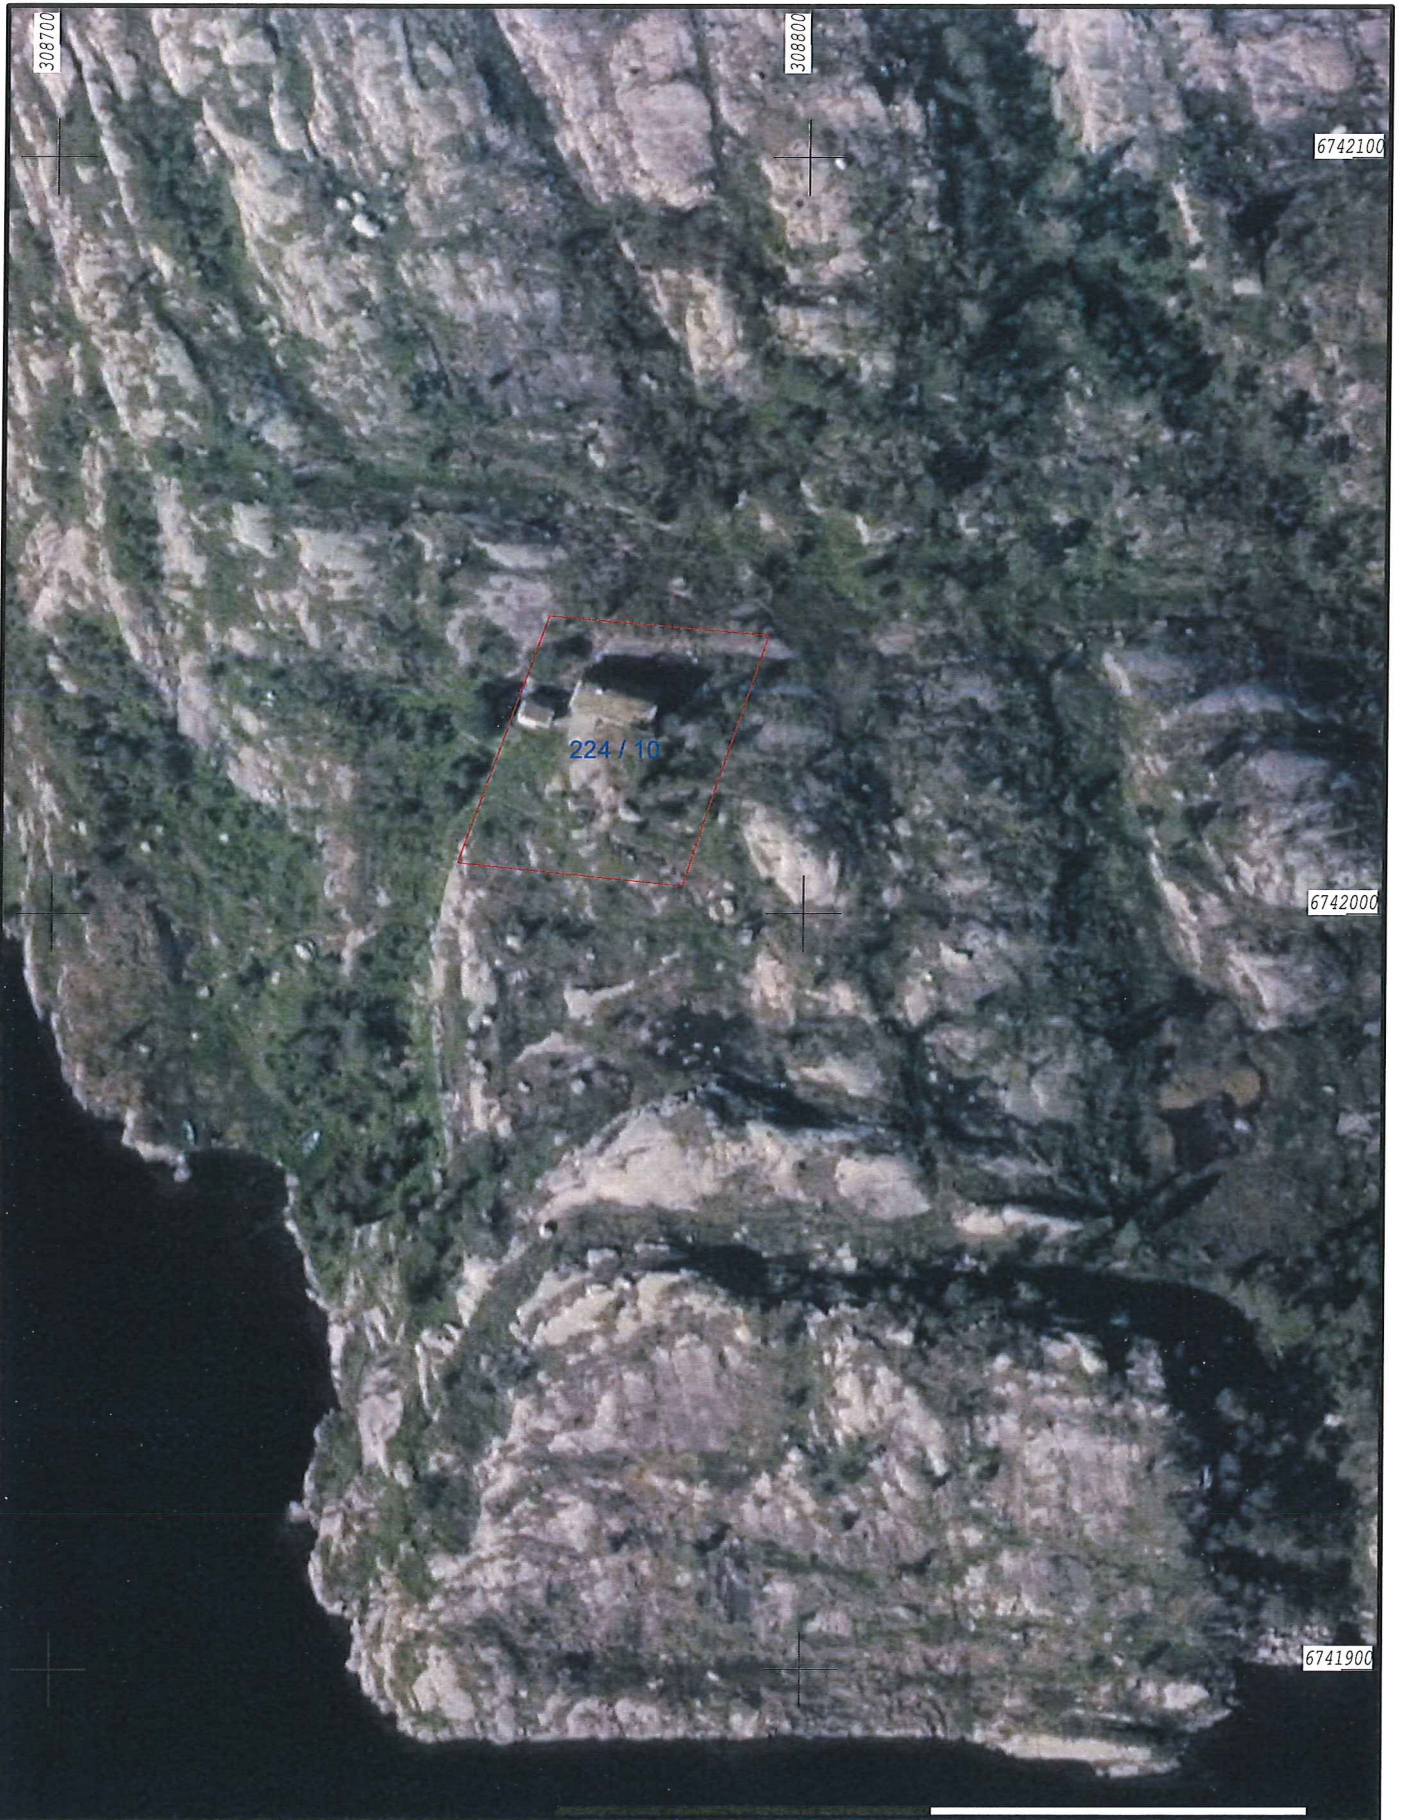

	Målte Grenser		Storre bustader
	Registrerte Grenser		Hytte/feriehus
	Udefinert grenser		Garasje/uthus
	Terrengmålte grense		Industri/lager
	Konstruert grensepunkt		Andre bygg
	Bolig		
	Bustad m/leilighet		
	Våningshus		




Lindås kommune  
Geodata avdeling


Norge i bilder.

Date: 2017.01.12  
Sign: SSO


G.nr. 224, b.nr. 10 ETTER grenseendringar

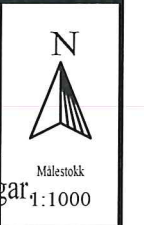

Beliggenhet og høyder må oppfattes som orienterende.

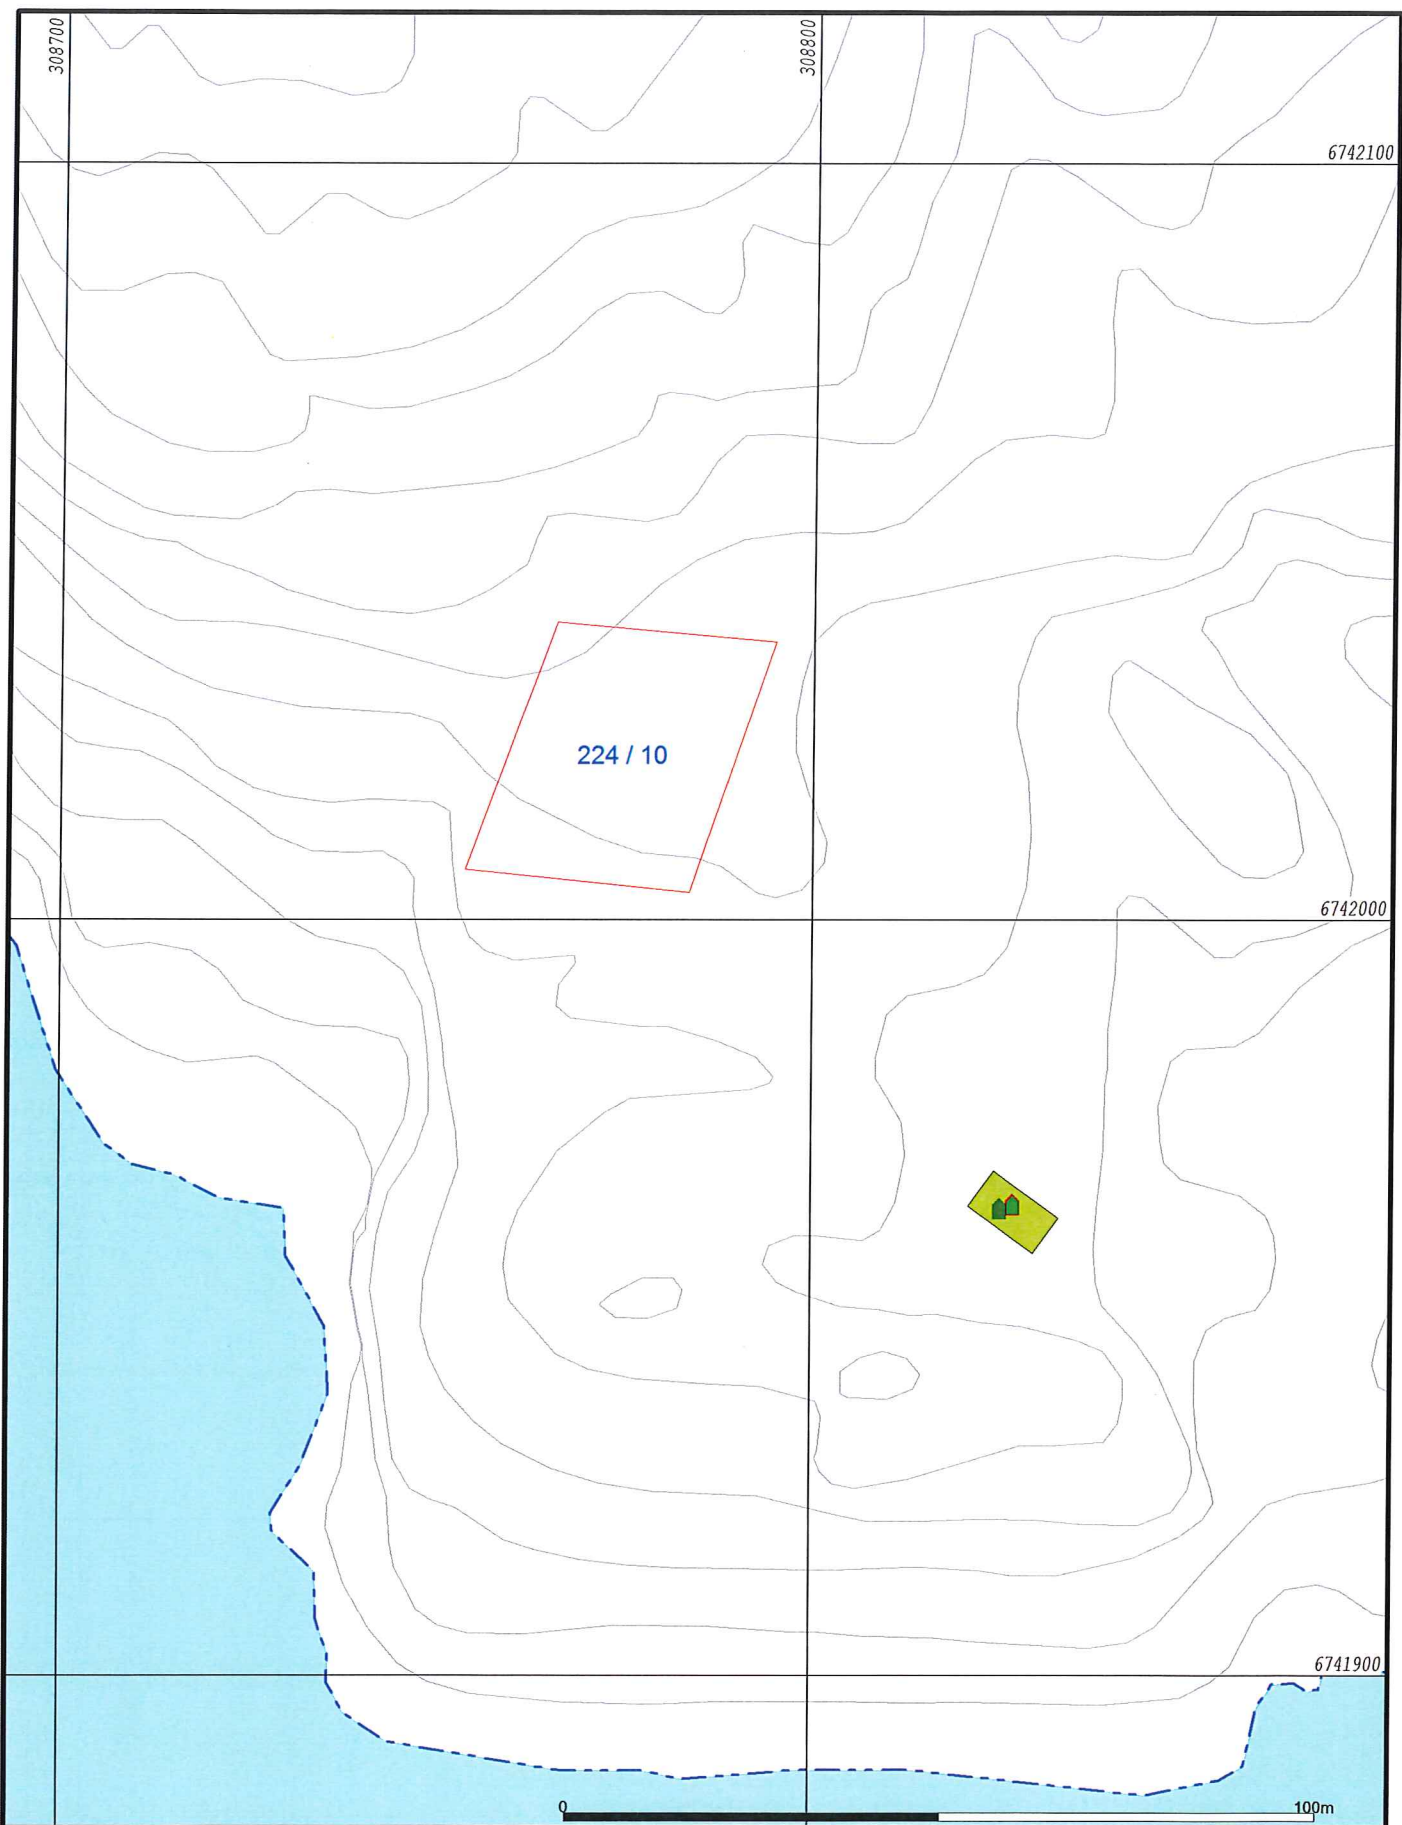

- |                        |                 |
|------------------------|-----------------|
| Målte Grenser          | Større bustader |
| Registrerte Grenser    | Hytte/feriehús  |
| Udefinert grenser      | Garasje/uthús   |
| Terrengmålte grense    | Industri/lager  |
| Konstruert grensepunkt | Andre bygg      |
| Bolig                  |                 |
| Bustad m/leilighet     |                 |
| Våningshús             |                 |

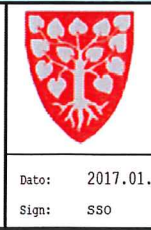


Lindås kommune  
Geodata avdeling


Grunnkart.

Dato: 2017.01.12  
Sign: SSO

G.nr. 224, b.nr. 10 ETTER grenseendringar

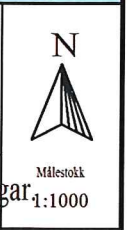

Beliggenhet og høyer må oppfattes som orienterende.

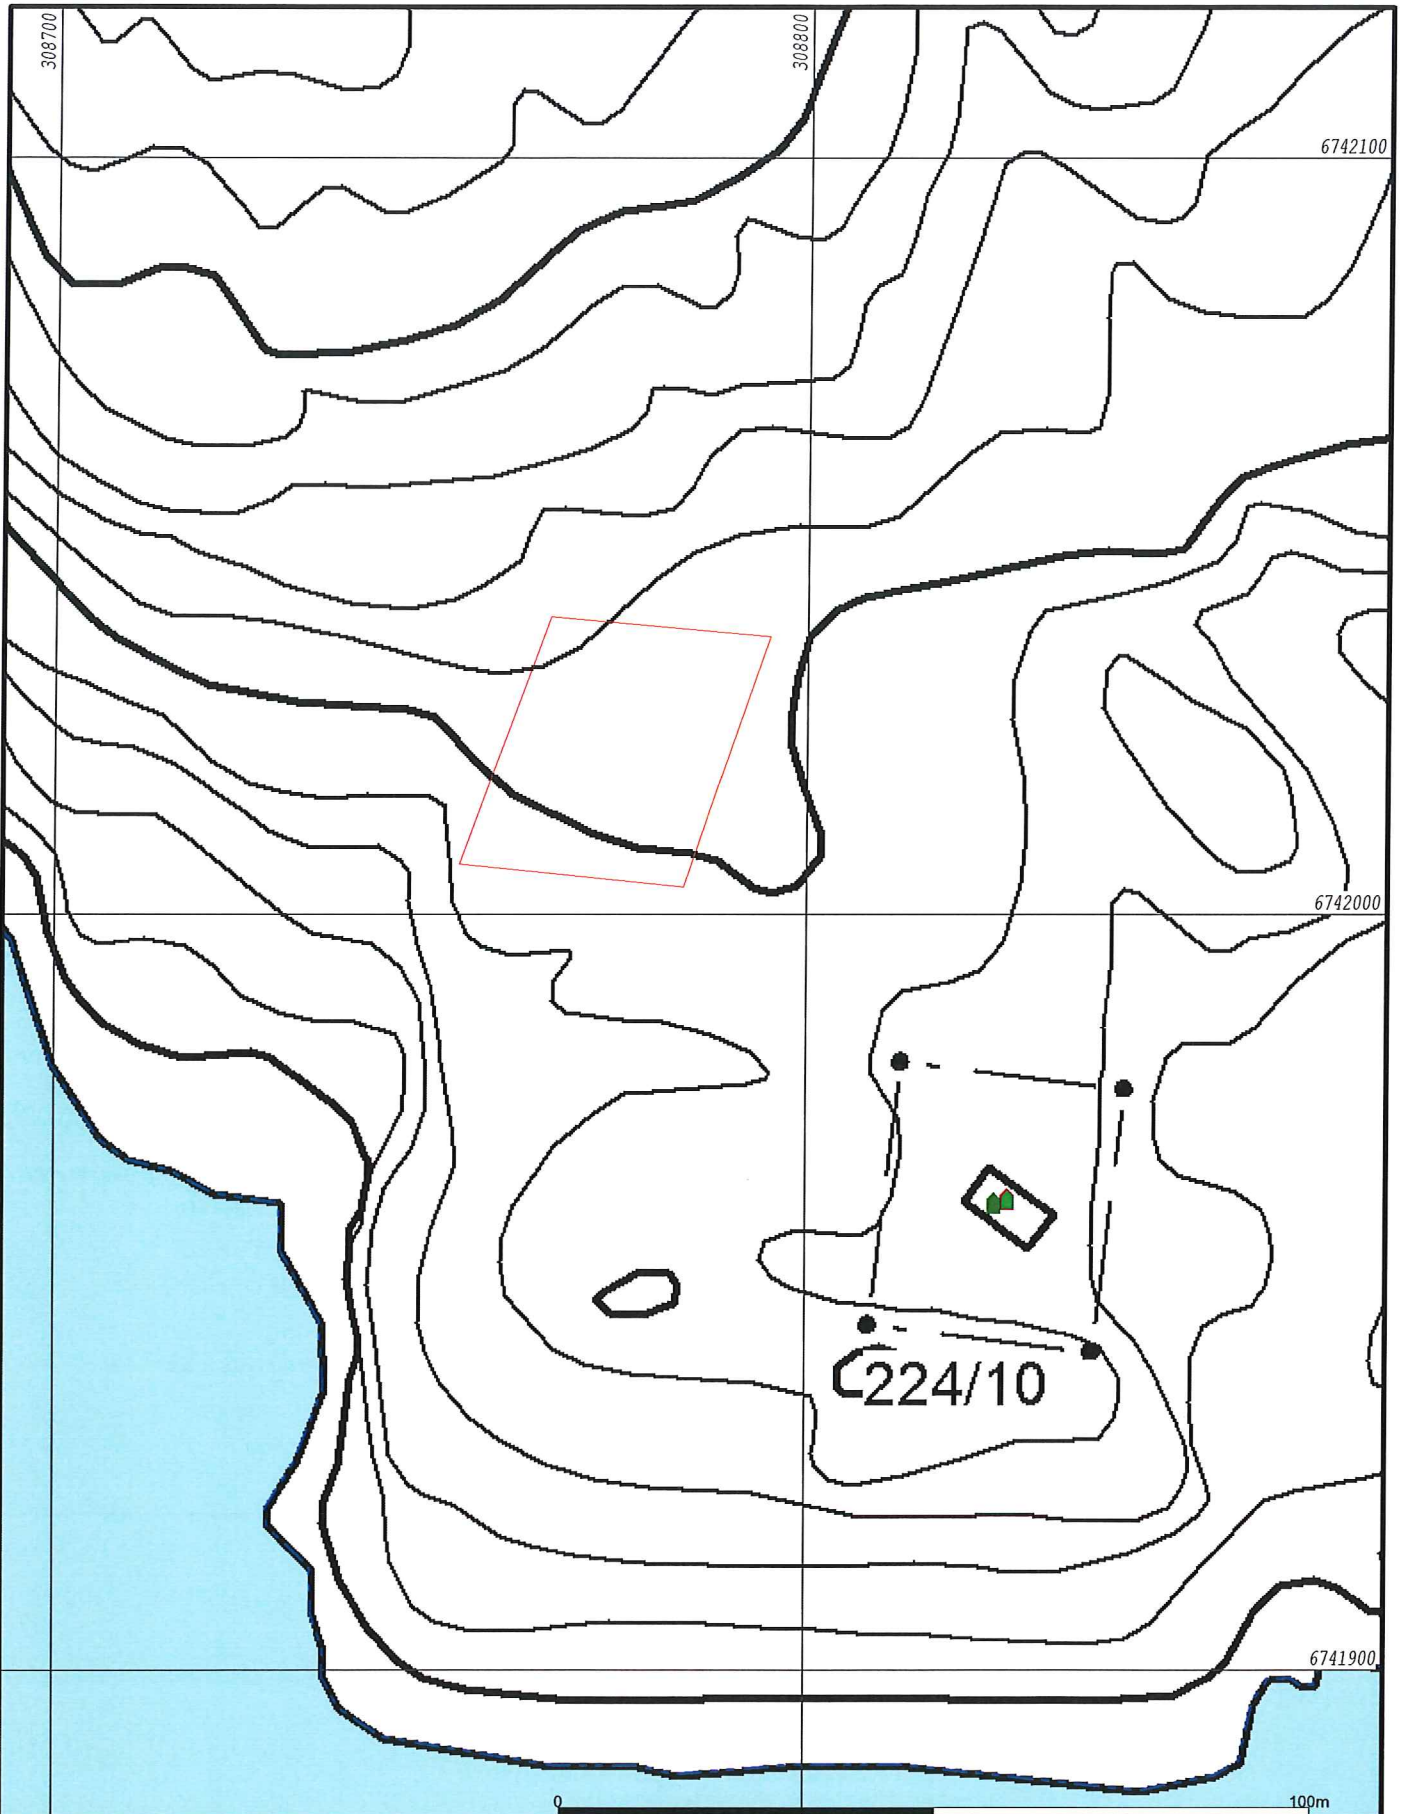

- Målte Grenser
- Registrerte Grenser
- ⊙ Udefinert grenser
- ⊙ Terrengmålte grense
- ⊙ Konstruert grensepunkt
- ⊙ Bolig
- ⊙ Bustad m/leilighet
- ⊙ Våningshus
- Storre bustader
- Hytte/feriehus
- Garasje/uthus
- Industri/lager
- Andre bygg

Beliggenhet og høyder må oppfattes som orienterende.



Lindås kommune  
Geodata avdeling  
Rasterkart.



Dato: 2017.01.12  
Sign: SSO

G.nr. 224, b.nr. 10 ETTER grenseendringar  
Målestokk 1:1000