


Akse 8  
1 : 100

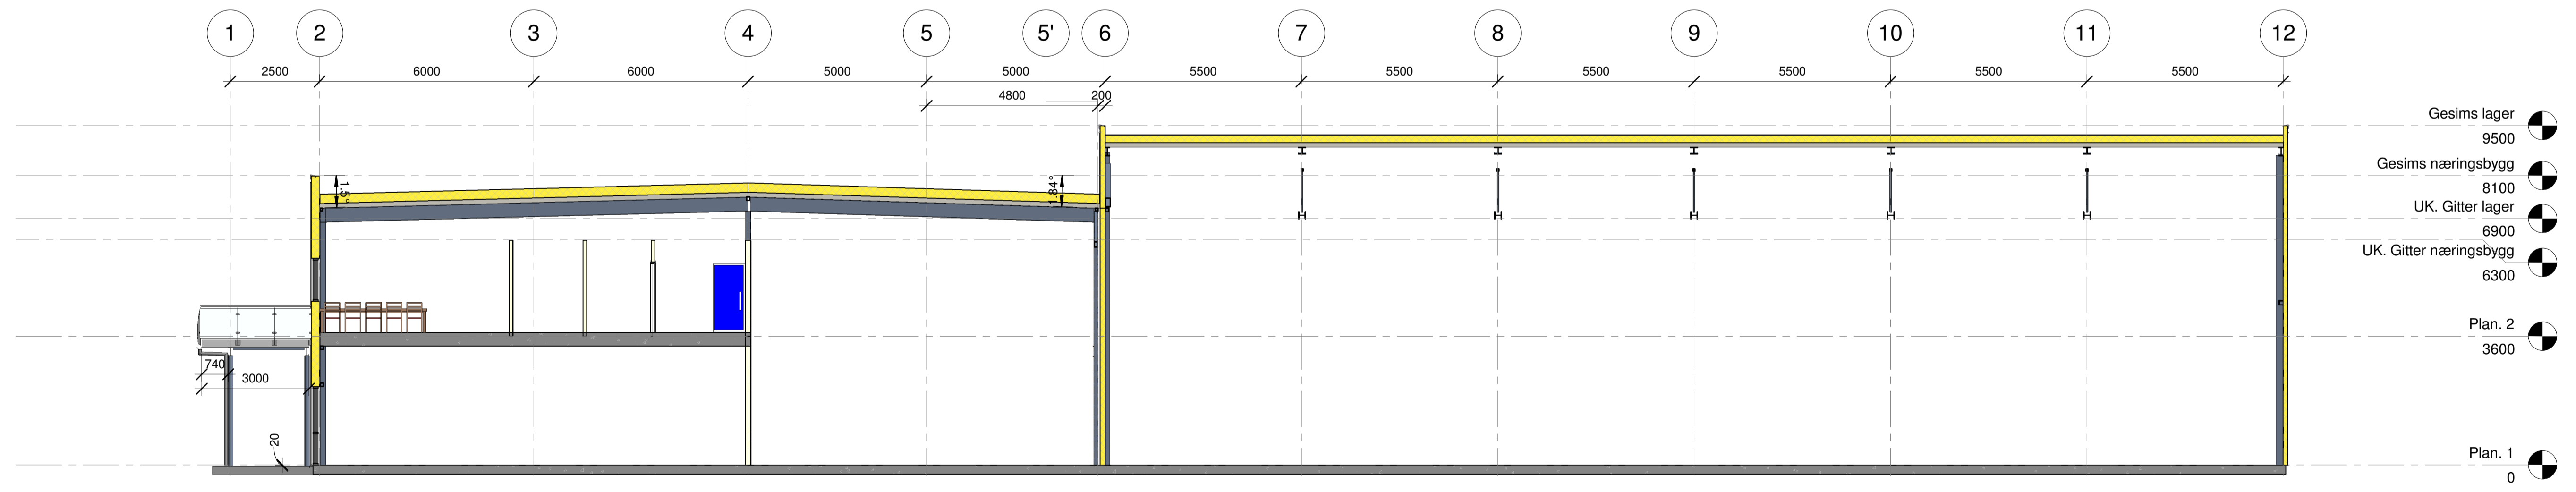

Akse D  
1 : 100

<input checked="" type="checkbox"/>	DOKUMENTASJONSTEGNING
<input checked="" type="checkbox"/>	ARBEIDSTEGNING
<input type="checkbox"/>	ANBUDESTEGNING
<input type="checkbox"/>	BYGGESØKNADSTEGNING
<input type="checkbox"/>	FORELØPIG TEGNING

Rev.: Revisjonen gjelder:	GIBF nr:	Uttørt:	Kontr.:	Dato:
Prosjektleder: <b>PAL AS</b>				<b>09.06.2016</b>
Byggesplassadresse:	Kommune:	Tegnet:	HR	
	Lindsås	Kontr.:	Checker	
Tegningsbeskrivelse:	Filnavn:	Prosjekt nr.:	Arkistarrelse:	
<b>Næringsbygg og lager</b>	PAL	7097	A1	
<b>Snitt</b>	Tegning nr.:	Målestokk:	Rev.:	
	<b>1334</b>	<b>1 : 100</b>		