







DRUKNUMMER	
REVISJON	
DATE	

AJOURFØRT 12.07.16

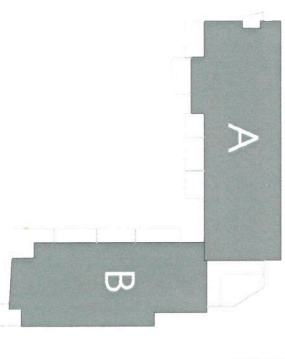

2.

AJOURFØRT OVERSIKTSTEGNING - MÅ IKKE BENNYTTES SOM ARBEIDSTEGNING!

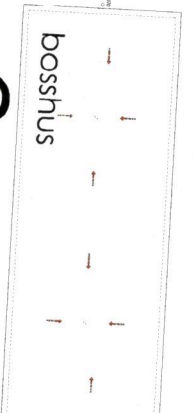

knarvik parken

Lindås Rør & Sanitær  
 5914 ISDALSTØ  
 TLF. 59 53 14 50  
 FAKS 59 53 25 05

ENTOTALENTREPRISE VED STOLZ BOLIG AS

PLAN 2. ETASJE

AJOURFØRT OVERSIKTSTEGNING

TEKNOLOGI EA / KC

DRUKNUMMER 12115

REVISJON 1202

P 52



