

Tilleggsopplysninger til byggesak – gbnr 188/476 – Bruvegen 82- Knarvik

Gjenpart av nabovarsel levert 18/1-17


Eksisterande bod skal ikkje rives og ny altan skal bygges oppå

Ny situasjonsplan – målsatt.

Knarvik den 20.01.2017

MVH

Bodil G. Oddekalv Larsen

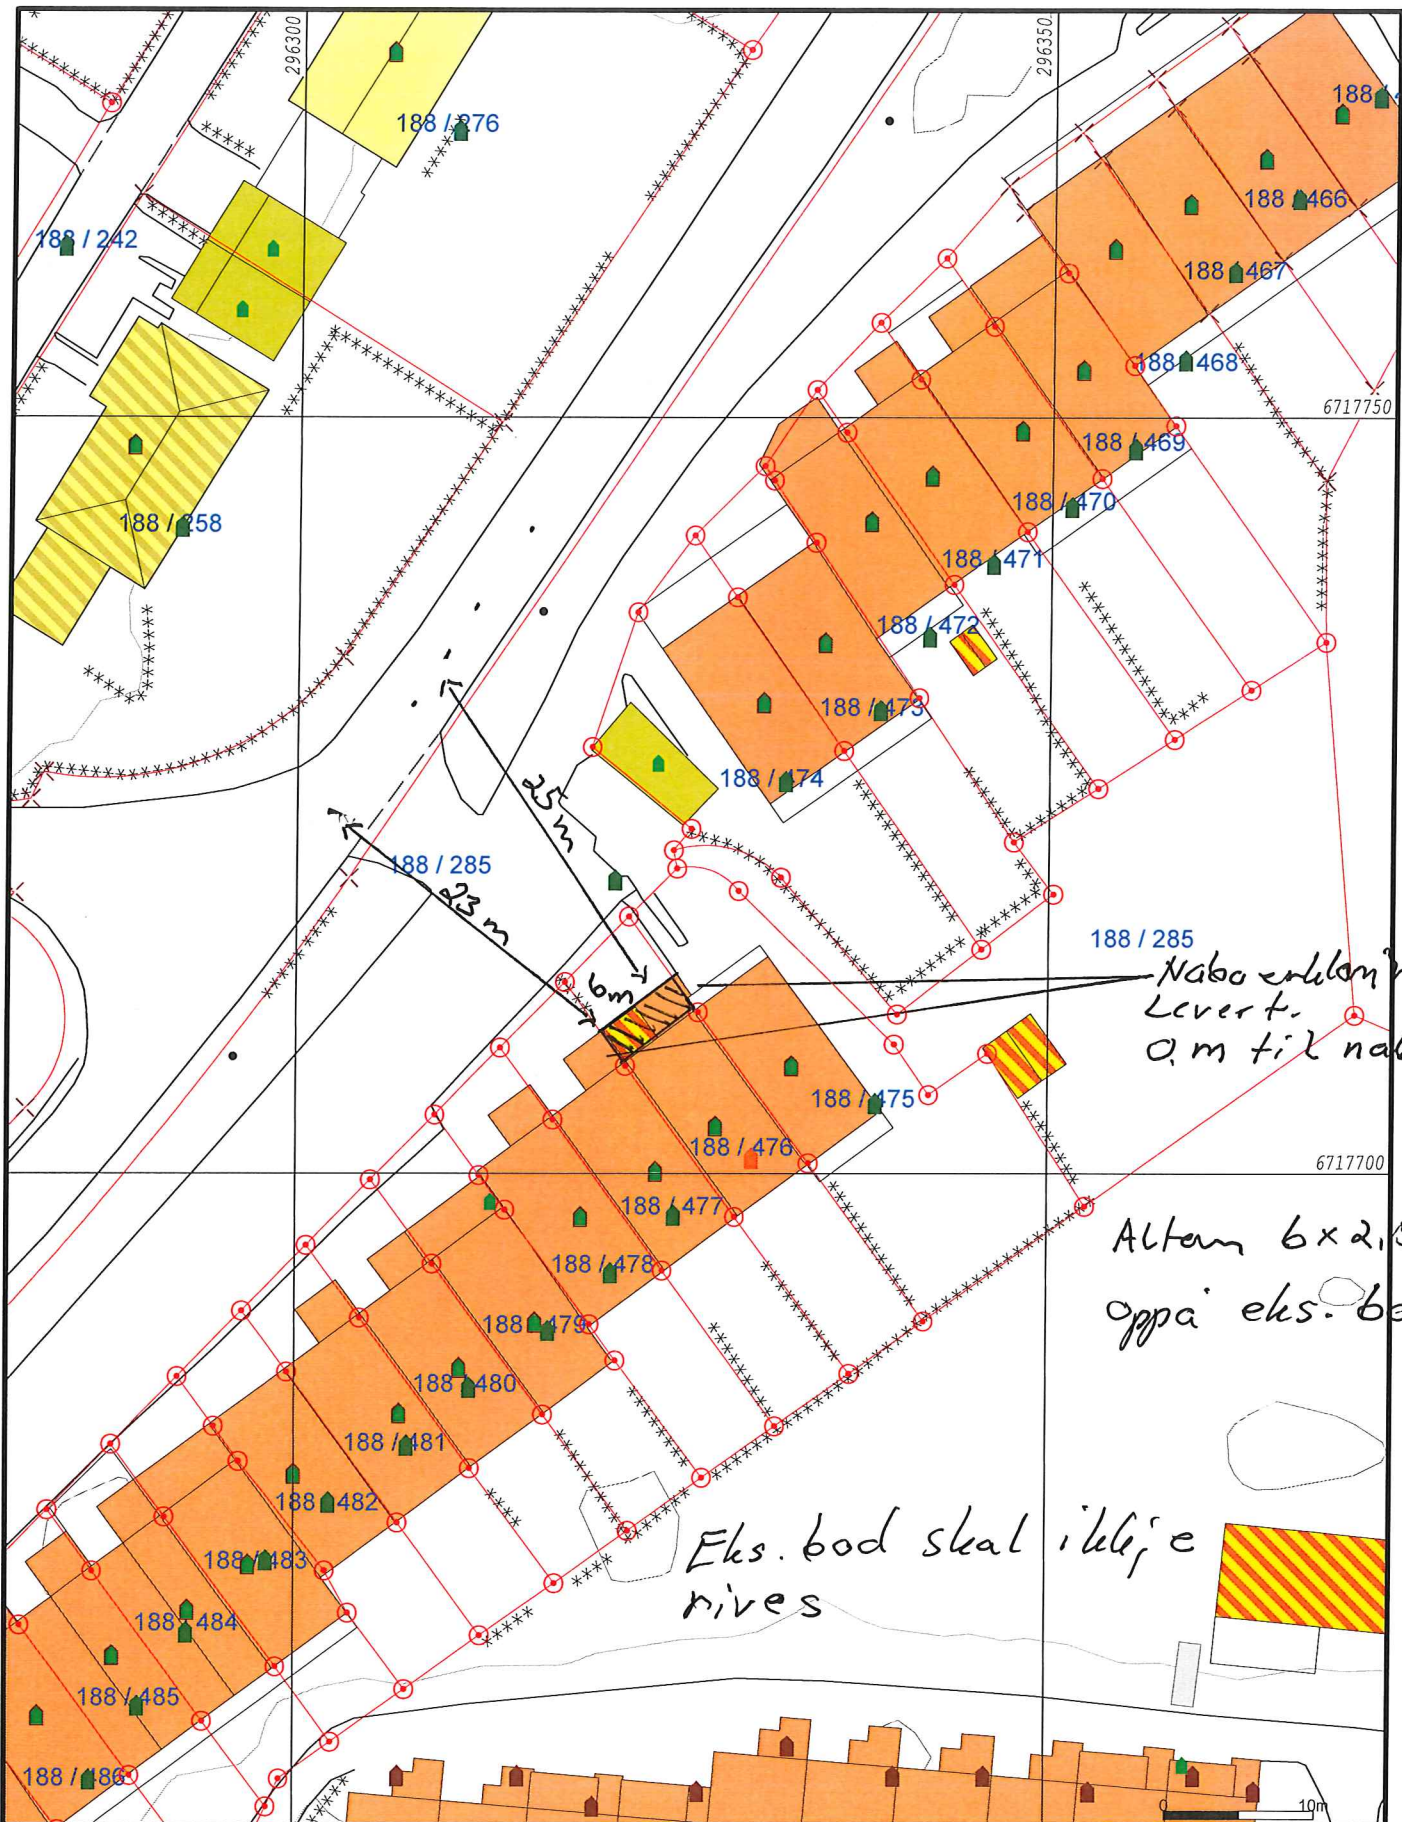


- Målte Grenser
- - - Registrerte Grenser
- ⊙ Udefinert grenser
- ⊙ Terrengmålte grense
- ⊙ Konstruert grensepunkt
- ⊙ Bolig
- ⊙ Bustad m/leilighet
- ⊙ Våningshus

- Større bustader
- Hytte/ferieshus
- Garasje/uthus
- Industri/lager
- Andre bygg

Beliggenhet og høyder må oppfattes som orienterende.

<p>Powel ASA</p> <p>66nr Gemini</p> <p style="font-size: 2em;">188/476</p>		<p>N</p> <p>Målestokk 1:500</p>
<p>Dato: 2017.01.20</p> <p>Sign: liha</p>		

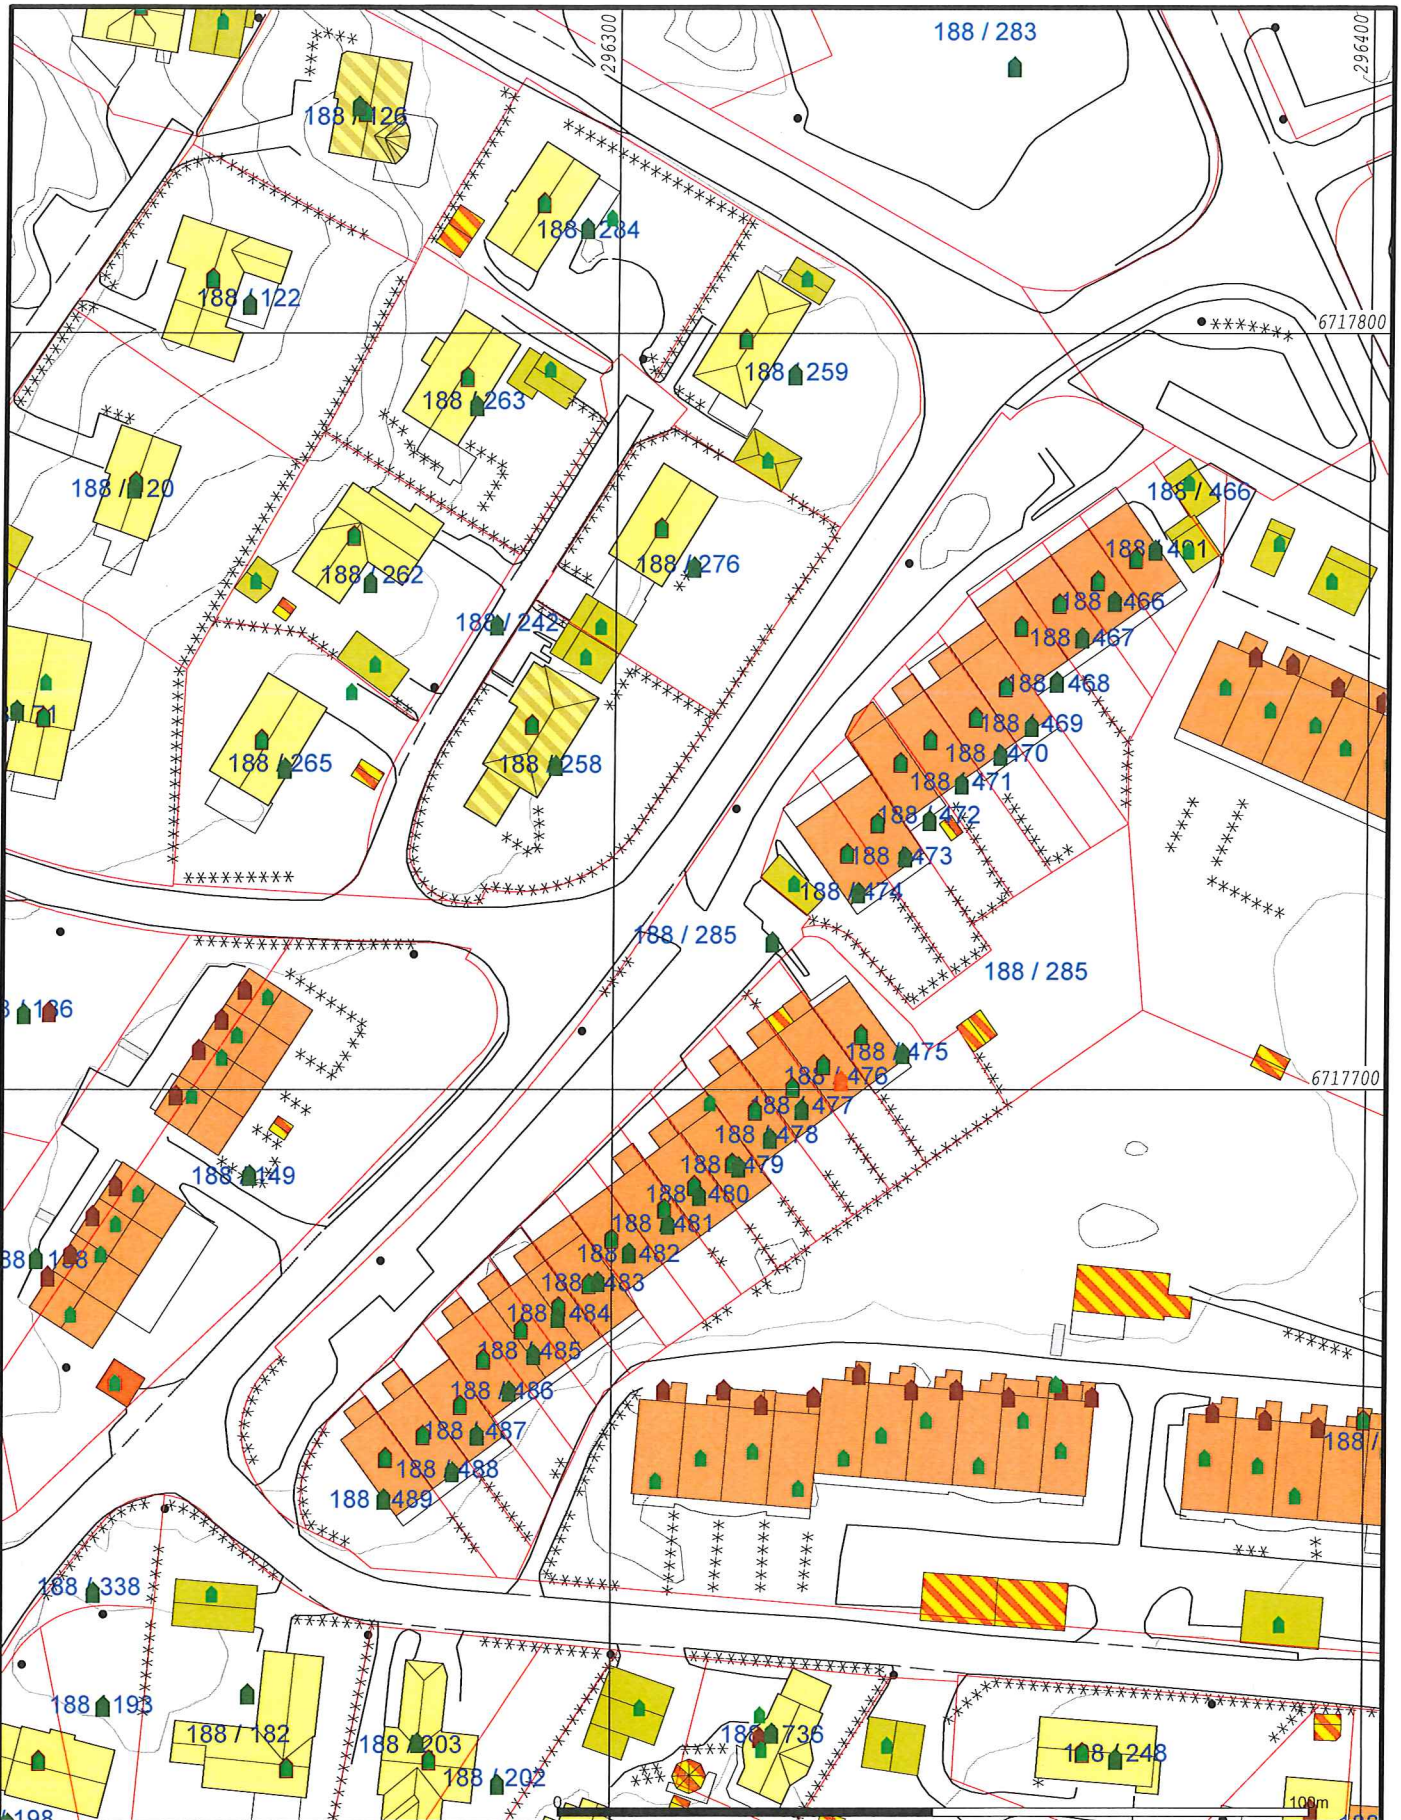

Målte Grenser	Større bustader
Registrerte Grenser	Hytte/feriehus
Udefinert grenser	Garasje/uthus
Terrengmålte grense	Industri/lager
Konstruert grensepunkt	Andre bygg
Bolig	
Bustad m/leilighet	
Våningshus	

Powel ASA
Gemini

Dato: 2017.01.20
Sign: liha

N

Målestokk
1:1000

Beliggenhet og høyder må oppfattes som orienterende.