

eks. ledning
til sp.

Ny Ø110 ledning
tilkobler eks. ledning.

Ny Ø32 vannledning.


Slamavskiller
SL43 (4m³)

Eks. vannledning

Hjelmås
VVS

P.Hg 8/5.14

0 10m

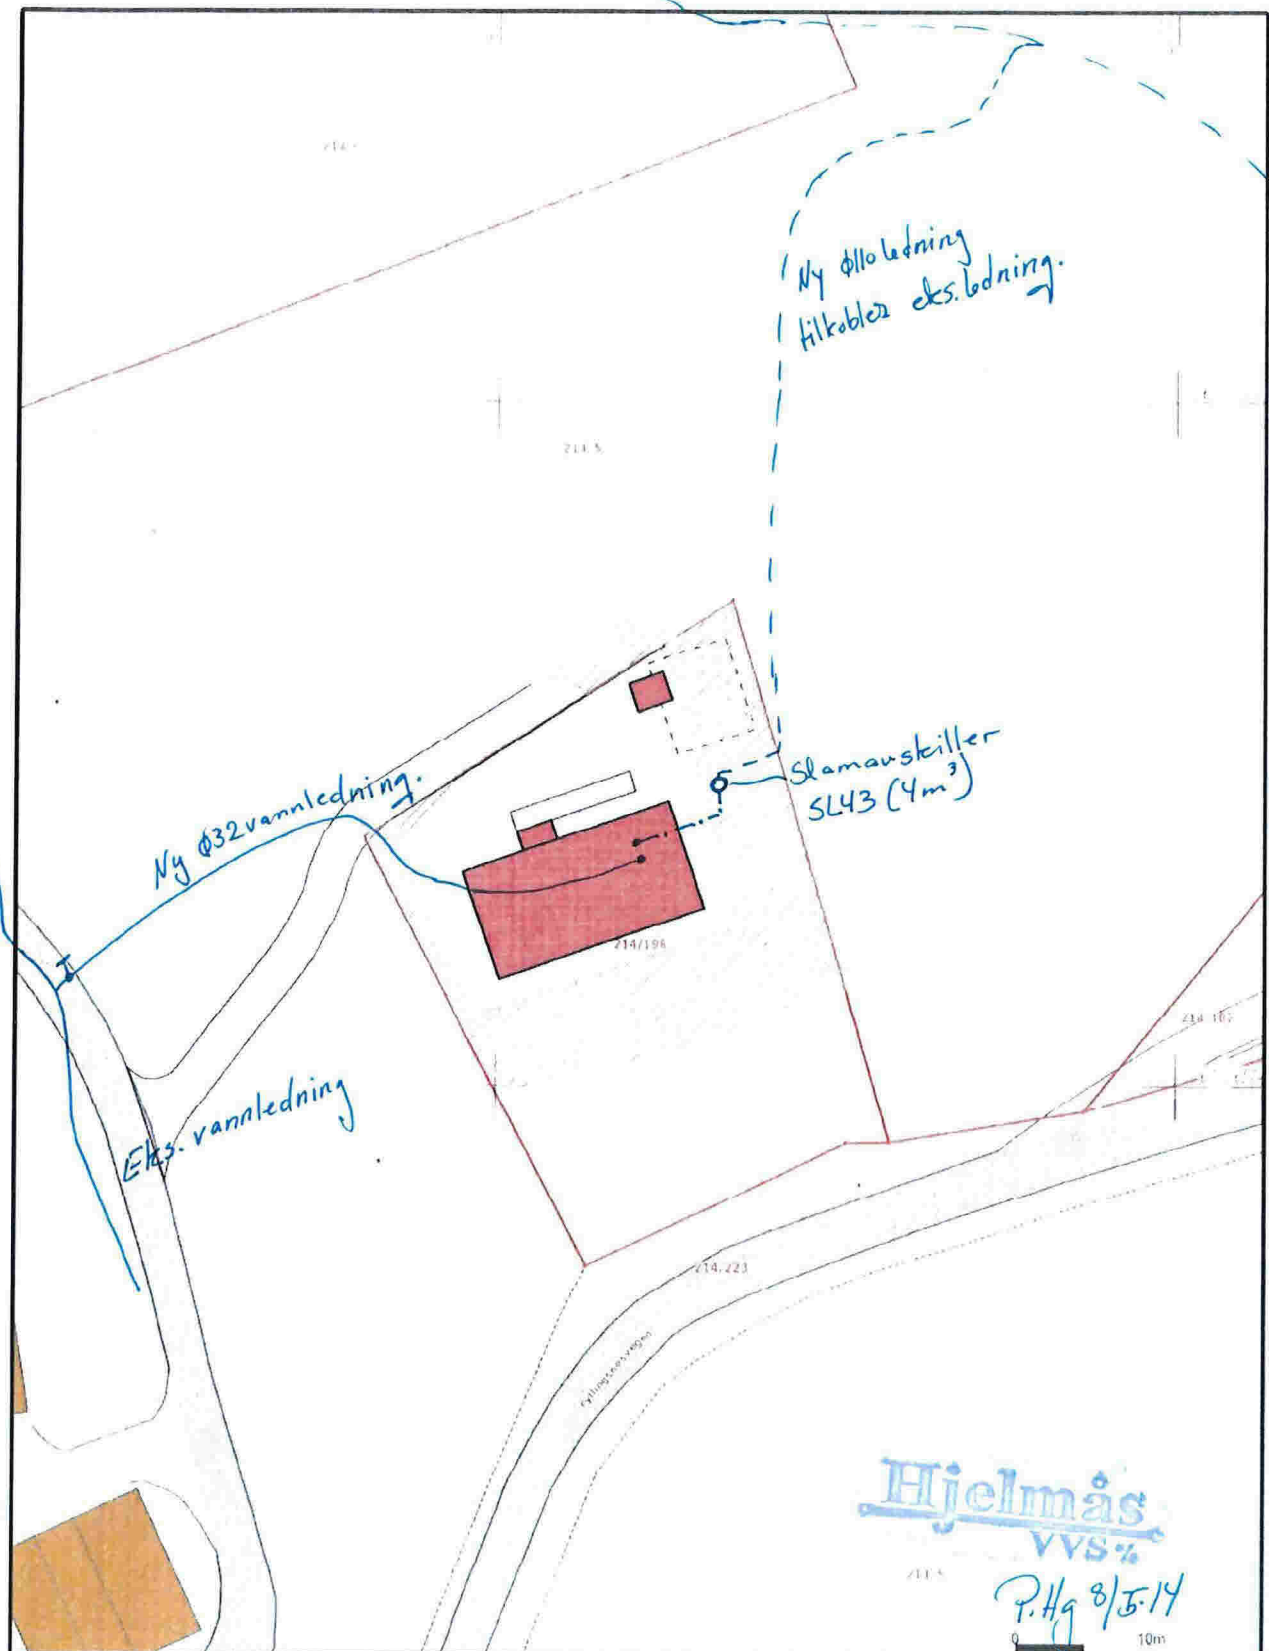

Vest Oppmåling AS
5281 Valestrandfossen
helse@vestoppmaaling.no



Lindås 214 198

Målestokk
1:500