

Hordal. Slikr.
 Ark. 5/3 1981
 J. nr. 264

MÅLEBREV - KART

M. nr.

Bruksnavn:

Parsell

av

Areal

2173.0 m²


gnr. 188 bnr. 0

gnr. bnr.

Malestokk 1: 500


LINDÅS KOMMUNE

PUNKT	X	Y
311	283834.05	-41851.38
310	283809.70	-41898.45
165	283846.12	-41917.29
312	283870.47	-41870.22
SENTRALPUNKT:		
	283840	-41884

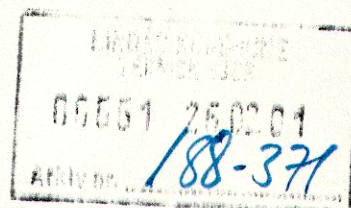

Havdeley avtale med Nordtrykk 7/8, den 6/3-80

Grensa langs gangveggen vert justert når denne er bygd ferdig, overlag stili dette er gjort på utlagte plan S. St. bren.

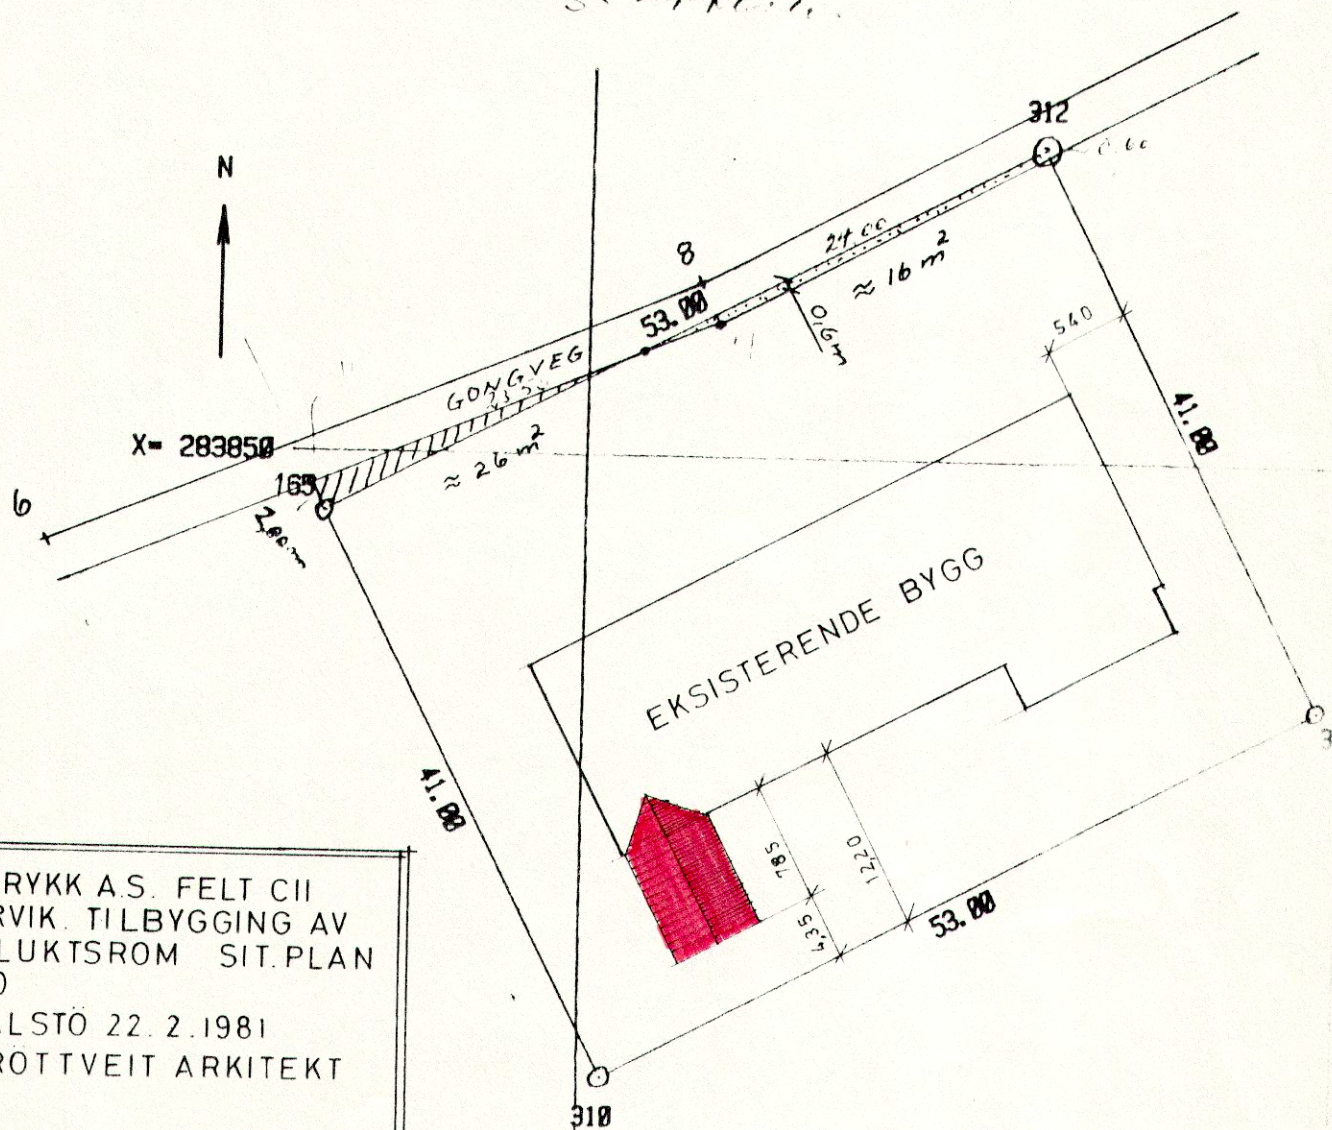

NORTRYKK A.S. FELT CII
 KNARVIK. TILBYGGING AV
 TILFLUKTSROM SIT. PLAN
 1:500
 ISDALSTØ 22.2.1981
 K GRØTTVEIT ARKITEKT